

MOTONAVE N° 747.  
SEZIONI LONGITUDINALI PER LA CLASSIFICA  
SCALA: 1: 100.

CLASSE: REGISTRO ITALIANO 100 A-1-1 \*  
LLOYD'S REGISTER 100 A 1 \* (1924)

OLIO COMBUSTIBILE CON PUNTO D'INFAMMABILITÀ  $\geq 60^{\circ}\text{C}$ . NEL DOPPIO FONDO.

NESSUNA IMMERSIONE CONSENTITA DALLE DIMENSIONI.

The requirements of Section 35 of the Rules relating to the carriage and lashing of oil fuel shall be complied with where applicable.

DIMENSIONI PRINCIPALI:

LUNGHEZZA: 430'-0" = 131.064 m (fuori asta)

LARGHEZZA: 55'-3" = 16.841 m

PUNTALE: 30'-2 1/2" = 9.208 m

CASSERO POPPIERO, LUNGO CASSERO CENTRALE, CASTELLO E PRORA.

83% SOPRASTRUTTURE


IN FORTI DEL FONDO A PROVA: DAL 1/2 FINO ALLA PARTITA DI COLLISIONE, DOPO INCLINARE DI  $10^{\circ}$  ENTRO IL DOPPIO FONDO.

I CORSI A, B, C DEL FASCINE ESTERNO, MANterranno IL LORO SPESSE, FINO ALLA PPA DI COLLISIONE.

PARANNEZZALI INTERCOSTALI ADDIZIONALI A PROVA.

CHIUDITURA DEL FASCINE DEL FONDO E DEI PIANCHI FINO ALLA II COPERTA CON L'OSATURA IN 5/8 DI METRI.

Prove al fondo per duecenti (200) tonnellate.

 

APPROVATO  
27.5.1925  
LLOYD'S REGISTER OF SHIPPING  
TRIESTE

Rolling plates are to be fitted on the inner bottom plating under the heels of widely spaced timber sillers. Attachments at head and heel of fillers and strengthening in bottom under fillers to be to the participation of the bulkheads.

ATTACCO ANGUILLE CON 255.1. BRACCIOLO OGNI SECONDA ORDINATA, ALLE INTERMEDIE ANGOLARE. ATTACCO ANGUILLE CON PARTIE: BRACCIOLO AL LINGUATO E DOPPIO CHIUDITURA ALLA TESTE DEGLI STANTI: BRACCIOLO SPECIALE. (VEDI SEZIONE MEZZERA)

747  
MOTONAVE  
SEZIONE LONGITUDINALE  
PIANO DI CLASSIFICA



S.T.T. N<sup>o</sup> 747

---

Approved amended Profile.

Pillars & Girders

Mn. Arabia

Trieste Report N<sup>o</sup> 7365

---



© 2020

Lloyd's Register  
Foundation

006741-006748-0202



747


Serie longitudinale

Nuova proposta in merito  
alla sostituzione di alcuni  
trattelli: -

Informed verbally in December 1902  
that amendments shown and plans  
could be accepted. -

A

L. R.

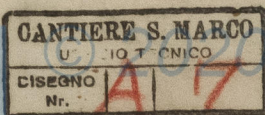

Lloyd's Register  
Foundation

