

=BUQUES N^{os} C7a12=

AUMENTADA LA ESLORA EN 8 CUADERNAS

- CARACTERÍSTICAS -

Eslora en la línea de flotación 22.850 Mts
Manga en Cuaderna Maestra 3.470 id.
Puntal 1.420 id.





Escala 1:40.

Approved
25-3-24



COPY OF LLOYD'S APPROVED PLAN.

- TECHO DE LA CASITA DE GOBIERNO -

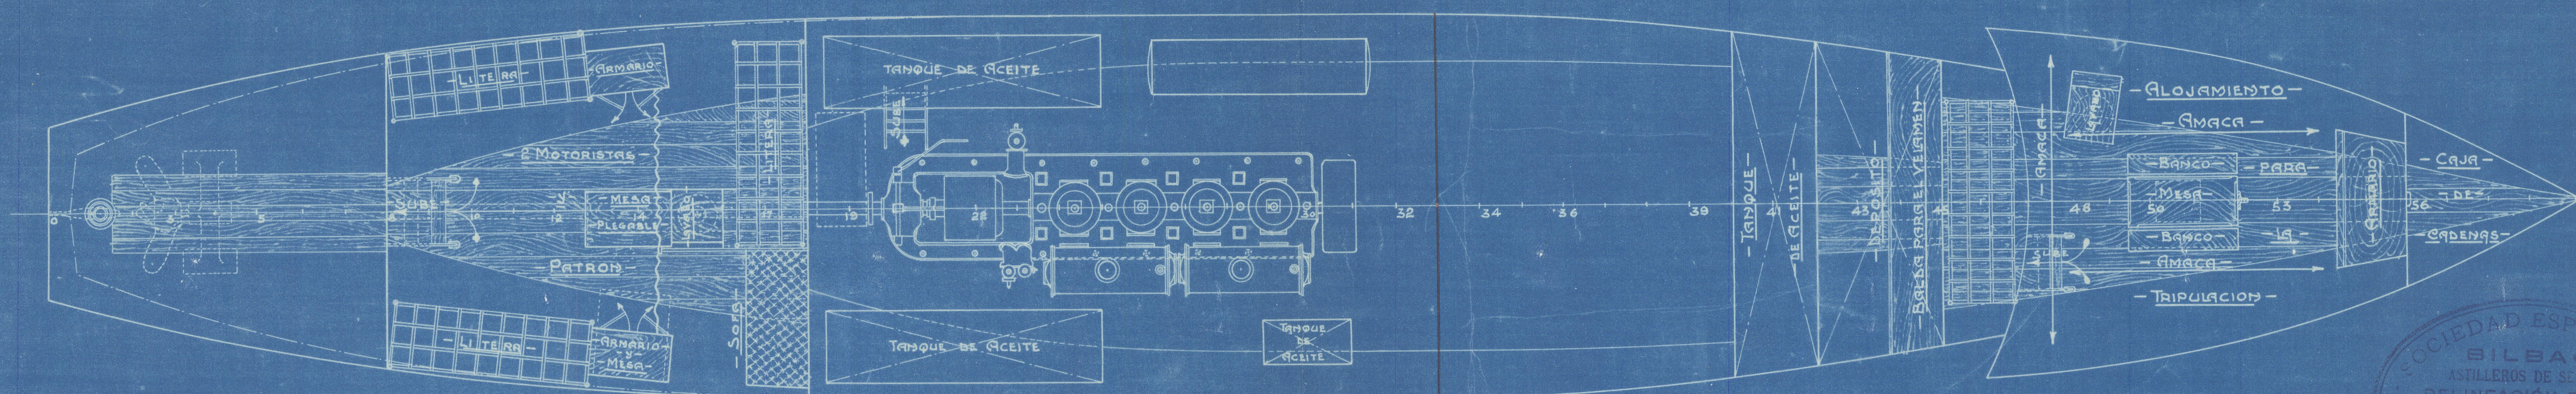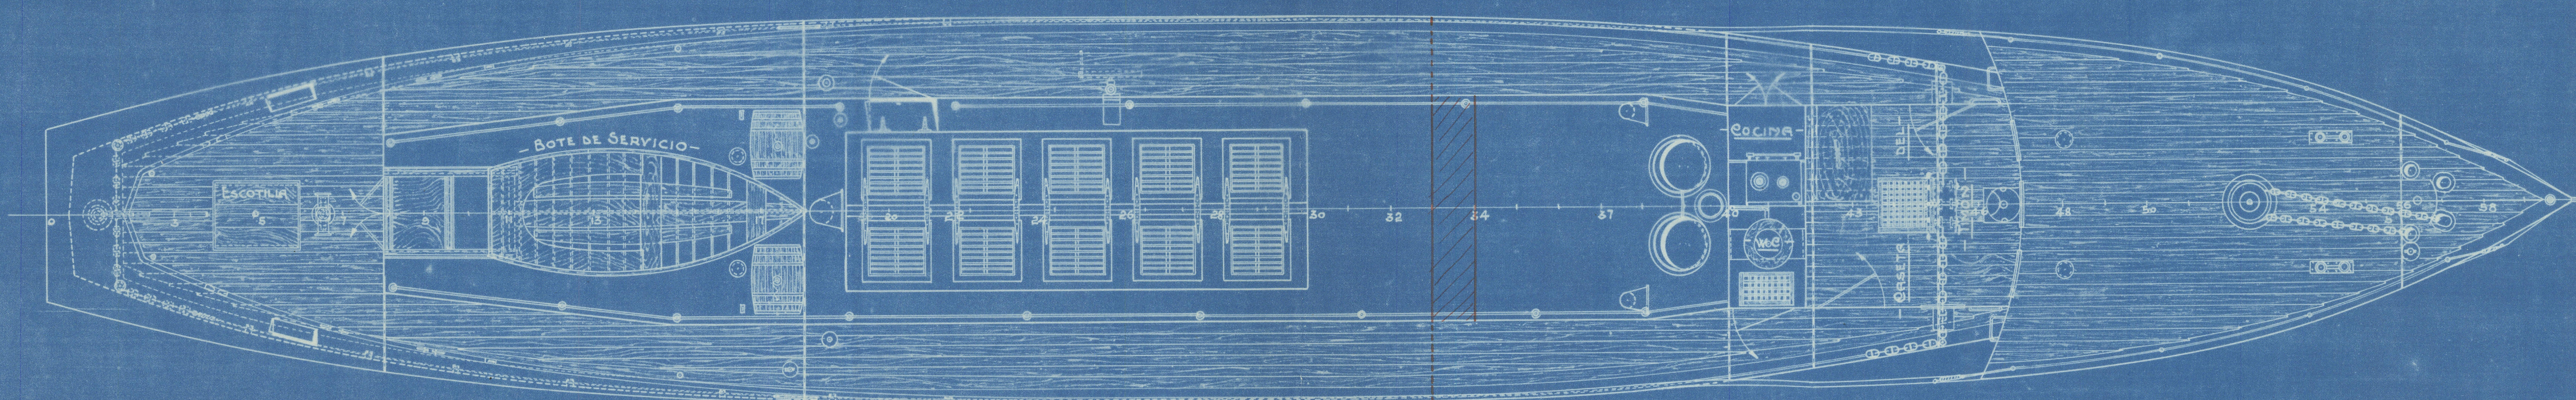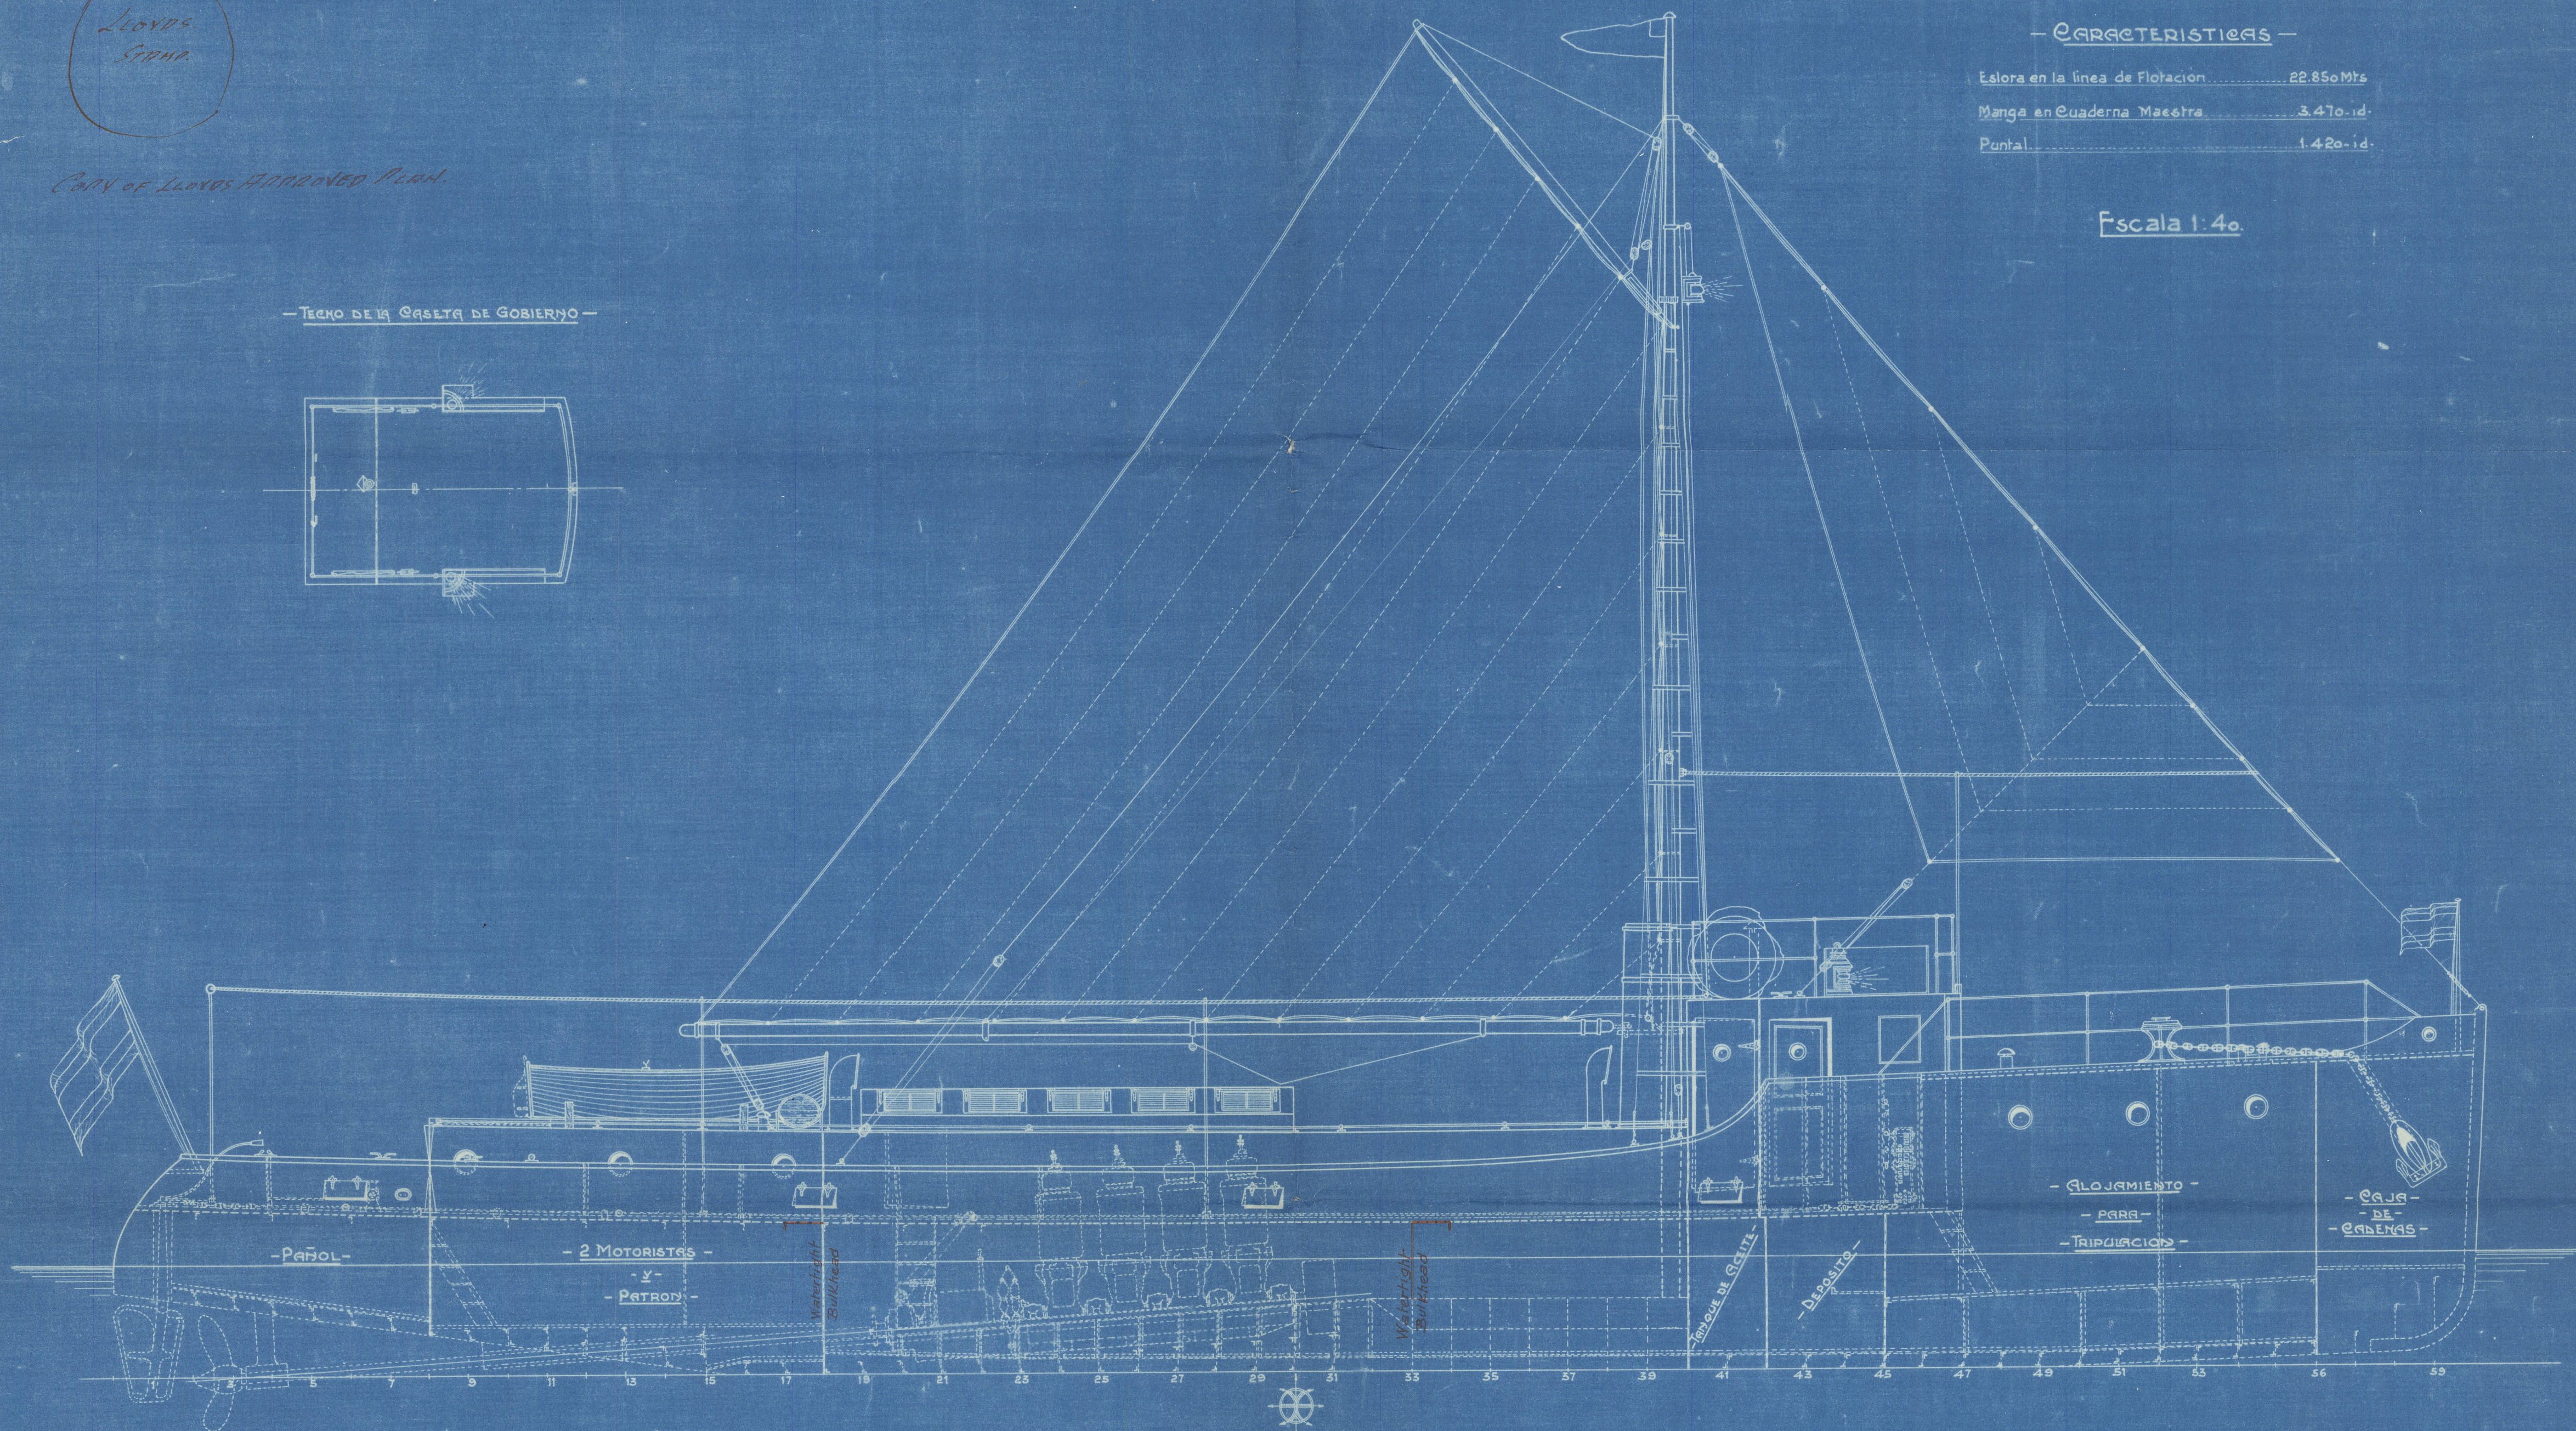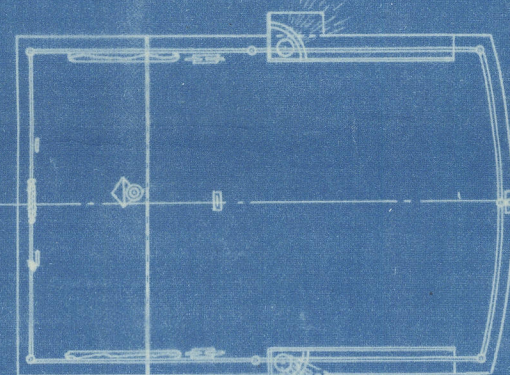

© 2020

Lloyd's Register
Foundation

General arrgt.

~~Gen Bosc 200~~

"C. 14."



© 2020

Lloyd's Register
Foundation

007139-007149-0001

