
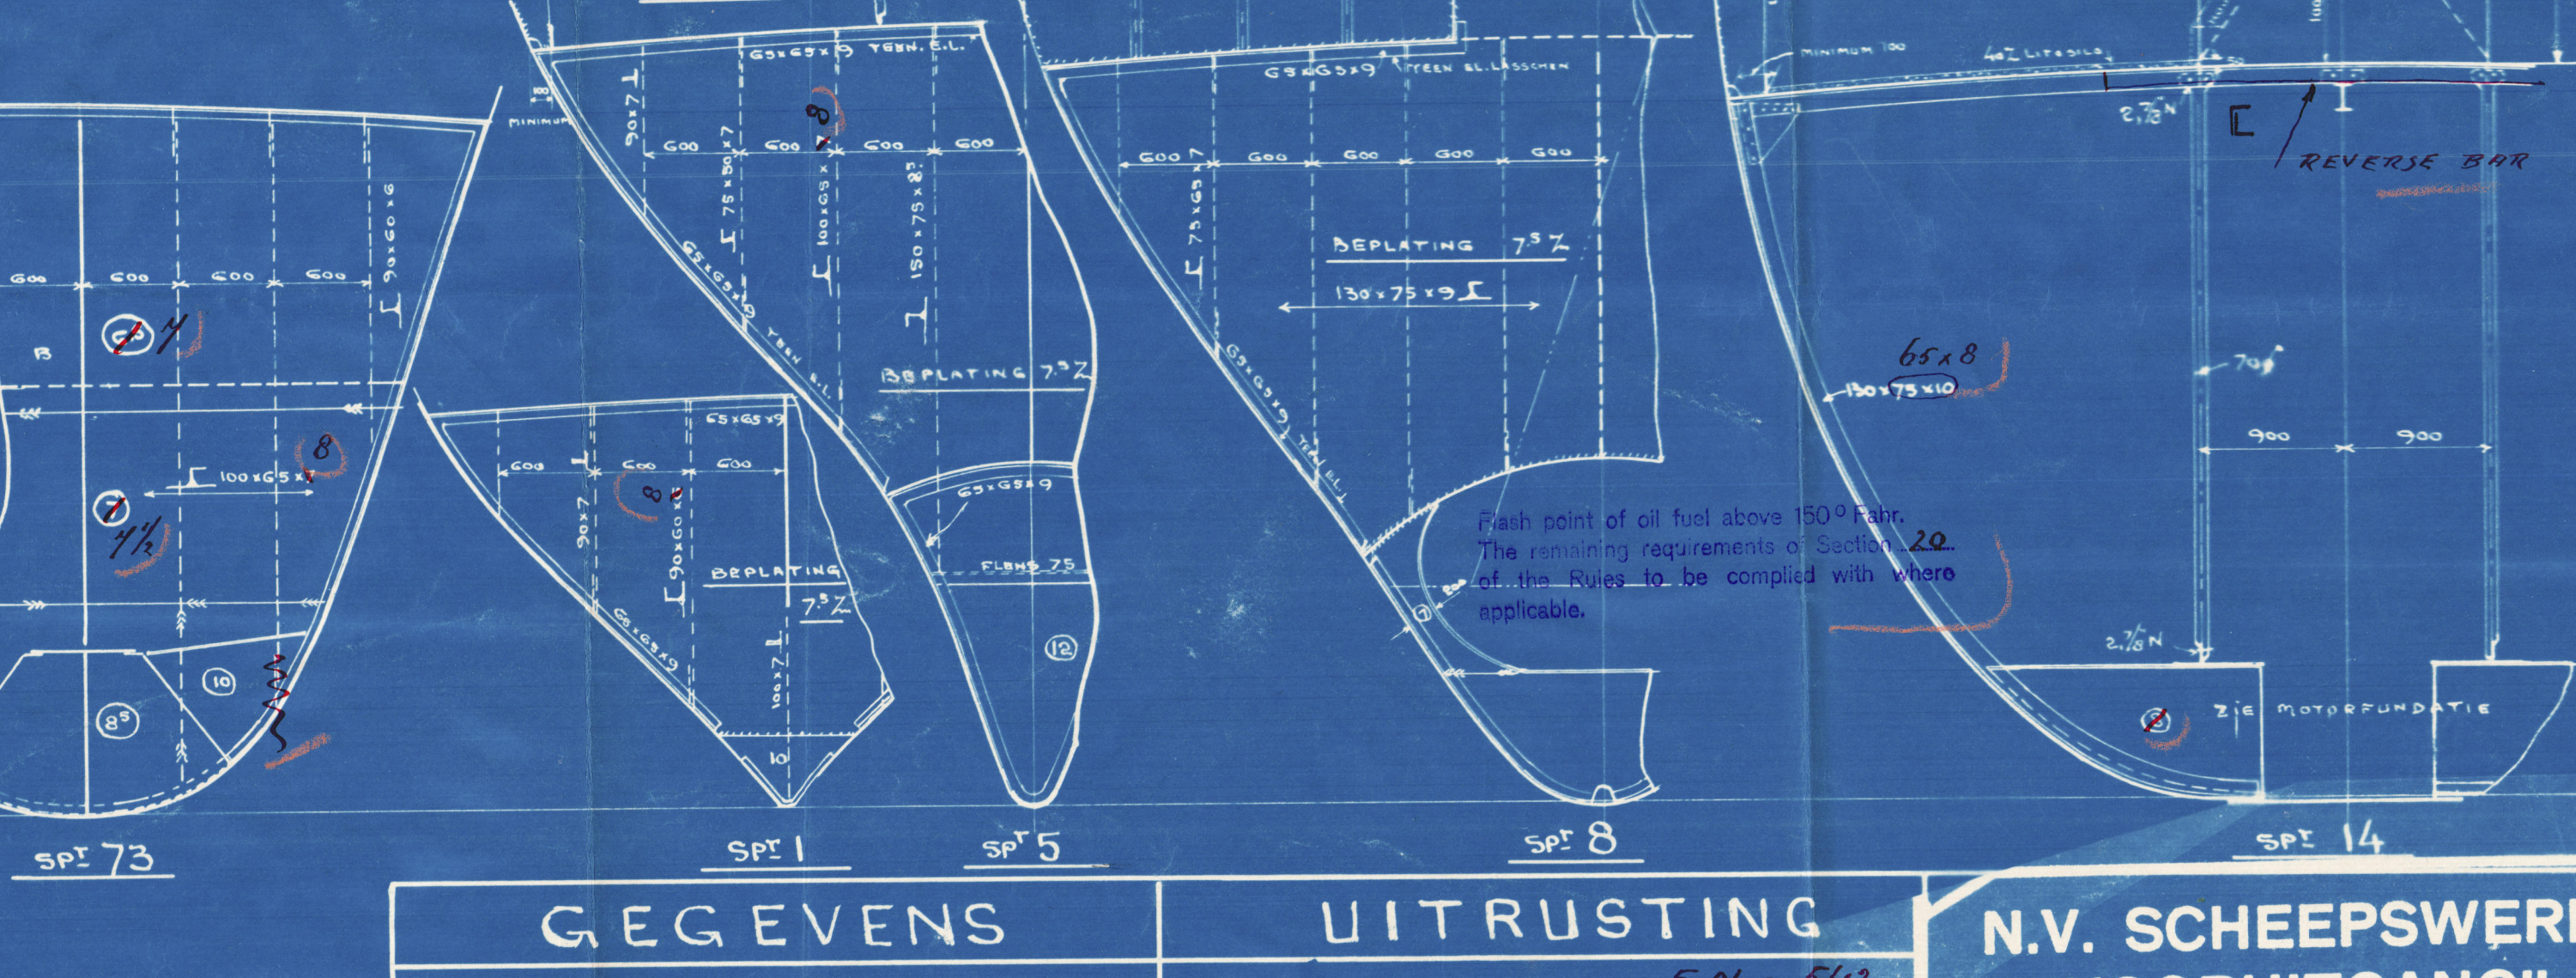
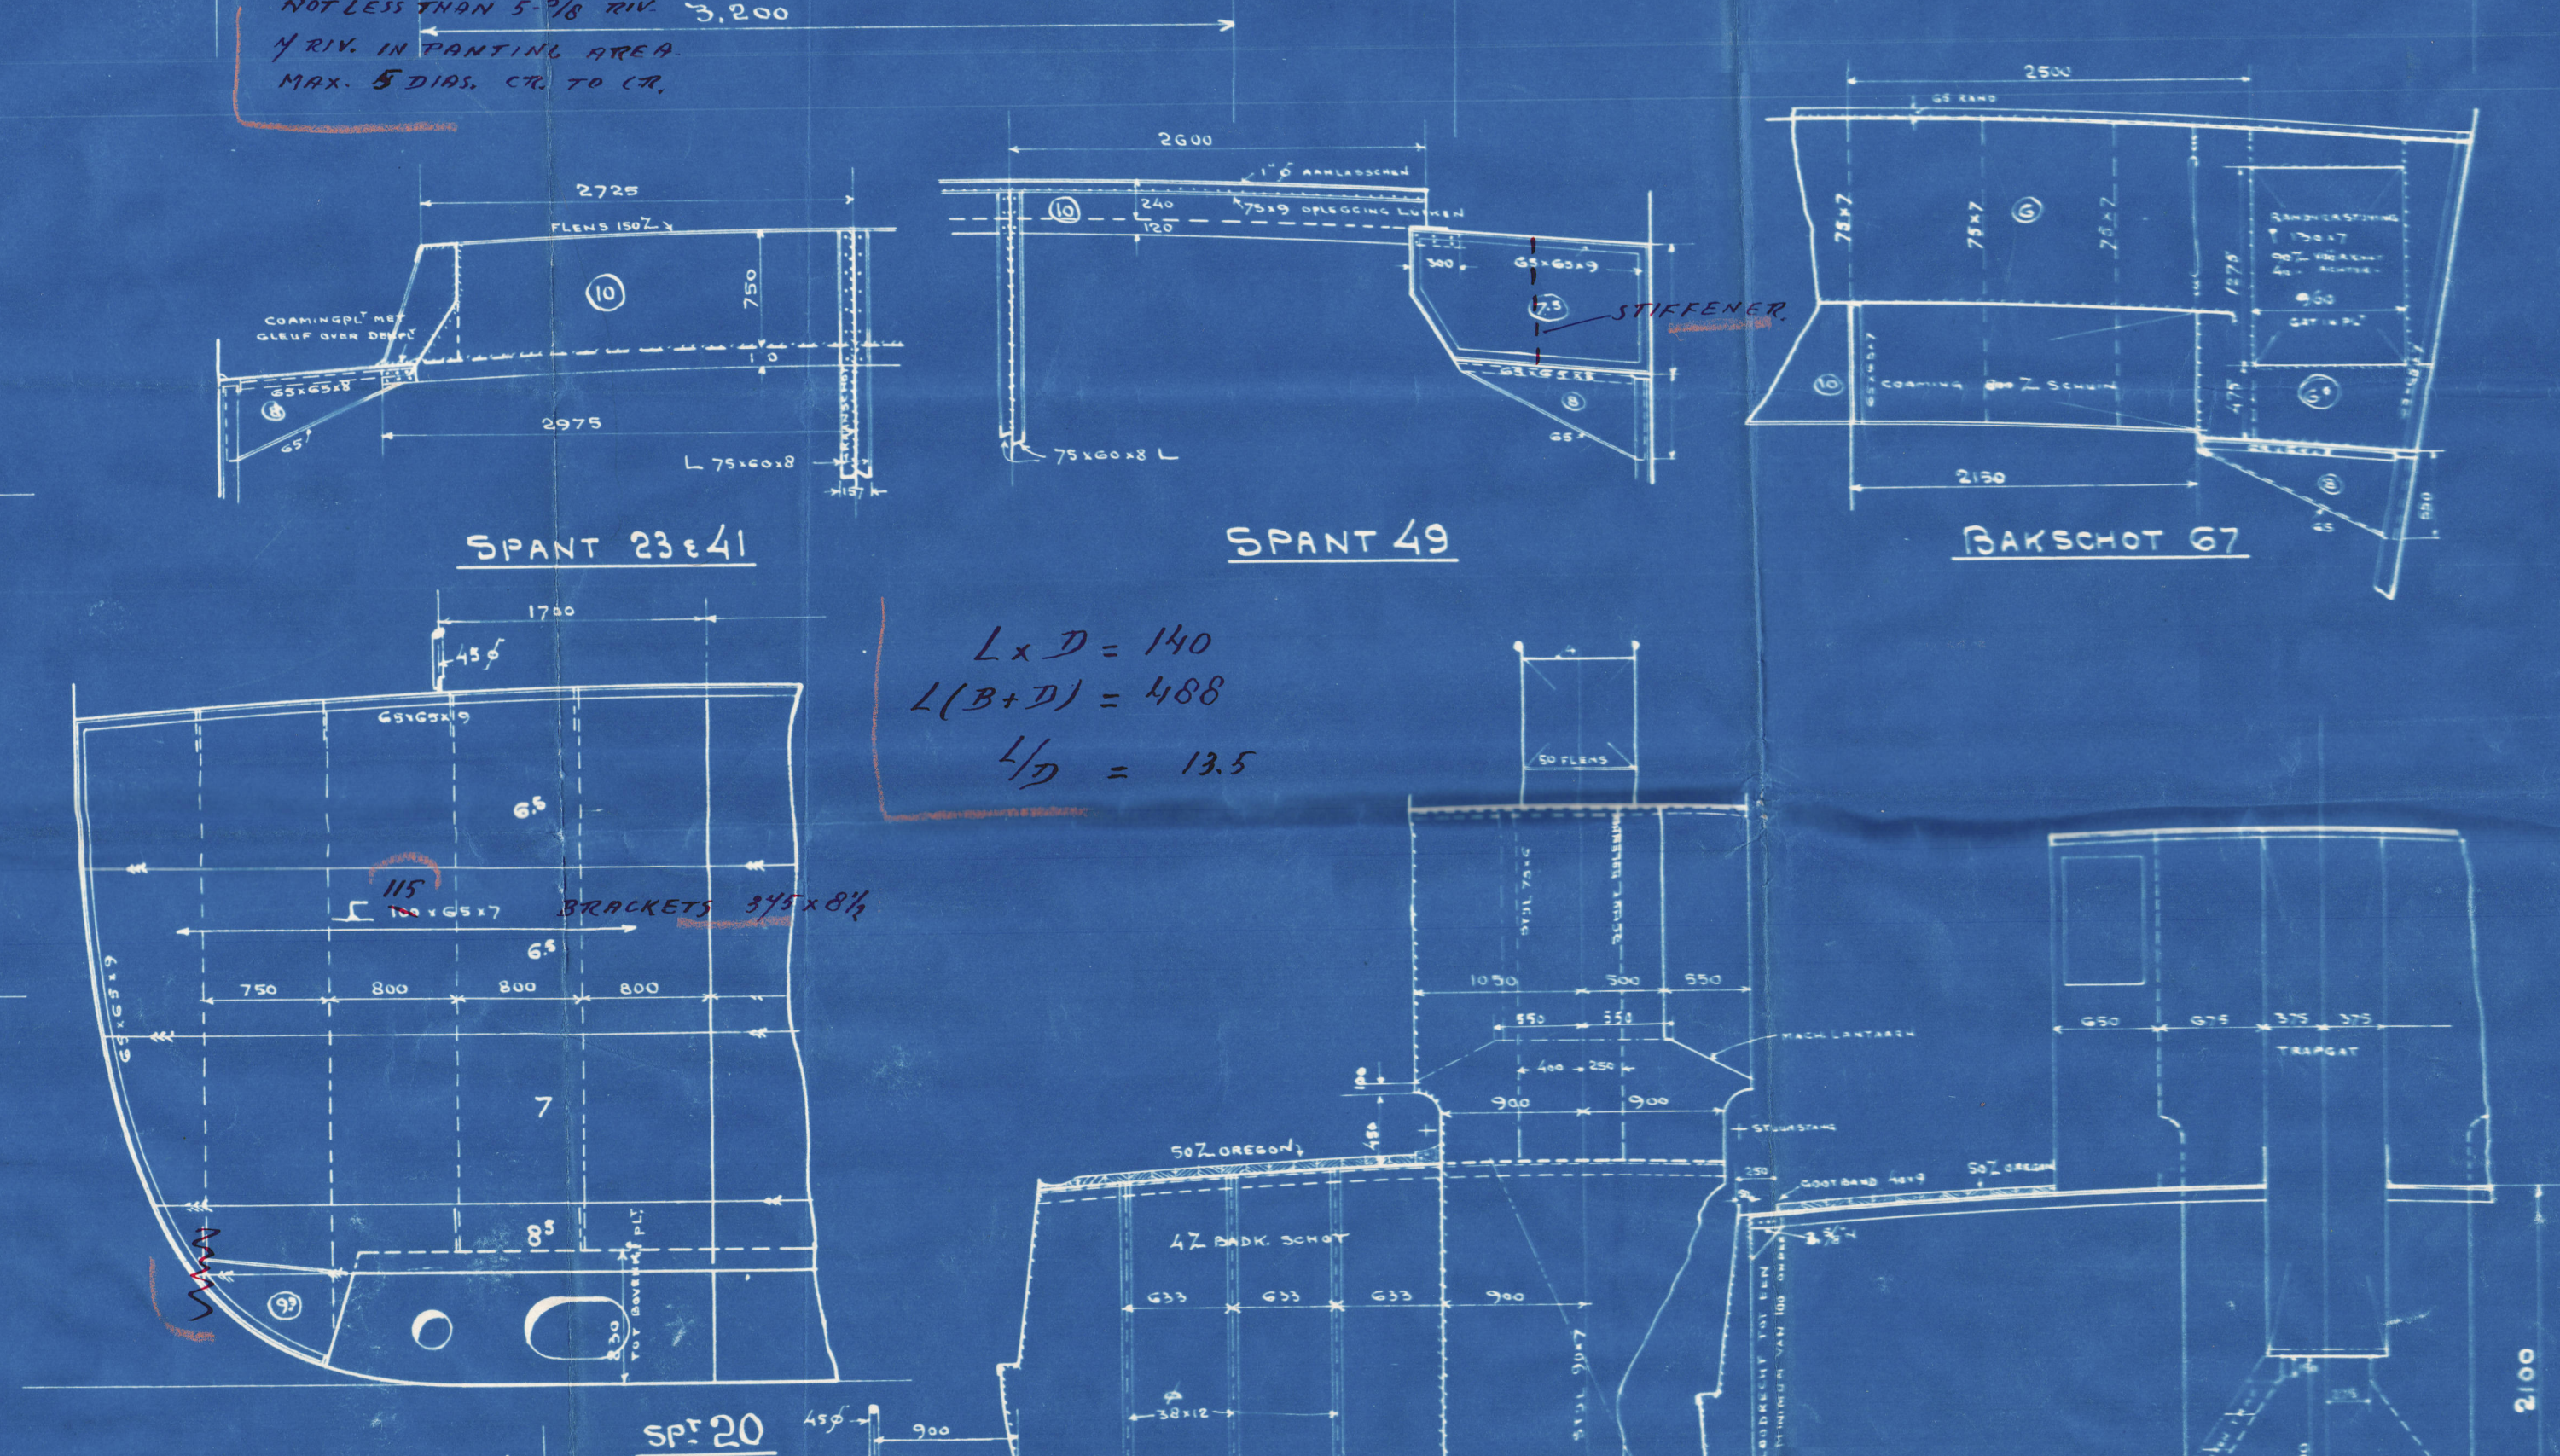
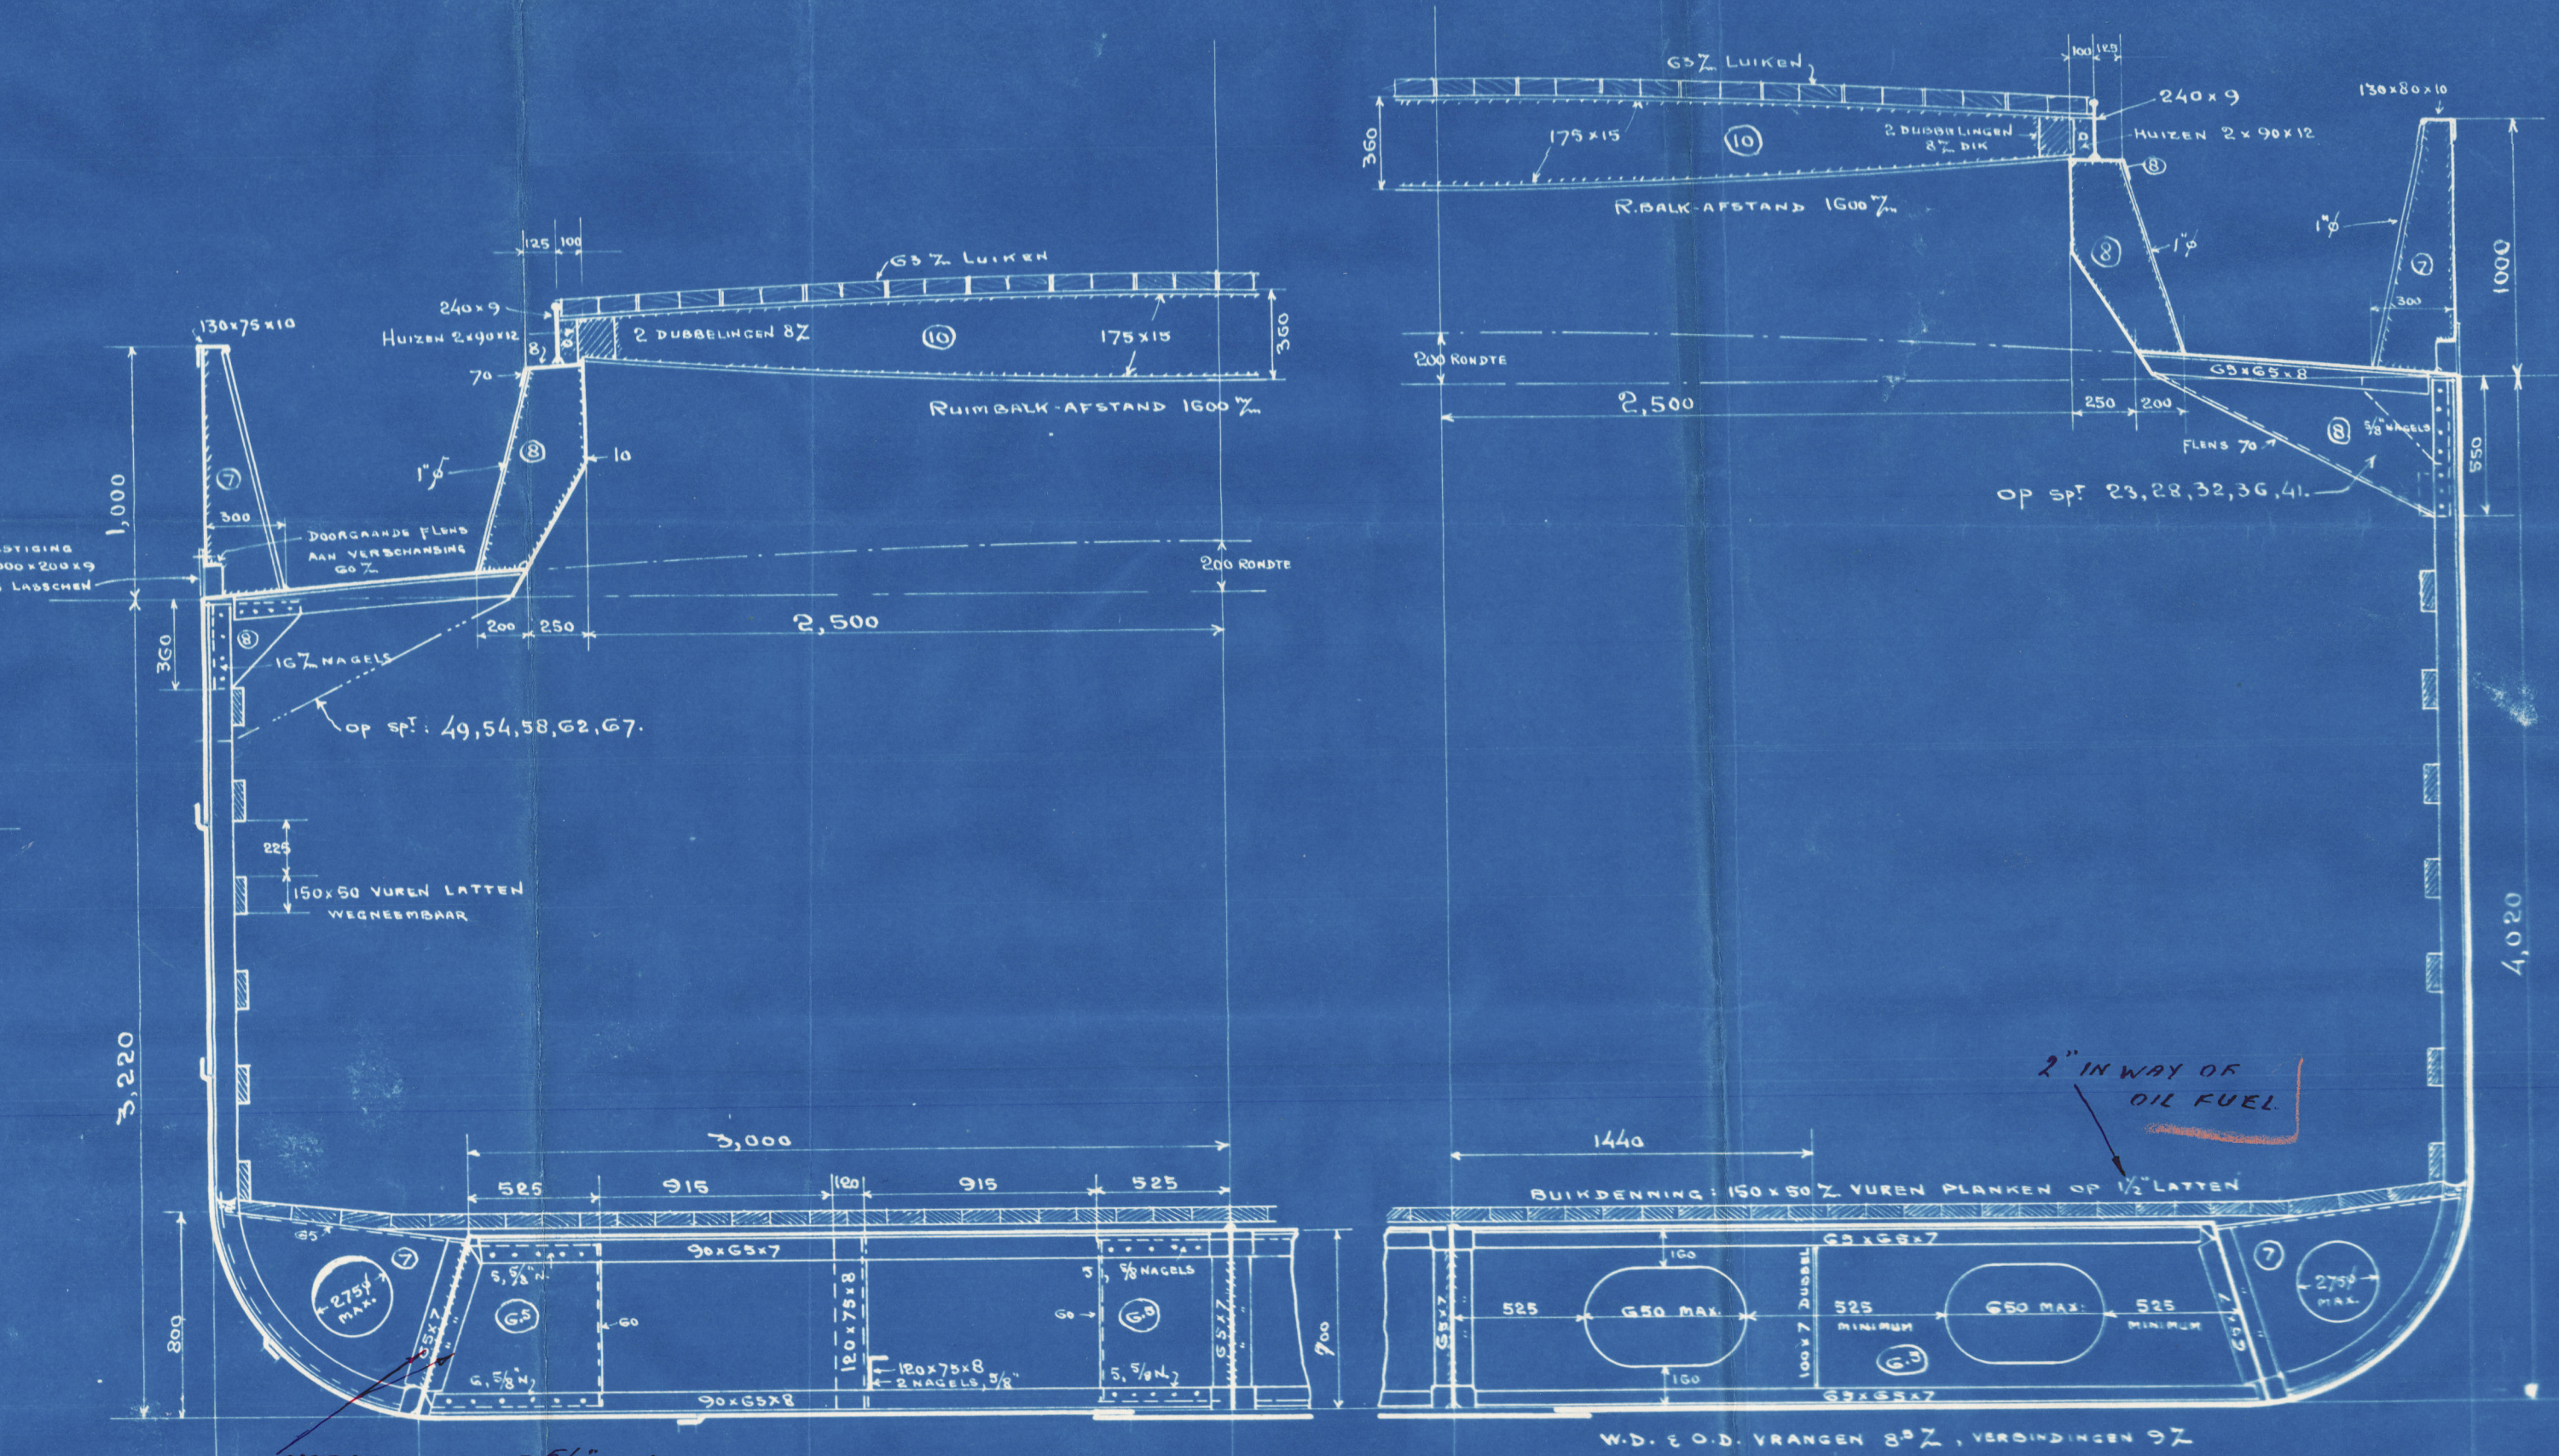
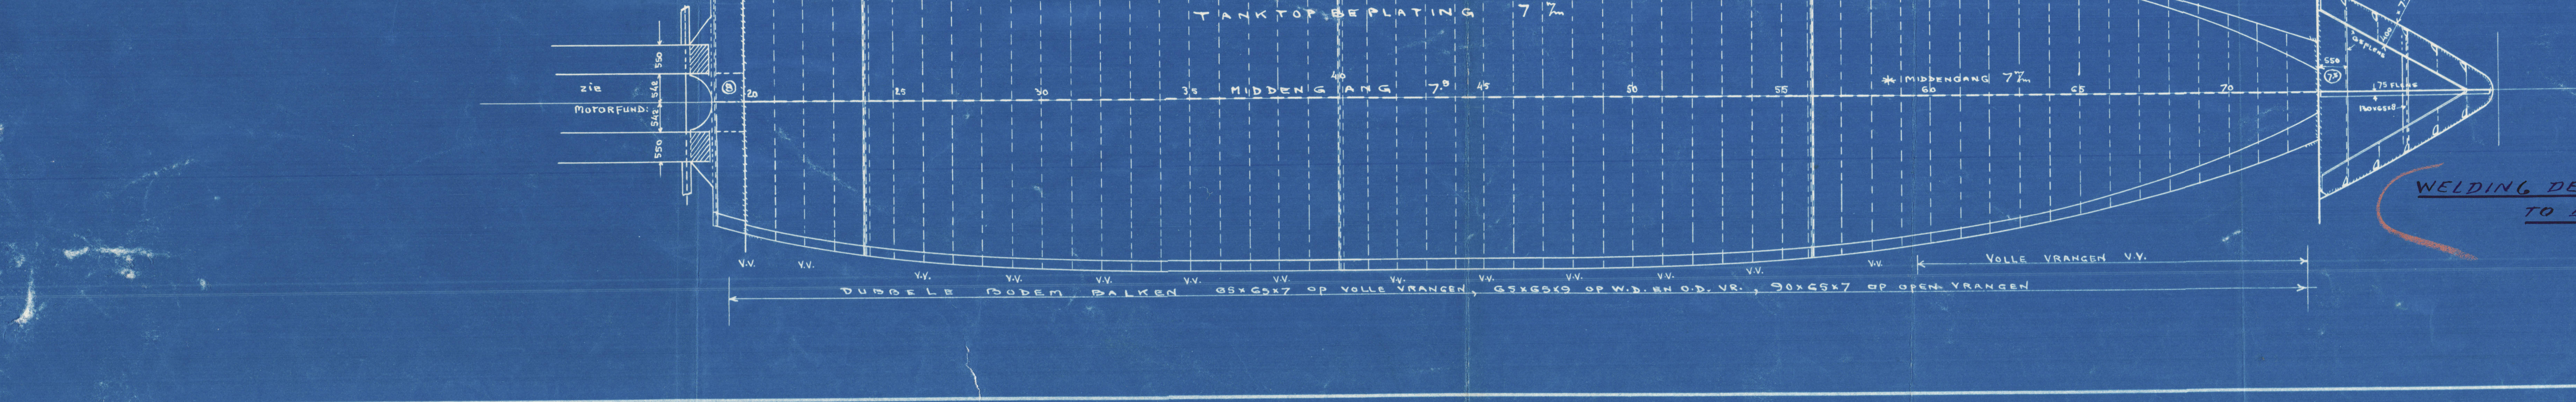
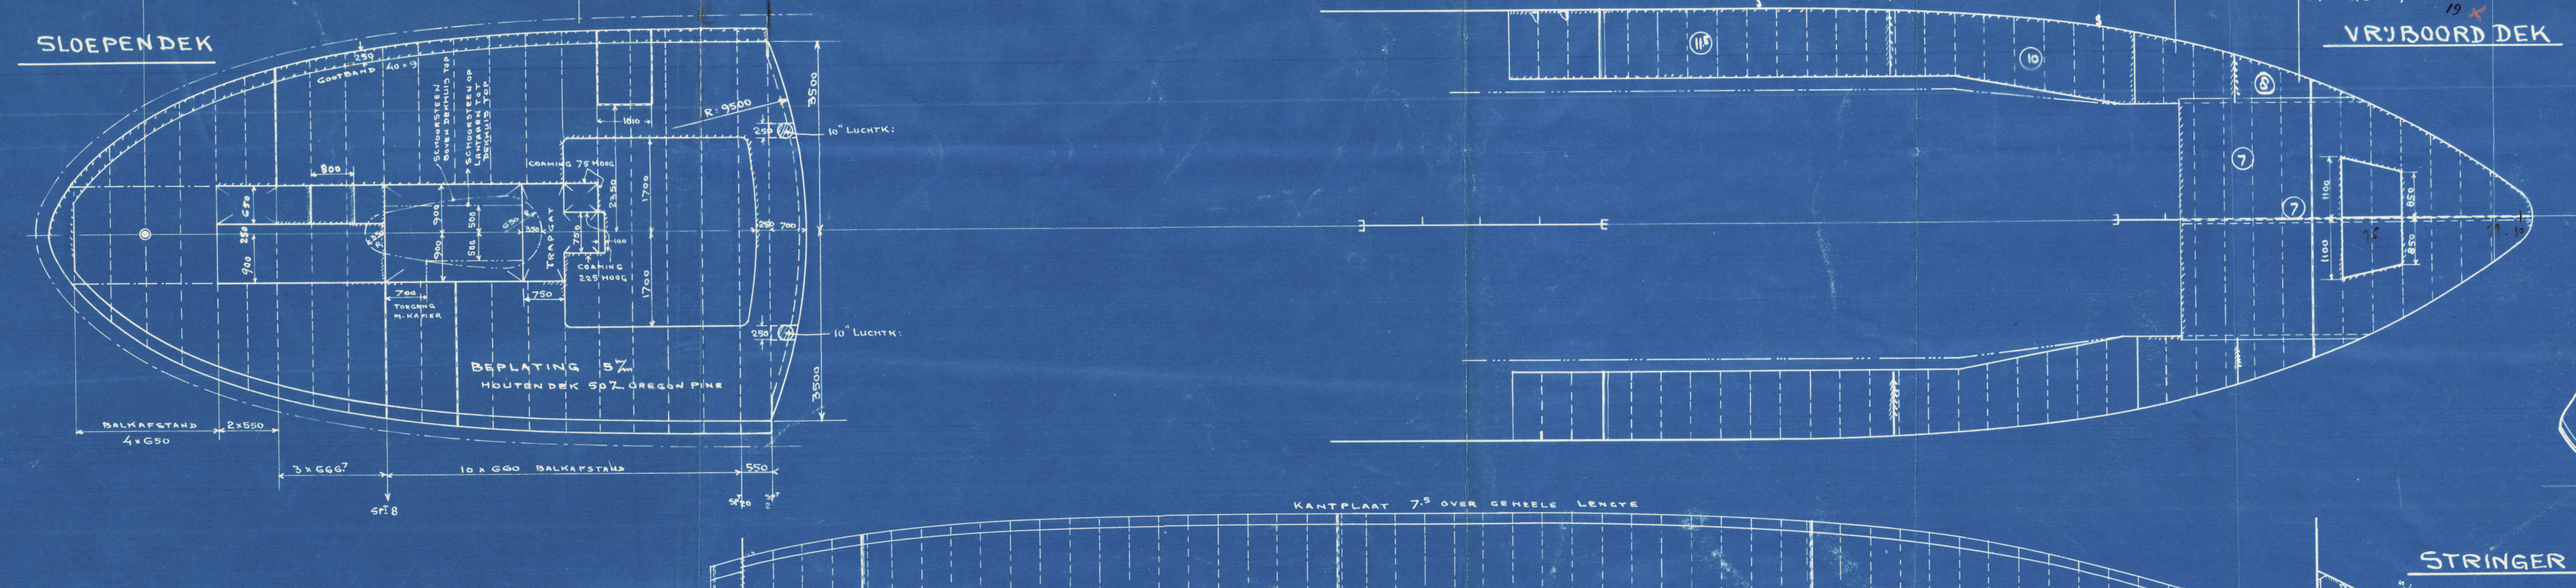
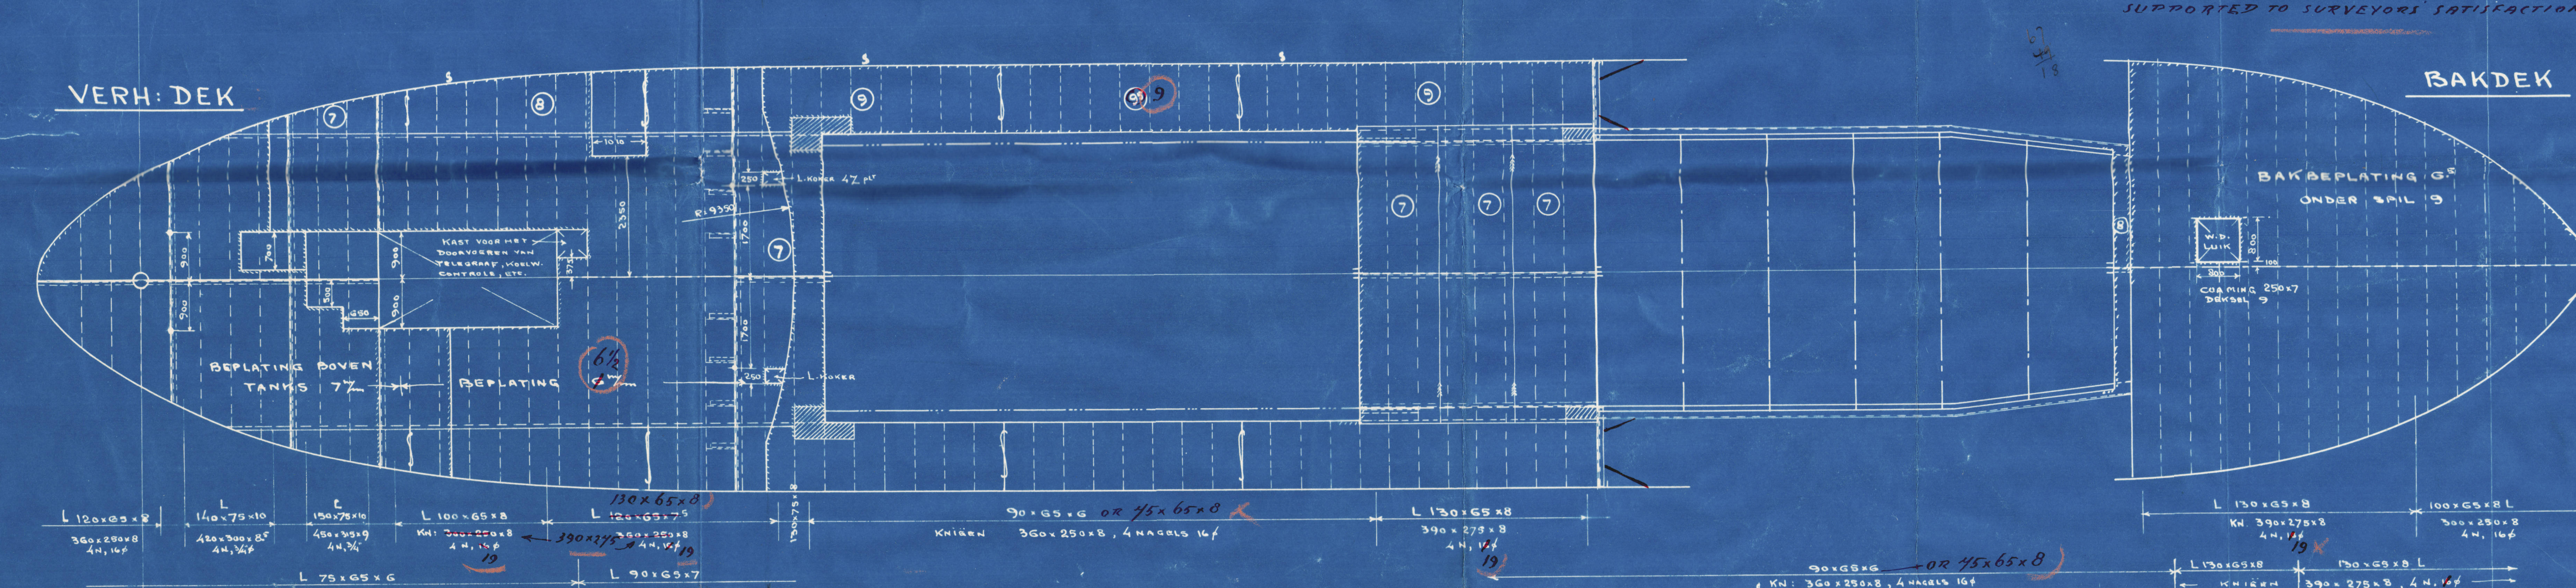


8.4.46


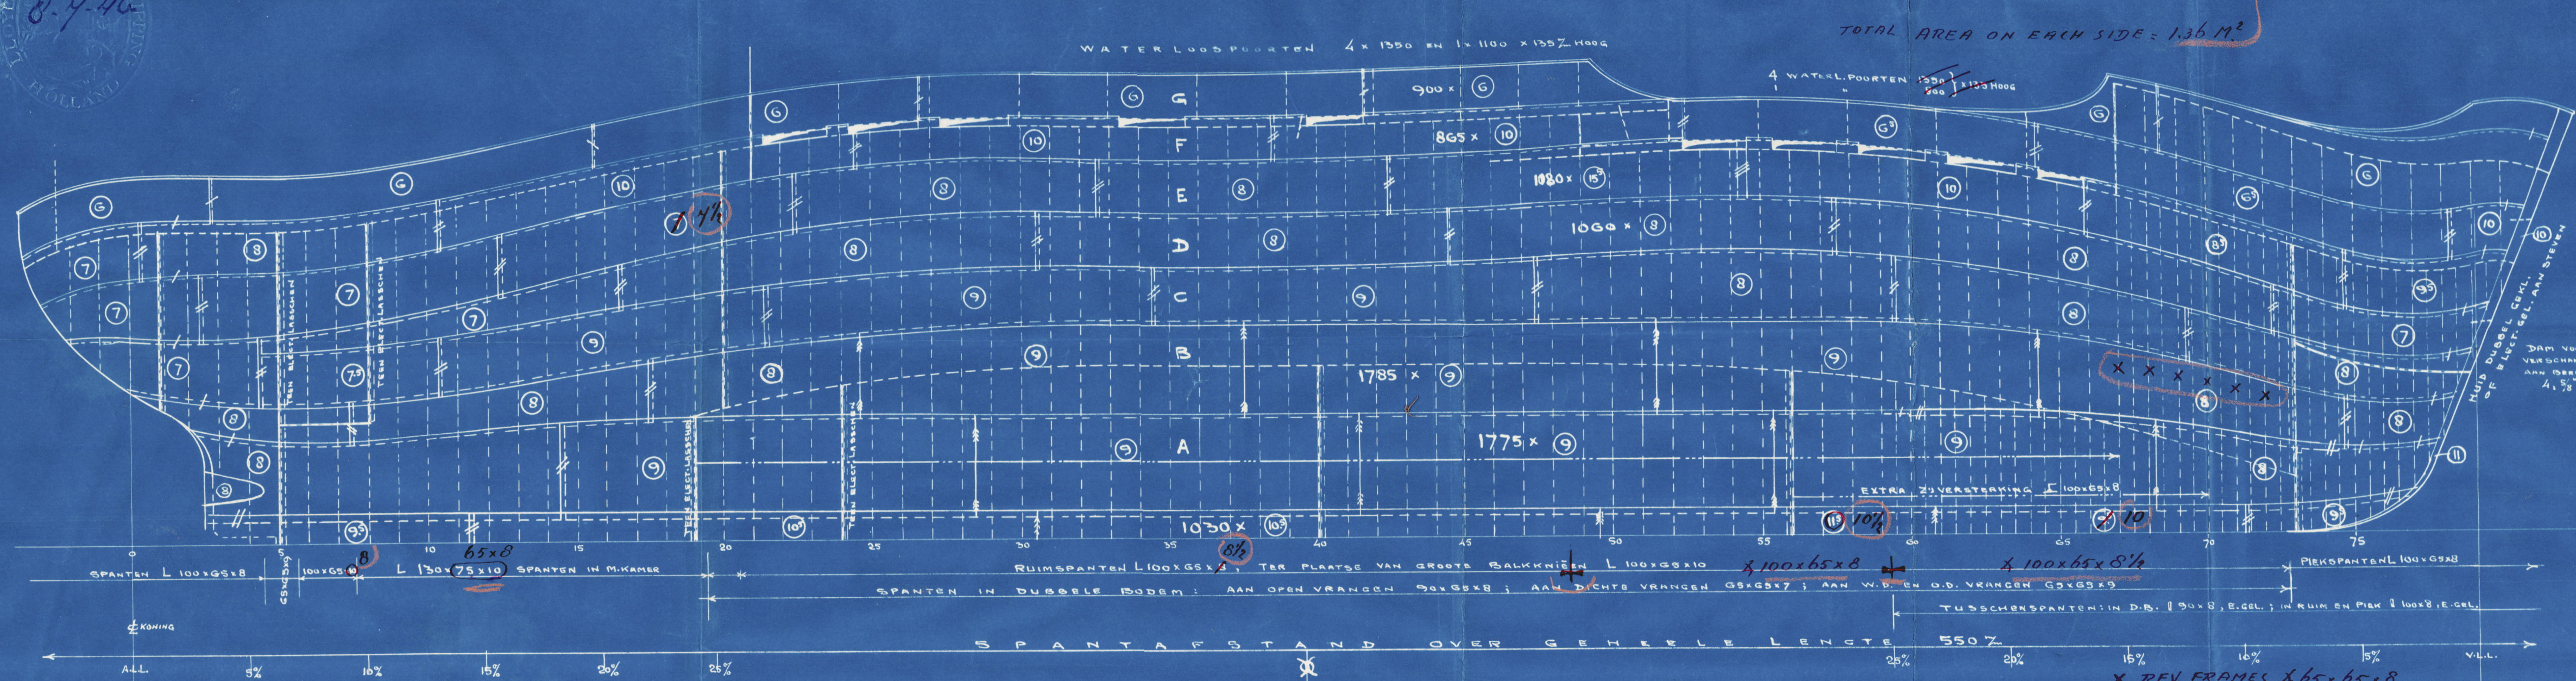


GEGEVENS		UITRUSTING	
LENGTE OVER KRUISERHEID (LWL)	45.00 m	REGISTER LETTER	C.N. = 342
» 30%	43.62	2 BORGANKERS STOKLOOS, BUK	400 KG
» TUSSEN LOEDLINEN	43.50	1 STROOMANKER INCL. STOK	188 "
GROOTSTE BREEDTE O.SPANEN	8.00	300 M ANKERKETTING 1 1/2 DAMK.	4110 "
HOLTE TOT VRIJBOORDEN	3.22	1 STROOMANKER 2 1/2 ST. GX12	85 M
» » HALVEDEK	4.02	1 SLEPSTROS 2 1/2 ST. GX12	135 "
CONSTRUCTIE DIEPGANG	3.15	1 MEERTROS 2 " GX12	165 "

KLASSE	LLOYDS REGISTER	100 A1
--------	-----------------	--------

TEKENING N°	G13
-------------	-----



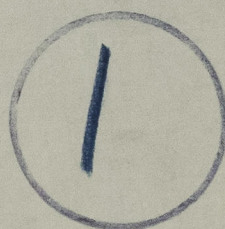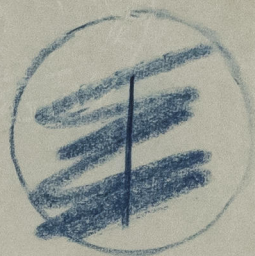

"FEROCIA" \*  
\* is a small star-like symbol.

N.V. SCHEEPS. "VOORUITGANG"

YARD NO. 160.

MIDSHIP SECTION,  
PROFILE & DECKS,  
SHELL EXPANSION  
DOUBLE BOTTOM  
BULKHEADS



7  
N.V. SCHEEPSWERF  
"VOORUITGANG"

YARD N° 160.

MIDSHIP SECTION.  
PROFILE & DECKS  
SHELL EXPANSION  
DOUBLE BOTTOM.  
BULKHEADS.



© 2021

Lloyd's Register  
Foundation