



Londra

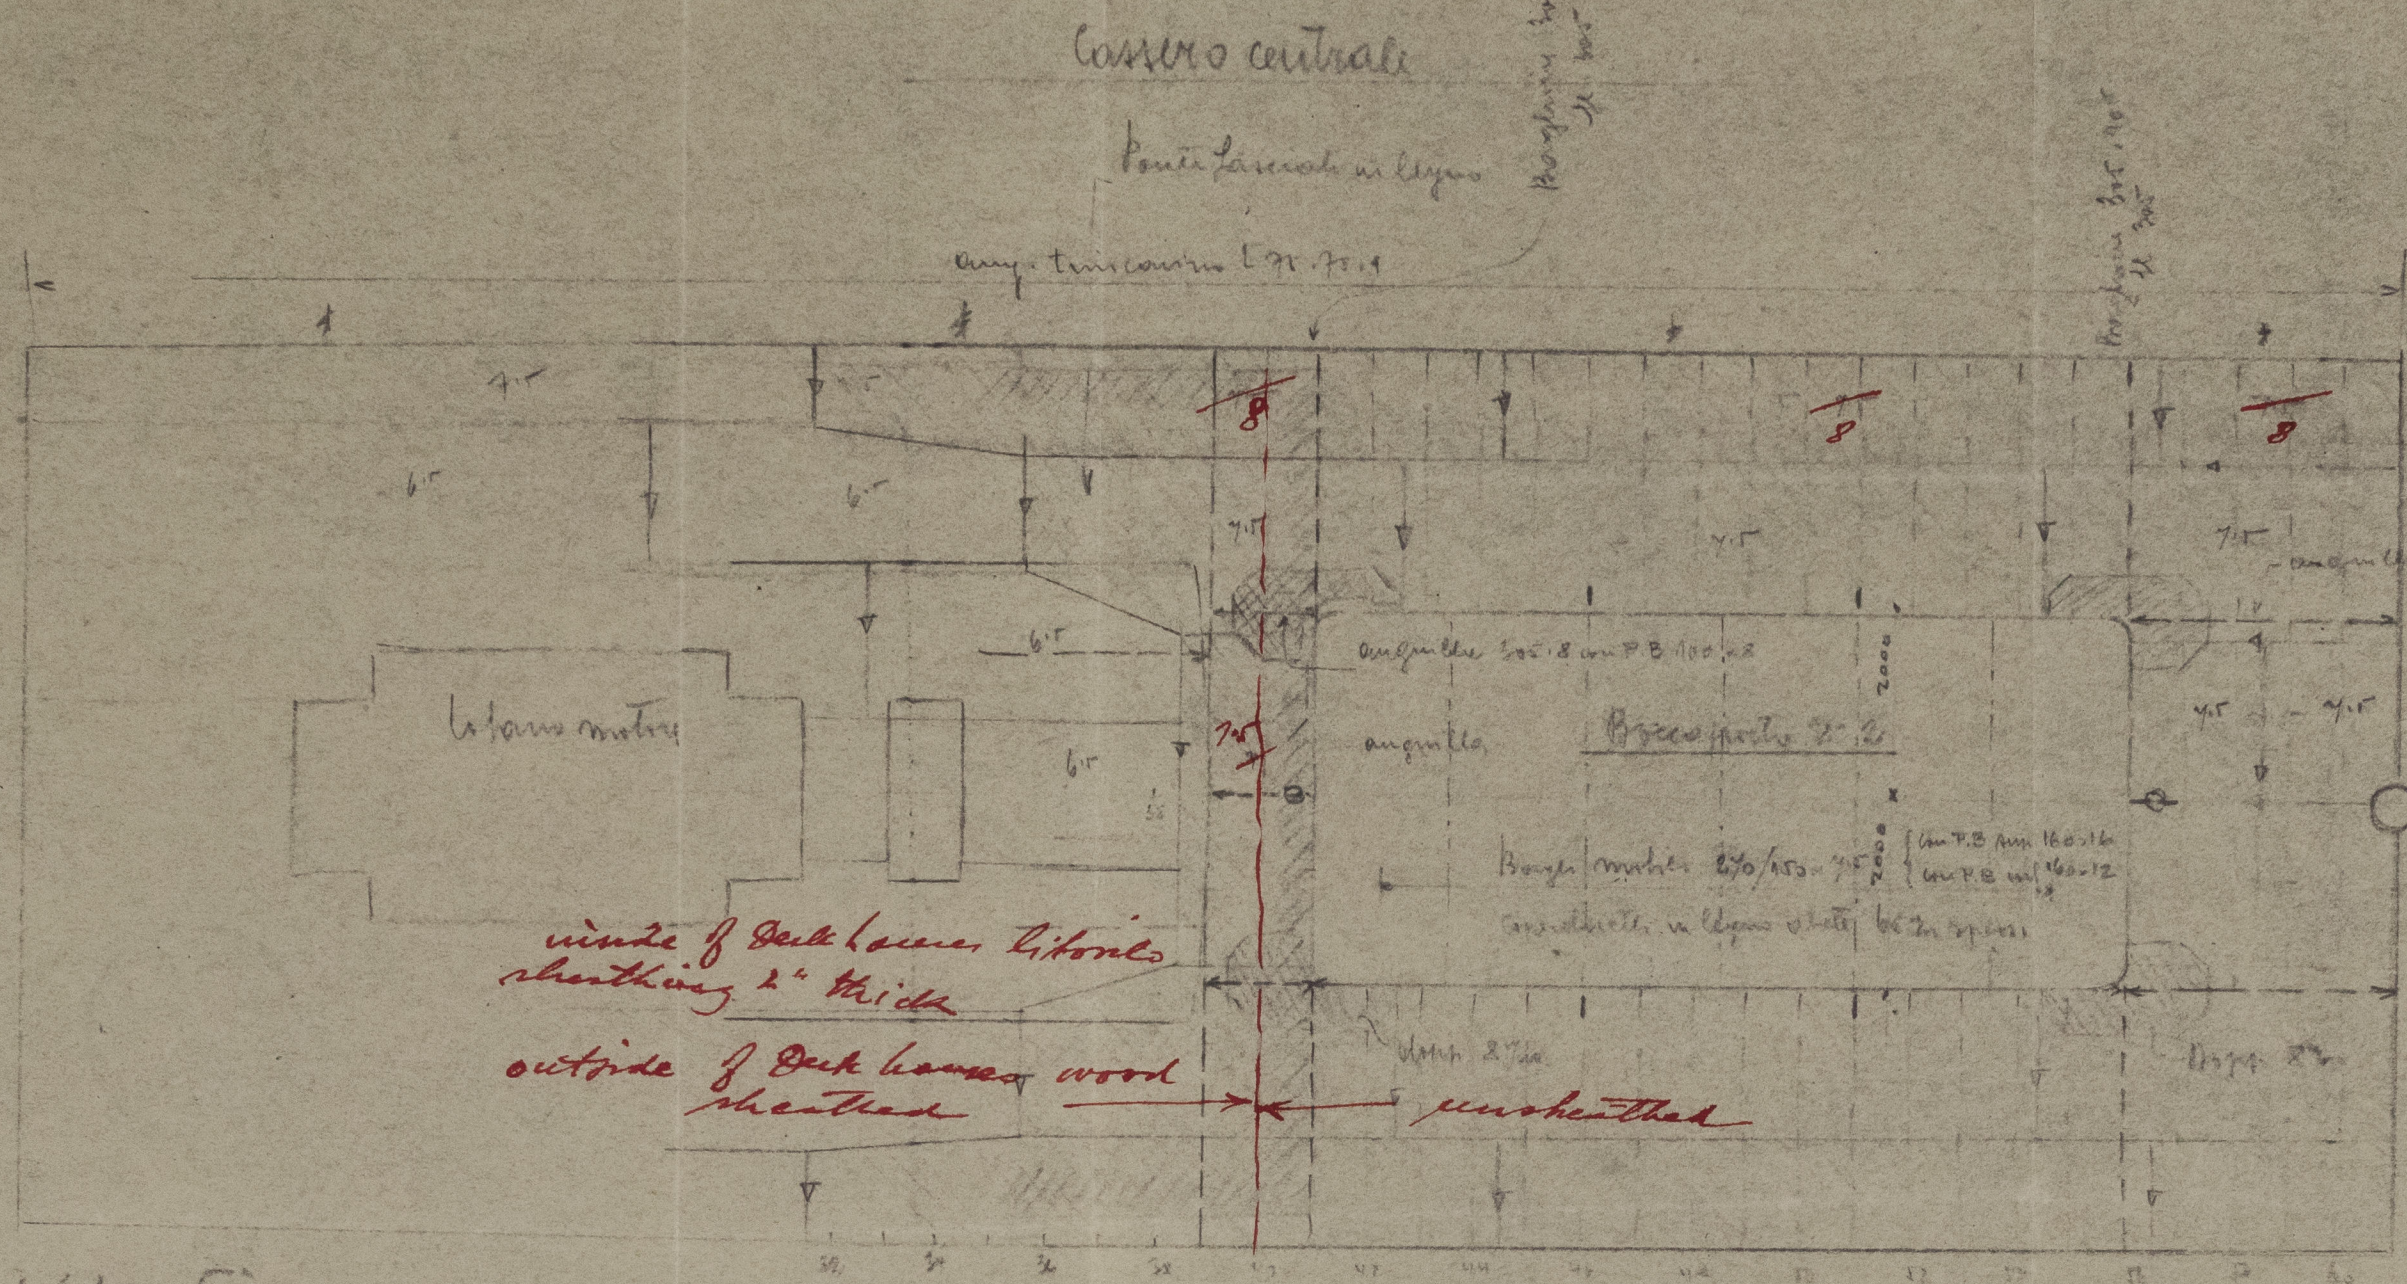

(Contr. n. 1721-22)
Modifica del ponte
(rallungamento del cassero centrale)
Scala 1:75

Int. cassero fra le ord. 59.5.4


Ponte di Coperta

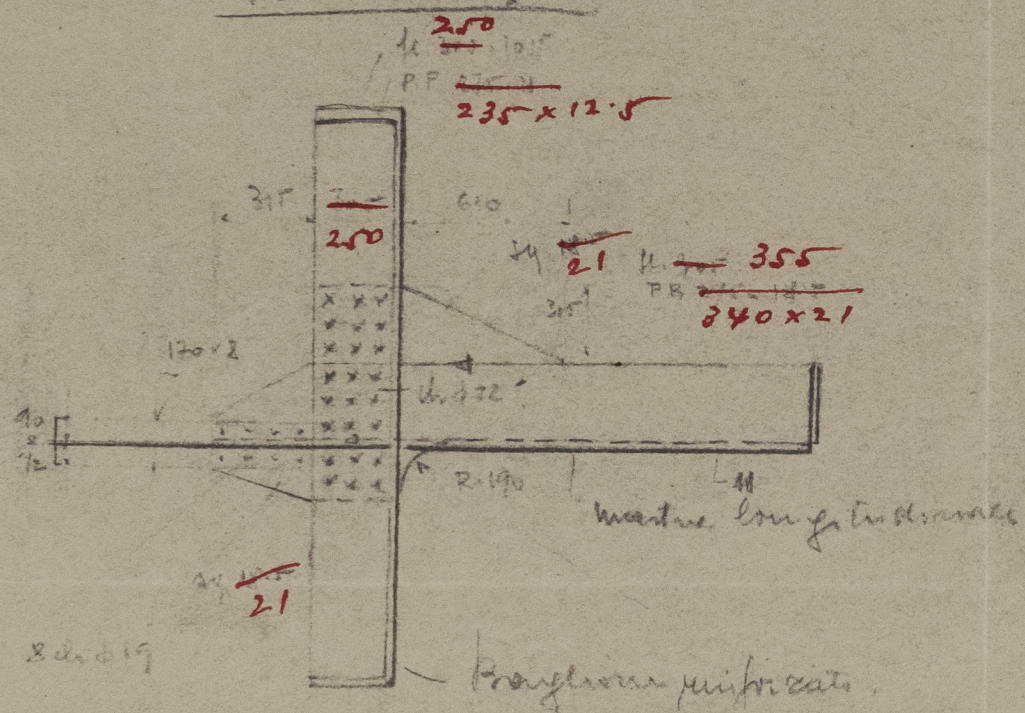

Paratia d'acqua

Ponte di Coperta

Spazio cassero

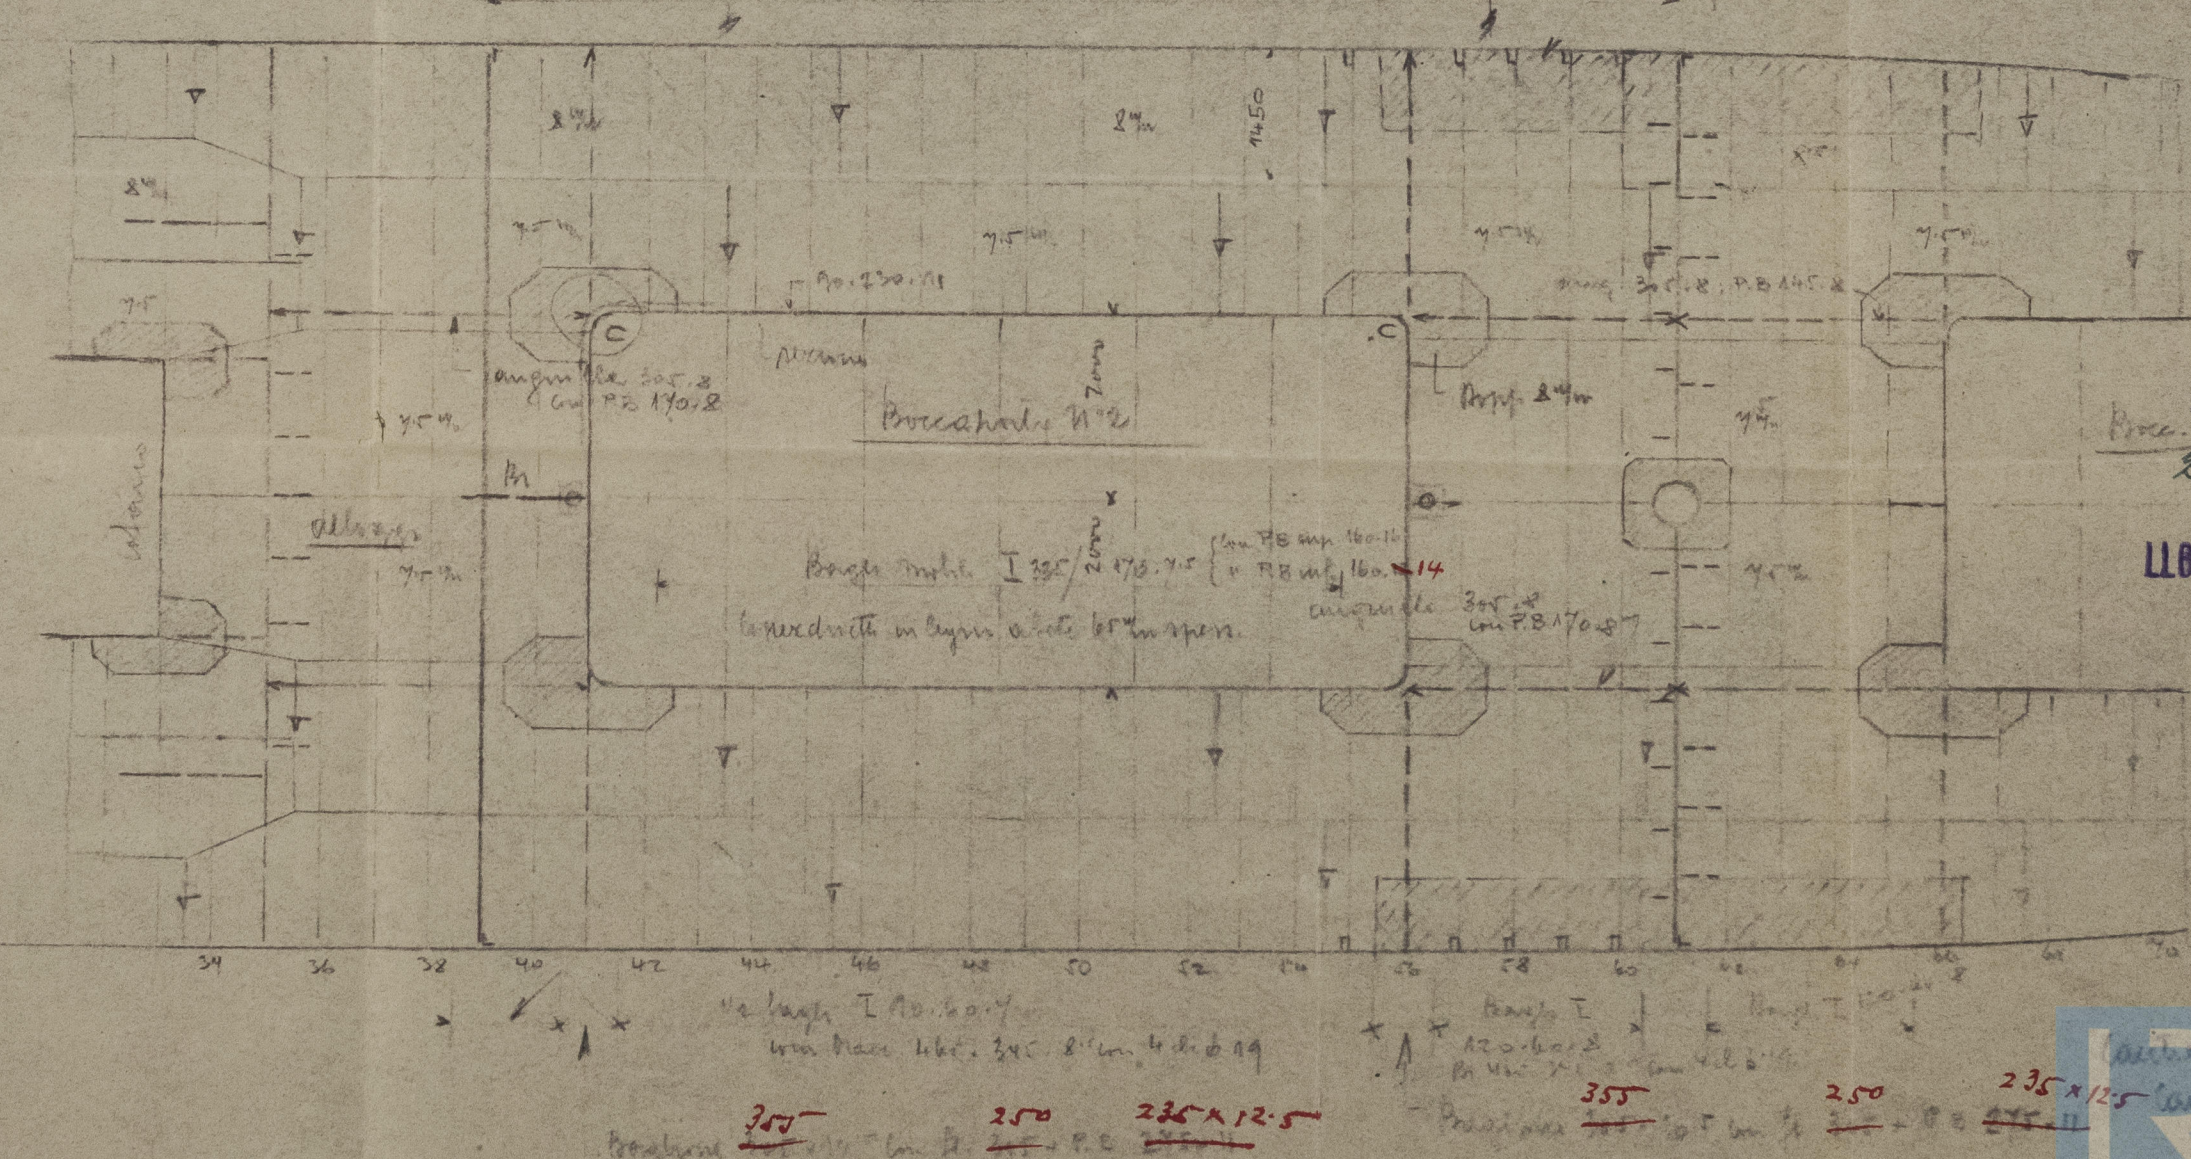


APPROVATO

20/8/46

LLOYD'S REGISTER OF SHIPPING
TRIESTE



6

"VAGAN" 

Tri repl No. 13076.

CANTIERI RIUNITI DELL'ADRIATICO

YARD NOS. 1727-8

MODFN. TO DECKS



© 2021

Lloyd's Register
Foundation

007967-007976-0165