

COSTRUZIONE N° 191,193

PUCCINI ~~VERDI~~

PER L' "ADRIA" SOCIETÀ ANONIMA DI NAVIGAZIONE MARITTIMA  
FIUME


MOTONAVI DA CARICO E PASSEGGERI

Scala 1/8" = 1'


DIMENSIONI PRINCIPALI

LUNGHEZZA FUORI TUTTO 89.611  
LUNGHEZZA FRA LE PERPEND. 85.344  
LARGHEZZA MASSIMA FUORI CORBE 12.192  
PUNTALE IN FIANCO ALLA COP. SUP. 7.112  
MOTORE "FIAT" 1350 E.D./125 rot.


Coperta Superiore

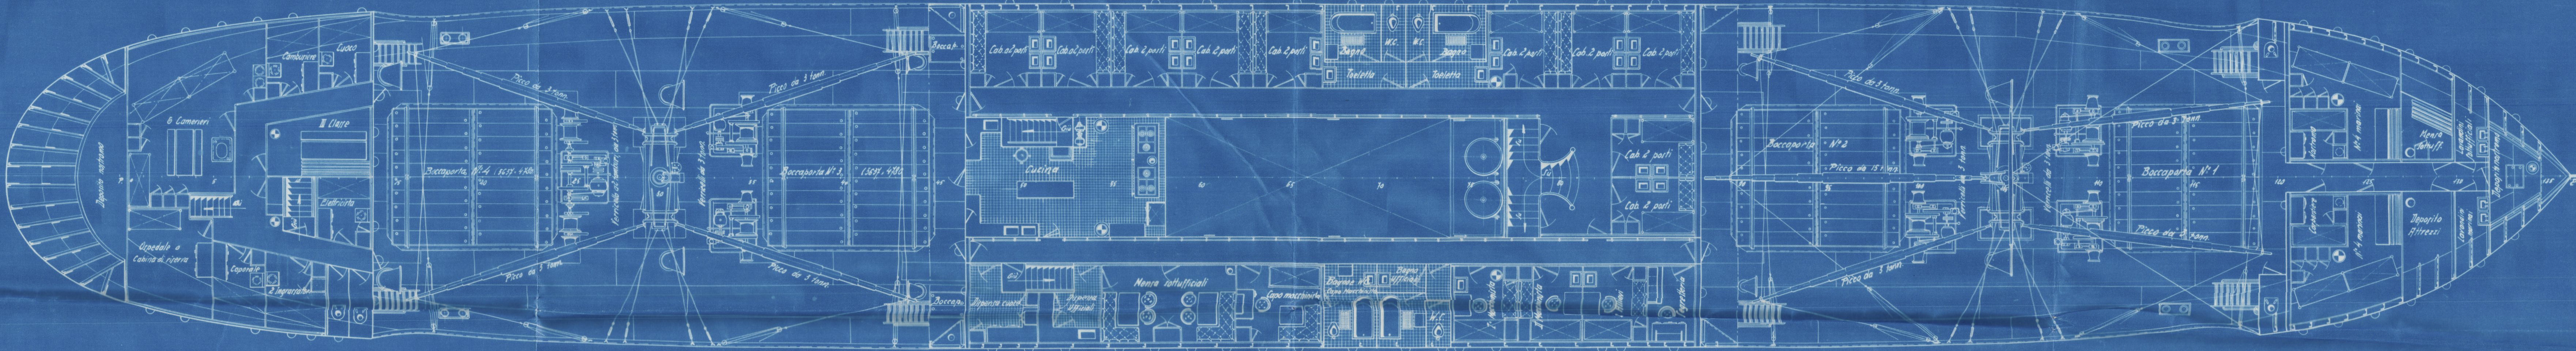

Coperta Inferiore

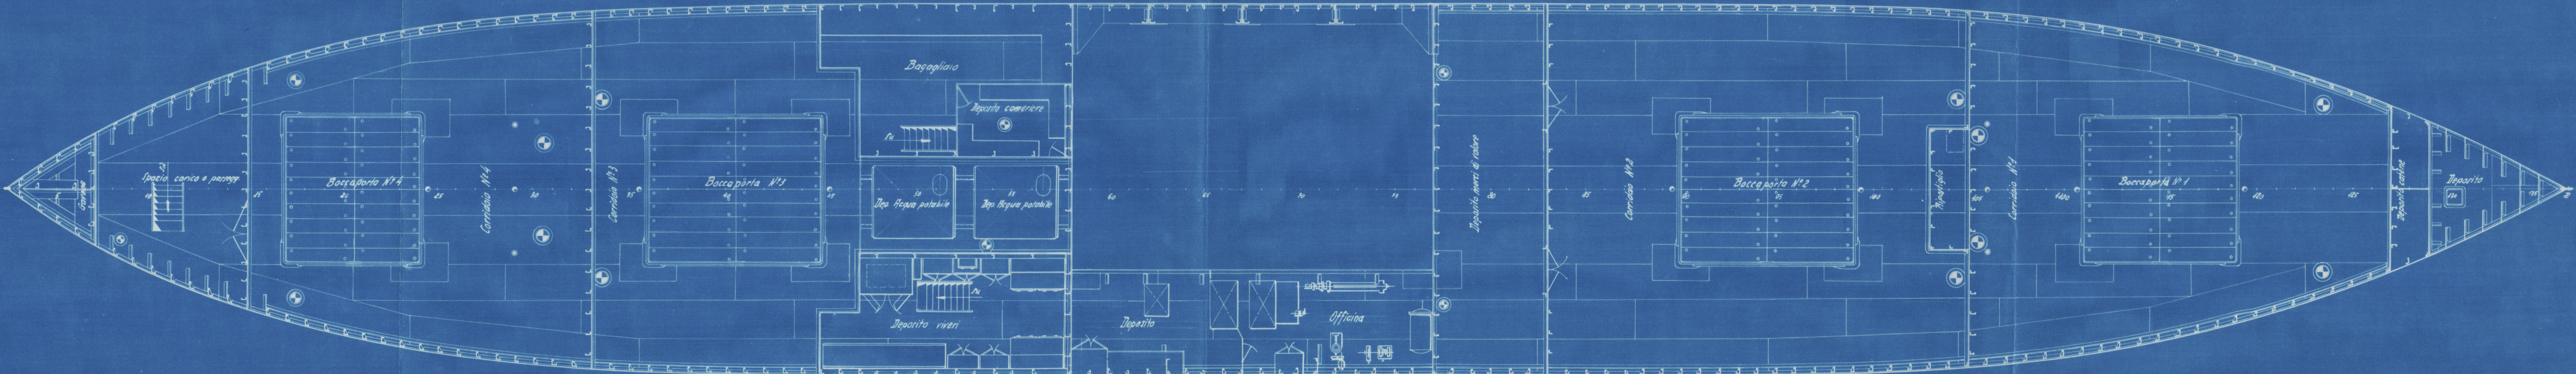

Doppiofondo

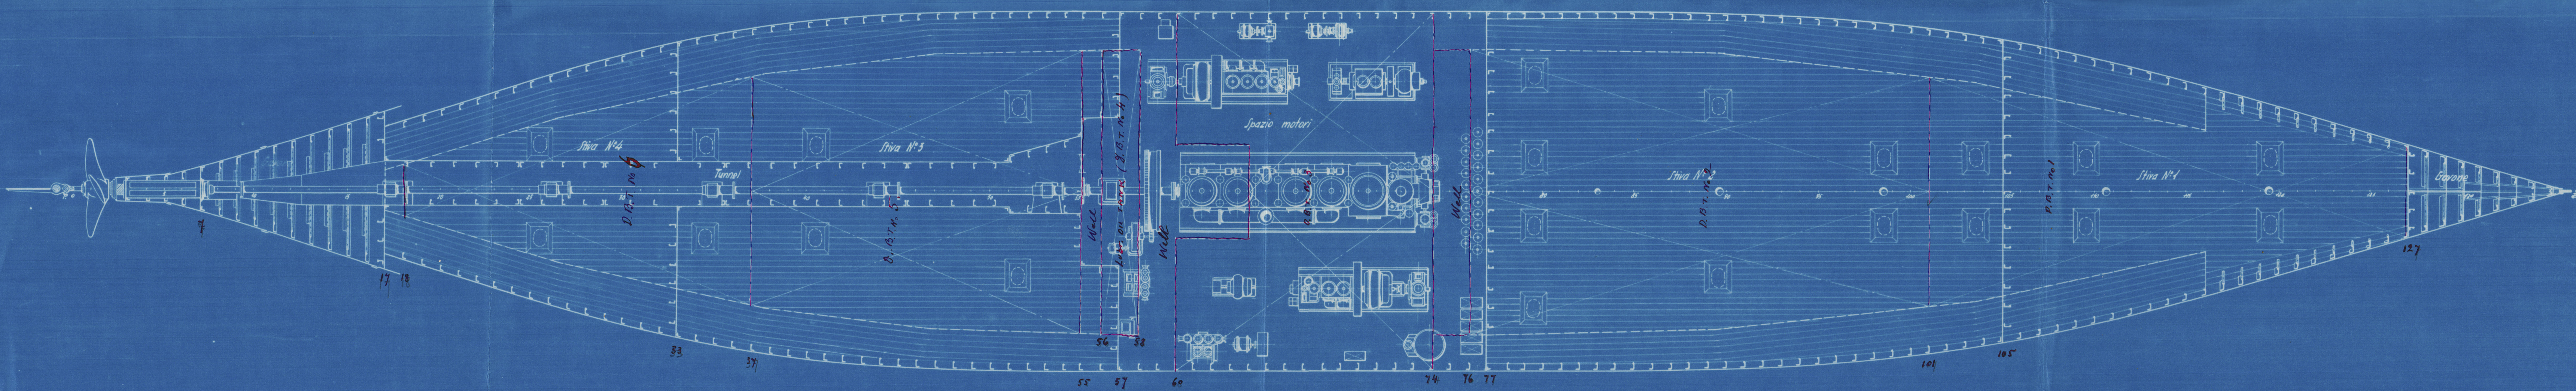



C. N. T. No. 191

M. V. Puccini  
or  
Criste Rpt 8077

General arrangement

Series & S. B. T. Top

---



© 2020

Lloyd's Register  
Foundation

008246 • 008304 • 0002