Denna ritning får icke utan vårt medgivande kopieras, förevisas för, eller utlämnas till konkurrensfirmor eller eljest obehöriga personer. (Kungl. förordningen nr 10 Aug. 1877.)
KOCKUMS MEKANISKA VERKSTADS AKTIE BOLAG
MALMÖ.

Märke	Mod. Nr.	Antal	Benämning	Material	Vikt i kg	Verkstäv.	Rämaterial / Dimensioner
A		1	Hjärtstock	Sm-stål			
B		1	kopplingslänk	"			Svetsas av plåt
C		1	övre roderlager	"			" " "
D		1	undre "	"			" " "
E		6	3¼" passbultar	Stål			
F		6	3¼" muttrar	"			
G		1	Stoppring 65x12⅞	Rostfr stål			
H		6	3¼" 35⅞ C-k skruv	Metall			
I		1	1⅛" x 20⅞ "	"			Avkoppringsskruv
K		6	Styrskenor 50x18⅞	Rostfr stål			Längd 725⅞
L		1	Kil 90x30x786⅞	Stål			Till koppling
M		18	Ribbor till övre lager	Peck-holz			57x24x725 ⅞
N		18	" " undre "	"			55,4x24x725 "
O		6	Stoppsprintar	Sm-järn			10ϕ x 100⅞

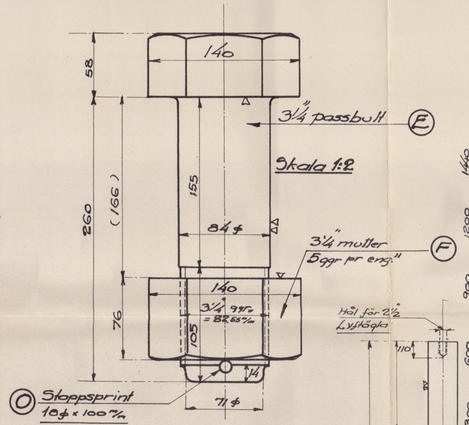

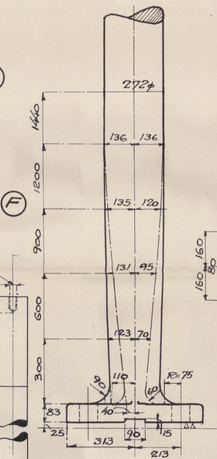

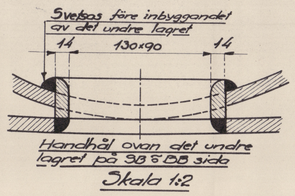

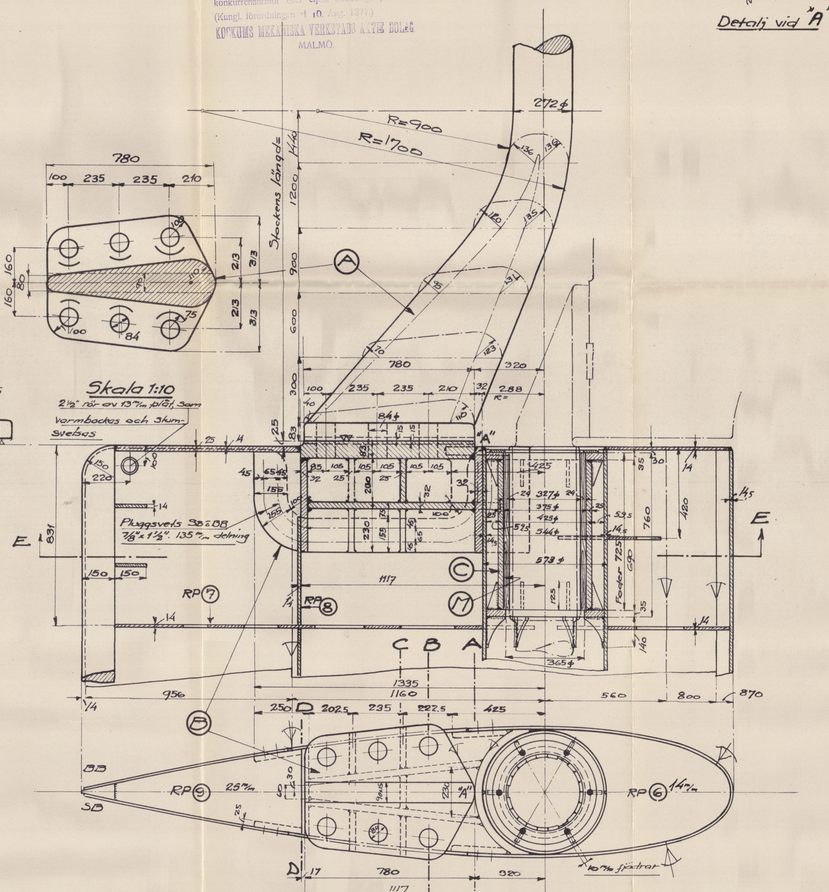

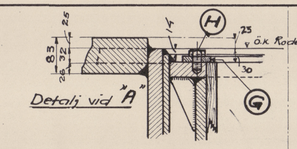

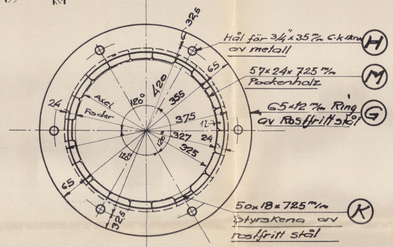

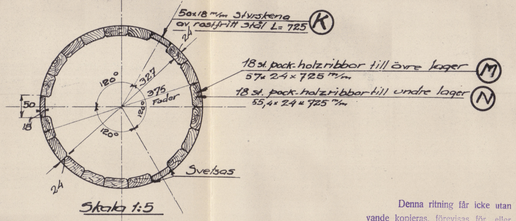

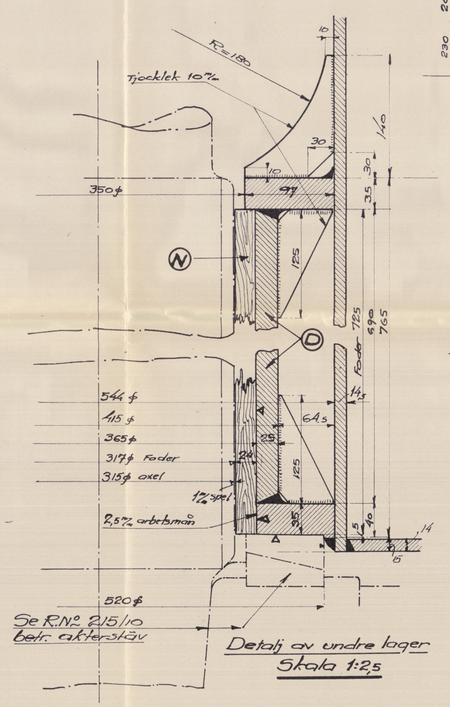

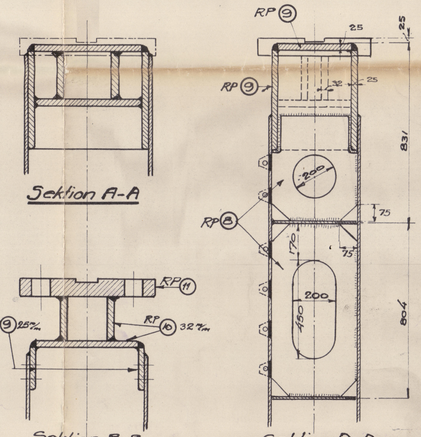

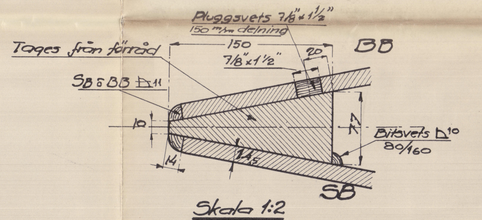

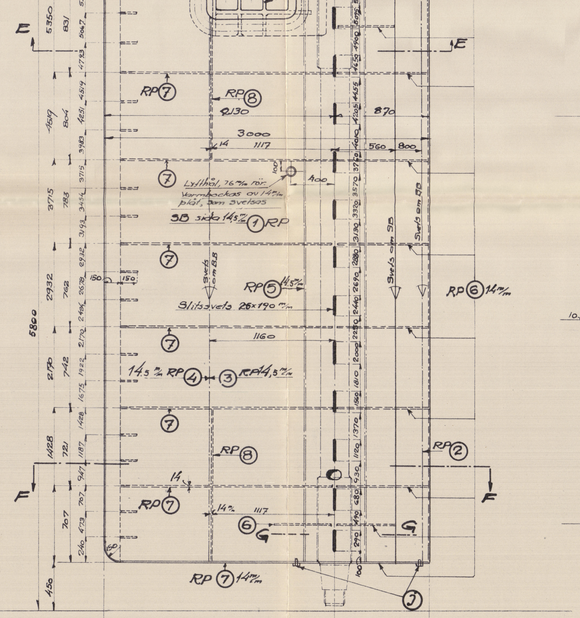

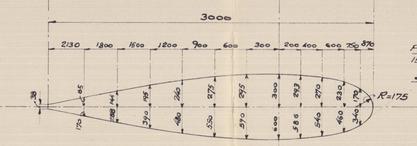

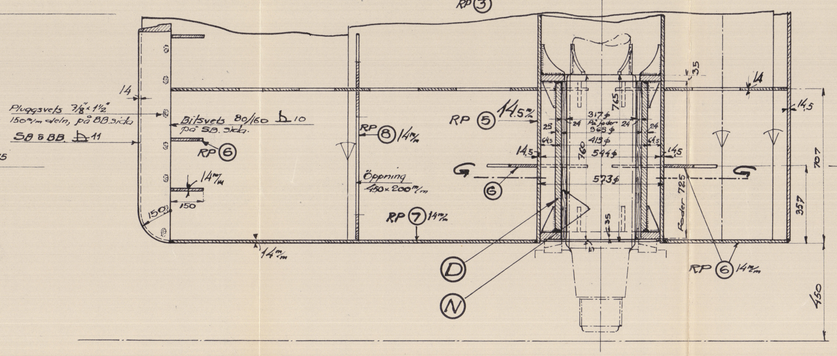

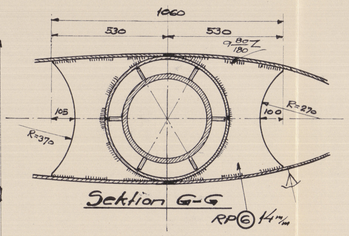

Anmärkning

Rodret provtrycktes med vatten motsvarande 3 mvl vattenbelore. Sedan vattnet avlappats och rodrets inre är fullkomligt torrt, späddes "Solution", omkring ~ 30 kg i rodrets förliga del och ~ 6 0 kg i den aftra delen. Detta för kvarvaro i rodret.

Belröffande zinkskydd se R:N:o 215/137 Fastsvetsningen av pinnbultar för zinkskydd verkställes innan täfällningen av Sektion sker.

Roderarea	A = 16,65 m²
Tyngdpunktsavstånd	D = 0,63 m
100xA×D (Enligt Lloyd's)	= 1011 m³
Max-fart:	
~~M/S 215 216 218~~	~~V = 13,5 knop~~
M/S ~~225~~ 224	V = 14 "
För V = 14 knop, blir stockens diameter enligt Lloyd's regler, inkl. +10%, d = 272 ⅞	

KOCKUMS MEK. VERKSTADS AKTIEBOLAG MALMÖ 6. JAN. 1939

Denna ritning får icke utan vårt medgivande kopieras, förevisas för, eller utlämnas till konkurrensfirmor eller eljest obehöriga personer. (Kungl. förordningen nr 10 Aug. 1877.)
KOCKUMS MEKANISKA VERKSTADS AKTIE BOLAG
MALMÖ. "JULIAN"

KLASS	FART. Nº	BEST. Nº
~~L~~	~~215~~	~~2190~~ 38
~~NV~~	~~216~~	~~2200~~ 38
~~L~~	~~218~~	~~2180~~
~~L~~	~~225~~	~~2210~~ 38
L	224	2240 38

M/S ~~215~~ 224

RODER Rudder.
Med hjärtstock

SKALA: 1:20 1:10 1:5 ö 1:25 1:2

KONTO: I.4

RIT. AV R.H.-nr

KOP. AV

GRANSK.

DATUM 17/12 38

9.1.39

KOCKUMS MEK. VERKSTADS A.-B. MALMÖ SWEDEN

215/9

© 2020 Lloyd's Register Foundation

008533-008540-0220