
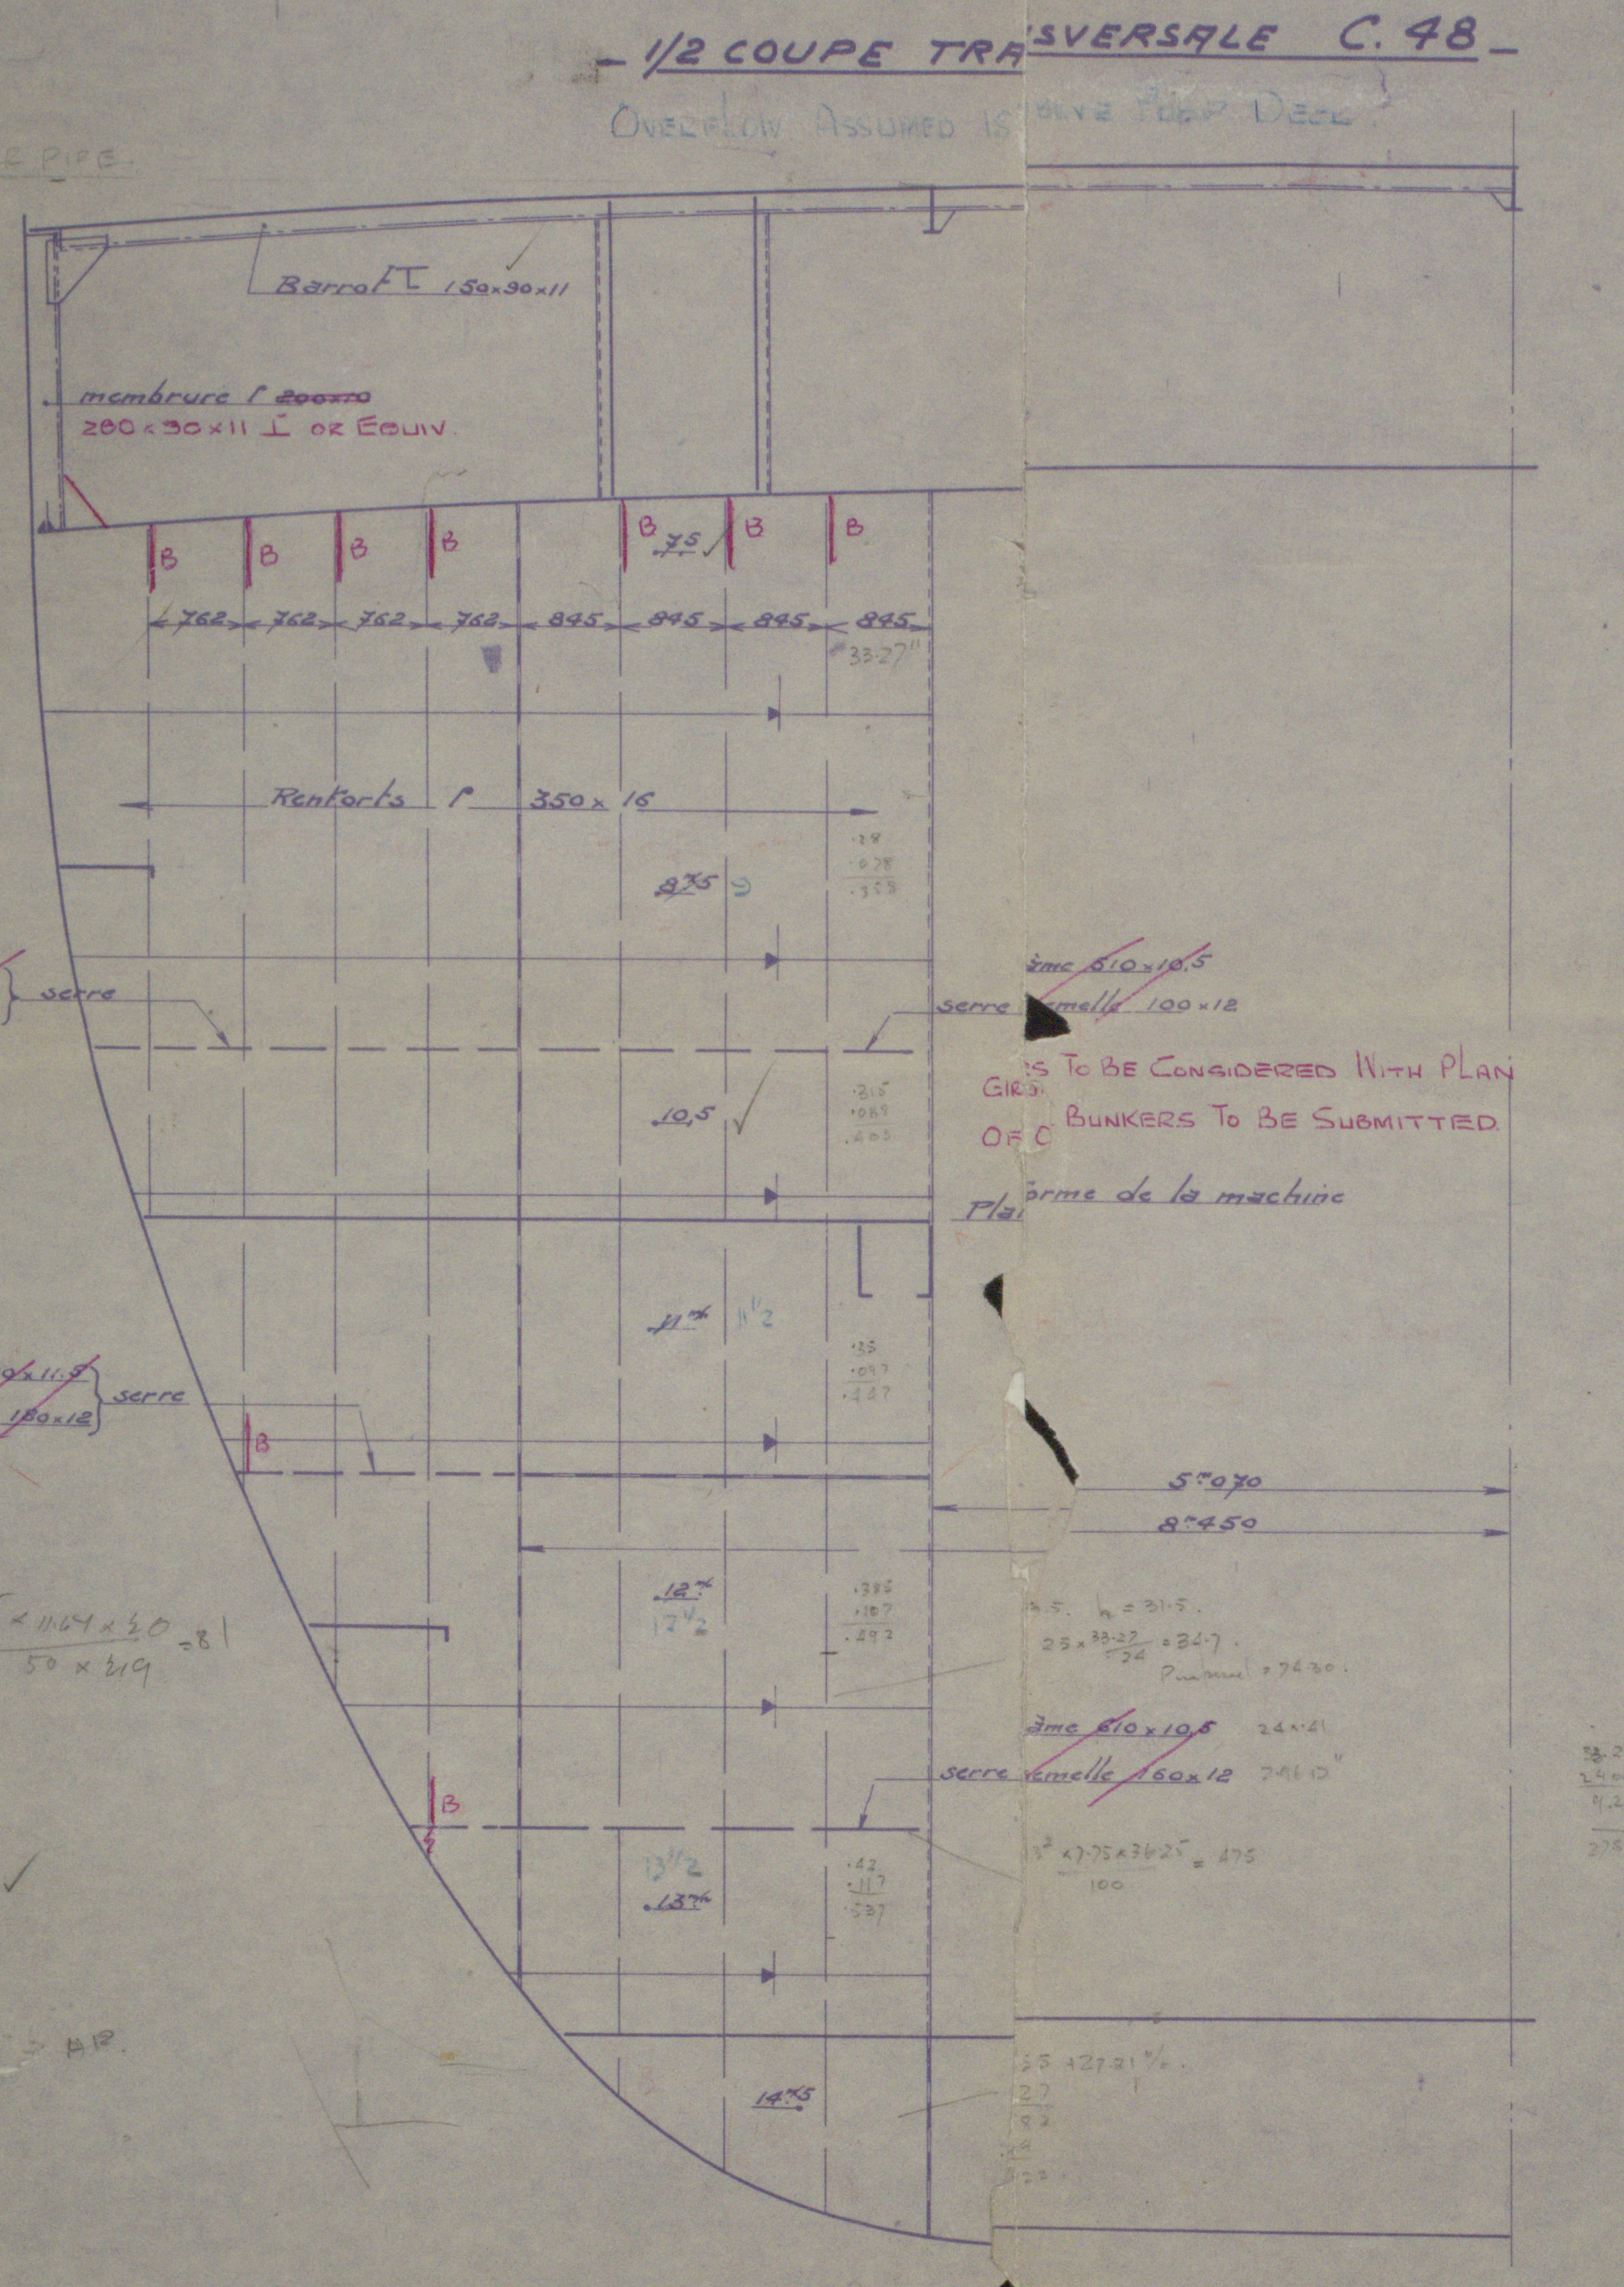
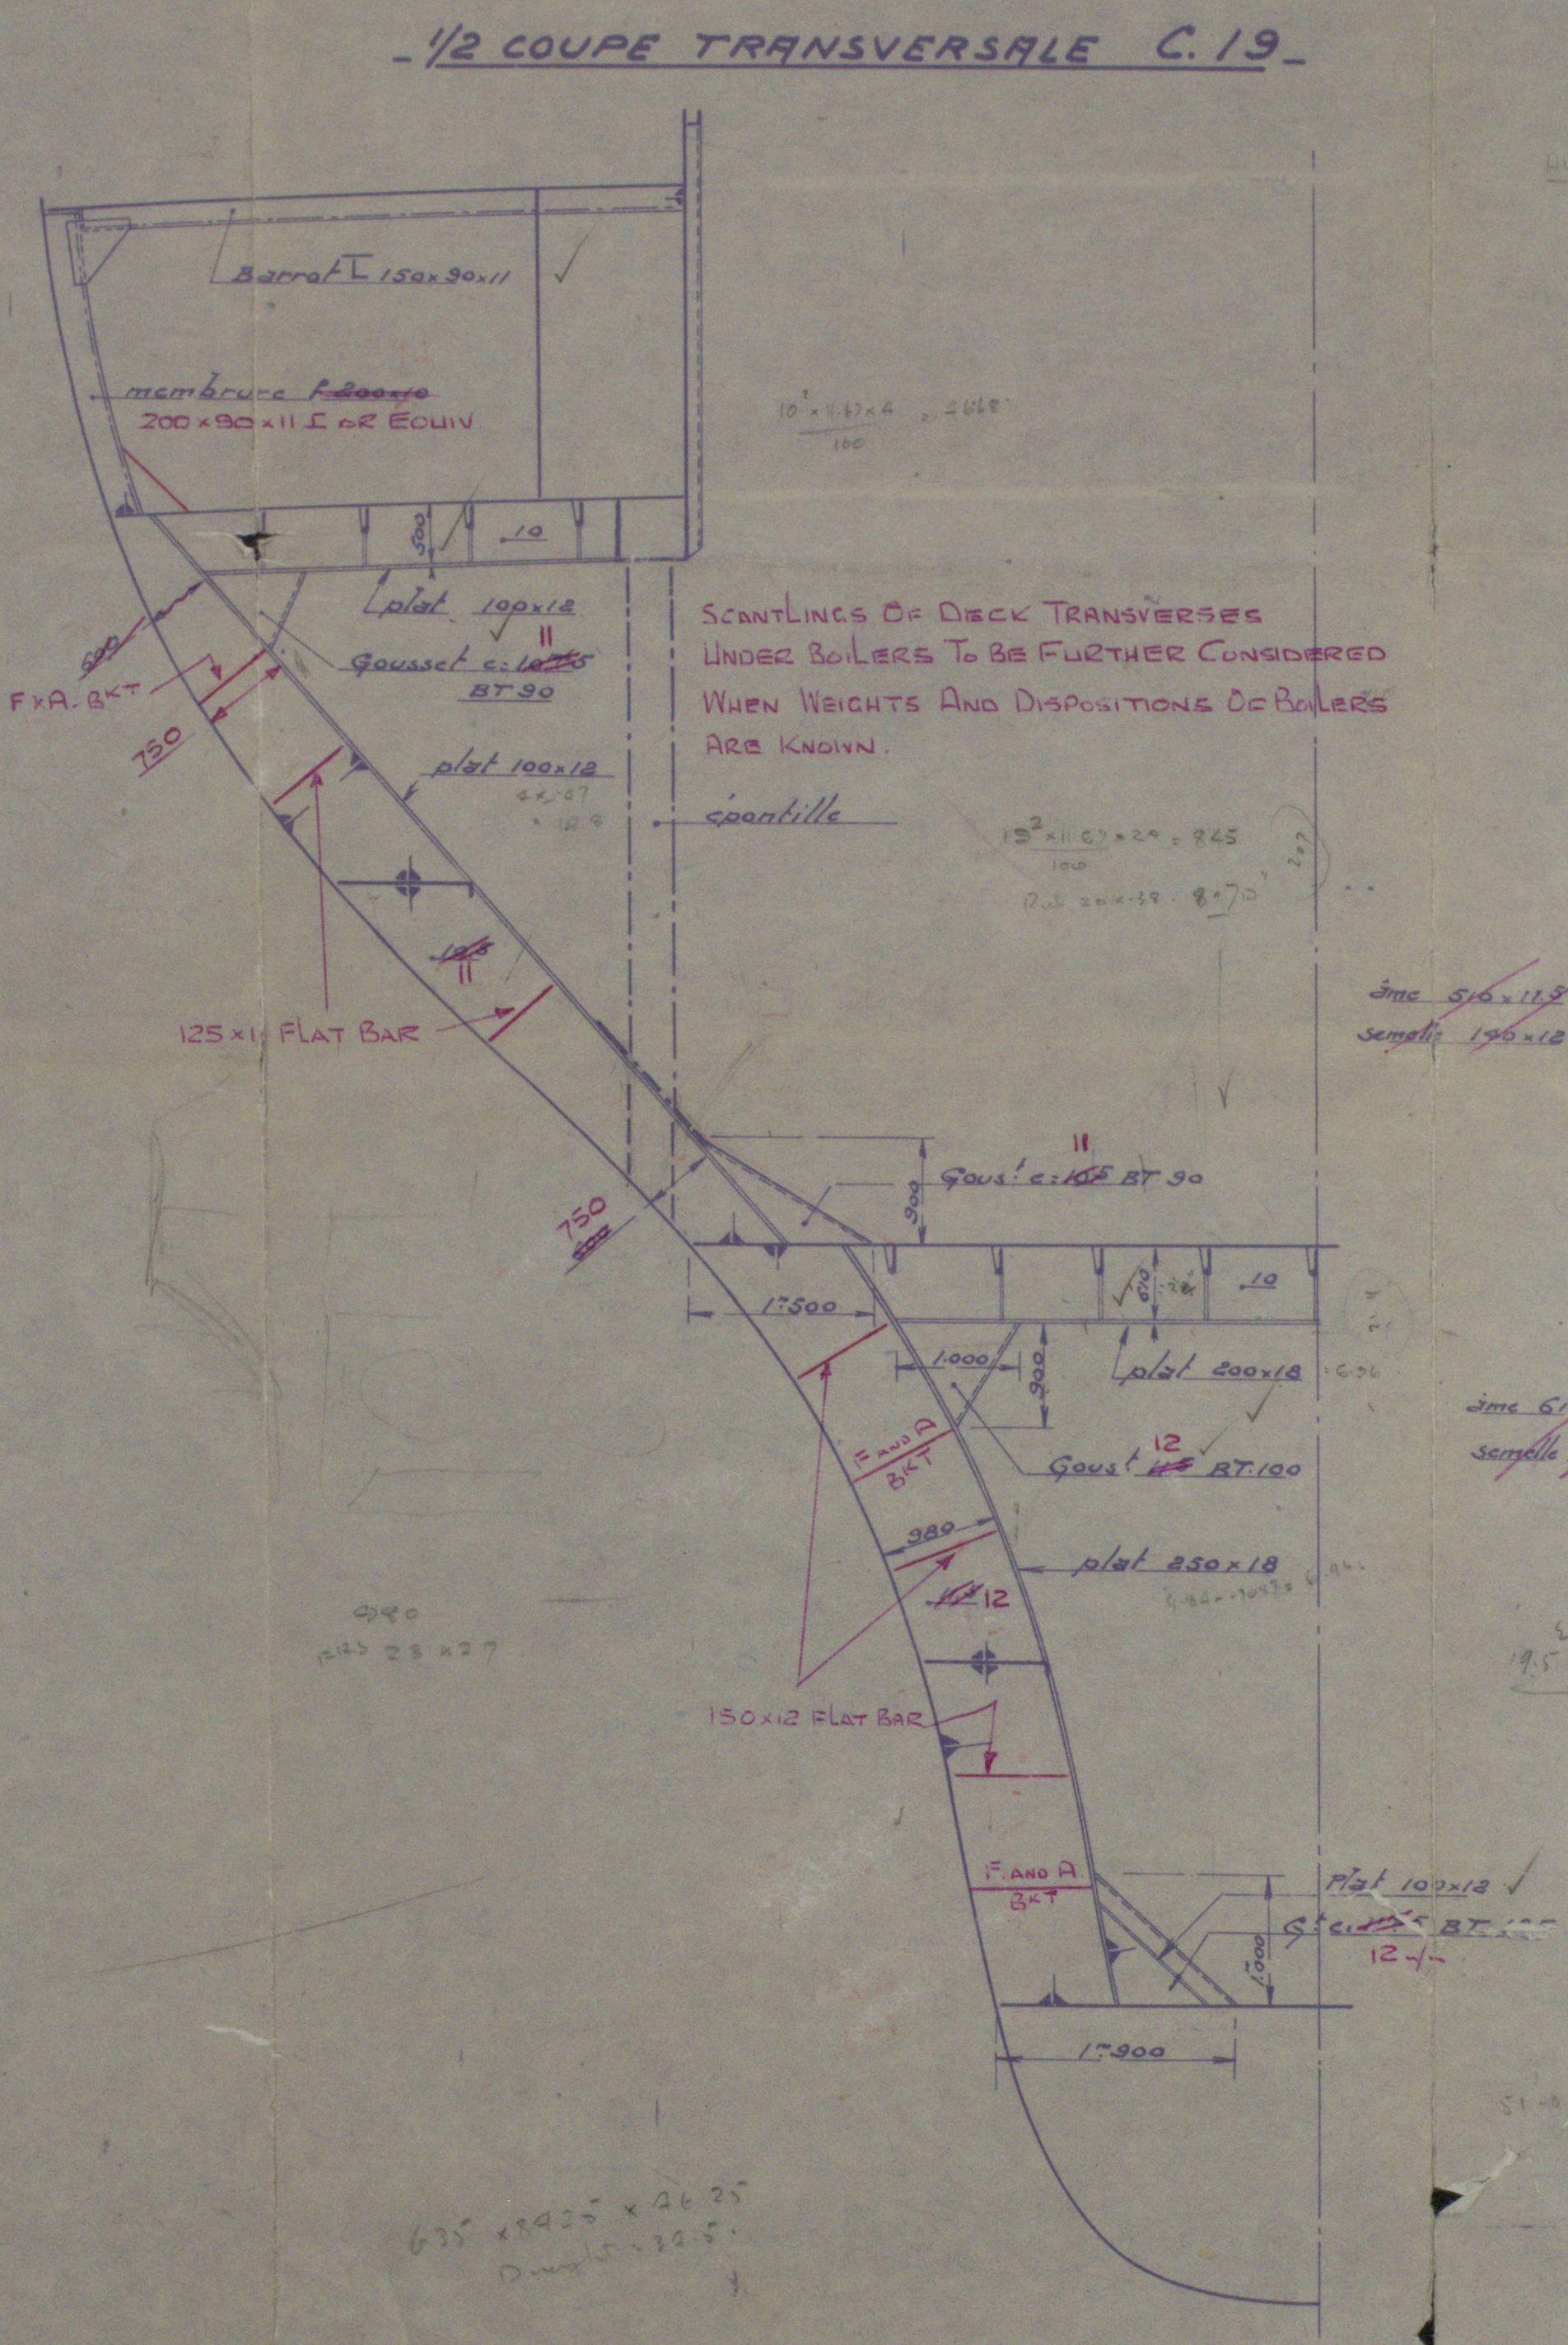
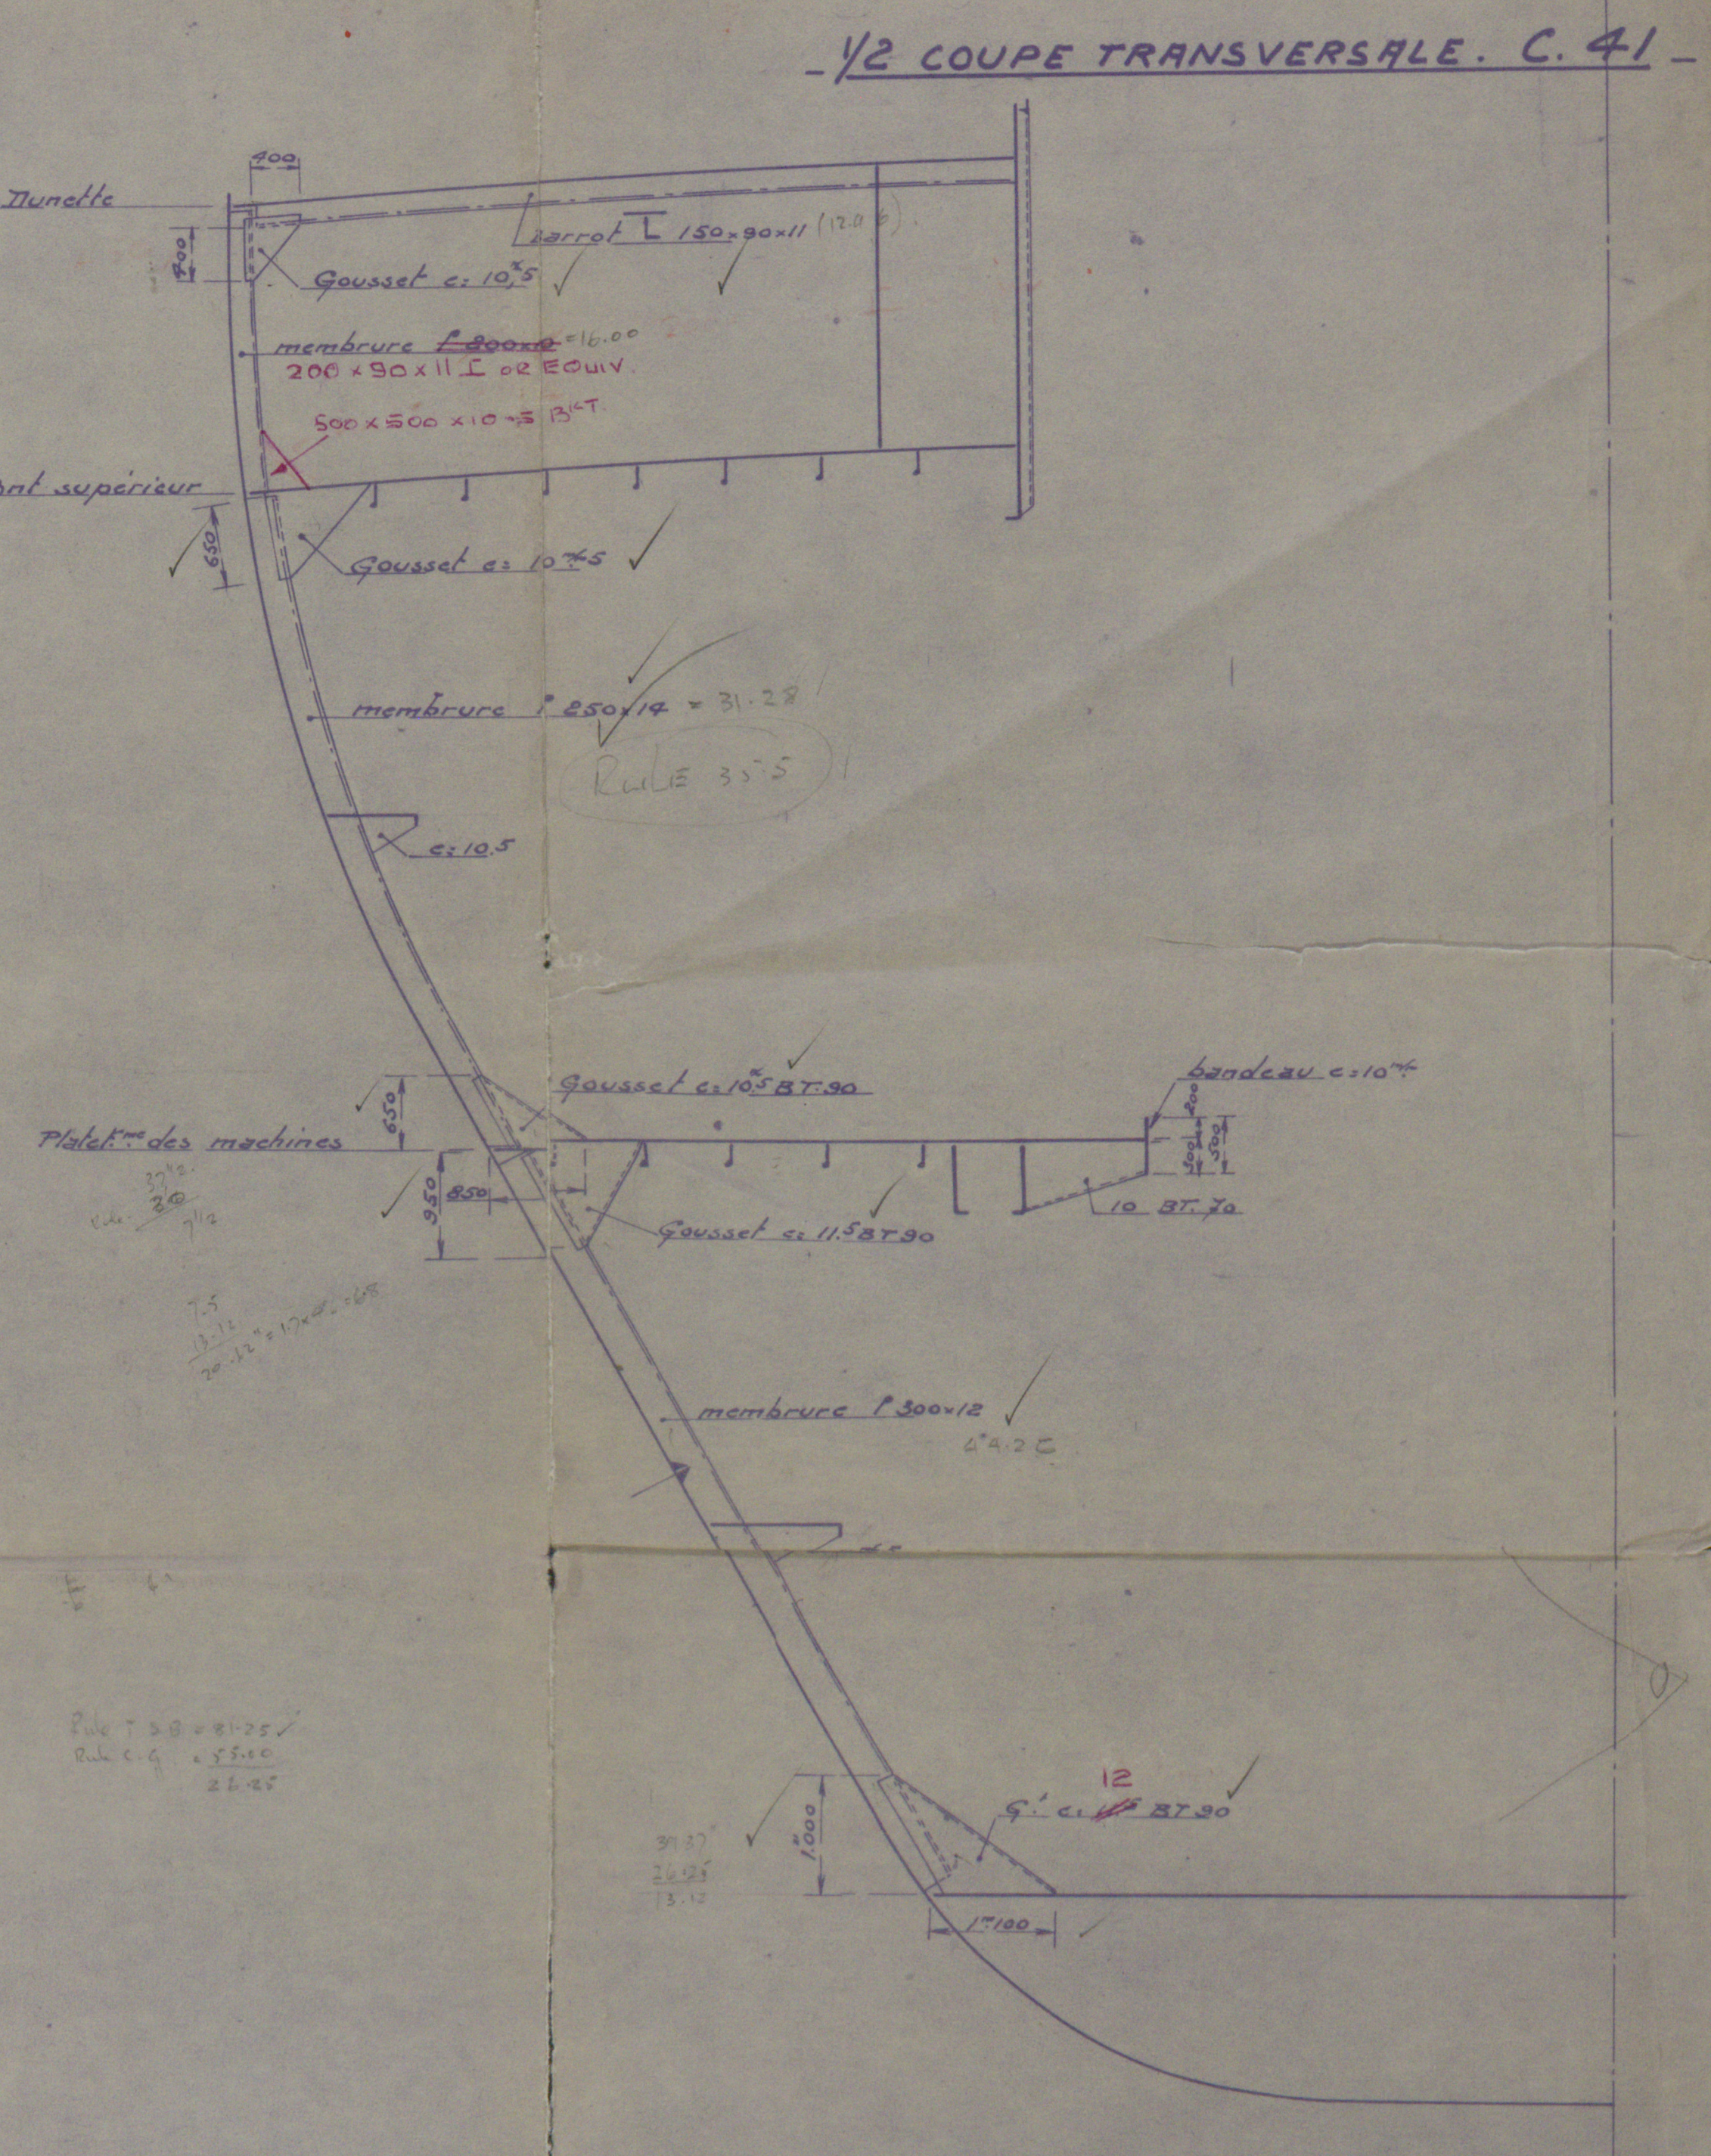
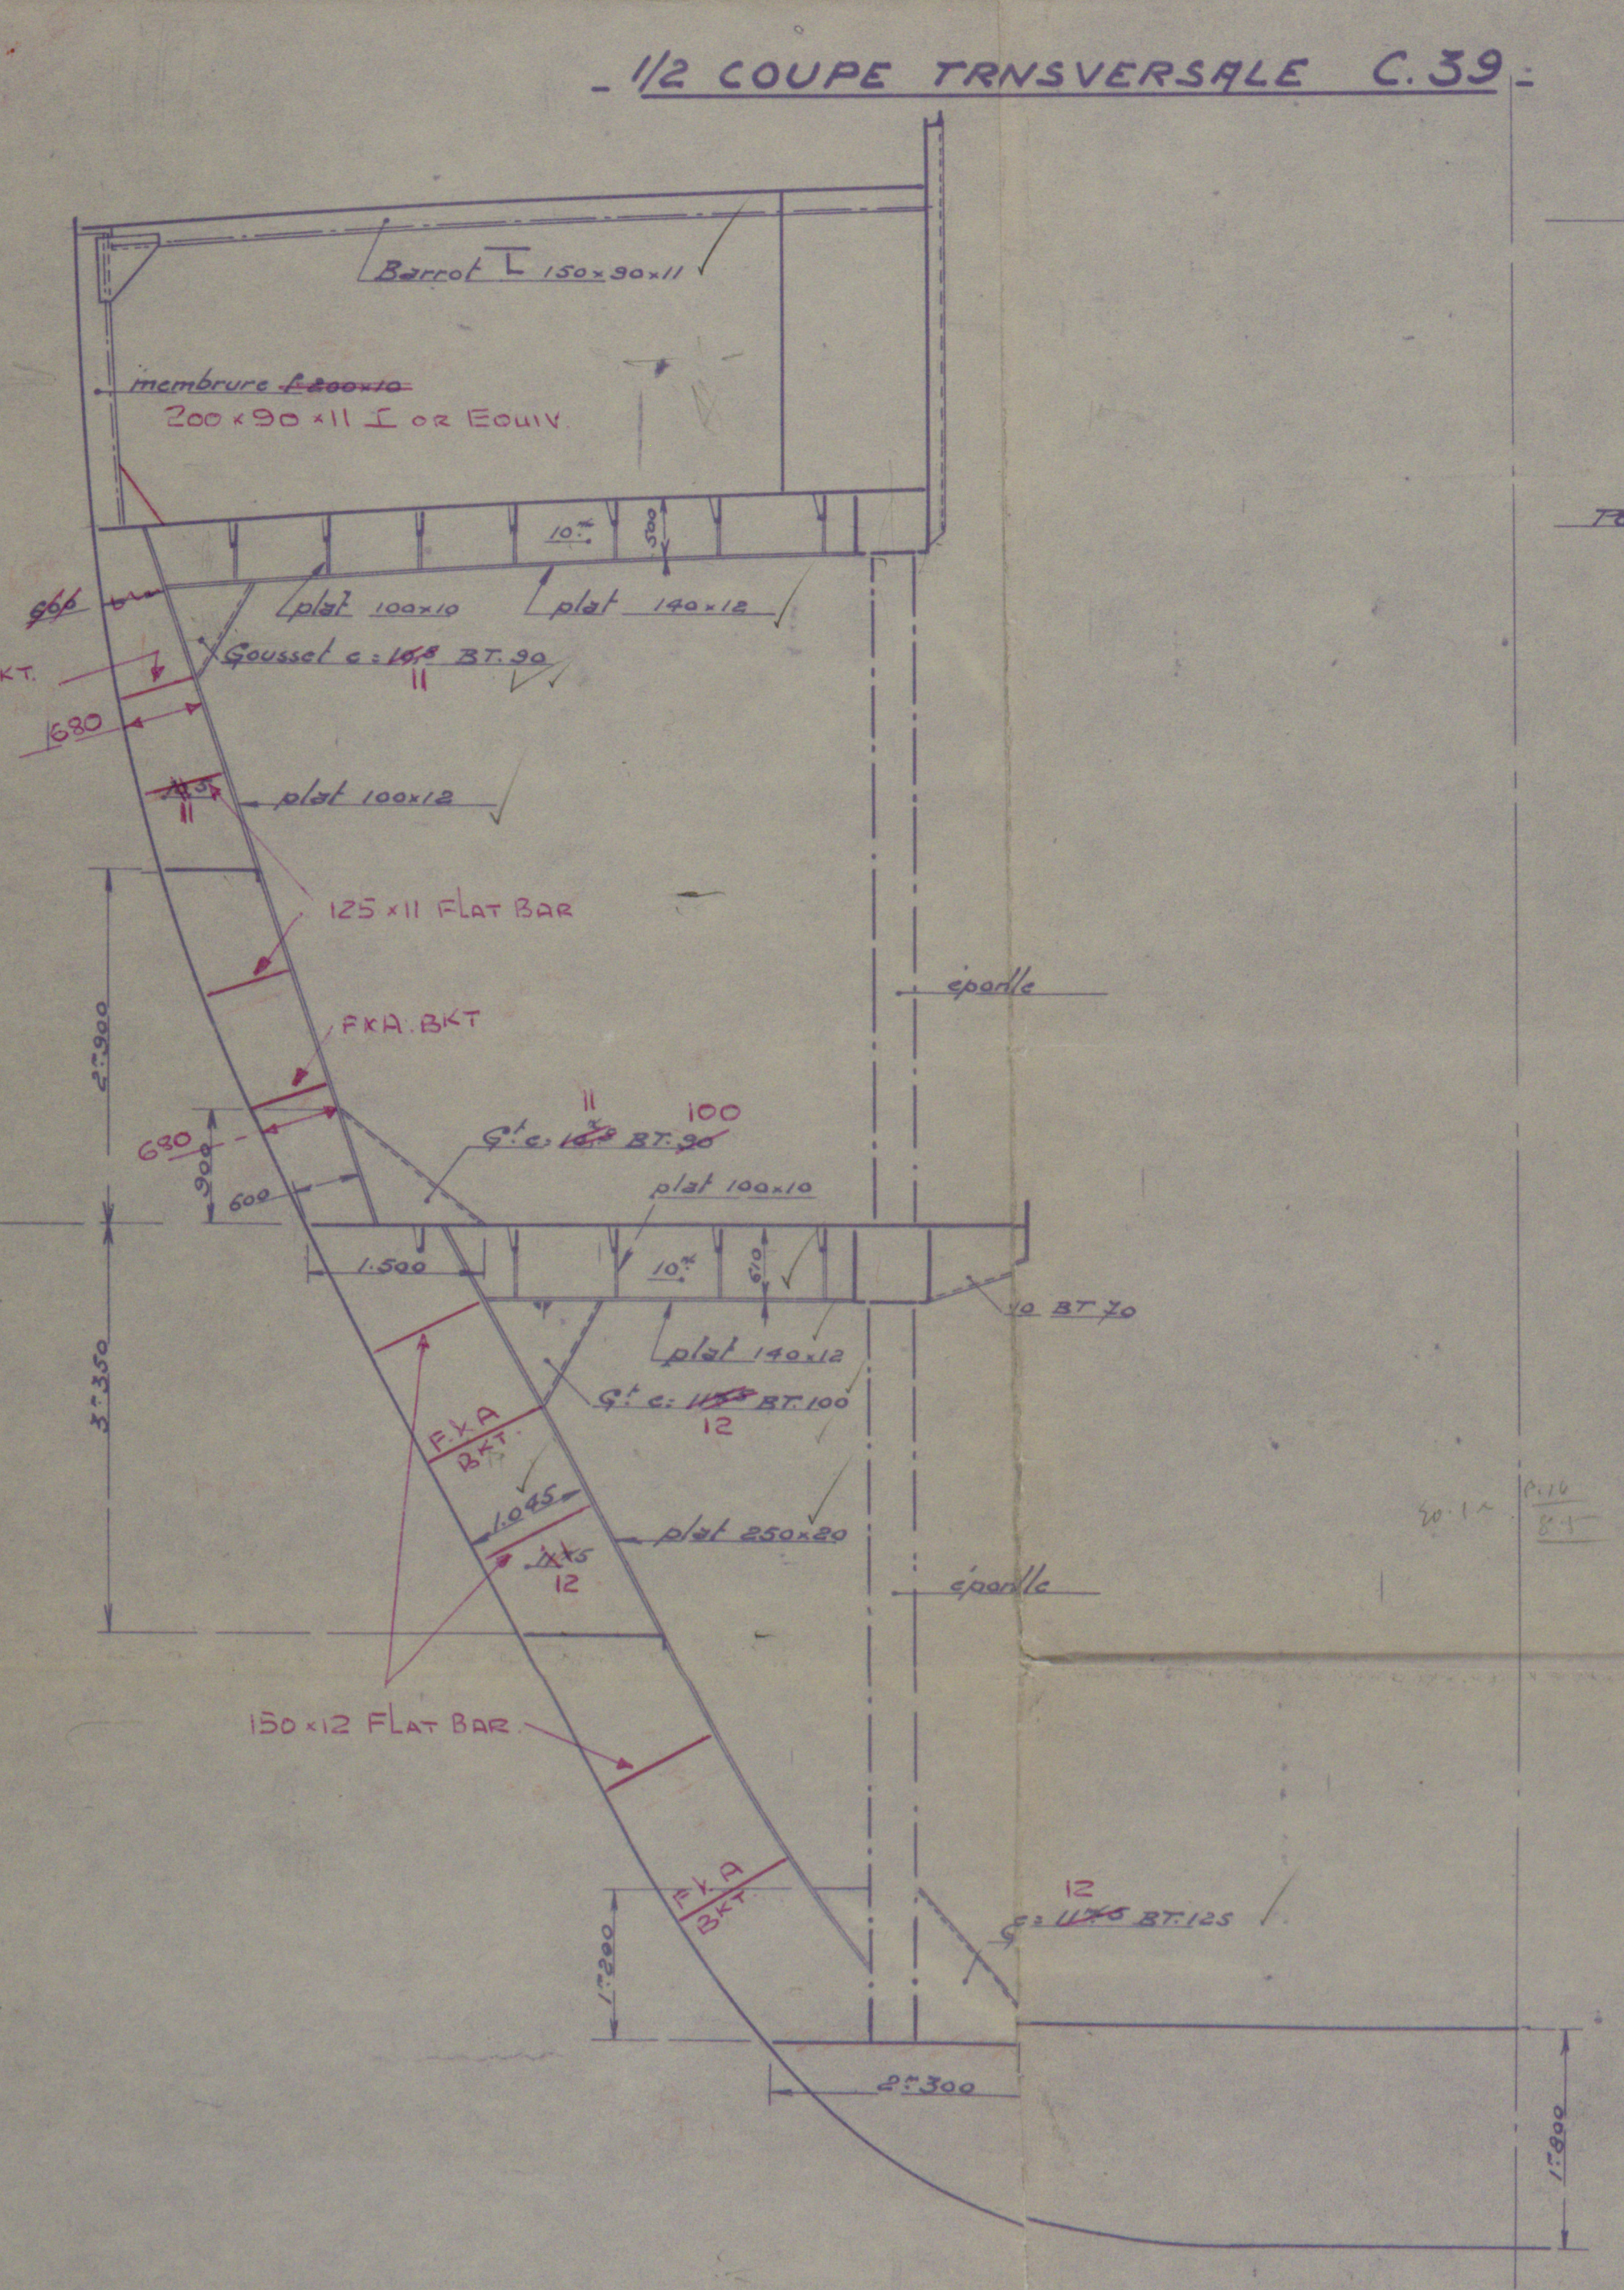
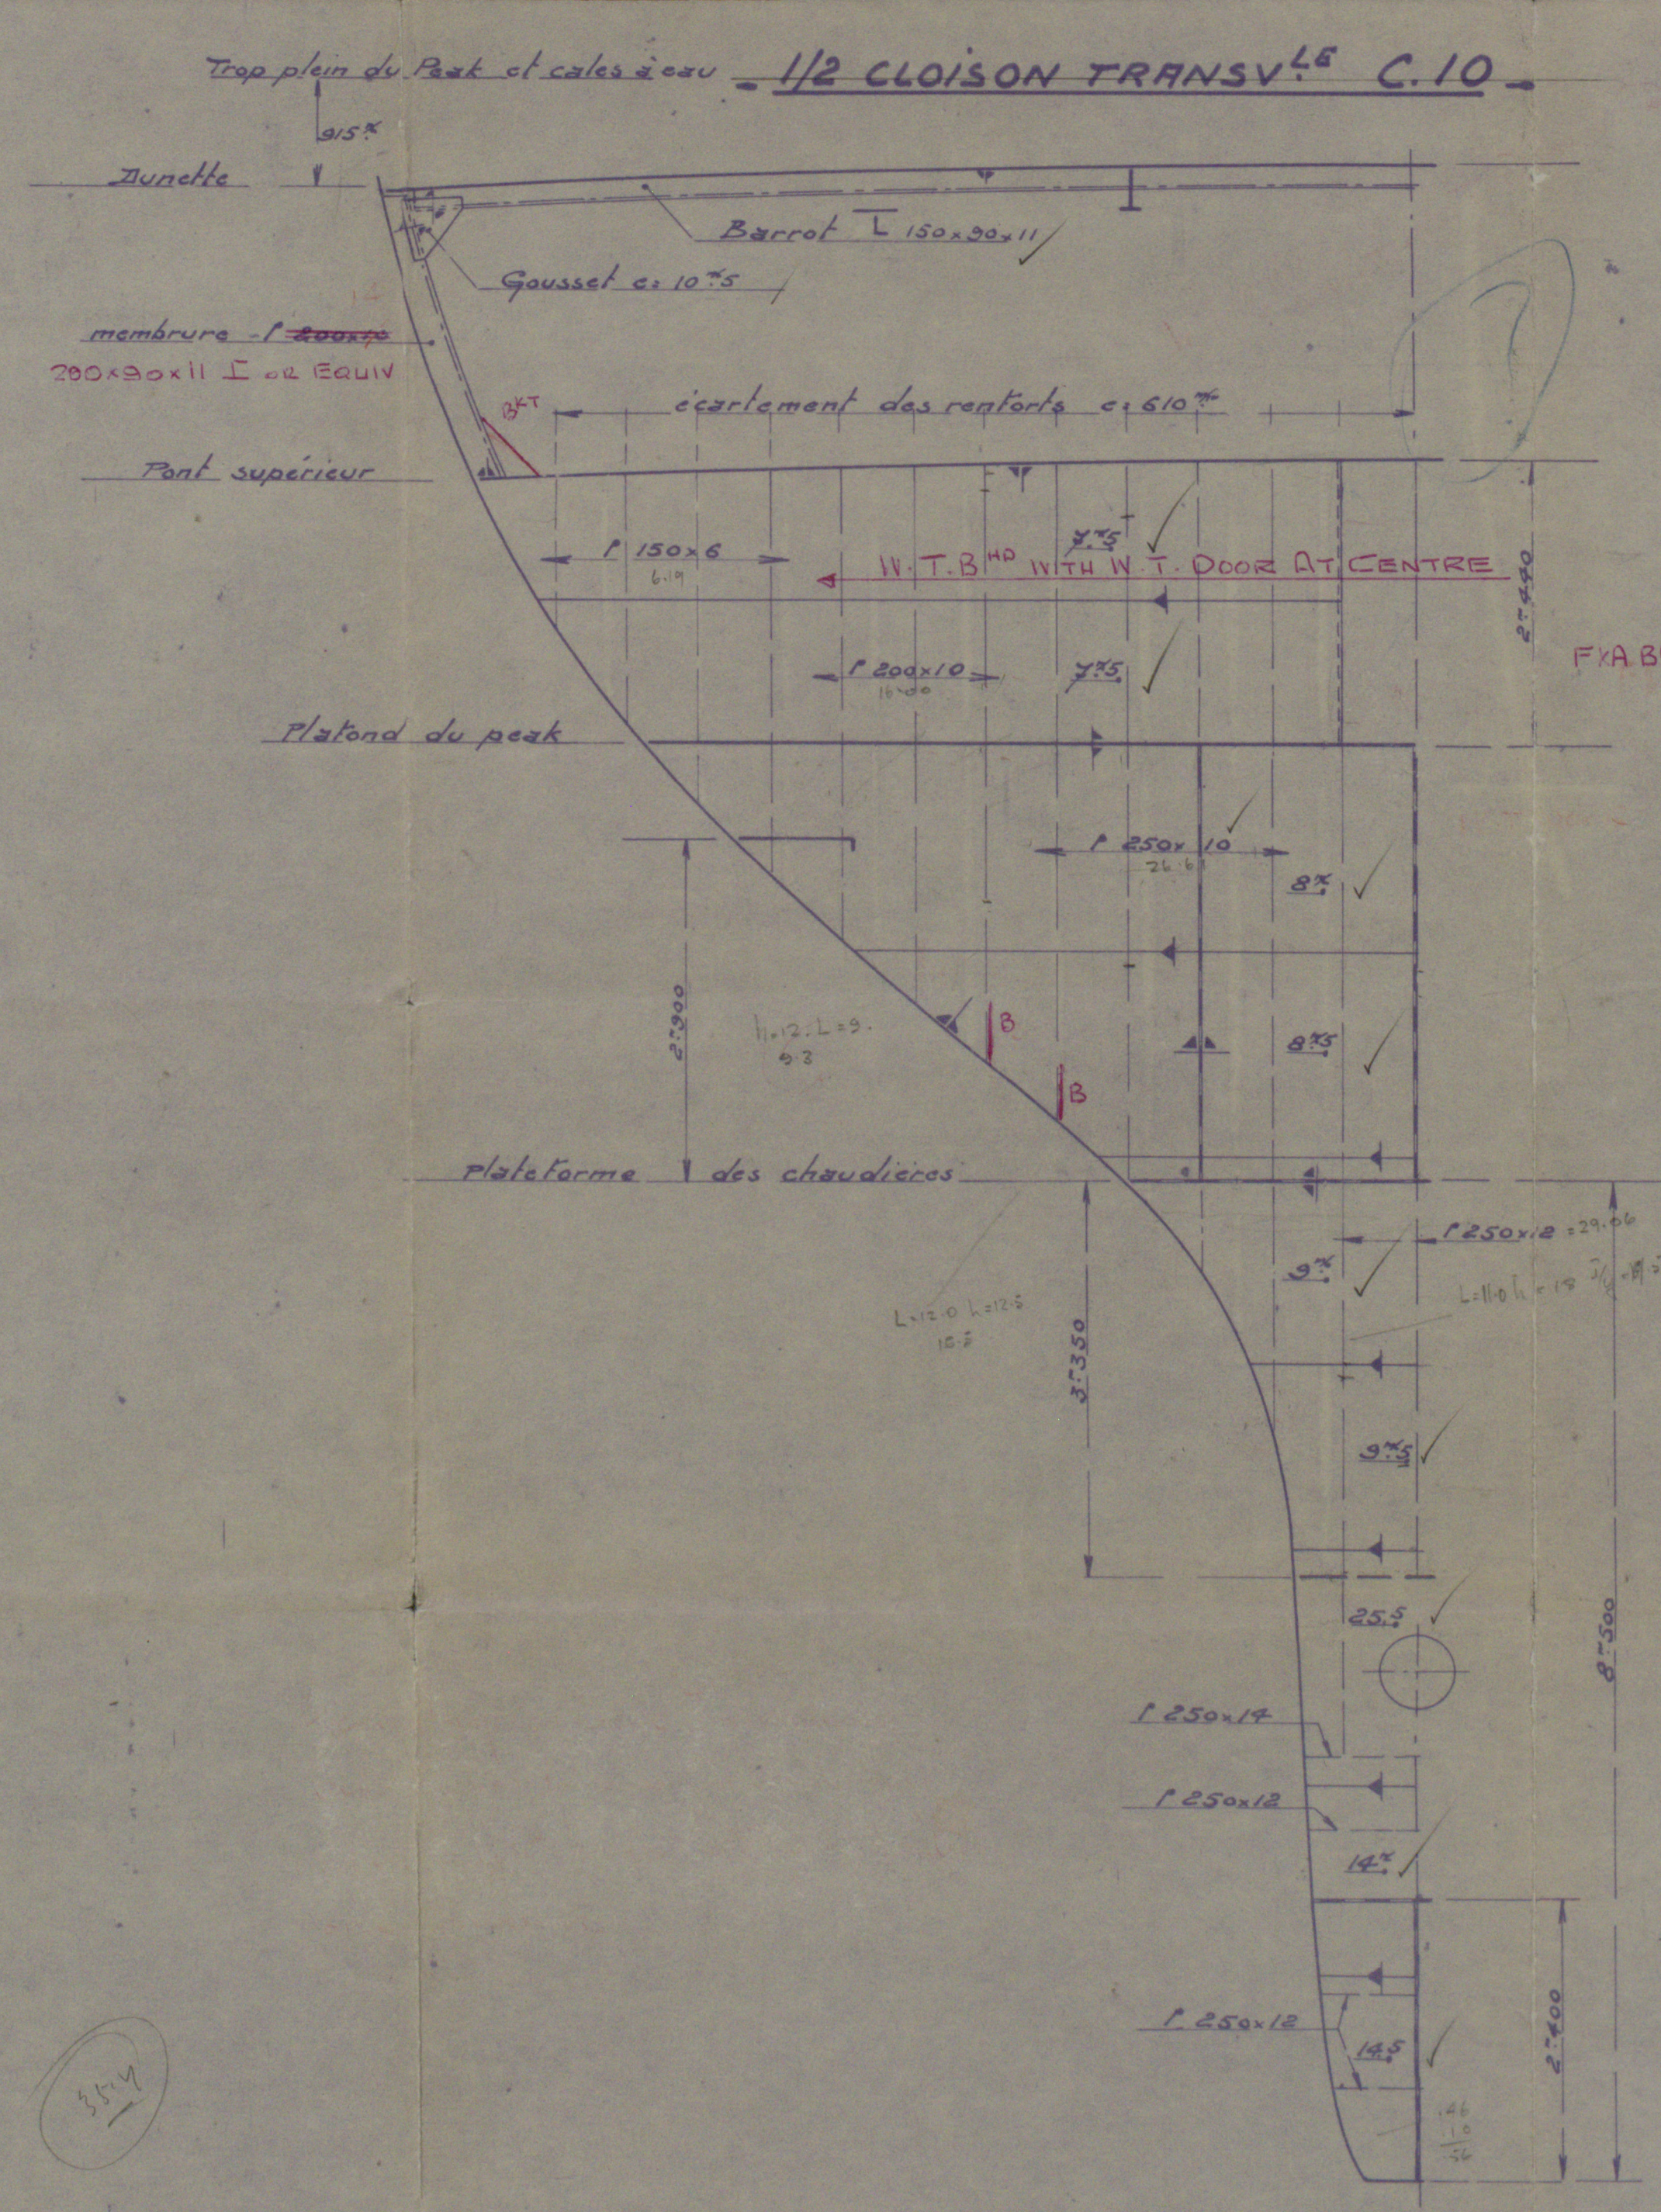


- DEVELOPPEMENT DU BORDÉ EXTERIEUR -

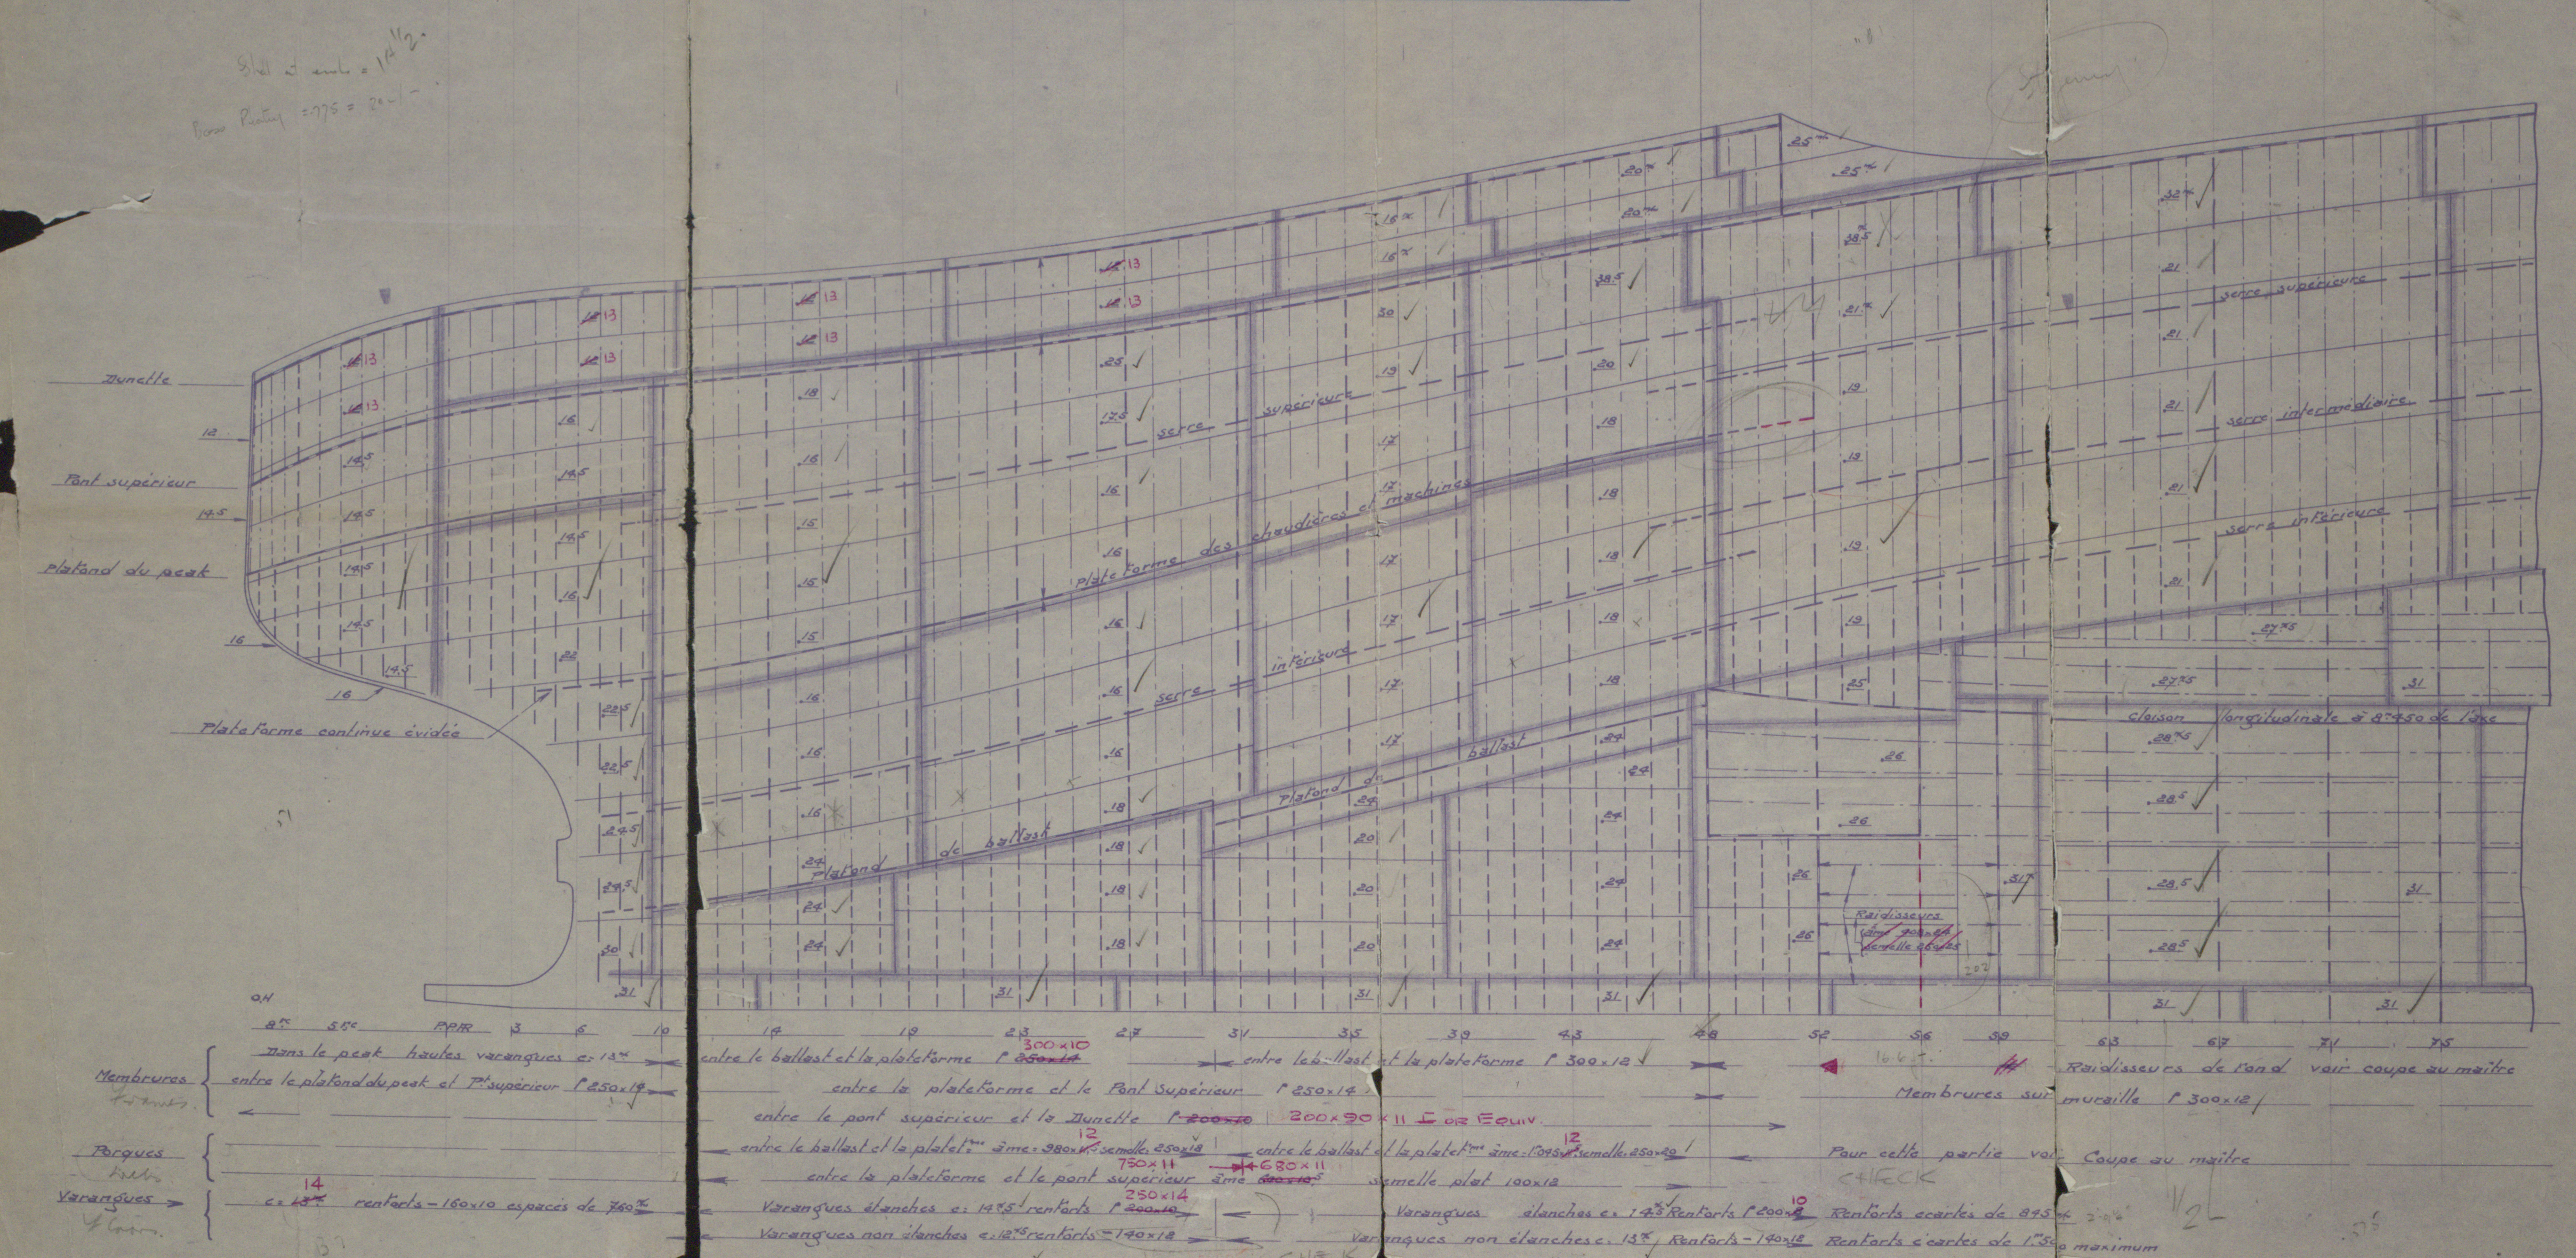

PÉTROLIERS DE 31.000 T

- K¹⁵ P¹⁵ Q¹⁵ -


Structure de l'arrière

Echelle 1/500	
Date 11-11-57	
Designé par	Ingénieur
Calqué par	Ingénieur
Le Chef de groupe	Ingénieur
Le Chef de bureau	Ingénieur
Approuvé	Ingénieur
SOCIÉTÉ ANONYME DES CHANTIERS ET ATeliers DE SAINT-NAZAIRE (ORIENT)	
70307	70314
70315	70315



ISIDORA

RECORDS DEPT.,
LONDON.

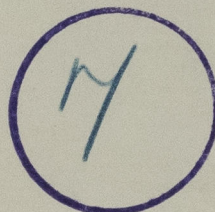

CHANTIERS DE PENHOET
YARD NO K15, P15, Q15.

AFT END FRAMING

008634-008640-0093



© 2021

Lloyd's Register
Foundation