


# S<sup>te</sup> BERNADETTE

## - LEGENDE -

○ LE PREMIER CERCLE ÉPAISSEUR MAXIMA  
○ " DEUXIÈME " " MINIMA  
○ NON ENCERCLÉE ÉPAISSEUR RELEVÉE LE 21.8.47

ECHELLE: 1/100

SONDAGE TOLES PONT SUPÉRIEUR (EFFECTUÉ LE 21.8.47)

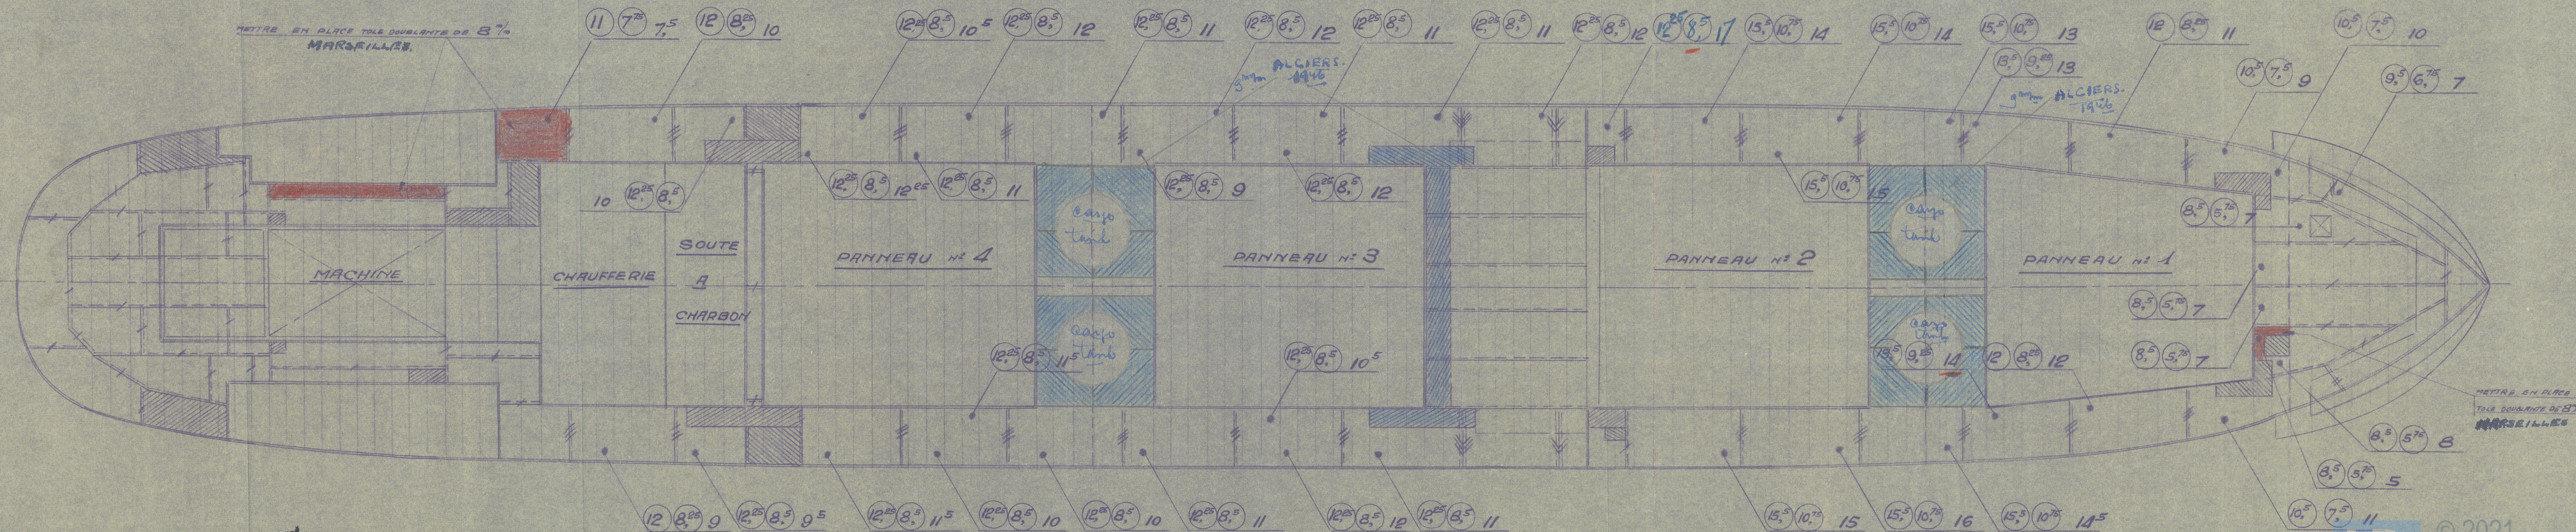

MARSEILLE, LE 22 AOUT 1947 GR





"Sainte Genadette"

Plan of drilling  
to accompany

Marseilles Report

Nº 10589 (Oct 1947)



© 2021

Lloyd's Register  
Foundation

008641-008647-0179