

 


NB:- LO SPESSORE DEL RADDOPPIO E DI m/m. 15.-  
 ESEGUIRE CORDONE SALDATURA LUNGO IL CONTERNO  
 DEL RADDOPPIO PER ASSICURARE LO STAGNO.-

*Doubling to be fitted  
 on their stake*

*NAPLES Rpt N° 4982*

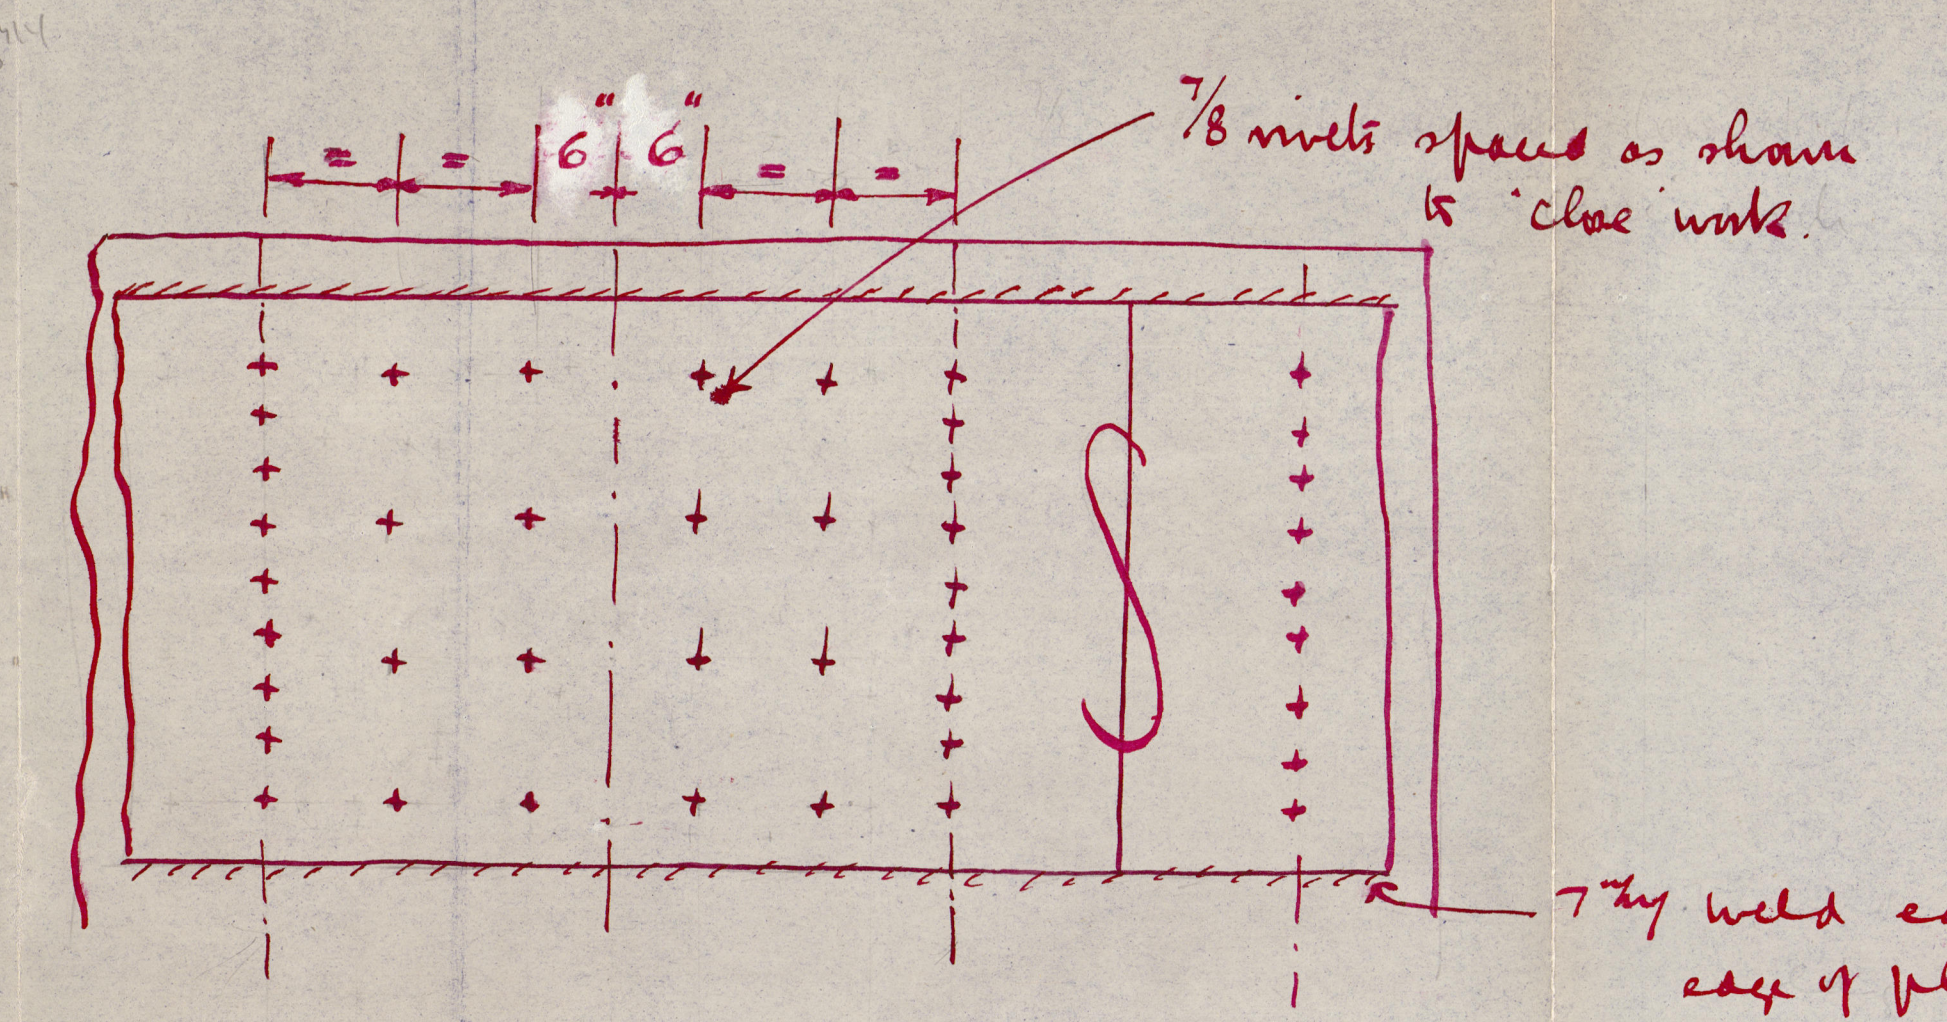

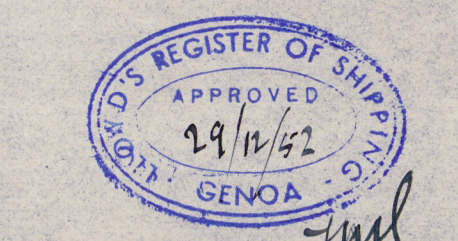


"Maricanda"

Rpt. No. Nap. 4982

Doubling to be fitted  
on sheet strike.

008751-008752-0006

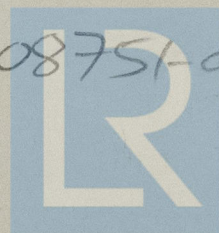

© 2020

Lloyd's Register  
Foundation