



PARTICOLARE SALD. TESTE

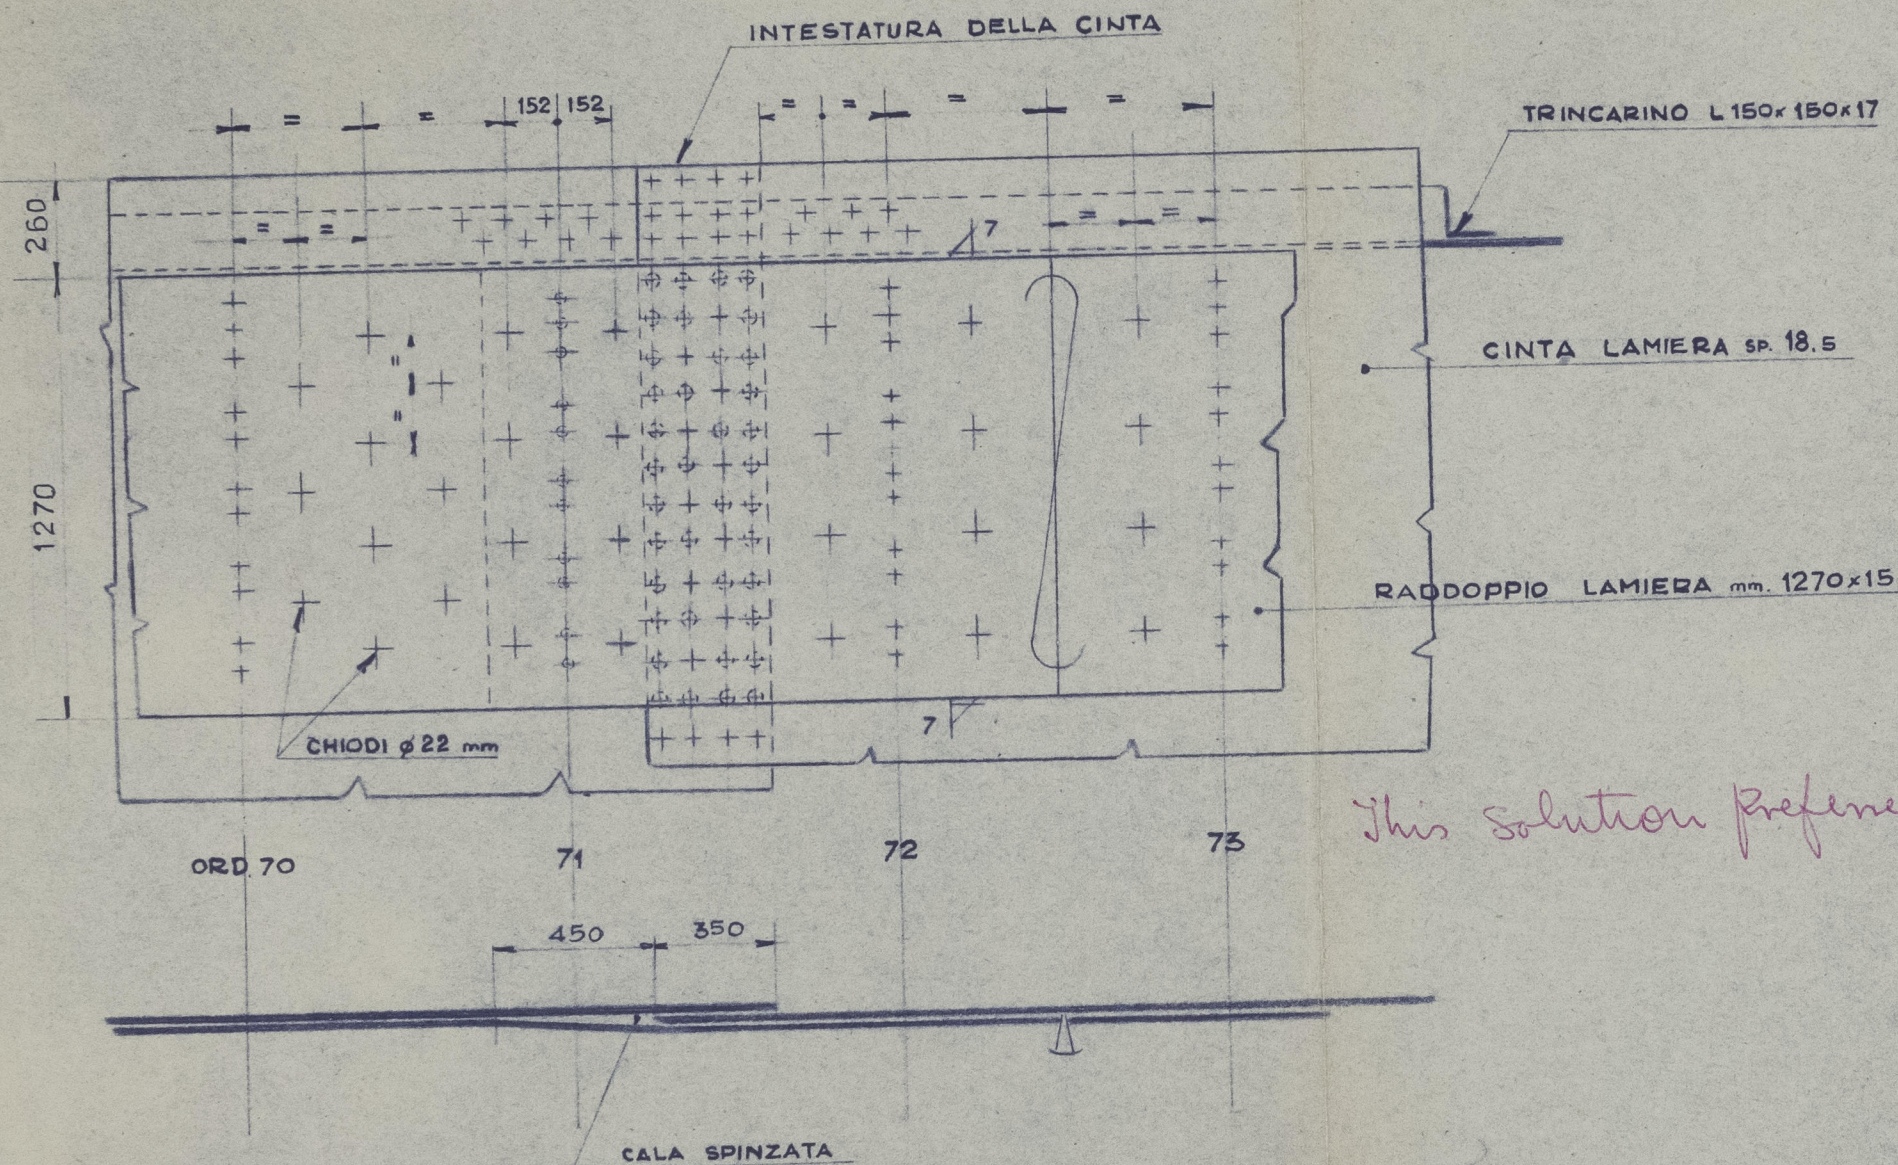

NAPLES Rpt No 4982

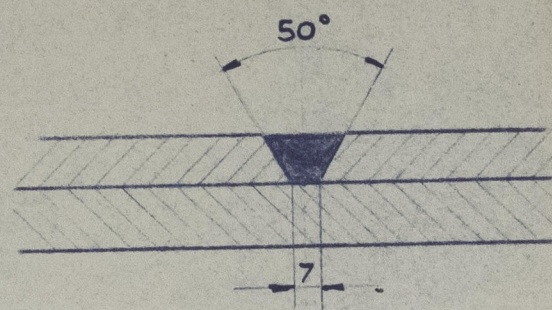

NB: I CHIODI INDICATI COL SEGNO + SI INTENDONO SOTTOPOSTI AL RADDOPPIO DOPO AVER SCALPELLATO LE TESTE

S/A. NAVALMECCANICA BAGINI E SCALI
UFFICIO TECNICO

DIS. A 932/1 | Costa S/S MARIALaura.

RADDOPPIO ALLA CINTA
PARTICOLARE CHIODATURE

Scala: 1:20

Napoli: 27-3-933

Lloyd's Register
Foundation

008751-008752-0007

"Maha Landa"

Rpt. no. Nap. 4982.

Doubling to be fitted
on sheet stake.



© 2020

Lloyd's Register
Foundation

008751-008752-0007