

101-1187.

Dragueur de mines de 330^{ts} "Kashuizn" (avec moteur Sulzer)

Transformation en Cargo.

Plan des aménagements.

Echelle 15^m p. m.

Vue horizontale du pont supérieur (Partie M)

Coupe transversale

Abri de navigation.

Coupe longitudinale.

Coupe dans l'entrepont des logements.

Coupe dans la cale.

Rochefort, le 22 juillet 1920
Ingénieur de la Marine,

l'Ingénieur en chef,
Chef de la section des réparations,

R. M. McLennan
21.8.20

Dureau de Besnon
Plan
Calque
Partie par

LR


Motor Vessel

- Bacardi I

(ex. "Mathurin")

Profile + Decks

Box. Rph. No. 2895.

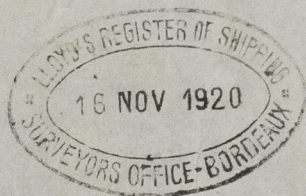

© 2020

Lloyd's Register
Foundation

008438-008452-0061

101-1187

Mathurin - Transformation
en charge

Emménagement

008438-008452-0061



© 2020

Lloyd's Register
Foundation