

Vorsteven, Hintersteven, Stüderahmen, Wellenleitung - Wrought Iron

Verbaru N^o 105. Klasse Lloyd's Reg^t 100 A. N.E. B. 600.

Maschine: Compound mit Überfl. Condensation.


1/6 Page Hochdruck Zyl 5 12 12"

L. P. Age Nieder 5 26"



Stroke 2nd bei Zyl. 14 3/16"

~ Maßstab 1:50 ~

Item, Item & recorder
from & quadrant and
Shipping SS No 105

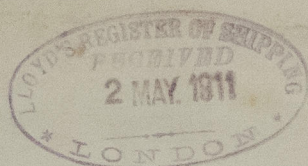

John May

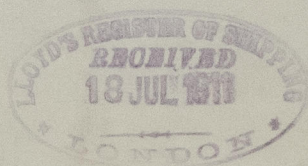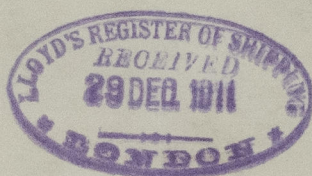

SS. Combo

Ans 5059



© 2021

Lloyd's Register
Foundation

009428-009439-0091