
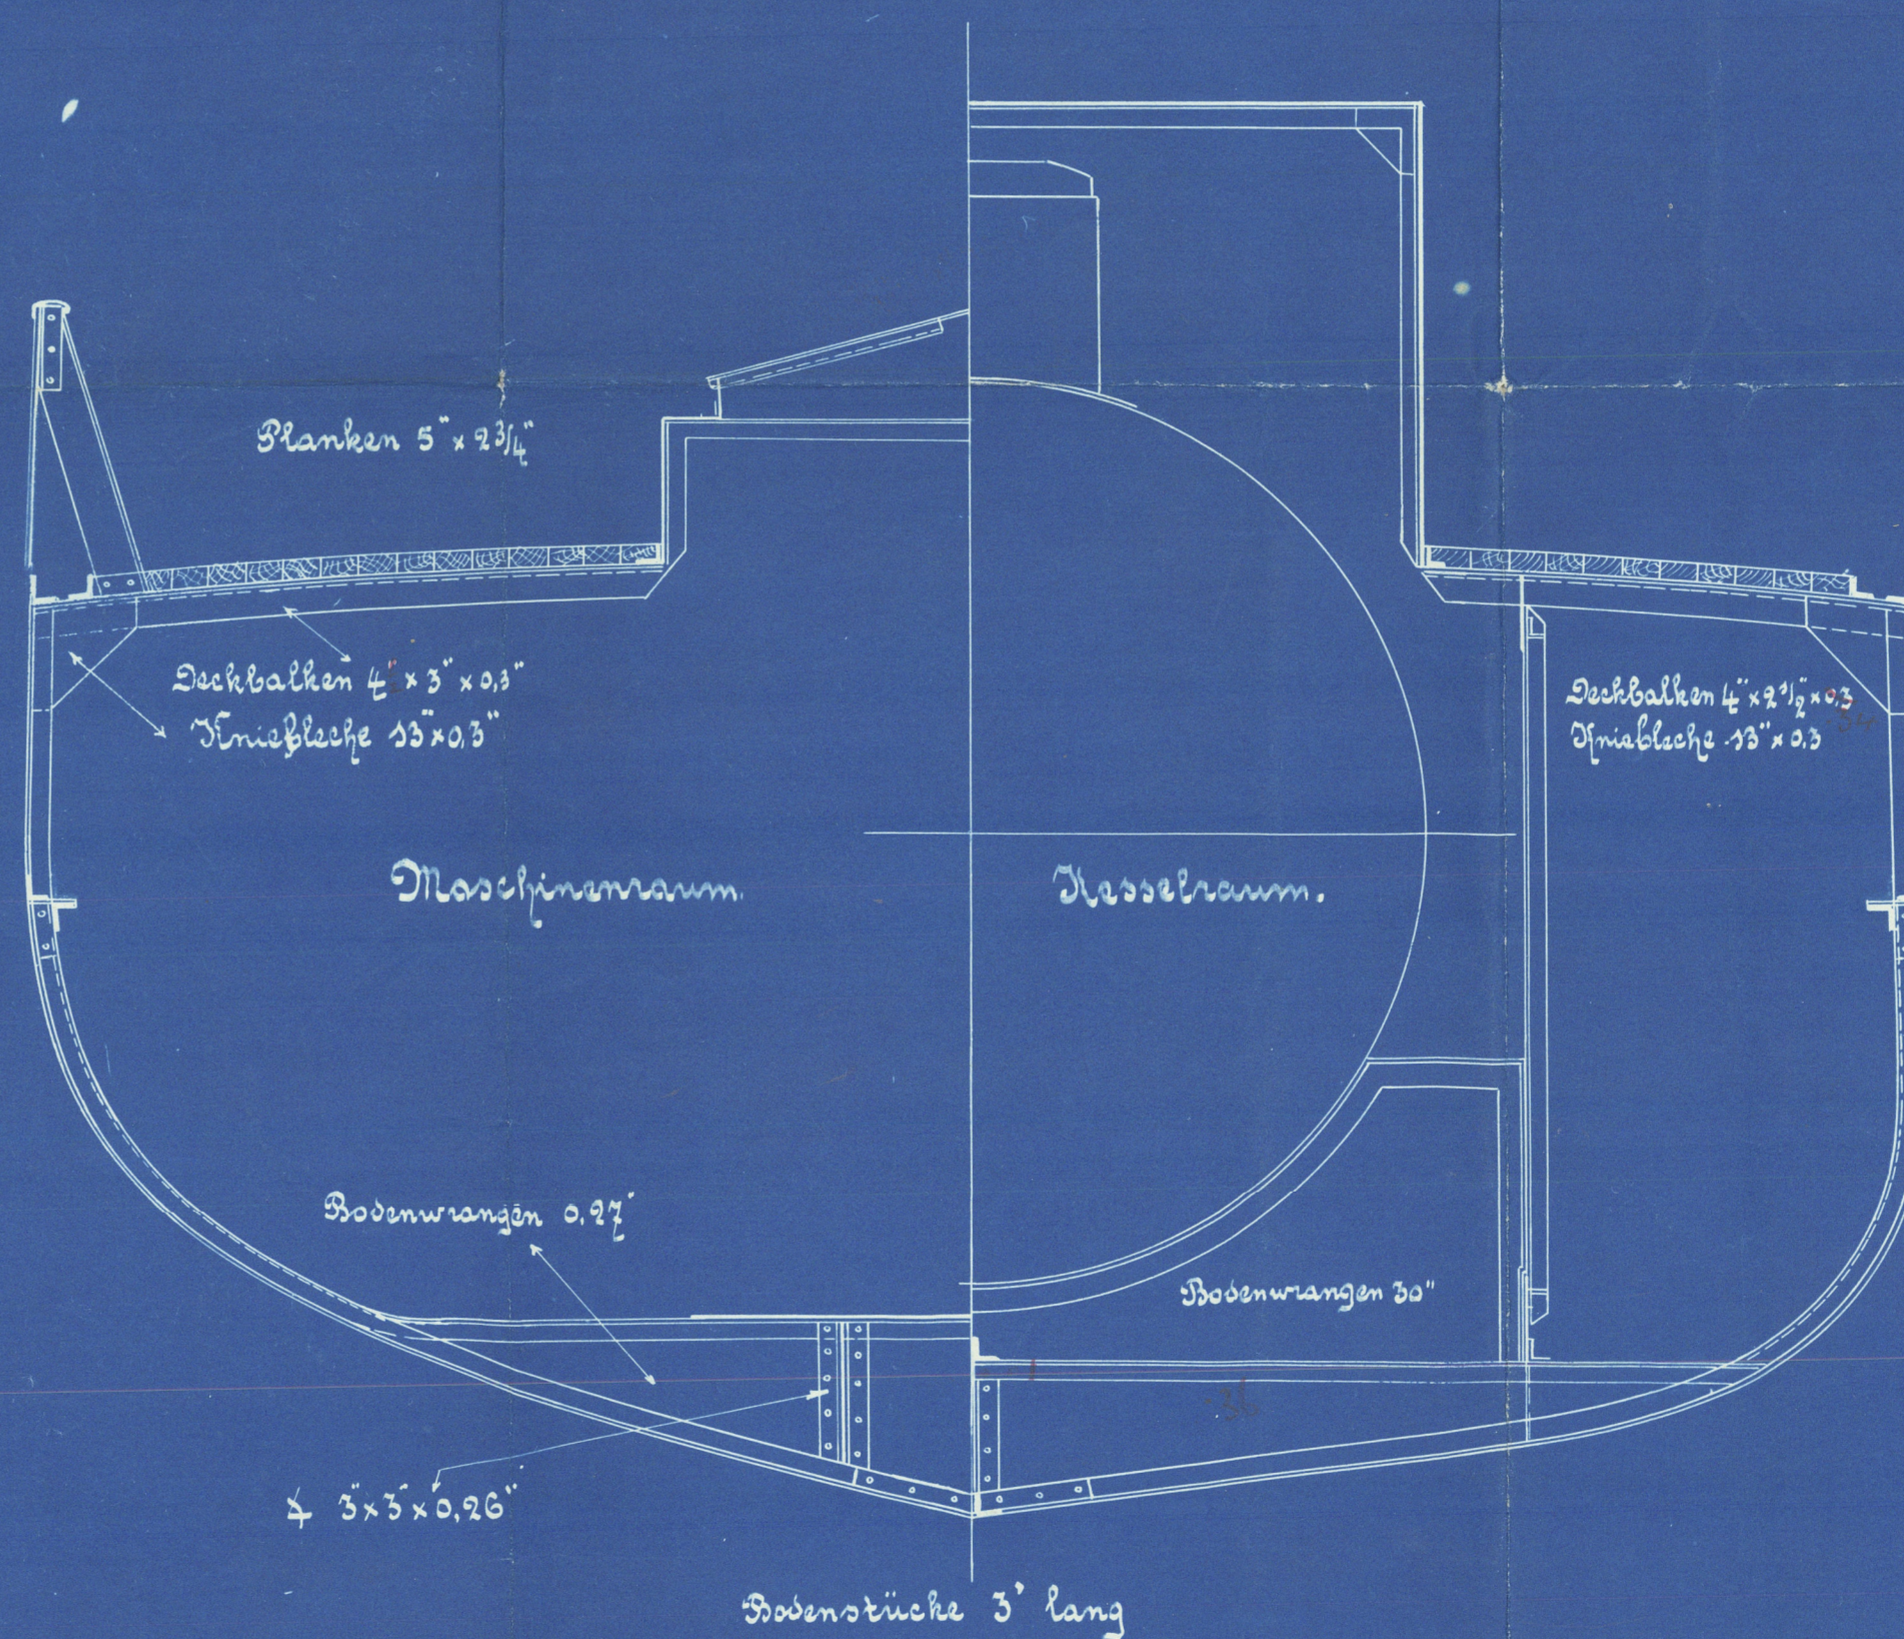


27.4.11
5.5.11
16.7.11
18.7.11
1.9.11

Verbau Nr 105

1/25

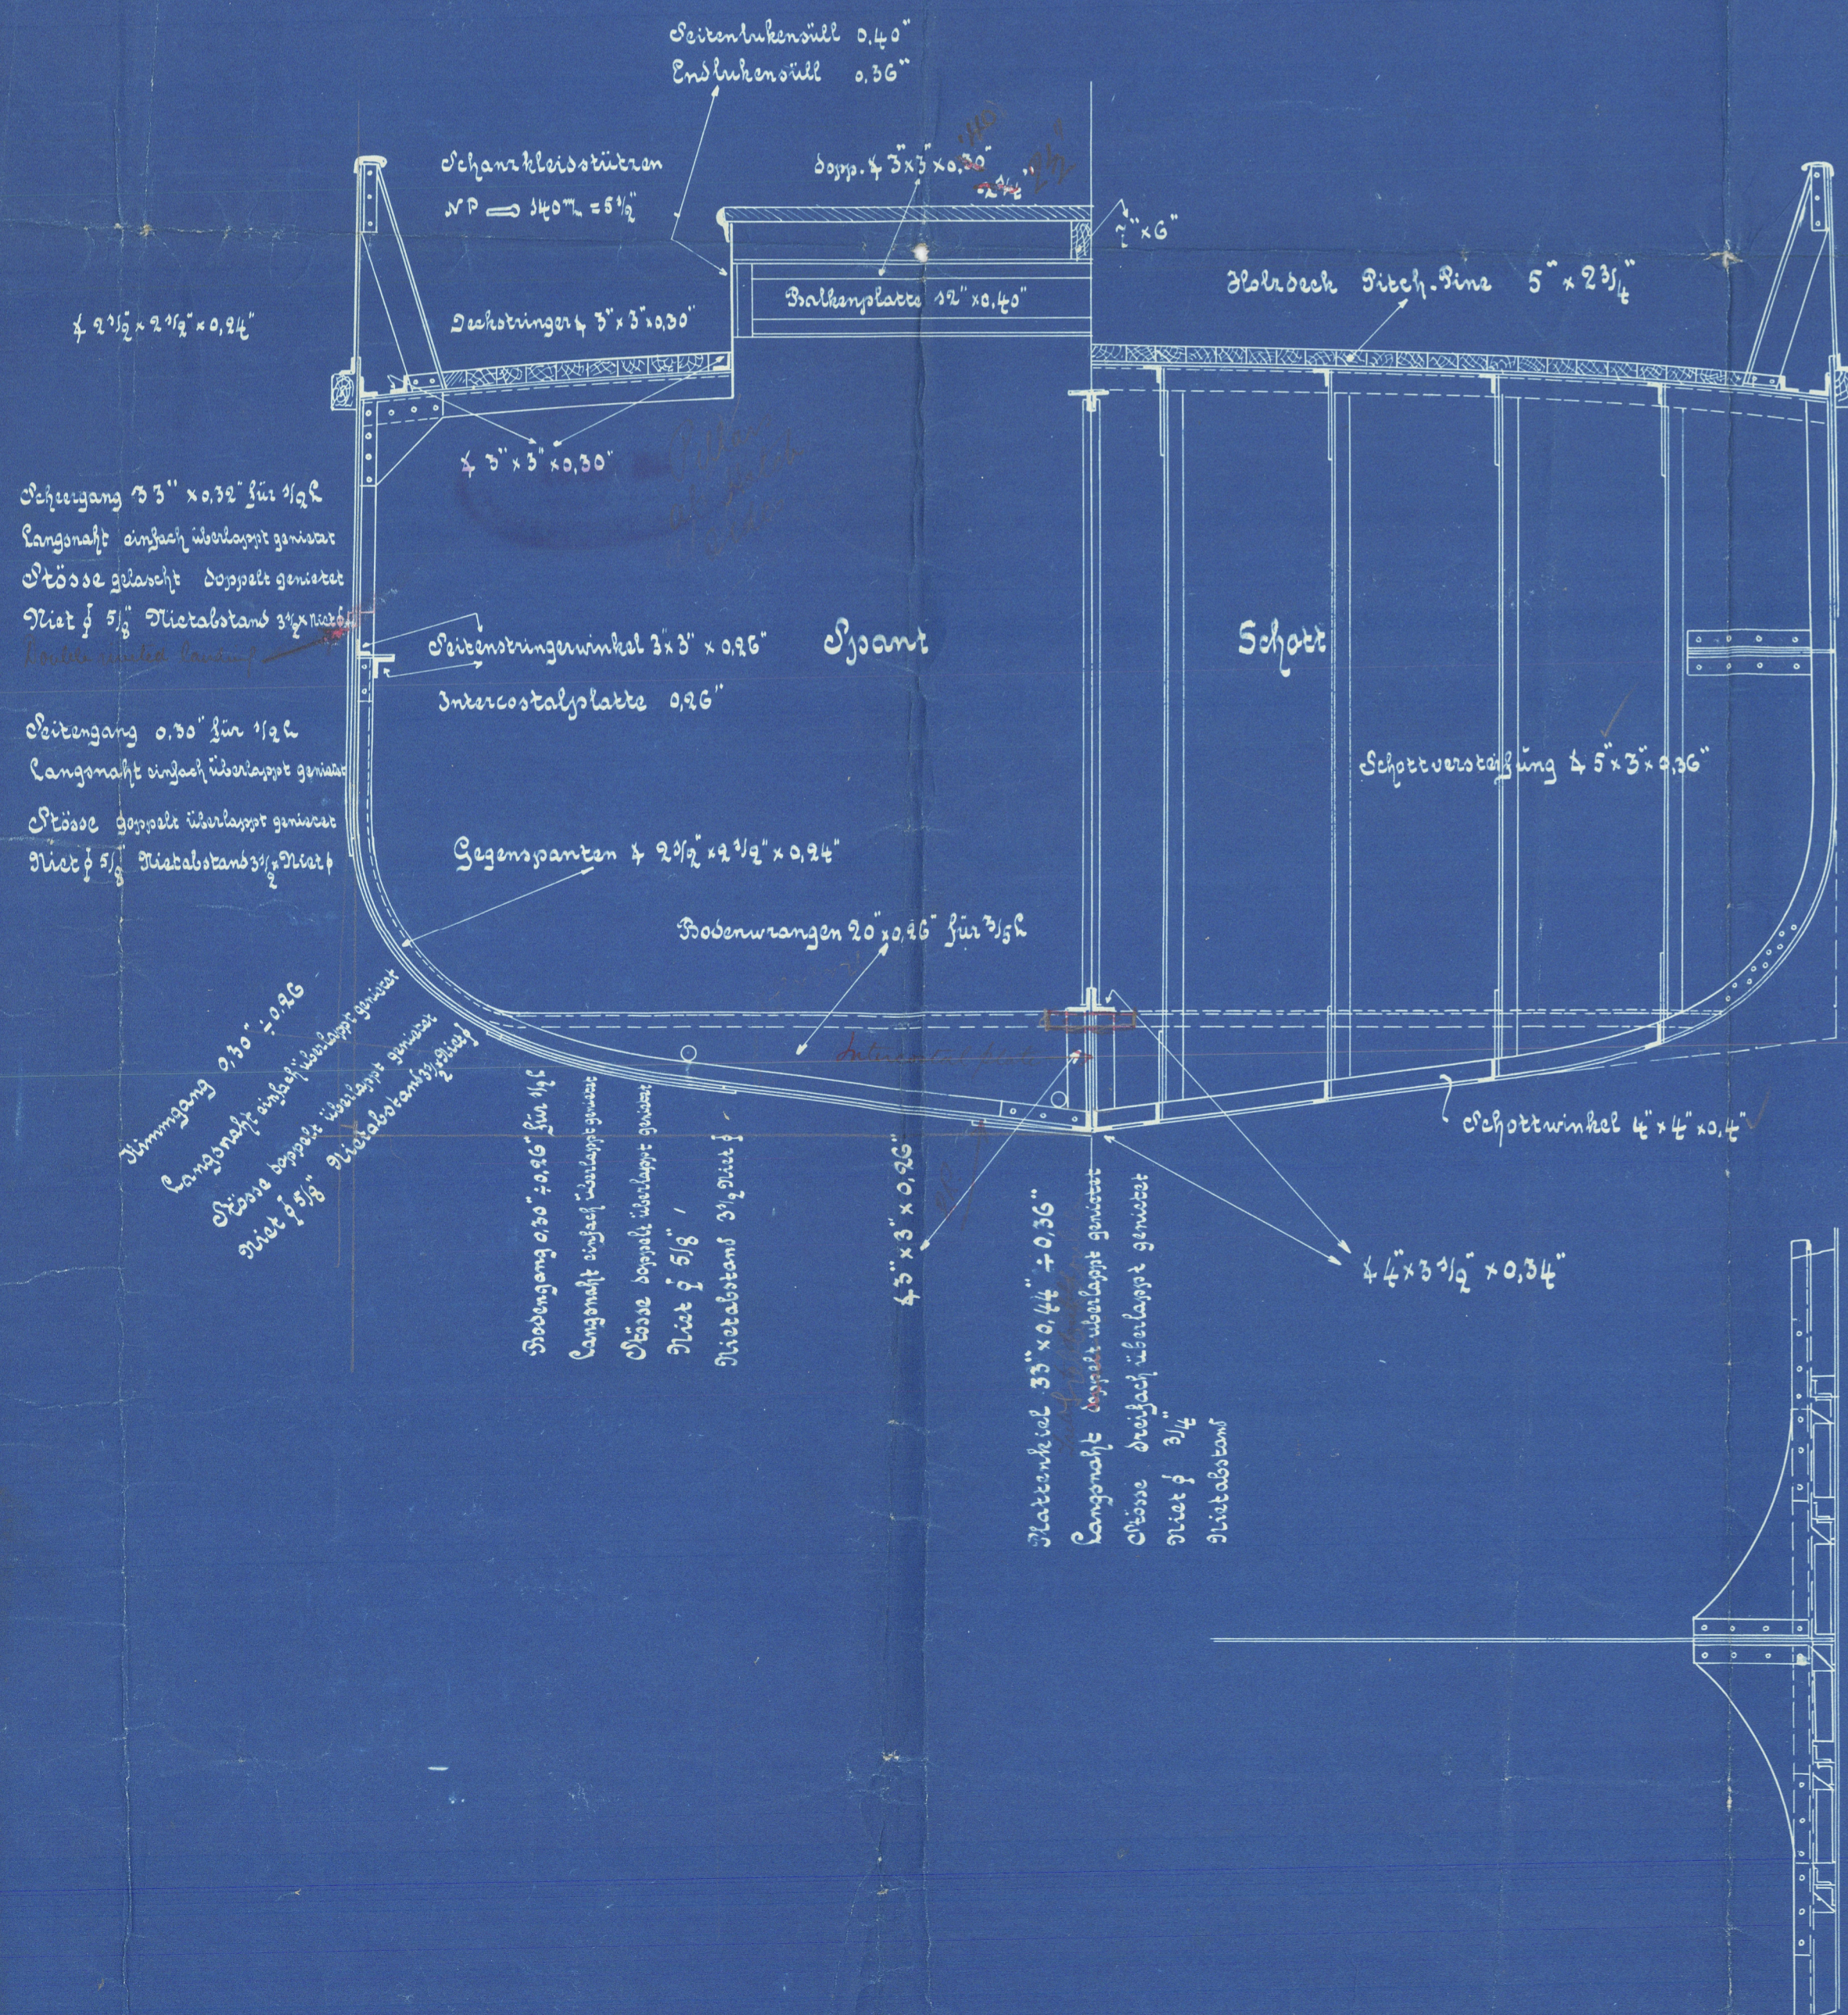

Ausrüstung

- 2 Buganker gesamt Gewicht 10 1/2 Cwts. Stocklos
- 1 Örtmanker 1 1/4 Cwts. bei Stock.
- 1 Warpanker 1/2 Cwts. "
- Nettendurchmesser 1 1/2 Länge 120 Fms.
- 1 Stahlfeder 2 1/4 Umfang 7 1/2 Fms.
- 1 Feder 4" Umfang 90 Fms.
- 45 fms of 9/16 Stream Chain.



Klasse Lloyds Register + 100A N.E. B 6.10.

L = 104' 1" B = 20' 2" D = 9' 10"

(B + 2) L = (20' 2" + 9' 10") 104' 1" = 3122

- Vorsteven 5 1/2 x 1 1/4 Schraubensteven 5 1/2 x 2 1/4
- Brudersteven 5 1/2 x 2 1/4 Stevendochle 5 1/2 x 2 1/4 + 15%
- Bruderschiff 4 1/4 Singselringbolzen 2 1/4 as per rule
- Spantenabstand 19 2/3"
- Bodenwangen 20" x 0,26 für 3 1/2 L + 20" x 0,24 an den Enden
- Spantwinkel 3" x 2 1/2 x 0,24
- Gegenspanten 2 1/2 x 2 1/2 x 0,24 an jedem Spant abwechselnd bis Himmel und ober Platte Seitenstringer reichend
- 1 Seitenstringer 4 3/4 x 5" x 0,26 mit Intercoastal Platte 0,26
- Vielschweinwinkel 3" x 5" x 0,26 für 1/2 L an den Enden 0,28
- Intercoastal 4" x 3 1/2 x 0,34
- Intercoastal Platte 0,30 ÷ 0,26
- Deckbalken 4" x 3" x 0,3 ÷ 4" x 2 1/2 x 0,3
- Kniesbleche 13" x 0,3
- Deckstützen an jedem 2ten Deckbalk 2 1/2 f Reihe
- Im Maschinen- u. Kesselraum:
- Doppelte Gegenspanten an jedem Spant abwechselnd bis Himmel und oberste Seitenstringer reichend
- Bodenwangen im Kesselraum 0,30, im Maschinenraum 0,27 stark.
- Außenhaut:
- Plattenkiel 33" x 0,44 ÷ 0,36
- Boden- u. Himmelgänge 0,30 ÷ 0,26 für 1/2 L.
- Seitengänge 0,28 ÷ 0,26
- Scheerengang 0,32 für 1/2 L
- Seitengang unter Scheerengang 0,30 für 1/2 L

- Deckstringer 22" x 0,28
- Deckstringerwinkel 3" x 3" x 0,30
- Blotdeck 5" x 2 1/4 Stich-Pine.
- Diagonalsplatten 6" x 0,28

- Brückendeck: Backendeck:
- Seitenplatten 0,24 0,24
- Deckstringerwinkel 2 1/2 x 2 1/2 x 0,24 2 1/2 x 2 1/2 x 0,24
- Deckstringer 20" x 0,24 12" x 0,24
- Diagonalsplatten 6" x 0,24 6" x 0,24







- Schotten: unten 1/2 D 0,28 oben 0,26
- Schottwinkel 4" x 4" x 0,4

St. Combe

Ans. 5059

Midship Section

SS 080 108

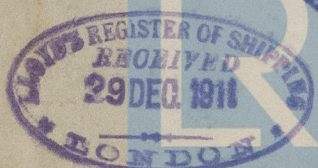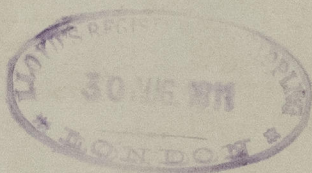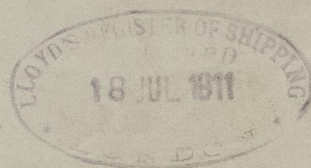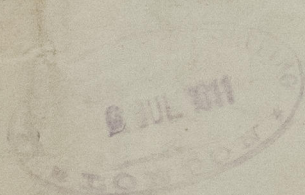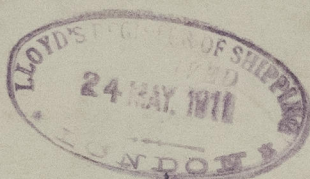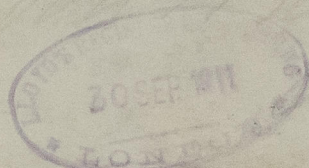

Lloyd's Register
Foundation