
 
 


# **ZŁĄD PODŁUŻNY** LONGITUDINAL SECTION

 

**WYMIARY GŁÓWNE**  
PRINCIPAL DIMENSIONS

DLUGOŚĆ CAŁKOWITA	66.20 m
DLUGOŚĆ m.p.p.	59.20 m
SZEROKOŚĆ	9.60 m
WYSOKOŚĆ DO P.S.	3.75 m
WYSOKOŚĆ DO P.D.	5.95 m
ZANURZENIE	3.70 m
ZANURZENIE OBLICZ.	4.50 m

*Certified copy of approved plan*  
Gdańsk  
F.E.H. 022  
Stocznia Kominy Paryskiej, Gdynia  
Yard No. B 57/4  
M.V. "CHOCHLIK"  
Gdańsk, 1970  
Dykt

ZATWIERDZONY PRZEZ LLOYD'S  
REGISTER OF SHIPPING dnia 19.03.1998

**Chocholek**

Stocznia im. Kominy Paryskiej w Gdyni


009314-009647-0215

02-1001-01




"CHOCHLIK" ★

RECORDS DEPT..  
LONDON.

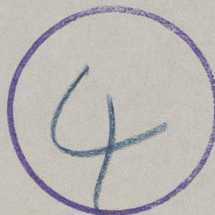

*Longitudinal section of double bottom*

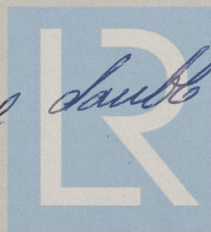

© 2021

Lloyd's Register  
Foundation