


HAUPTDATEN:  
 LÄNGE P.P. . . . . 275'-0"  
 BREITE AUF SPANTEN . . . . 40'-0"  
 SEITENHÖHE B.Z. HAUPTDECK . . . 24'-0"  
 " " SHELTERDECK . . . 29'-0"  
 TIEFGANG . . . . . 19'-0"  
 TRAGFÄHIGKEIT . . . . . 3000 t  
 MASCHINENLEISTUNG . . . . . 1200 W.P.S.  
 GESCHWINDIGKEIT BEI 2/3 LADUNG . . . 10.5 KN.  
 SPEED 2/3 LOADED

INHALT DER LADERÄUME:  
 LADERAUM N° 1 . . . . . 68.000 c.f. (FÜR GETREIDE)  
 LADERAUM N° 2 . . . . . 55.000 " "  
 ZWISCHENDECK T.W.N. D.K. . . . 57.000 " "  
 ZUSAMMEN CCA 180.000 c.f.  
 TOTAL

Tonnage under deck . . . . . 1500 tons.  
 2 1/2" ceiling in holds  
 Portable cargo battens in holds & tween deck.

MOTOR CARGO SHIP  
 MOTORFRACHTSCHIFF von 3000 t.D.W.

MASSTAB 1:200  
 SCALE

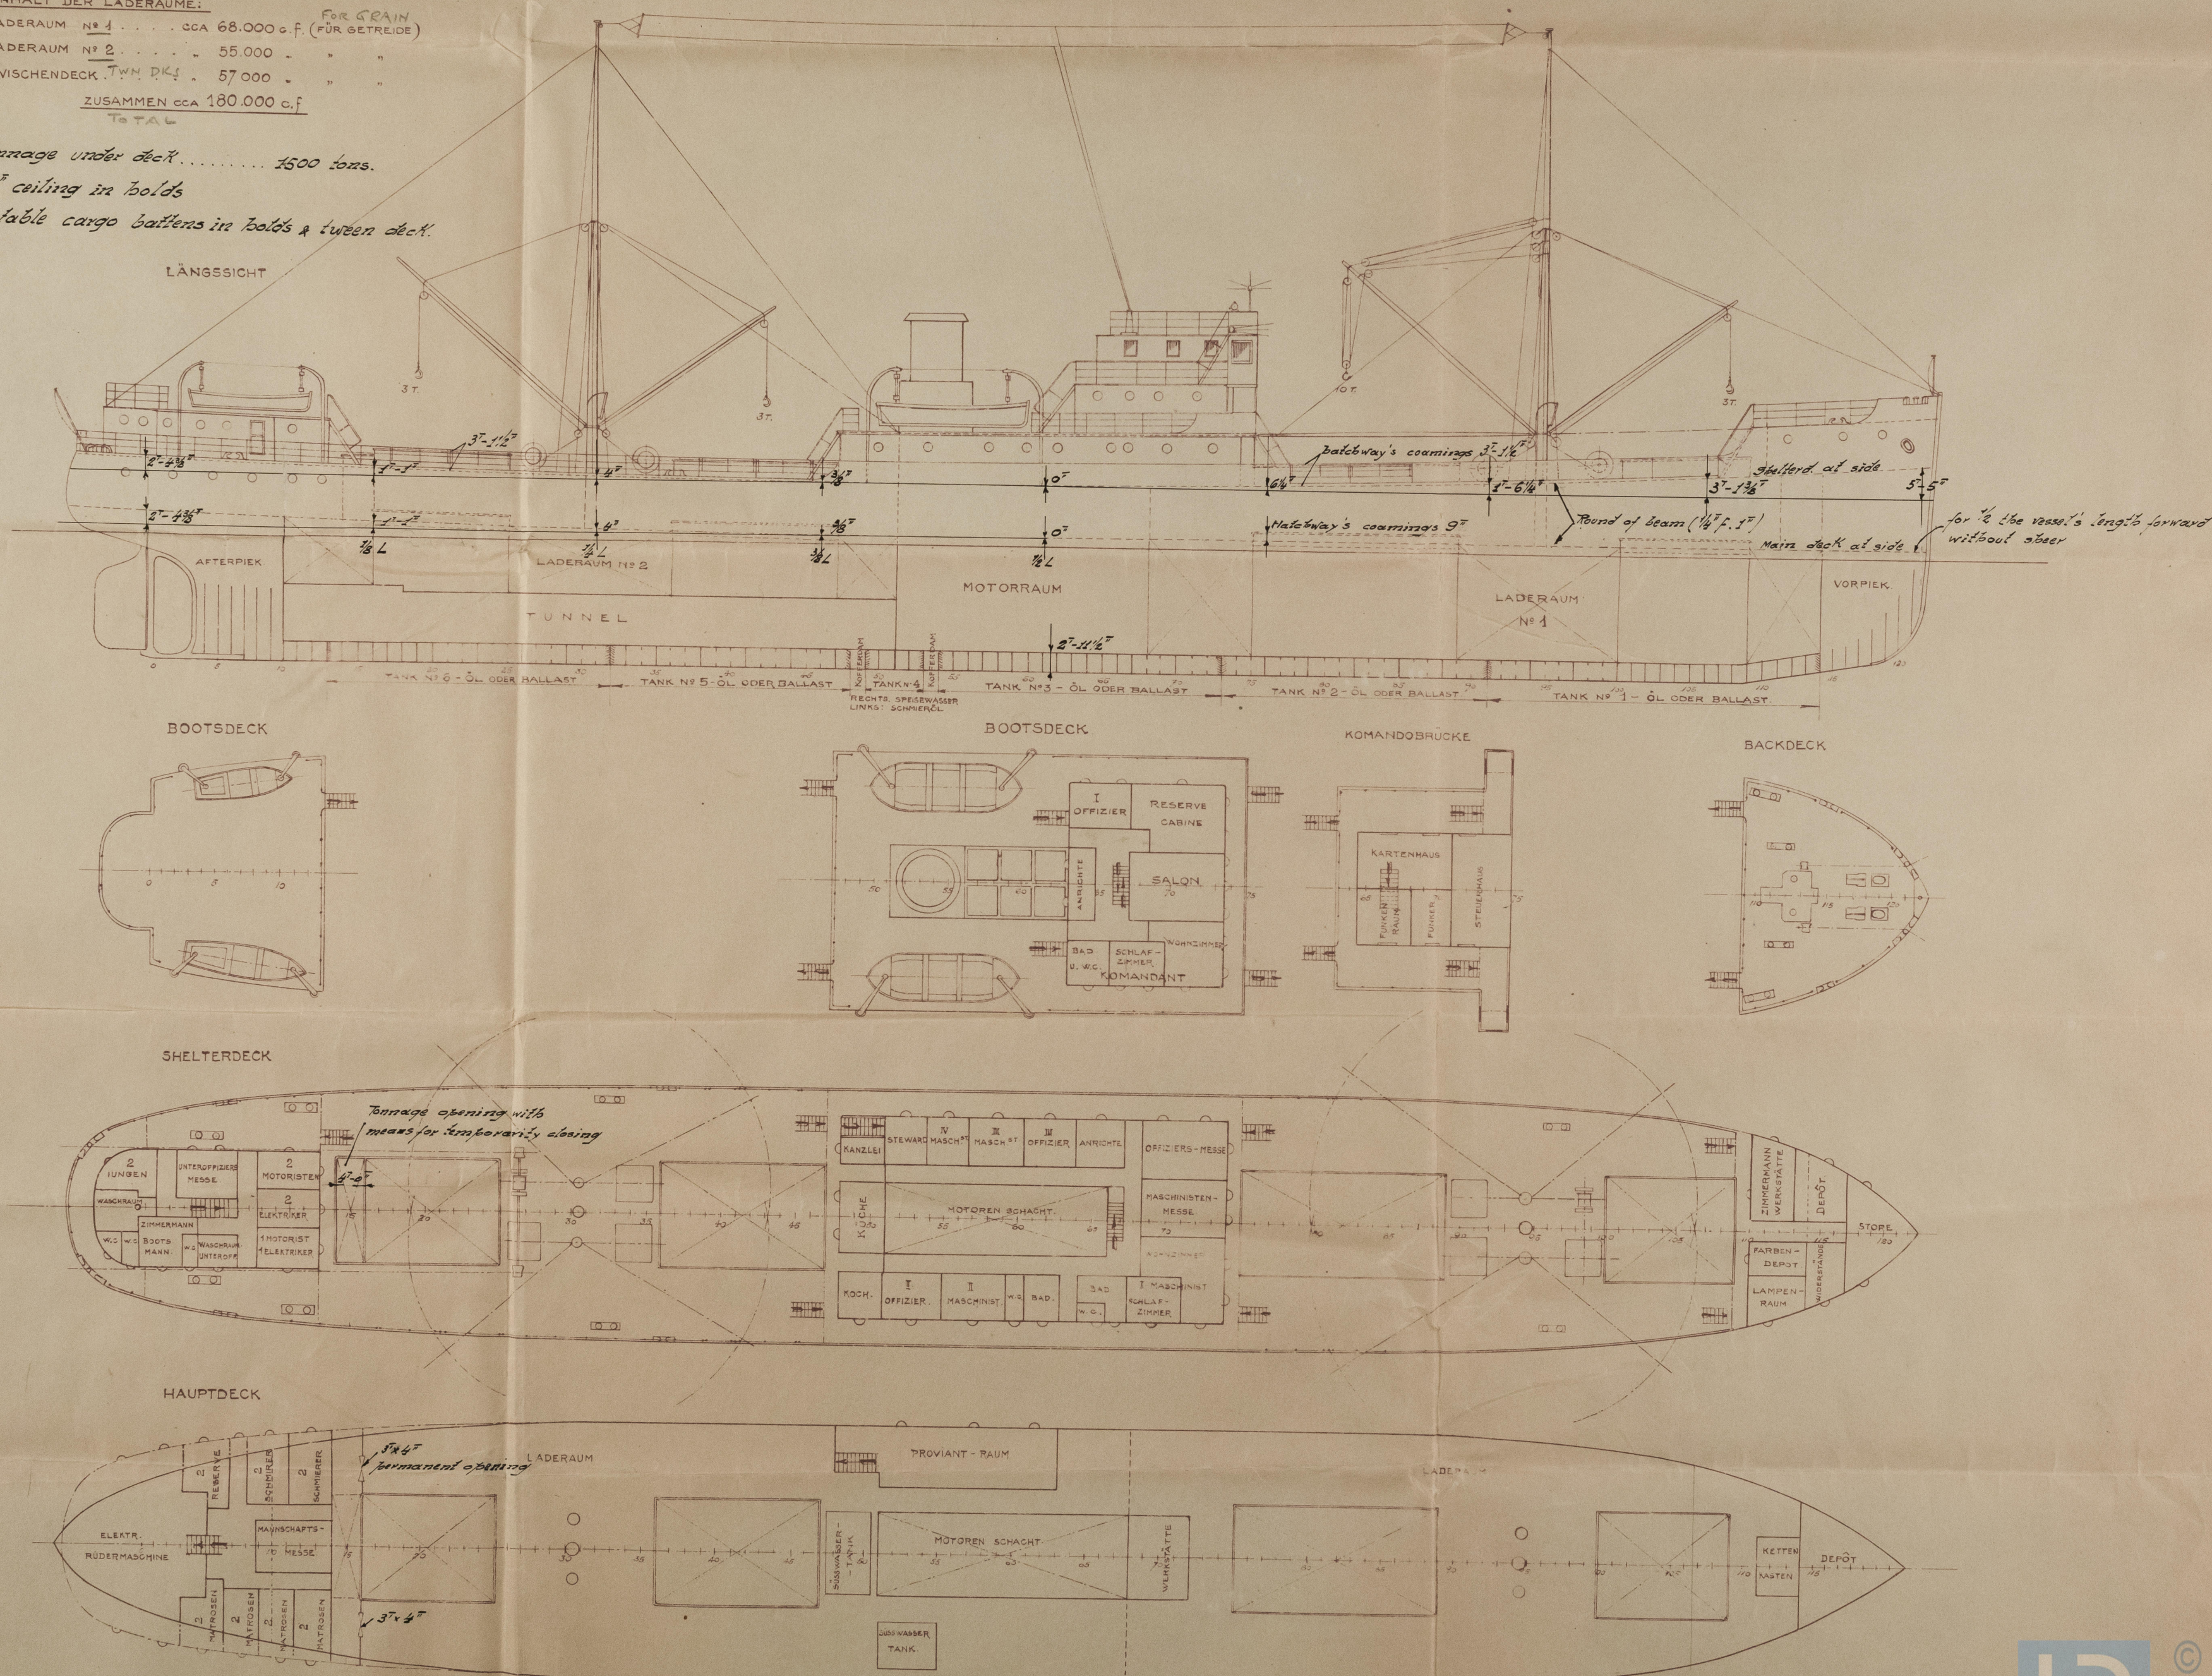

009879-009881-0255