

PL 5.102^D | C:de




SOCIÉTÉ DES ATELIERS

TERRIN

DE L'AFRIQUE DU NORID


— CAP FALCON —

INSTALLATION CUVES "SCHIAFFINO FRERES"
DANS LE BRIDGE

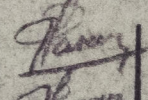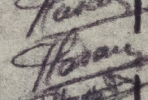A	17/8/55	Modifie cuves	  
B	20/8/55	Ajoute 1 cuve A1-	
C	22/8/55	Modifie dispositions	
D	1/9/55	Modifie cuve tribord A1 bridge	

		A l'or le 8 Août 1955					

2 Cuves de 196 ^{HL}	=	392 ^{HL}
2 Cuves de 150 ^{HL}	=	300 ^{HL}
1 Cuve de 100 ^{HL}	=	100 ^{HL}
1 Cuve de 145 ^{HL}	=	145 ^{HL}
1 Cuve de 245 ^{HL}	=	245 ^{HL}
2 Cuves de 154 ^{HL}	=	308 ^{HL}
9 Cuves	=	1490 ^{HL}
1 Cuve de 220 ^{HL}	=	220 ^{HL}
10 Cuves	=	1.710 ^{HL}

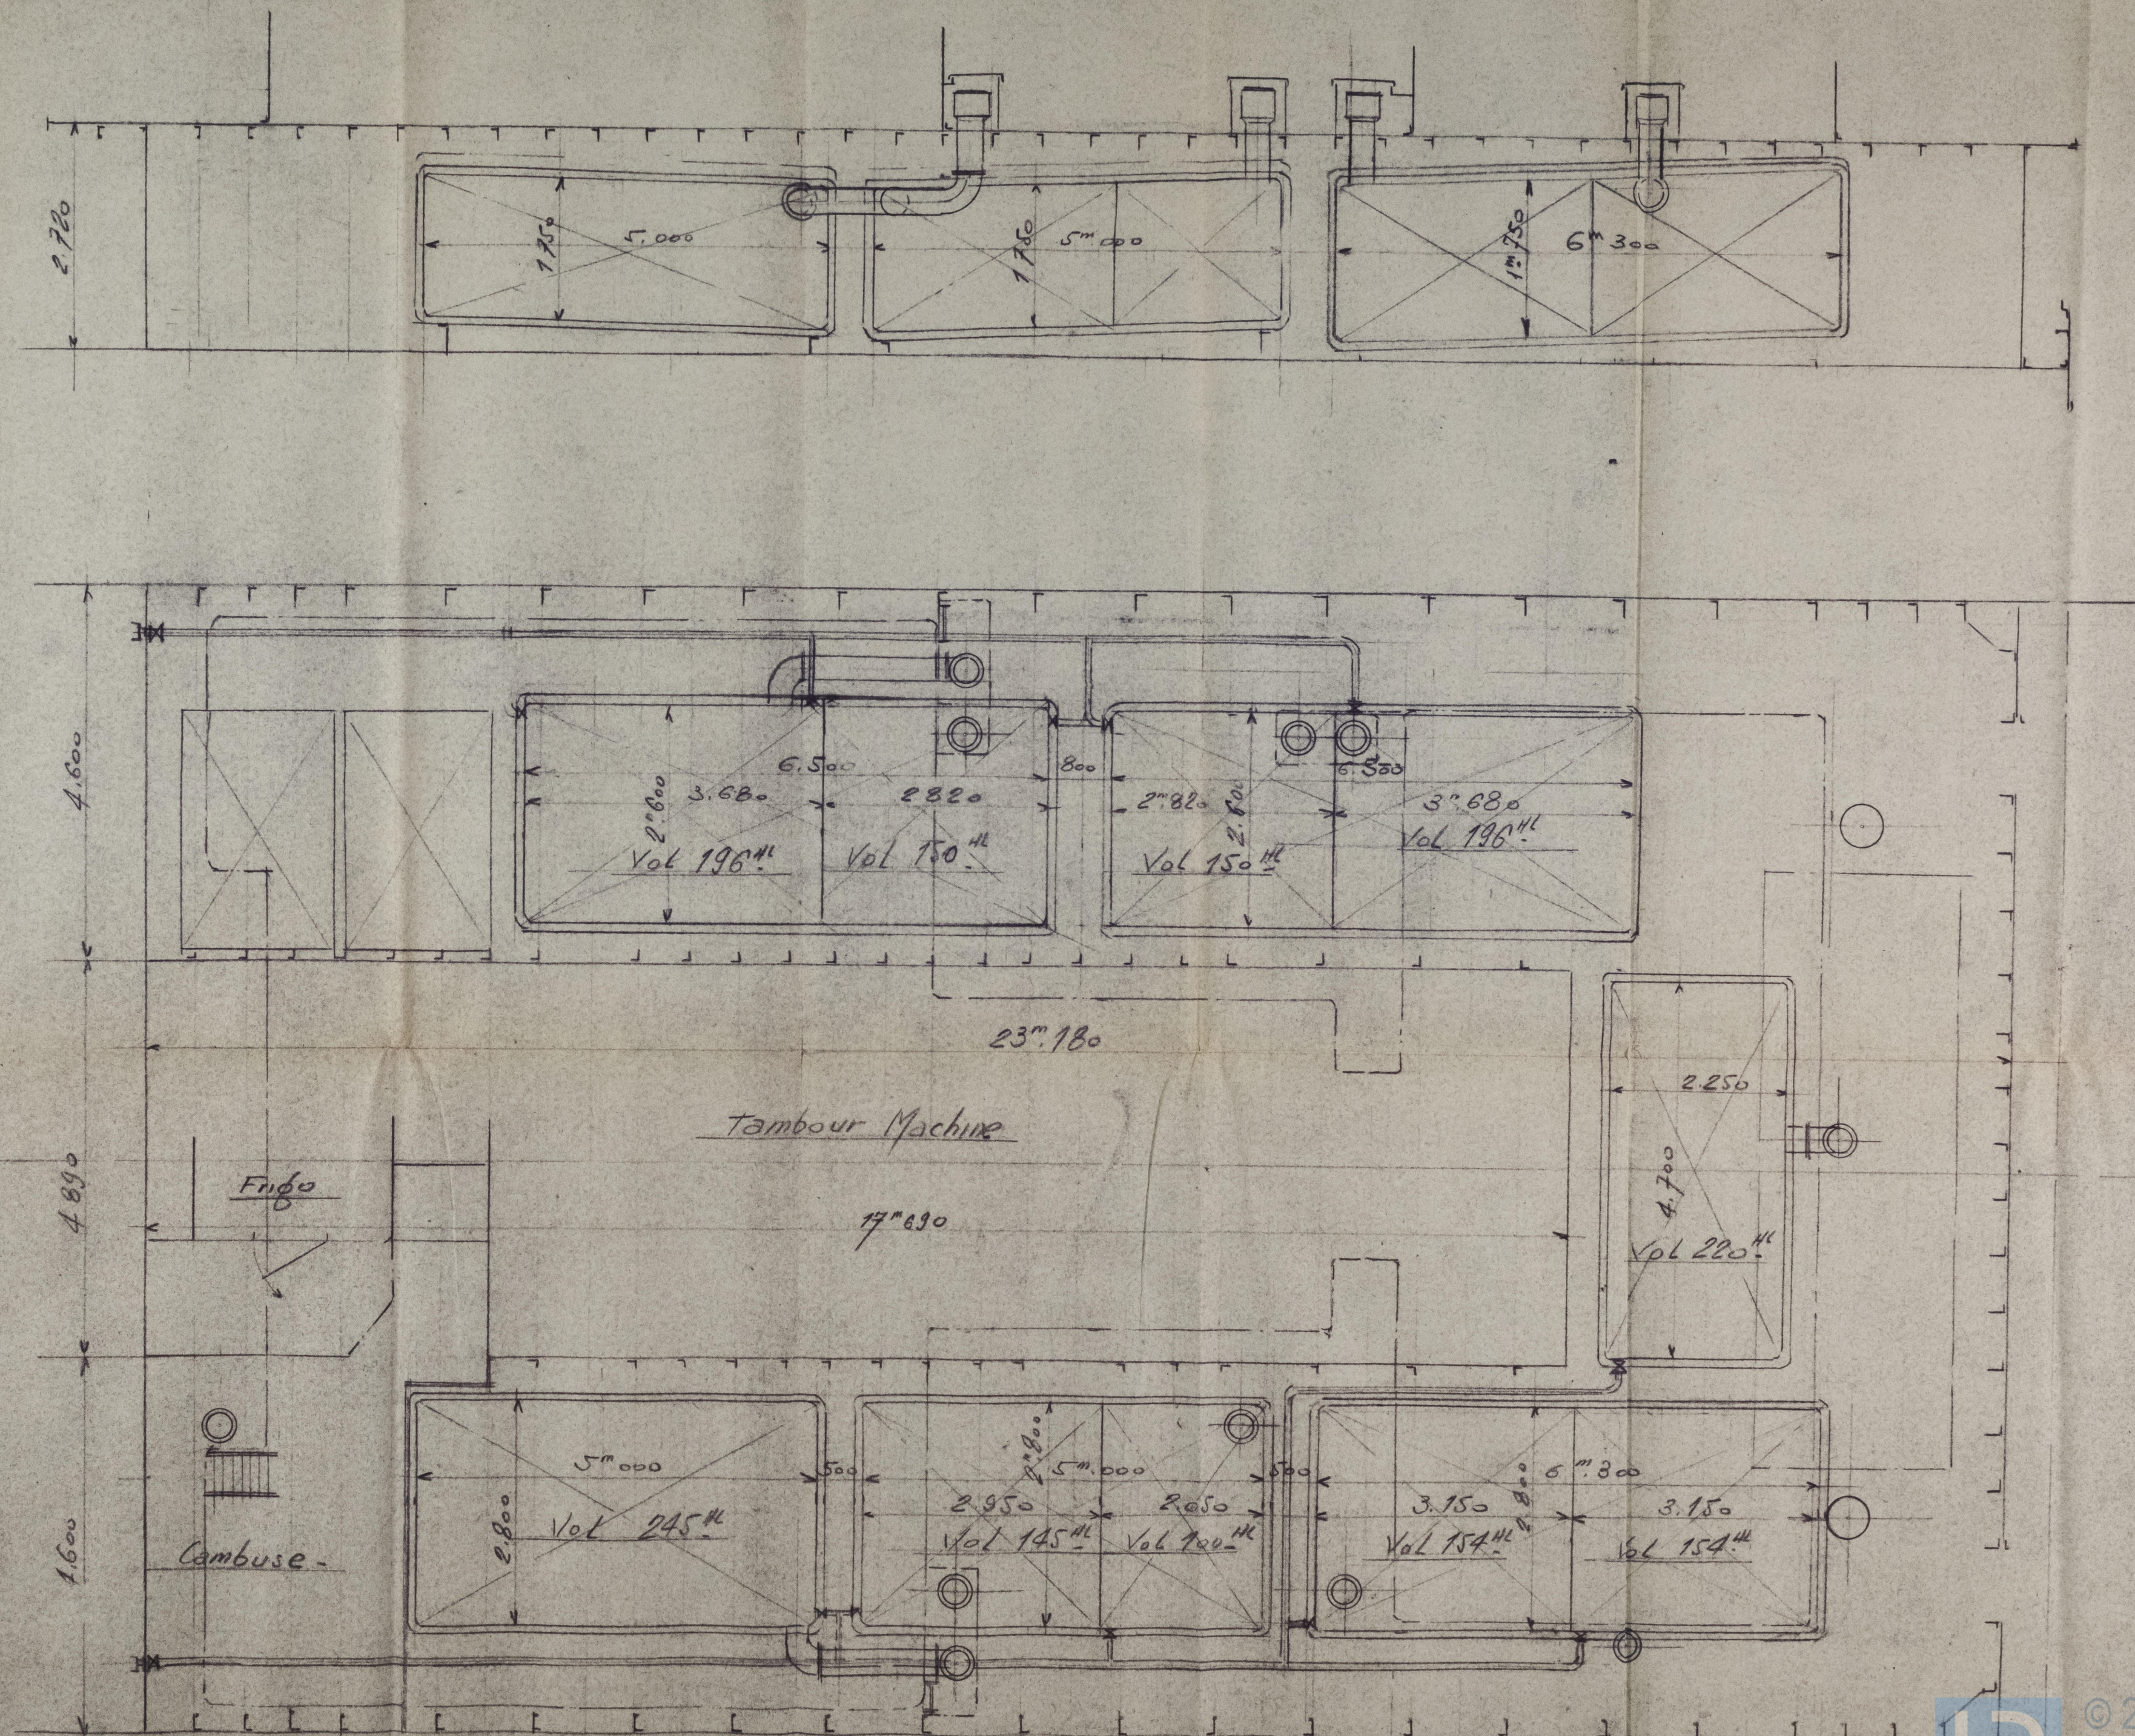

STEAMER 'CAP FALCON'




TO ACCOMPANY.

ALGIER'S REPORT 2143.

14. 5. '56.

ARRANGEMENT OF TANKS
INSTALLED IN CENTRE CASTLES
FOR CARRIAGE OF WINE.

RECORDS DEPT:
LONDON.

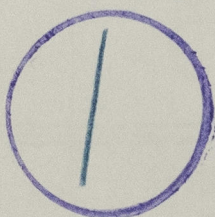

© 2021

Lloyd's Register
Foundation

009954-009961-0052