



Afkersterven met Roer en Tankeschot op syt: 0

Schaal 1:10

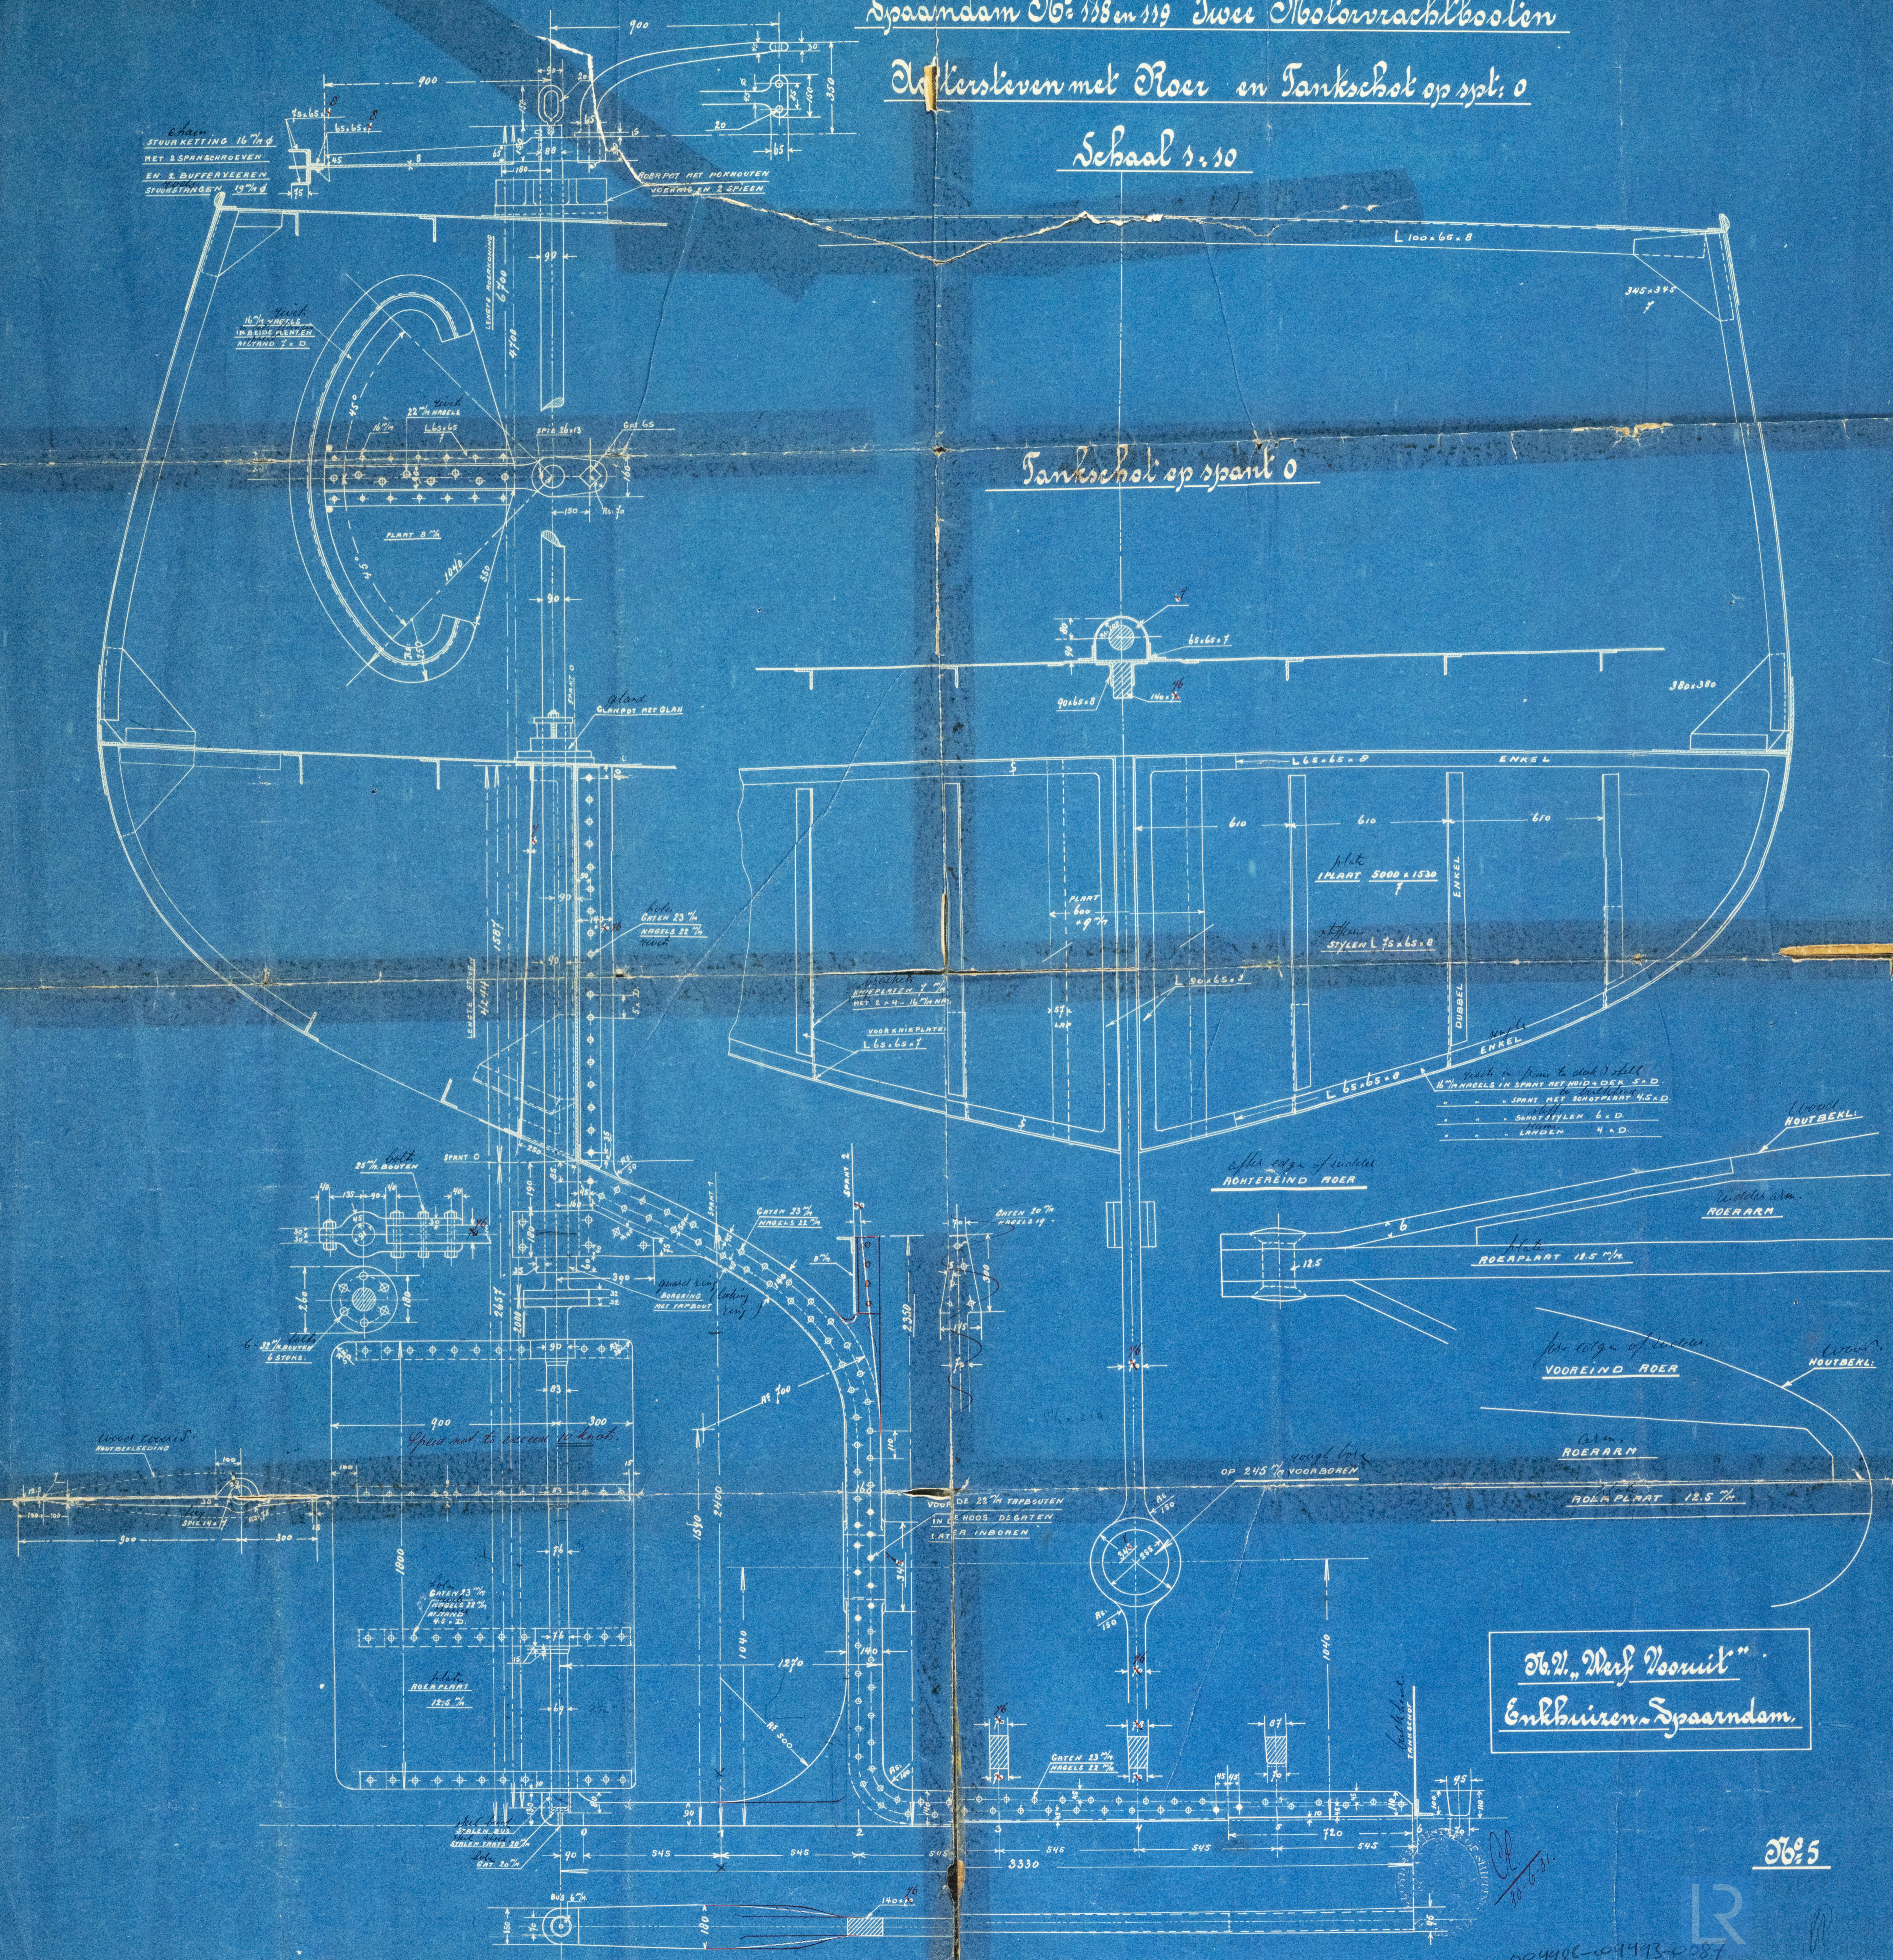

Enkhuizen-Spaarndam


009986-009993-0087



Wey "Vooruit"  
Spartan dan

Nos 118-119

Stern frame & middle.


\* "Prima" \*

SV/TO.

TROTZENBURG

COY NO

436.

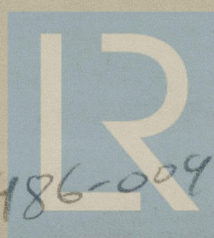

© 2021

Lloyd's Register  
Foundation

609486-009993-0087