




## Sezione longitudinale A-A

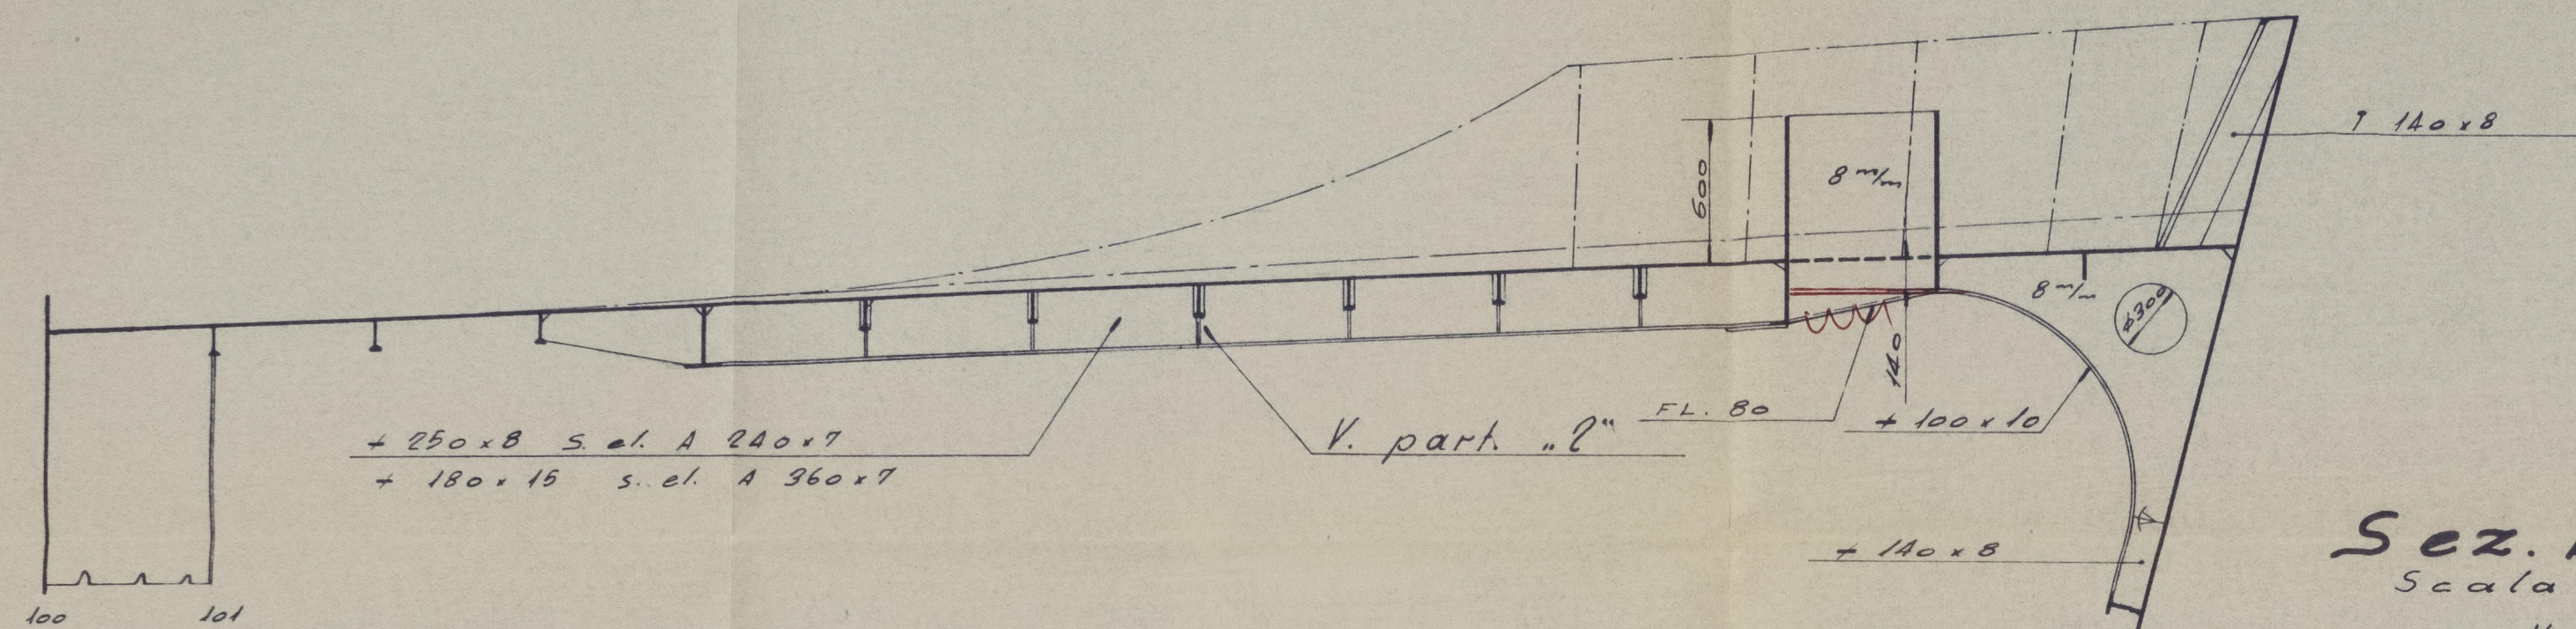


Ponte castello

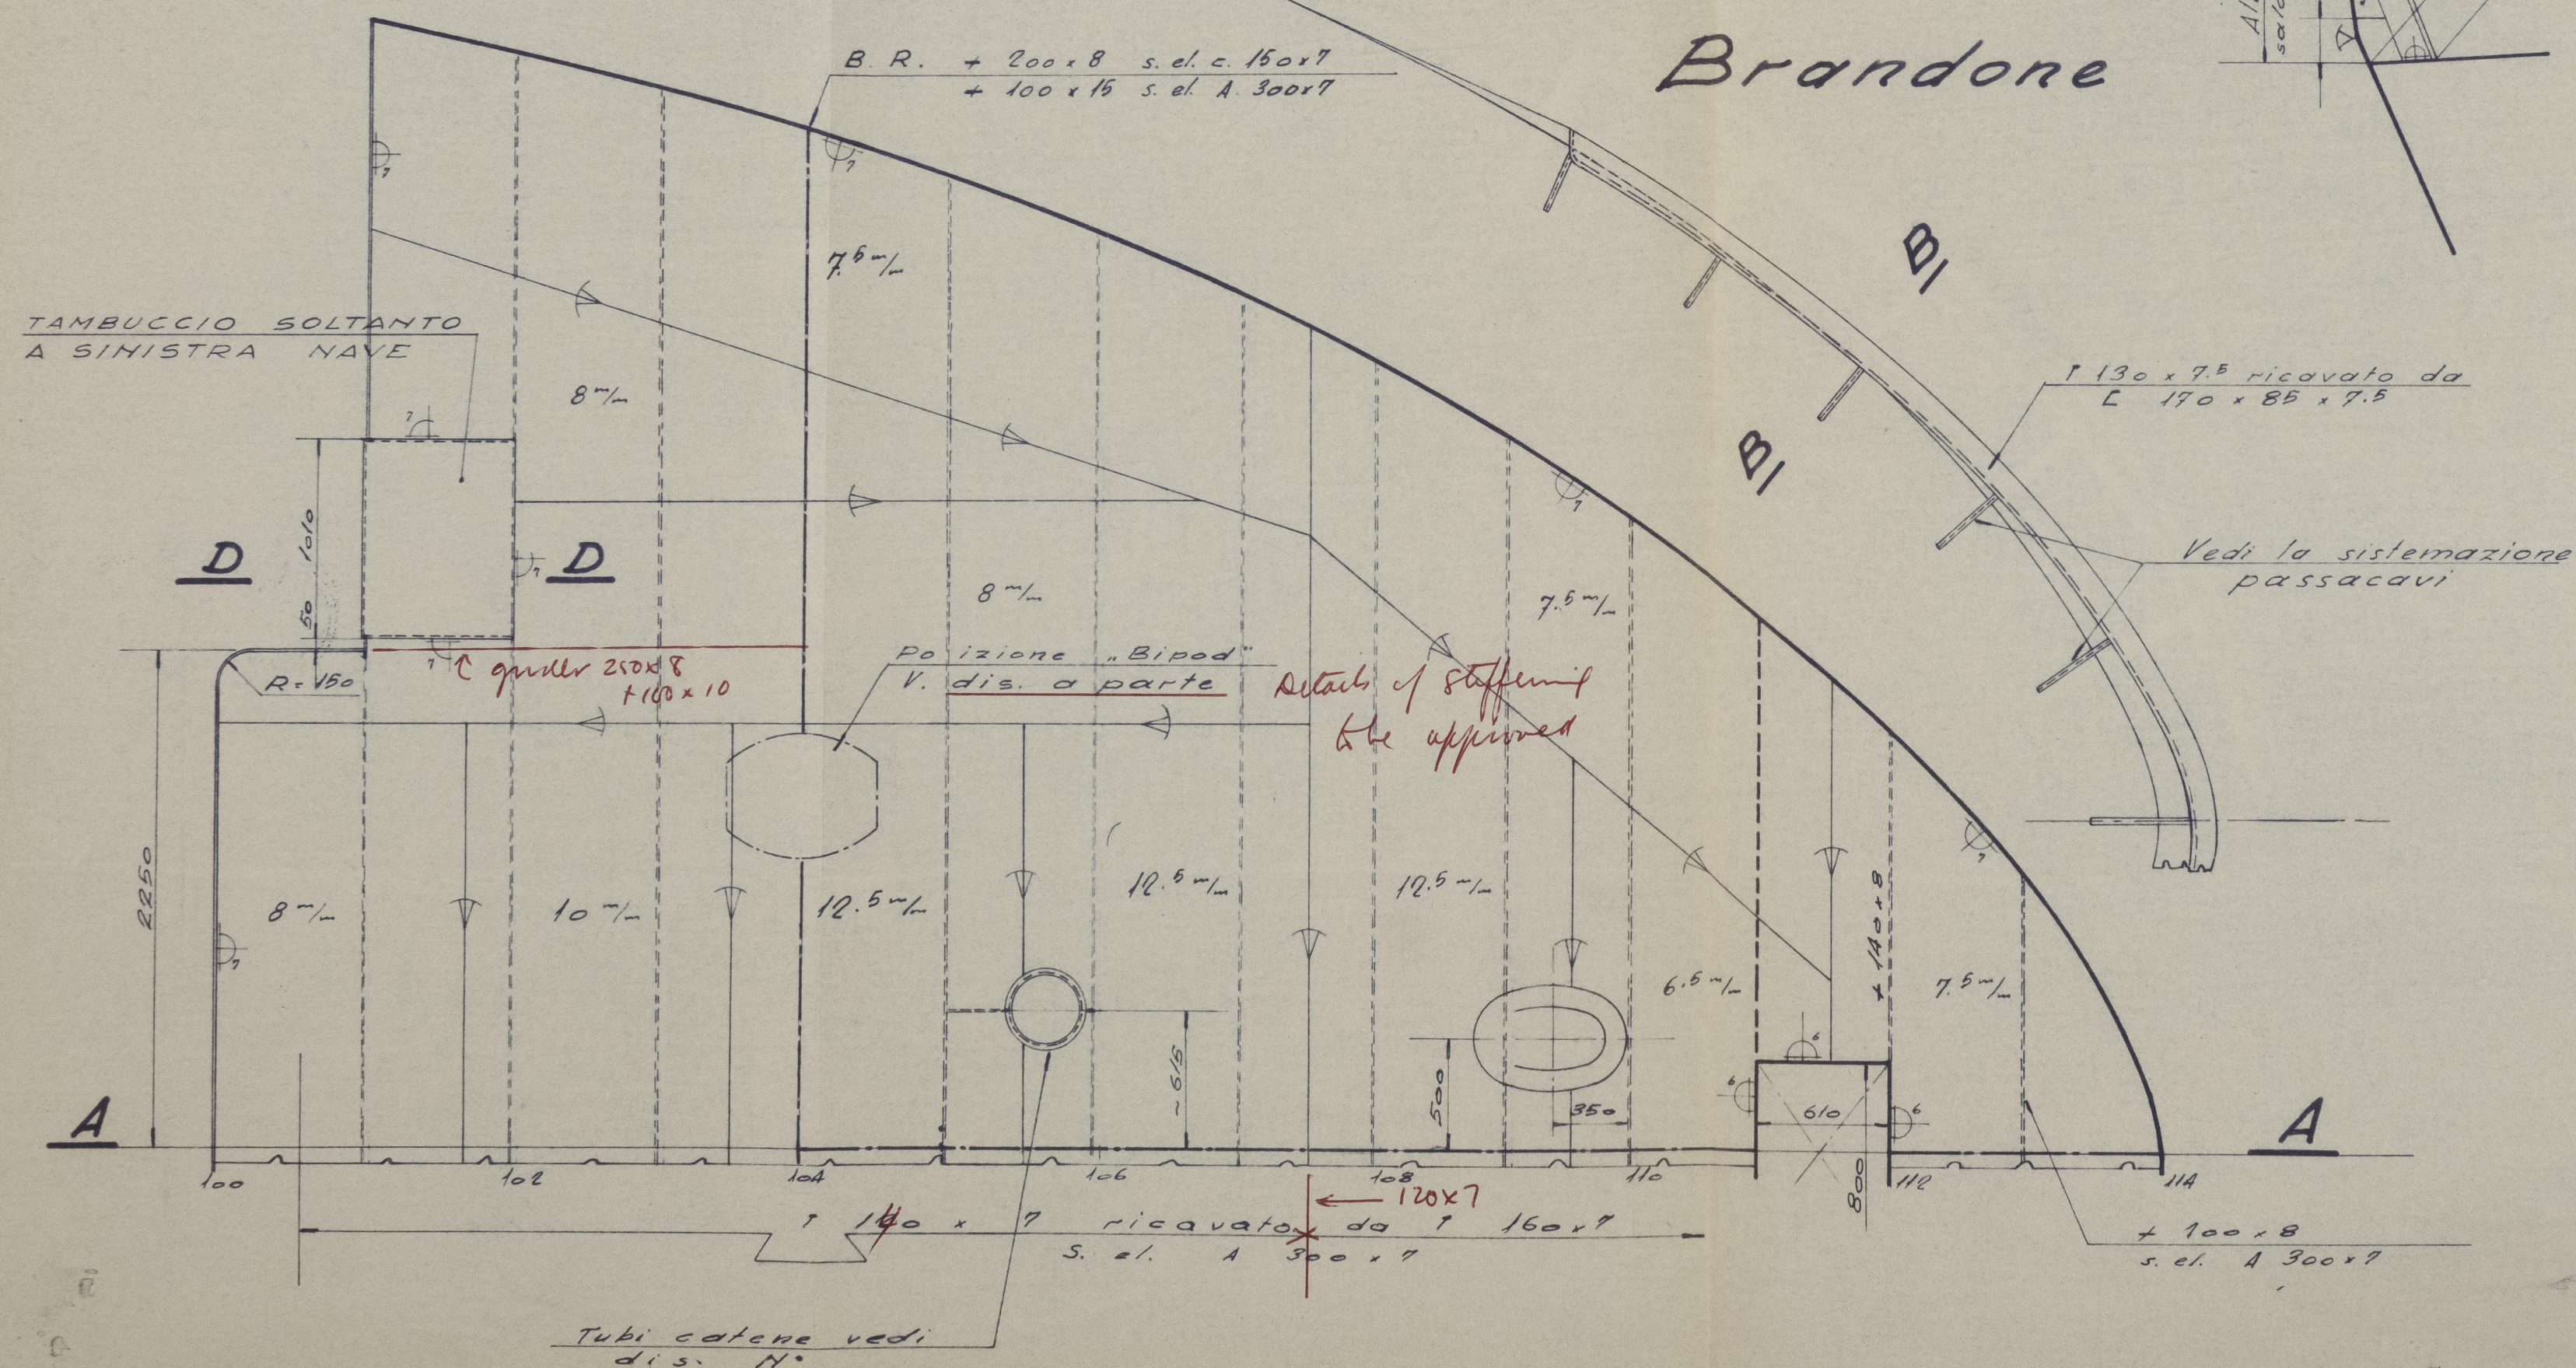


Sez. B-B  
Scala 1:25

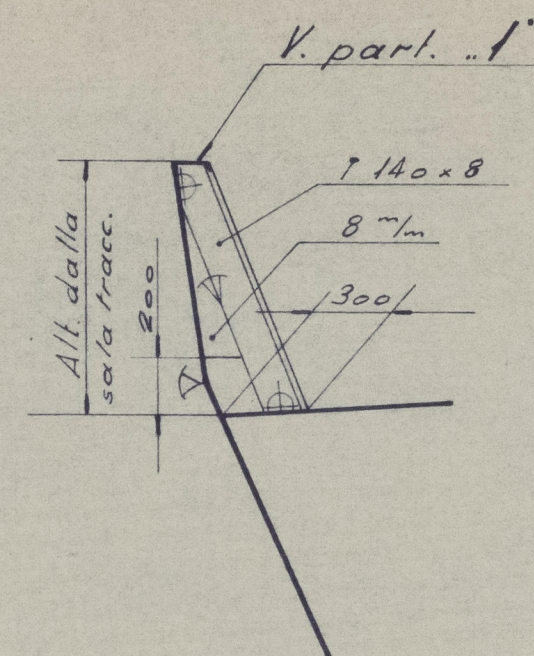


Part. "1"  
Scala 1:2.5

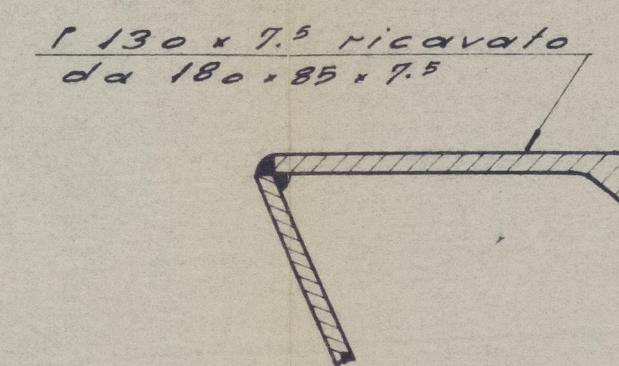

Sex. C-C  
Scala 1:1

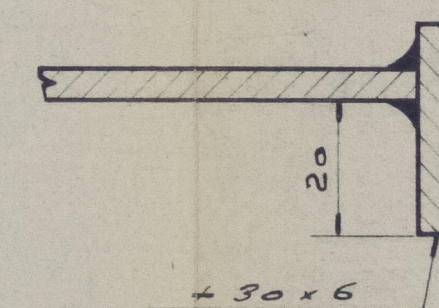


Part. "2"  
Scale 1:10


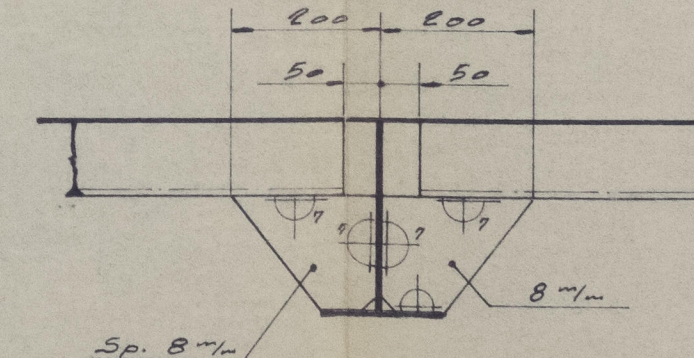


*Parete frontale castello*

GUARDANDO A

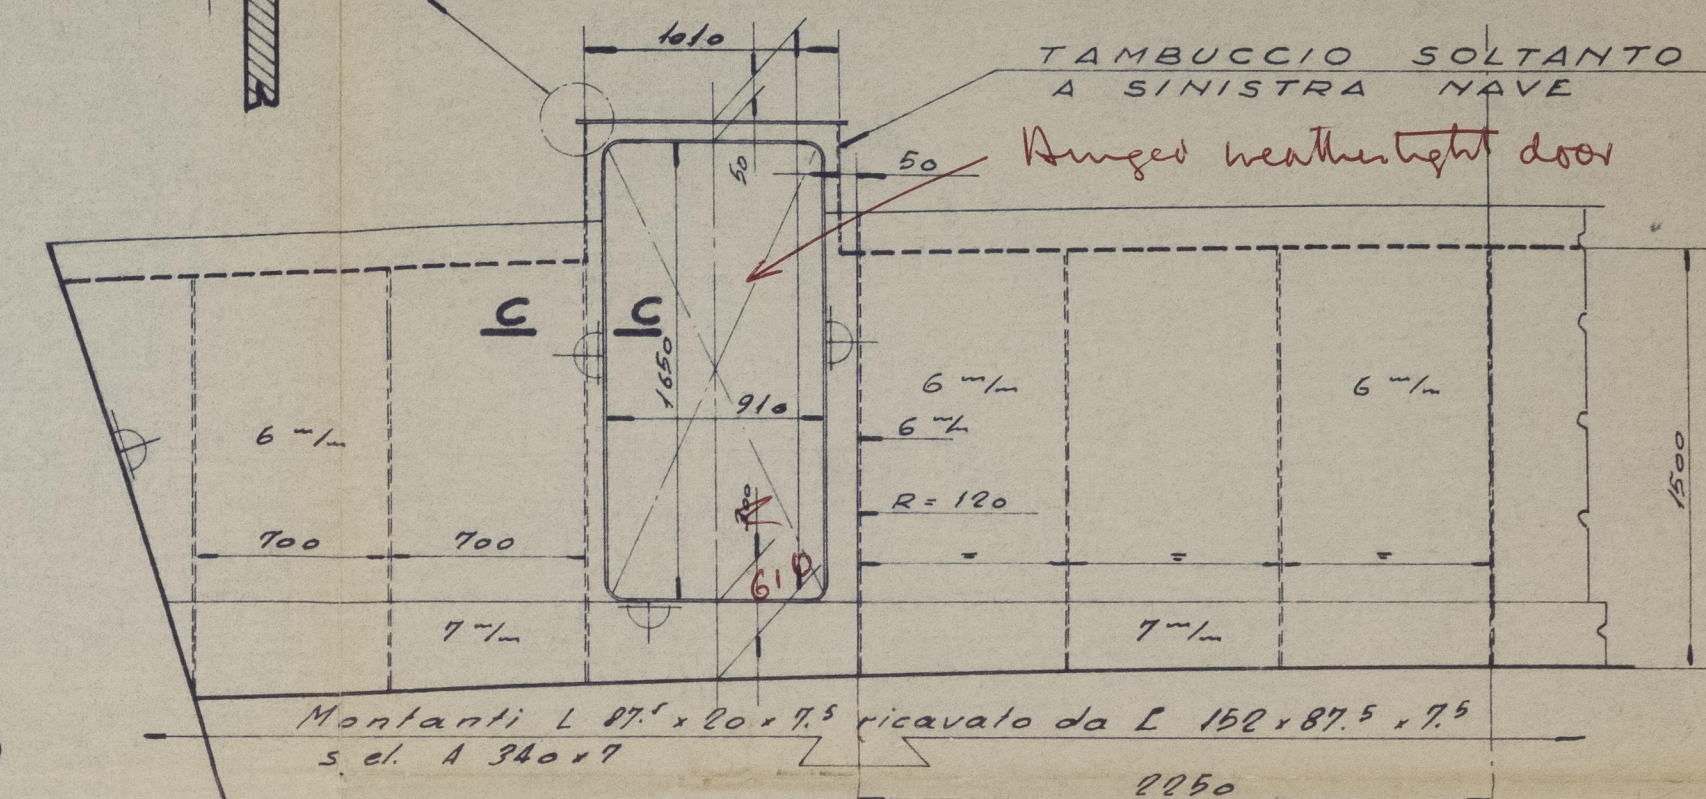

Sez. D-D  
Scala 1:10

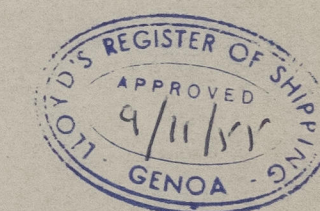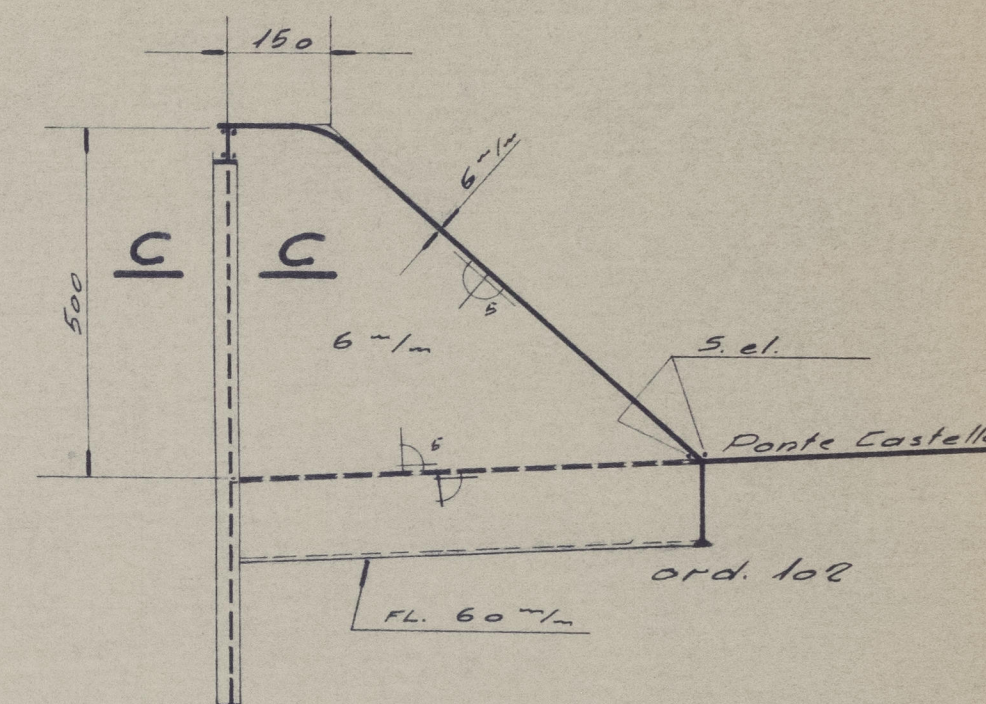

fore deck & front

CANTIERE NAVALE GUSTINO S. GIUSTO  
— TRIESTE —

Molonave da carico

COSTR. **N°45** *Modificata*

DIS. N° 49

SCALE:  
1:25

Ponte castello

DATA: 24.10.55 DISEGNAIO: *[Signature]* VISTO: *[Signature]*  
CONTROLLATO: *[Signature]*

009986-009443-0182



"CAPO FARO" ★

Foschi duck e front.

RECORDS DEPT.,  
LONDON.



© 2021

Lloyd's Register  
Foundation

004986-004993-0182