




# Anguilla centrale Scala 1:50

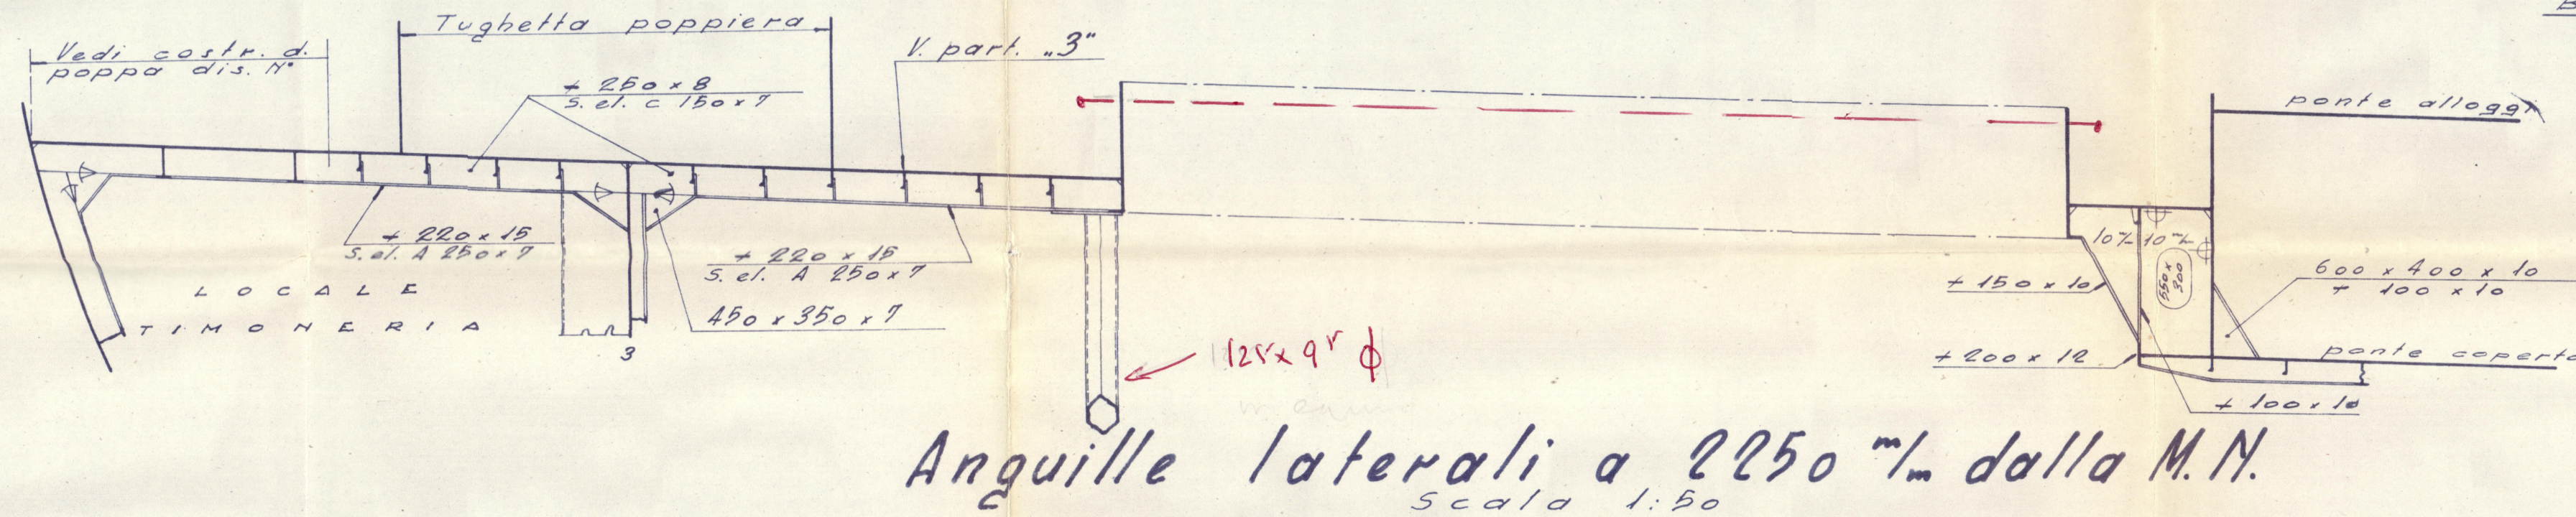


# Anguille laterali a 2250 mm dalla M.N. Scala 1:50

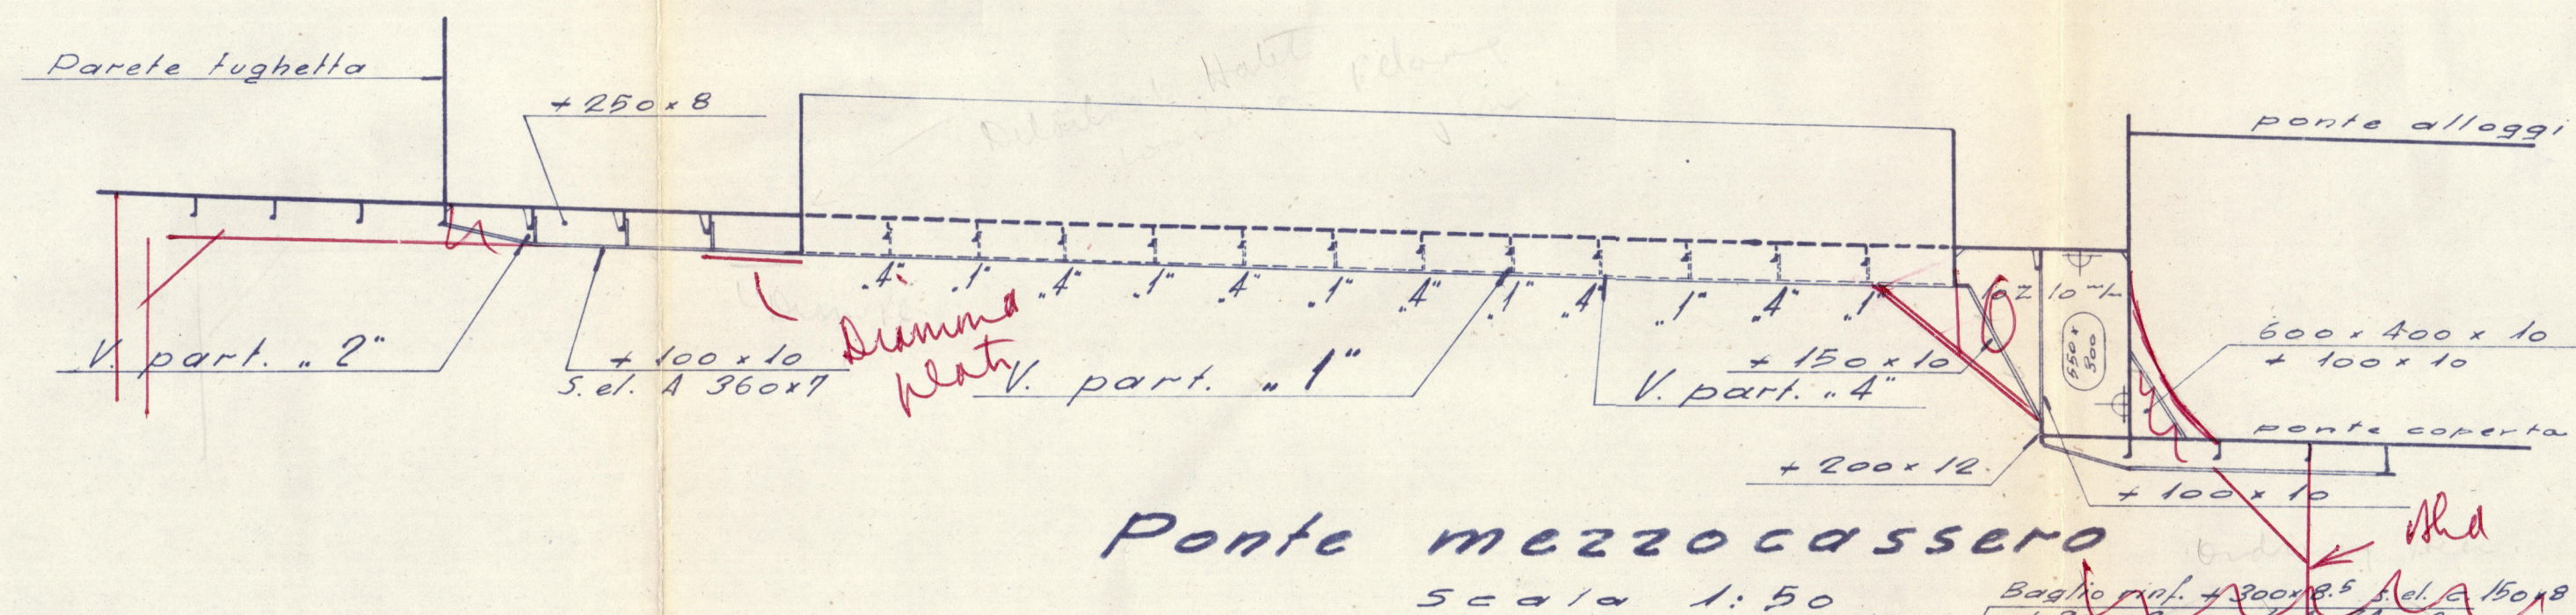


# Ponte mezzocassero Scala 1:50

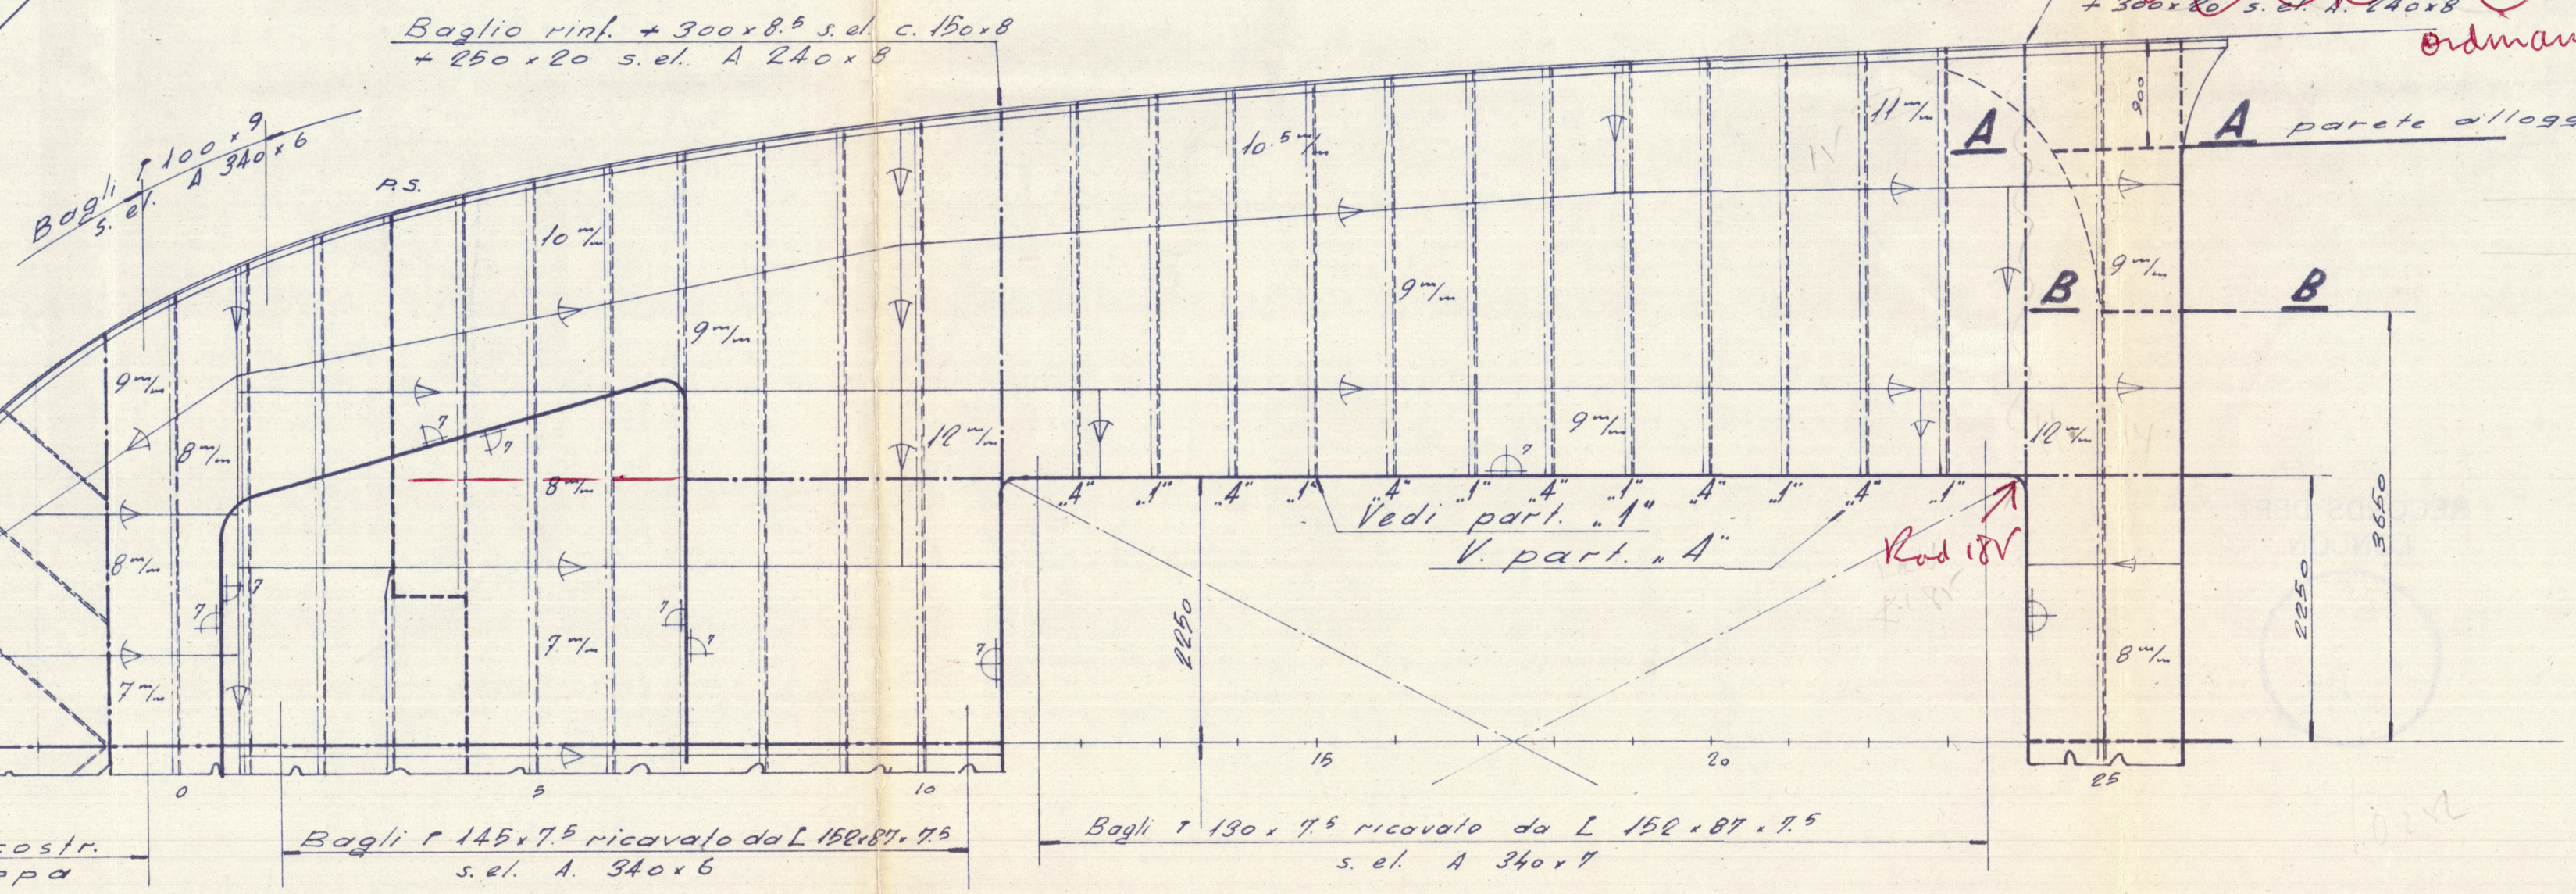


# Sezione A-A Scala 1:50

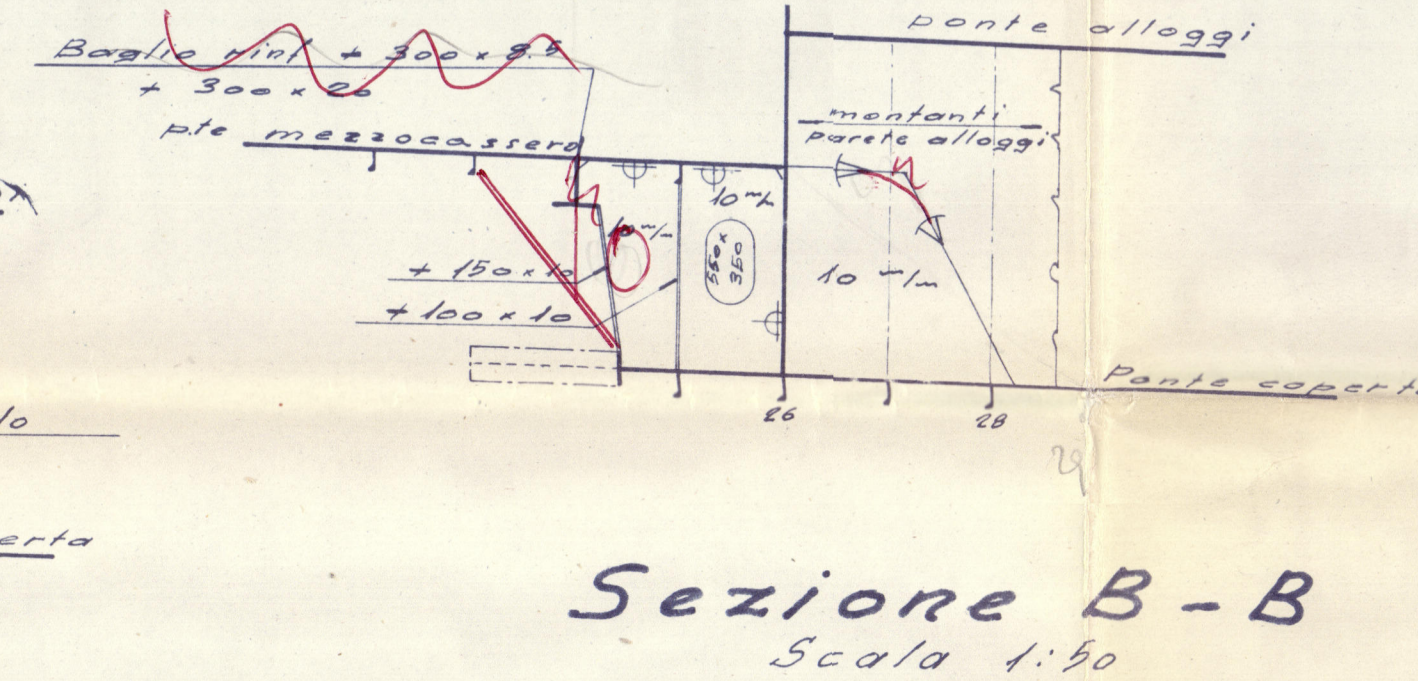


# Sezione B-B Scala 1:50

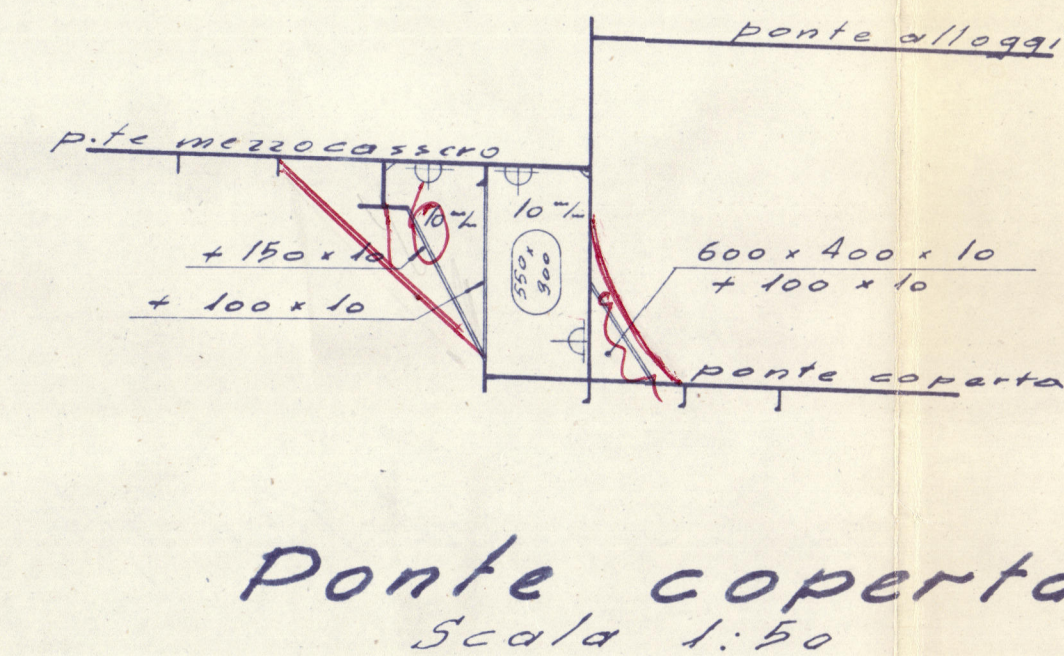


# Ponte coperta Scala 1:50

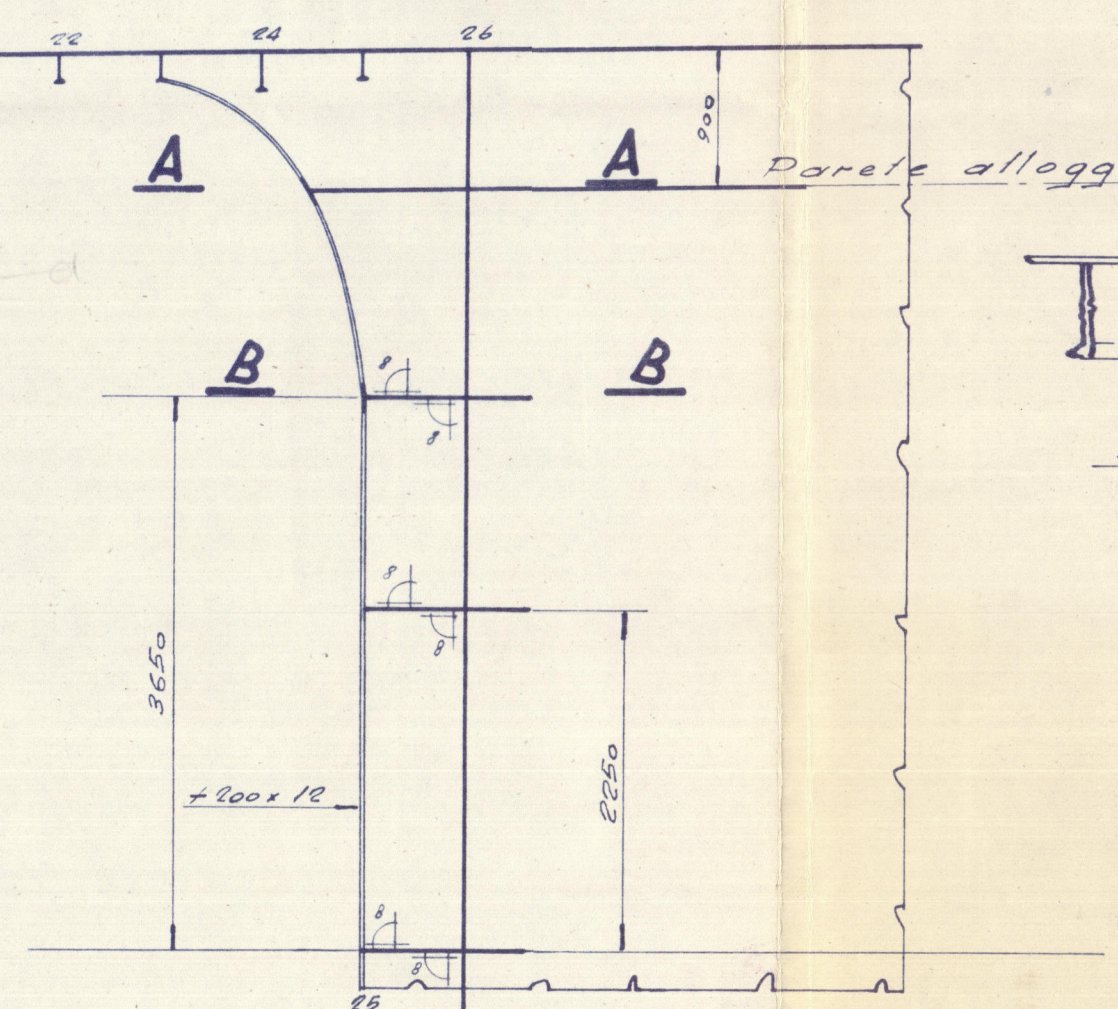


# Particolare .3" Scala 1:5

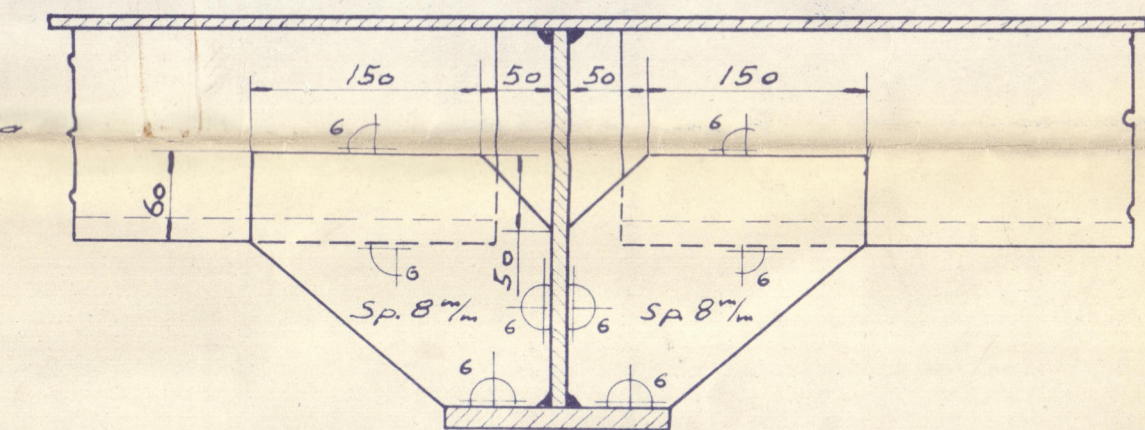


# Particolare .2" Scala 1:5

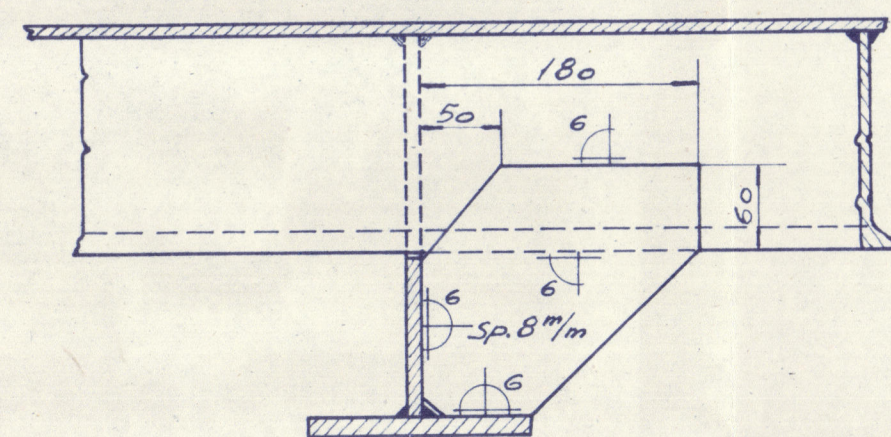

# Particolare .1" Scala 1:5

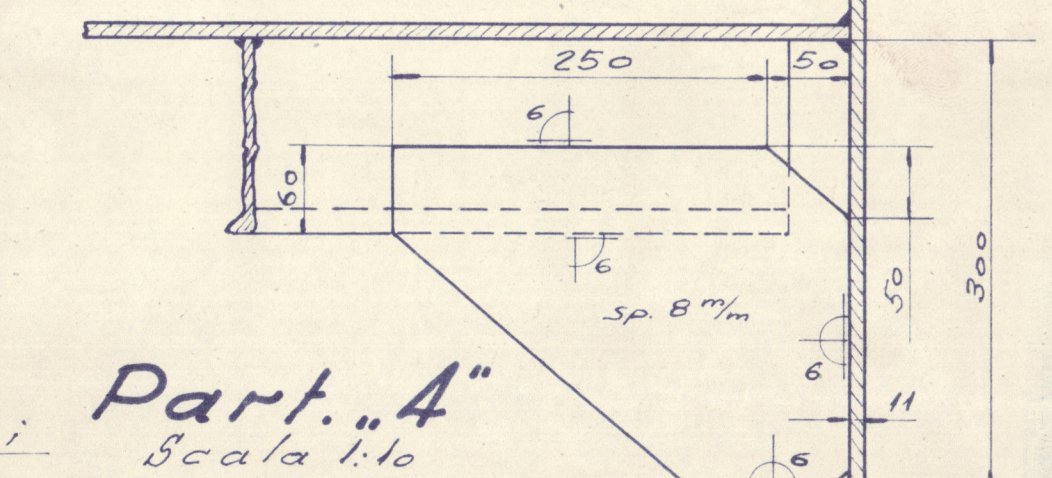

# Part. .4" Scala 1:10

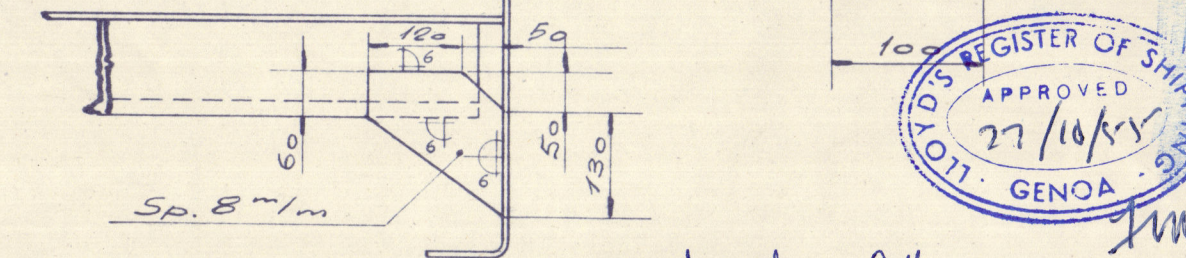

Deck plan aft.

CANTIERE NAVALE GIULIANO S. GIUSTO — TRIESTE —	
Motonave da carico	
COSTR.: N° 45 MODIFICATA	
DIS.: N° 64	SCALA: 1:50 - 1:10
Ponte mezzocassero e collegamento alla coperta	
DATA: 12-10-55	DISEGNATO: [signature] VISTO: [signature] CONTROLLATO: [signature]

004486-004493-0184




"CAPO FARO"



Deck Plan Aff.

RECORDS DEPT.,  
LONDON.

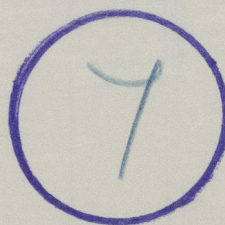

© 2021

Lloyd's Register  
Foundation

004486-004443-0184