



7 OCT 1939

MATERIALDIMENSIONER SE AKTERSCHEPP.

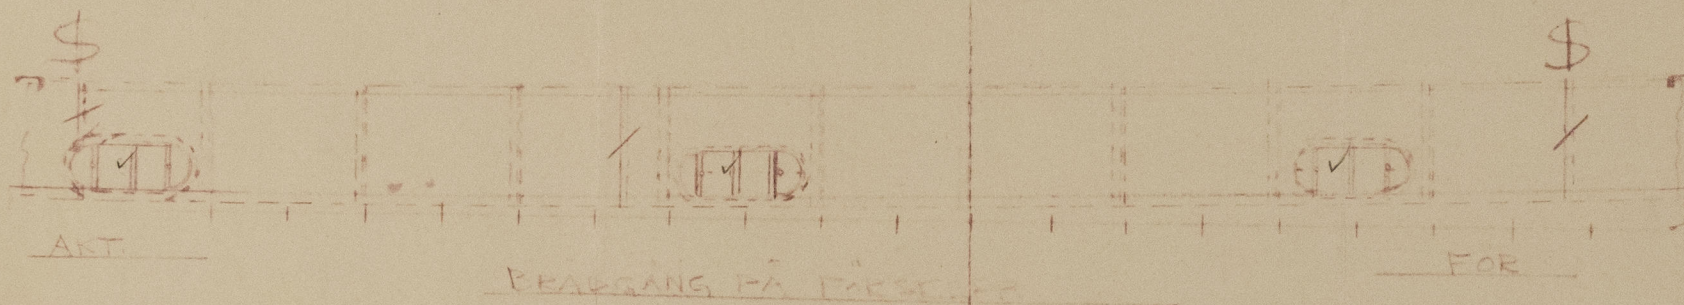

S = BETECKNING, STÖTTA, EULEJARN, HÖKID.

STÖRREKT 900x330.

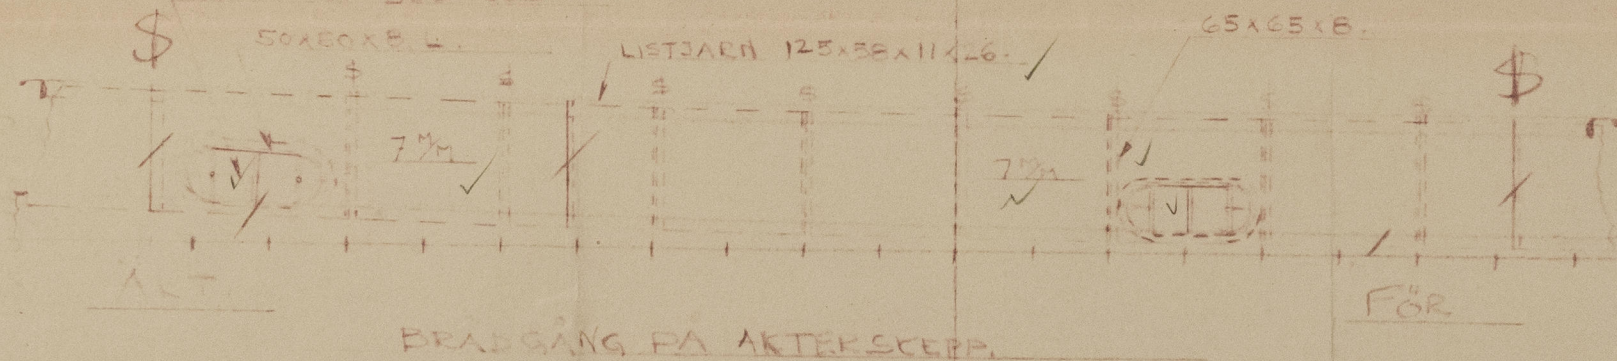

NY BRÄDGÅNG MELLAN BÖLVLINJER


BRÄDGÅNGSPÅTAR Å  $\frac{1}{3}$  SIGWARD.

5 - 35.4 x 13.4 = 14.7

67.6 Belwanda 13.4

© 2021  
Lloyd's Register  
Foundation



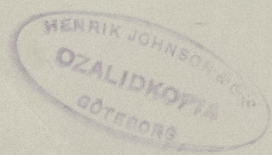

010428-010439-0136-1