




ROER-ACHTERSTEVEN EN KWADRANT. SCHAAL 1:10.

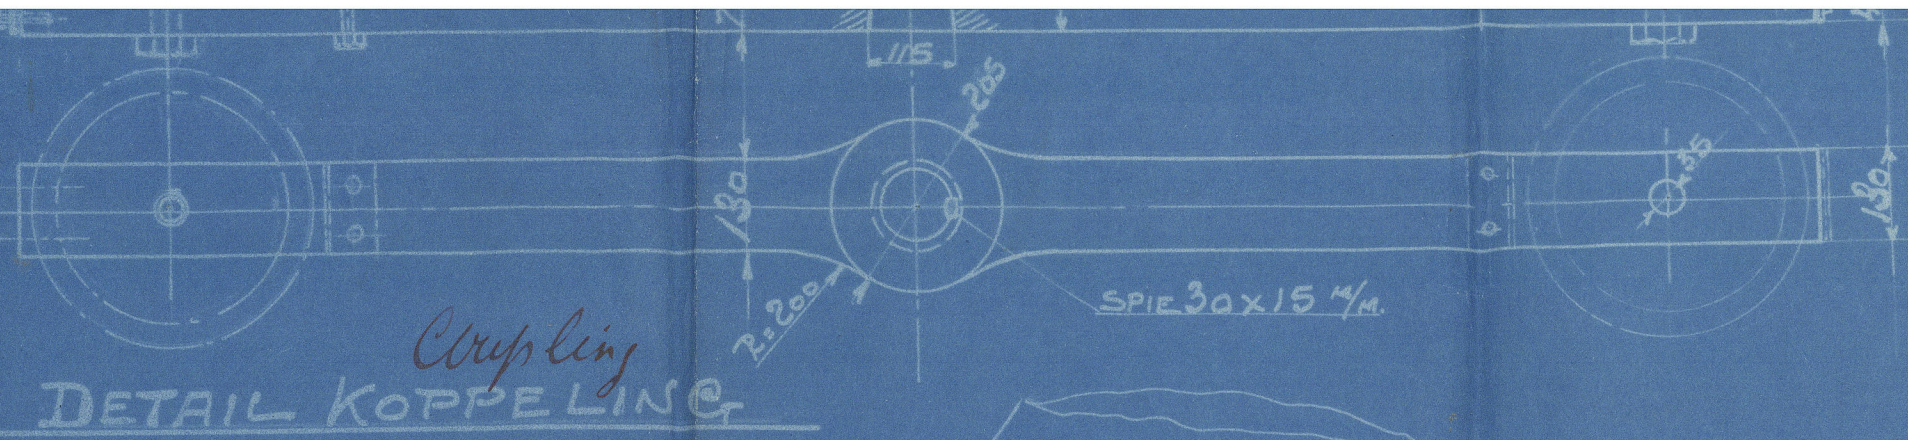


SCHAAL 1:4.

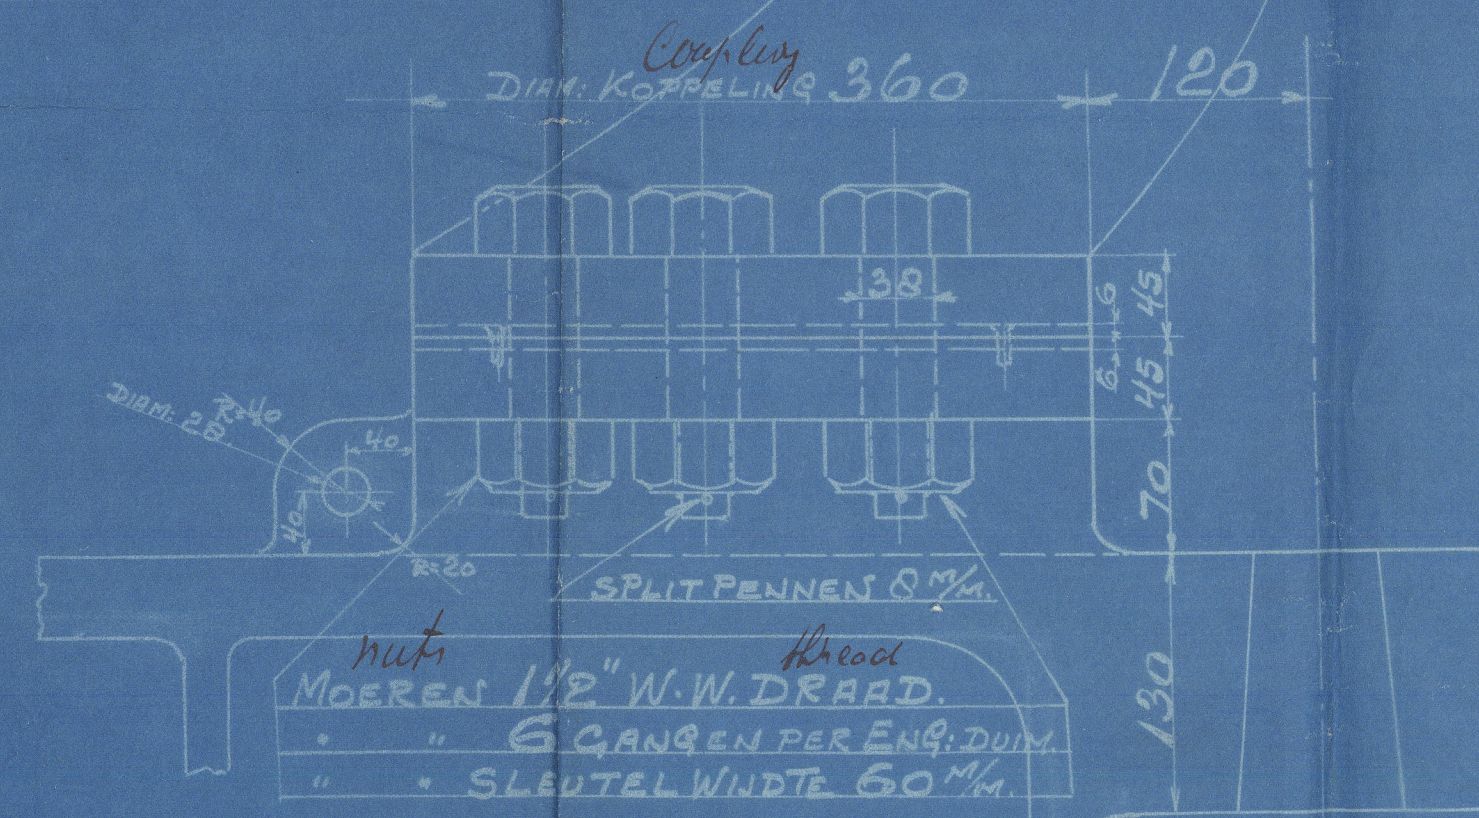


MOEREN 1 1/2" W.W. DRAAD.
" 6 GANSEN PER ENK. DUM.
" SLEUTEL WIDTE 60 M/M.

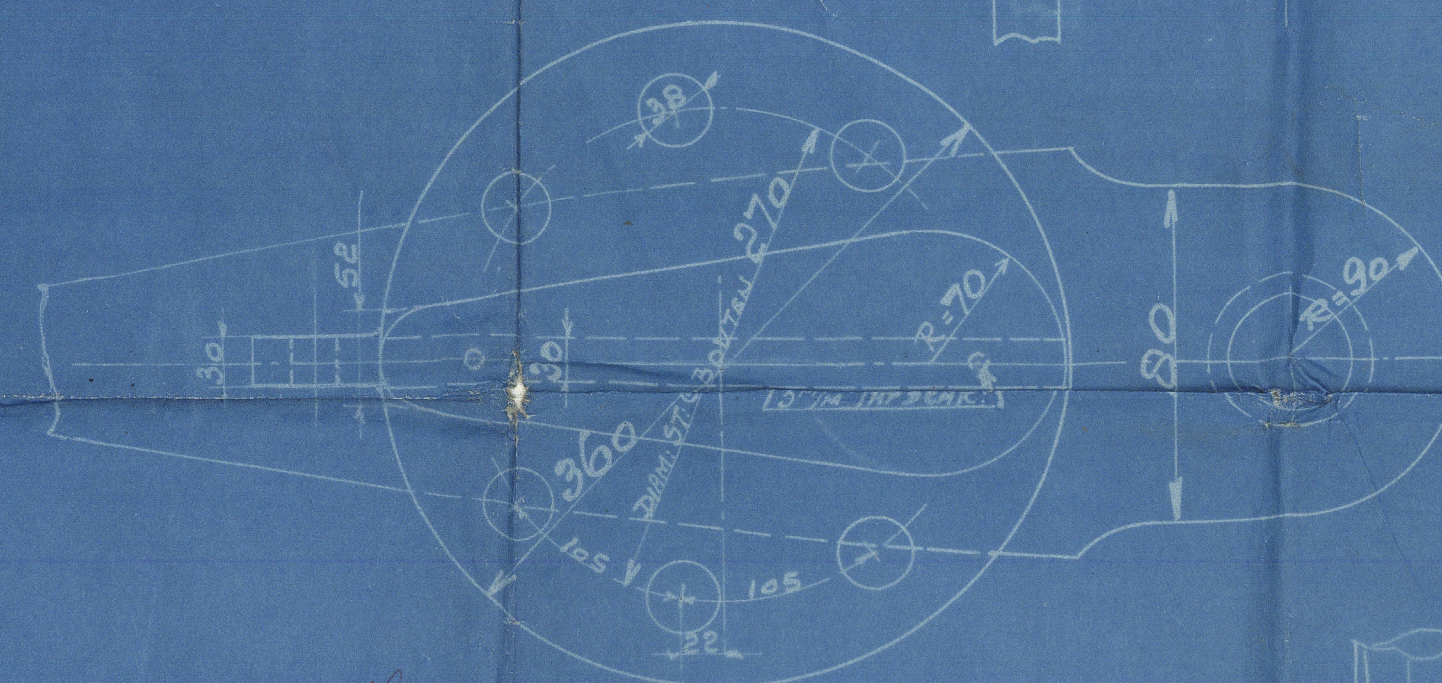


DOORSNEDEN A-A.

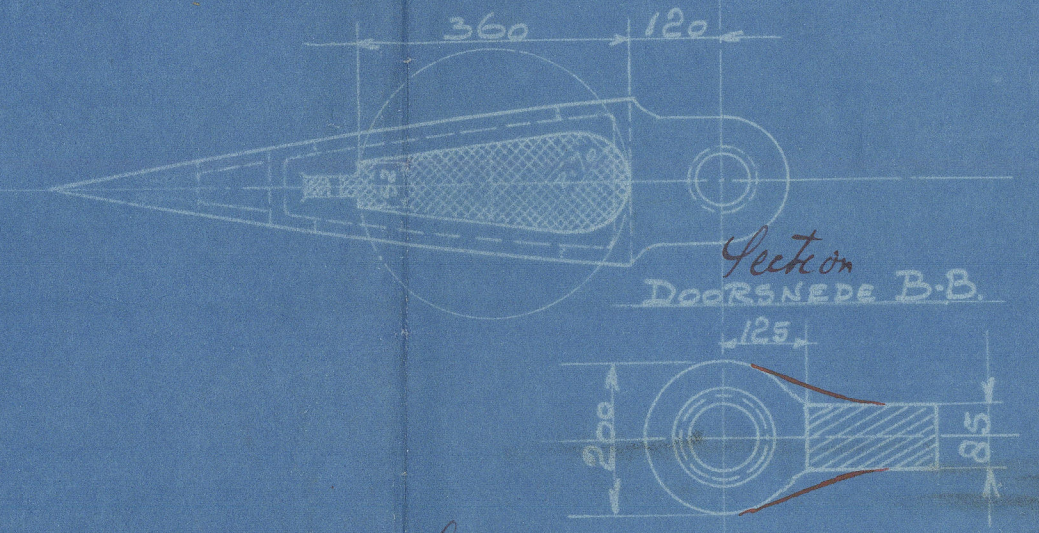


DOORSNEDEN C-C.

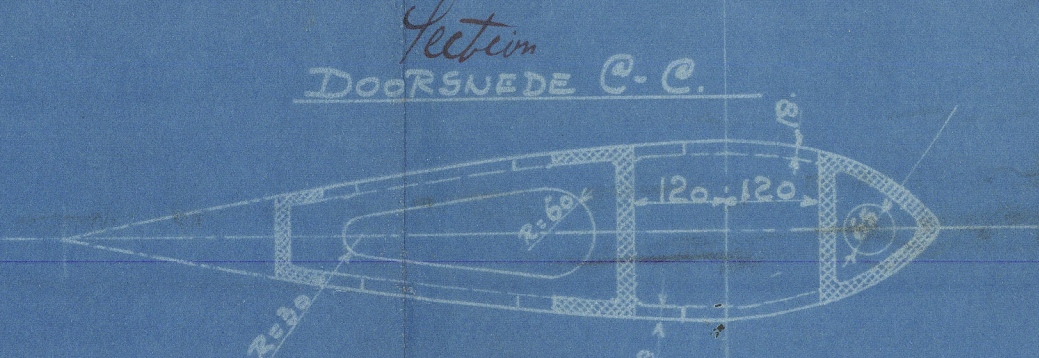


DOORSNEDEN E-E.

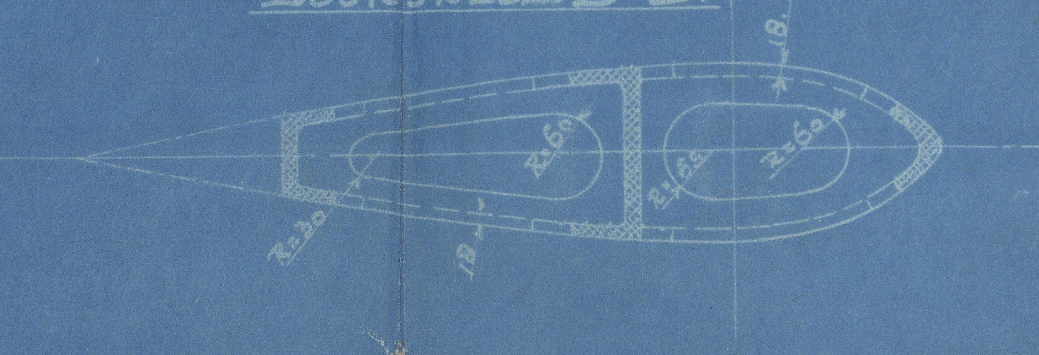

ROER PROFILE MET AFMETINGEN.
SCHAAL 1:4.

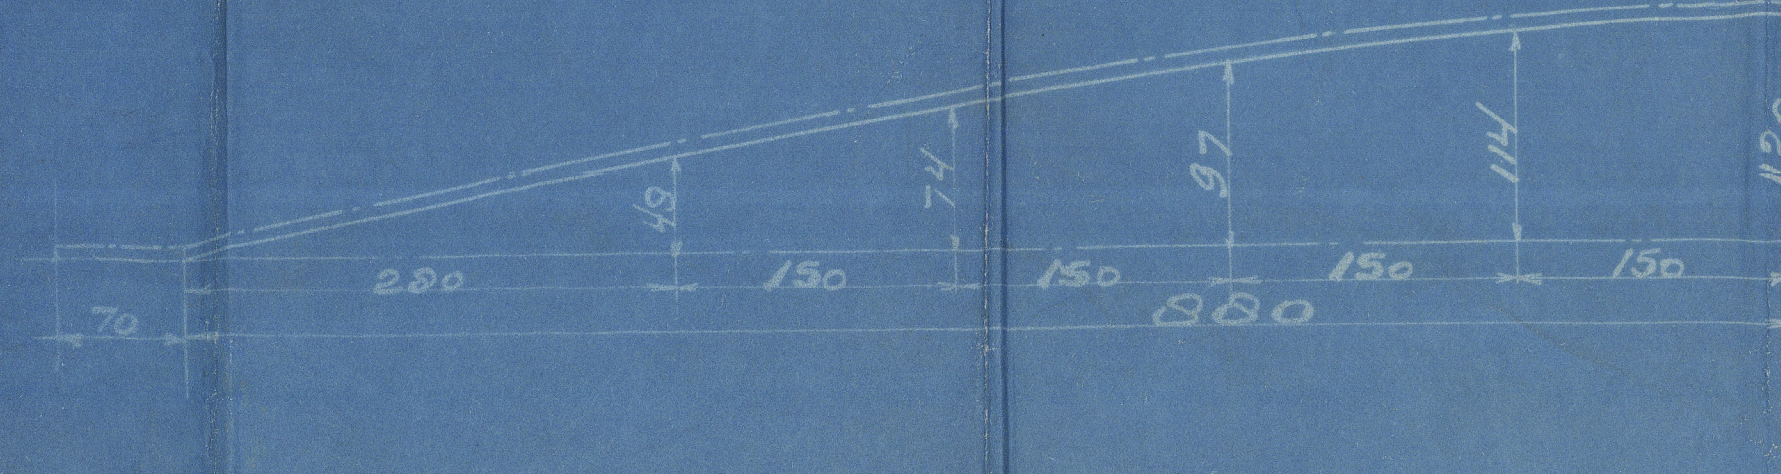


DETAIL BOVENKONING.
SCHAAL 1:4.

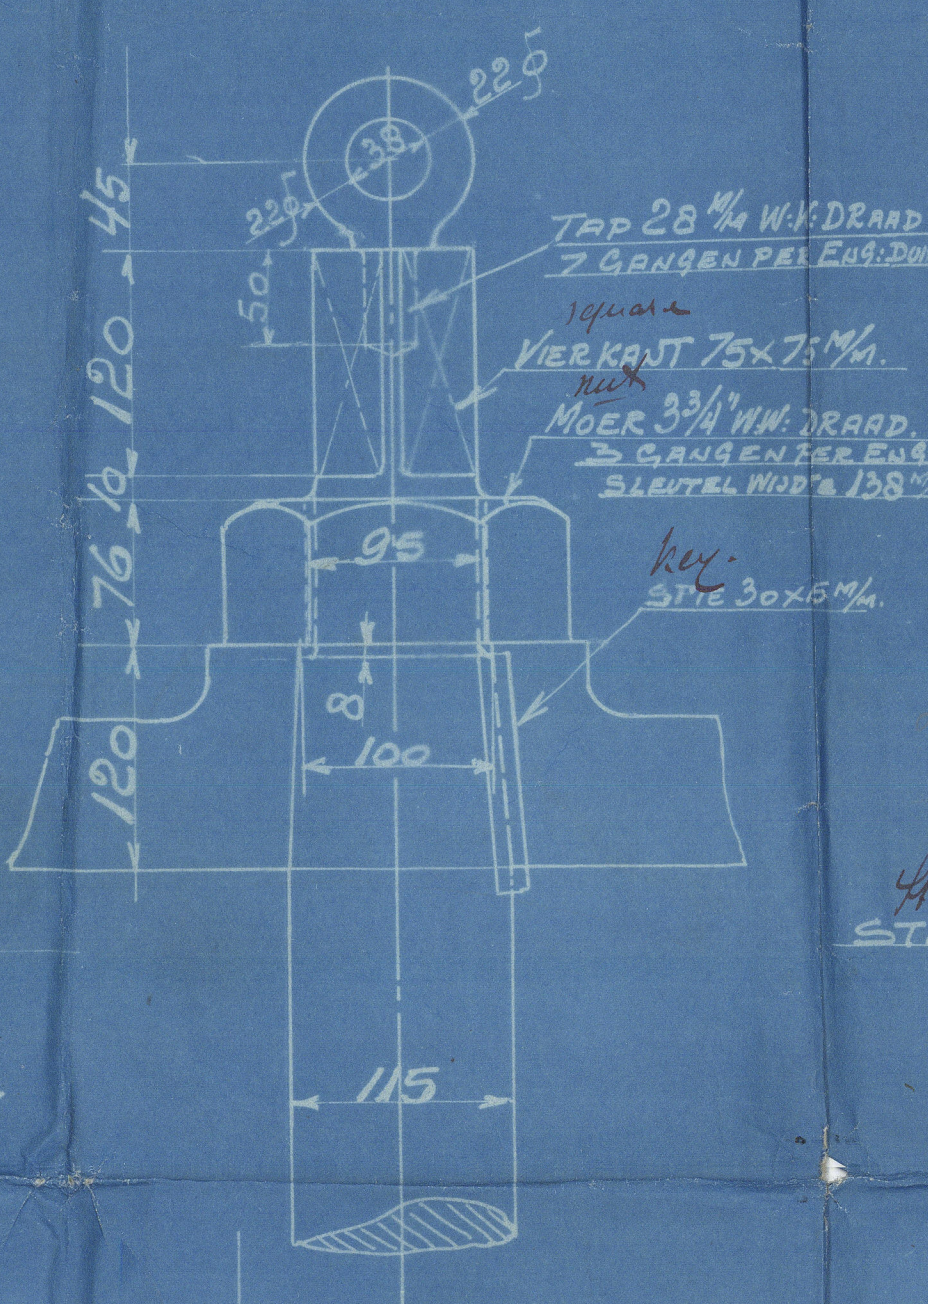


Top part of roer frame

Top part of roer frame
BOVENPEN: SCHAAL 1=4.

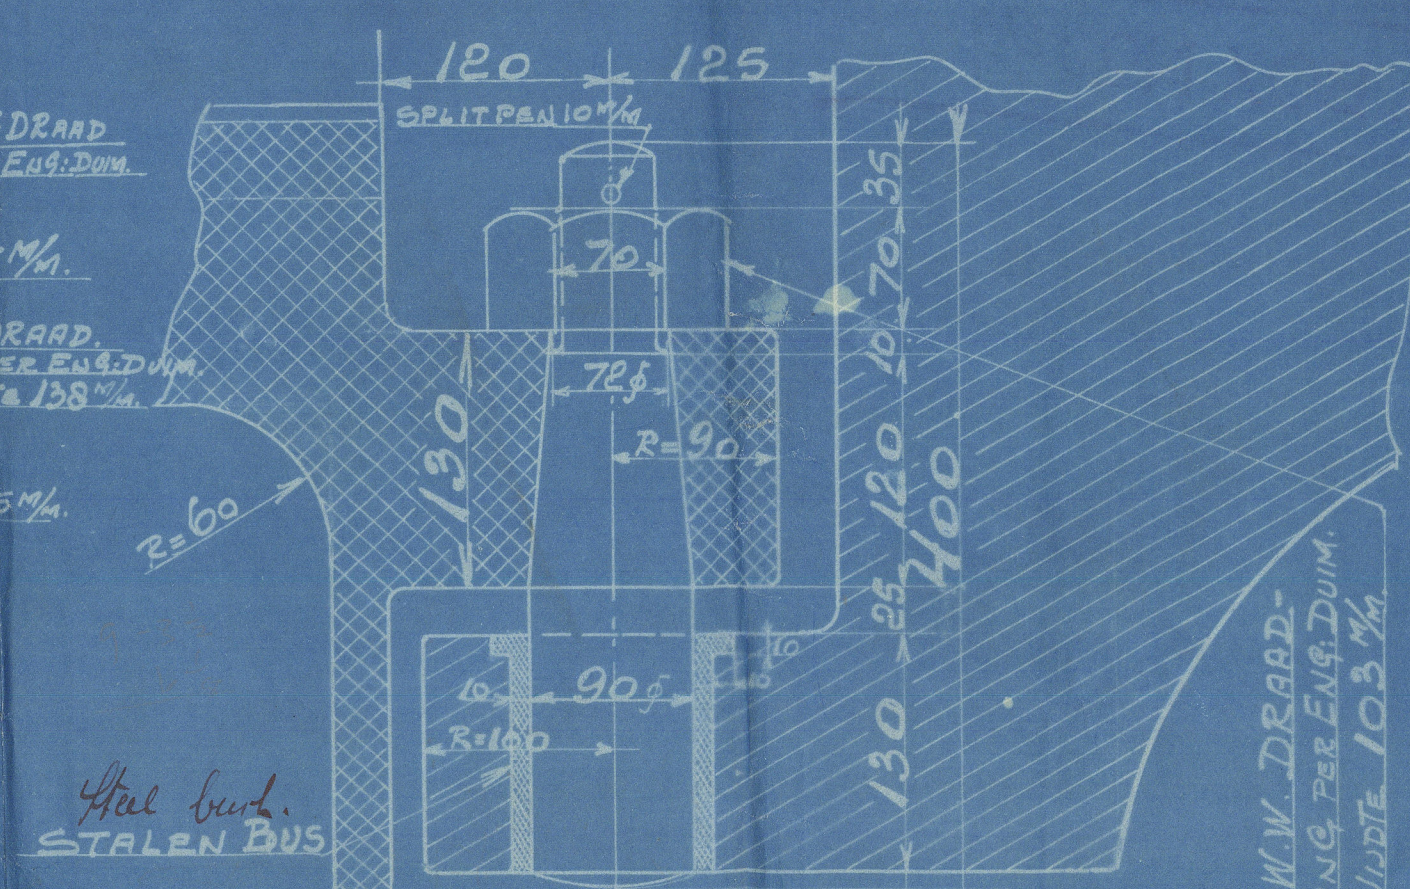


Halv buid.
STALEN BUS

Bottom part
ONDERPEN: SCHAAL 1=4.

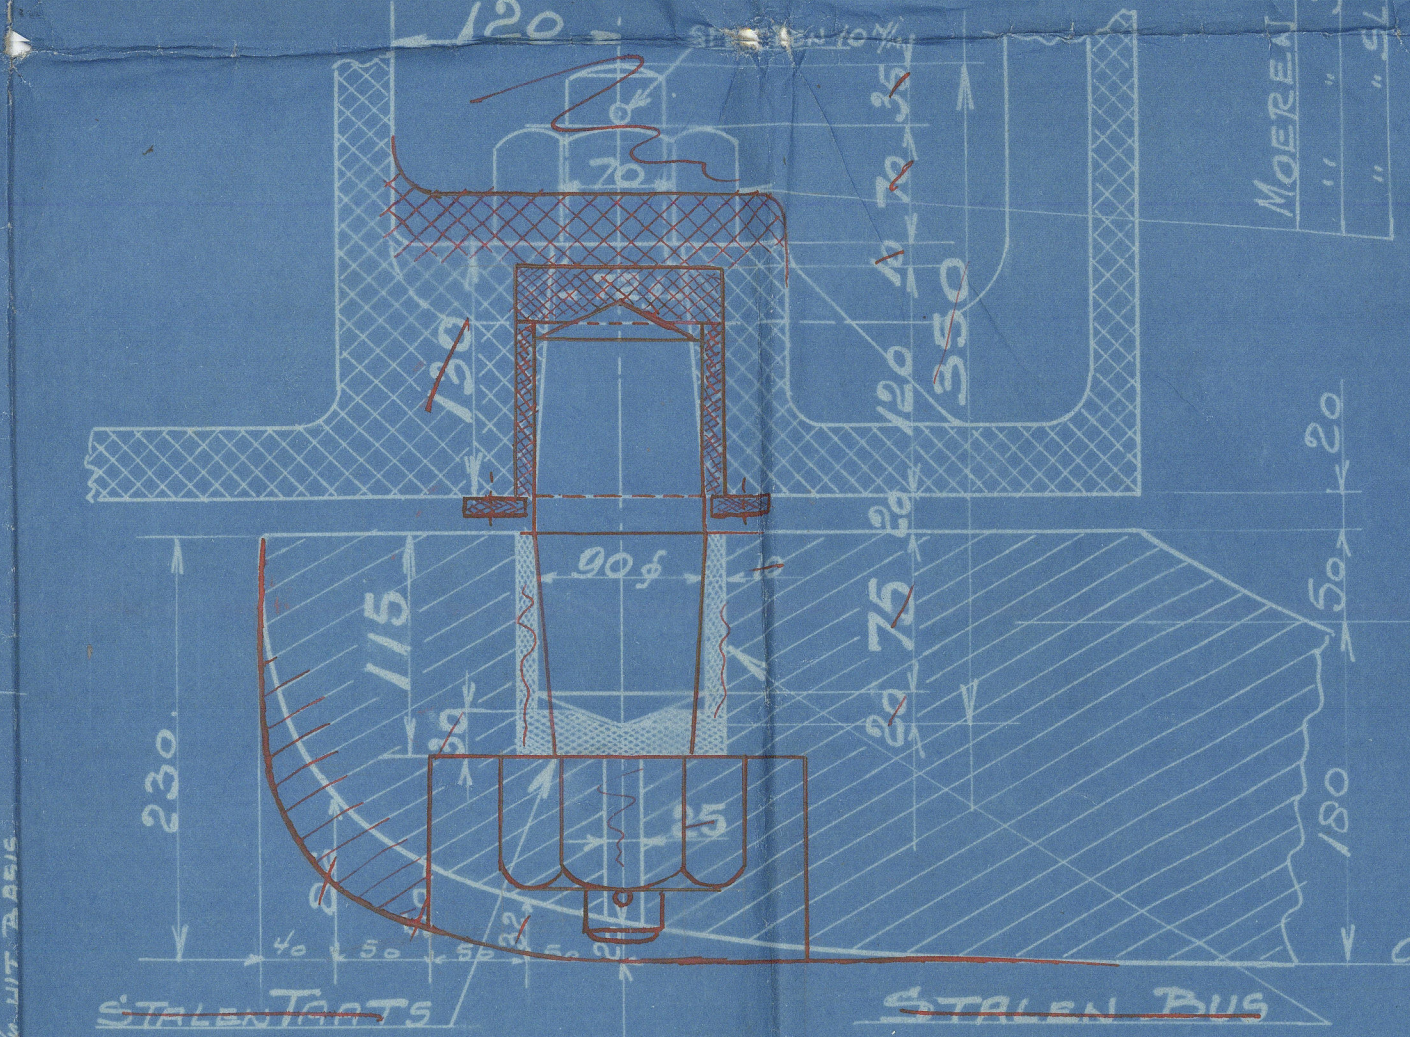

STALEN BUS

HELMSTOK.

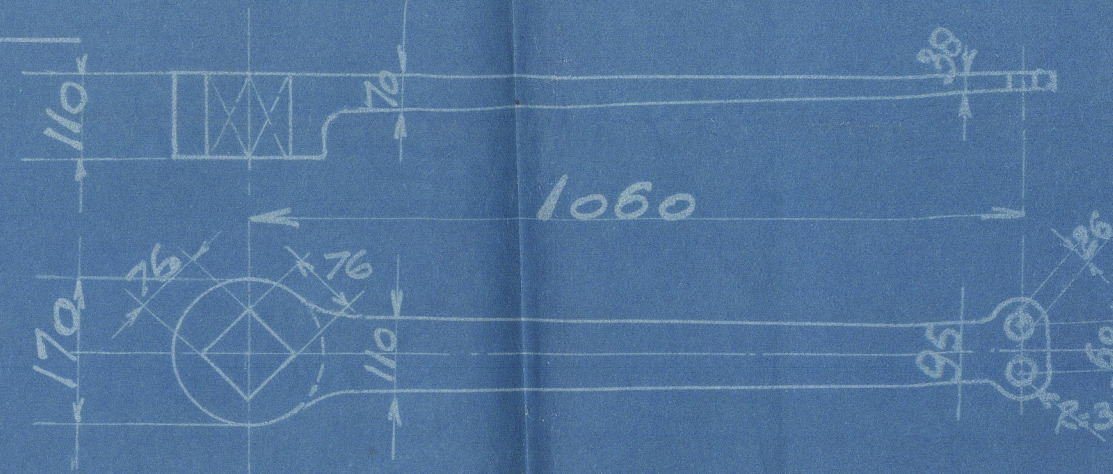


MATERIAAL.
ROER FRAME - Gietstaal.
" PANTEN - S.M. STAAL.
" PENNEN - " (GASMEED).
" ACHTERSTEVEN - S.M. STAAL. (Larsen).
" TAATS - " (GASMEED).
" ZWISS - " (Larsen).
" Al past with 2.2. certificaat.
" GEHEEL MET OEFENIGHEIT - KLASSE.
LLOYDS 100.A.1.
OF STEEL TRAWLER.

4x D = 32 x 155 = 496 (A = oppervl. roer front totel pennen)
Snelheid = 11 1/2 MJL.
DIAM. STUURKETTINGEN 1 1/8" = 17 1/2 M/M.
" " STANGEN. 3/4" = 19 M/M.


BEIS LUM = BOVENKANT KIEL.

DETAILS ROER FRAMES.
WARE C. ROOTTE.

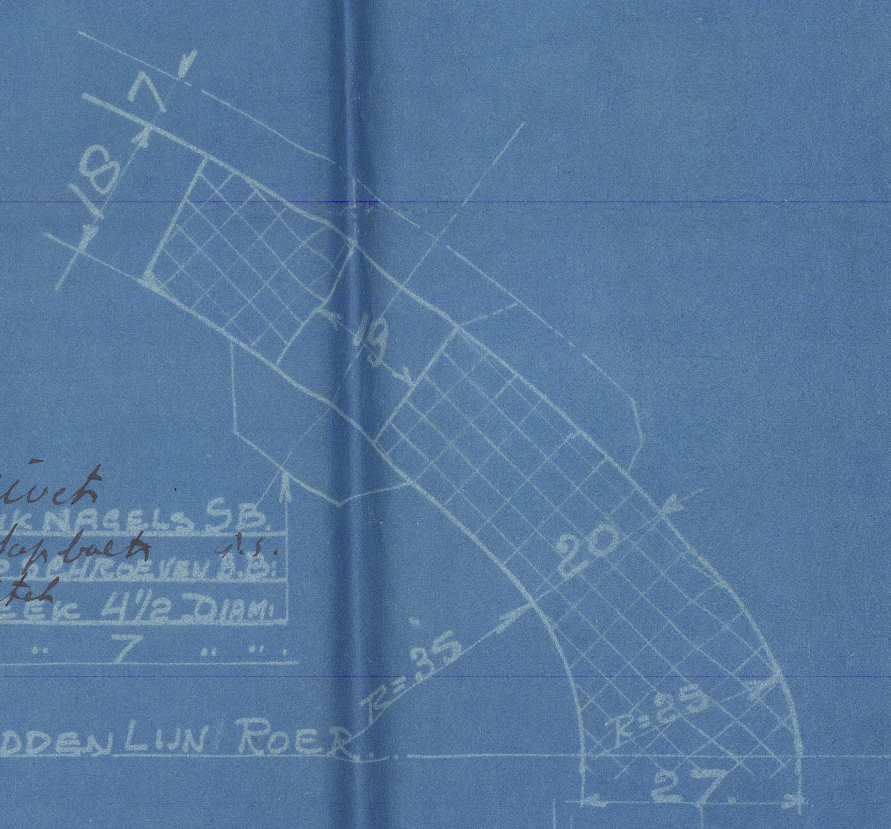

DETAIL KIENASCH.

SCHAAL 1:4.

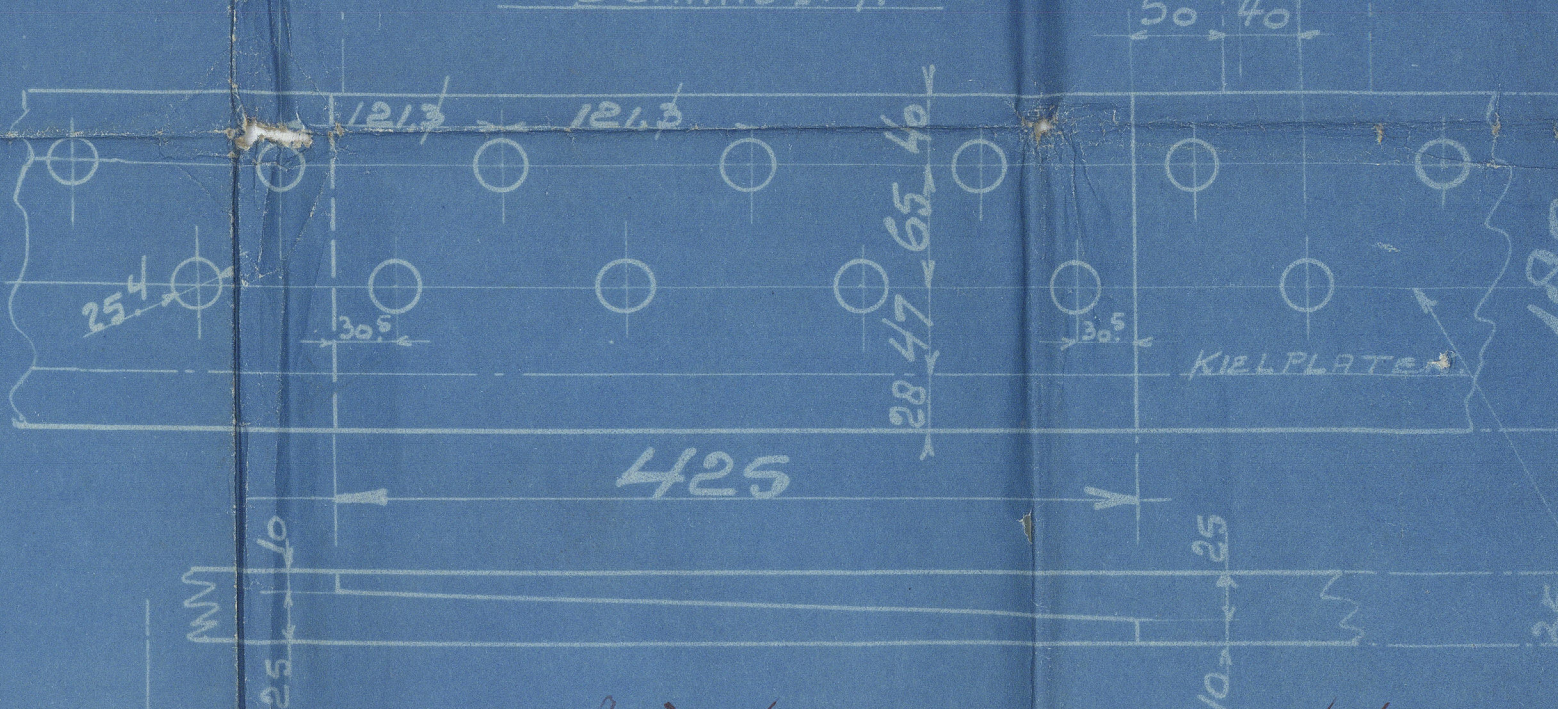

KLINGNAGELS 1" DIAM. 25 M/M STEEL 57 = 127 M/M.

AFSTAND PANTEN 546 M/M.

487/488	7	1152	
ROER-ACHTERSTEVEN ENZ.			
SCHAAL 1:10.			
2-9-31.			

P. 4 mit J.
Hawlers 487/88

Ytern frame.
Rudders.
Stockand.

Is Parana 487

Is Parascon 488
Miss Elaine

GEN. BOX NO 699.



© 2021

Lloyd's Register
Foundation

010484-010494-0001

1000-667010-202

PKR

T.O.M. Fisher,
cks Manager,
Messrs.C.H.Bai
Ne



© 2021

Lloyd's Register
Foundation