


GEDE STORK
HENSELO

CONTACT VAARTUIG - VANDER TENG
SCHEMAS VOOR LEIDINGEN IN MOTOR KAMER


SEPT. 1914

D099496


LEIDINGEN

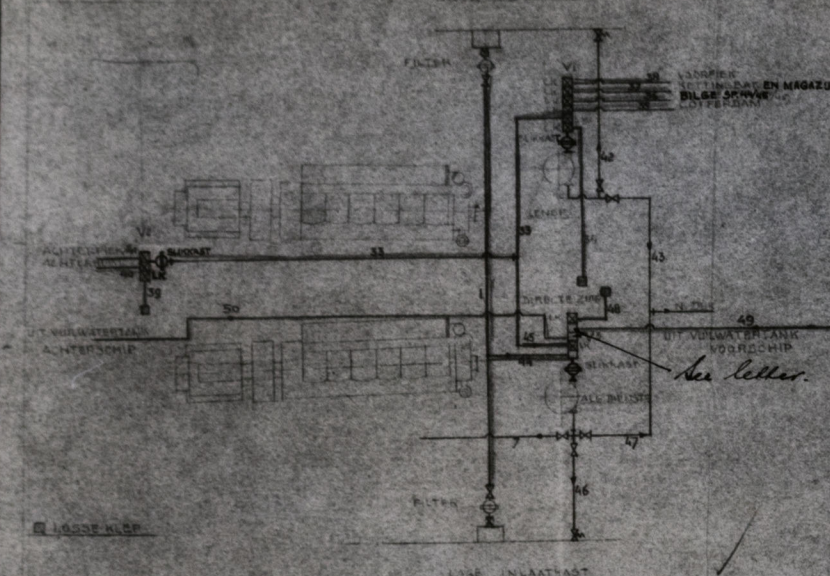


ZOETKOEK WATERLEIDINGEN

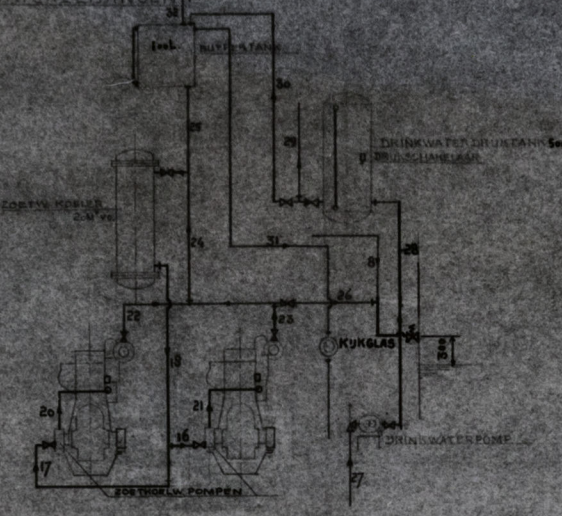


ZEFKOEK WATERLEIDINGEN

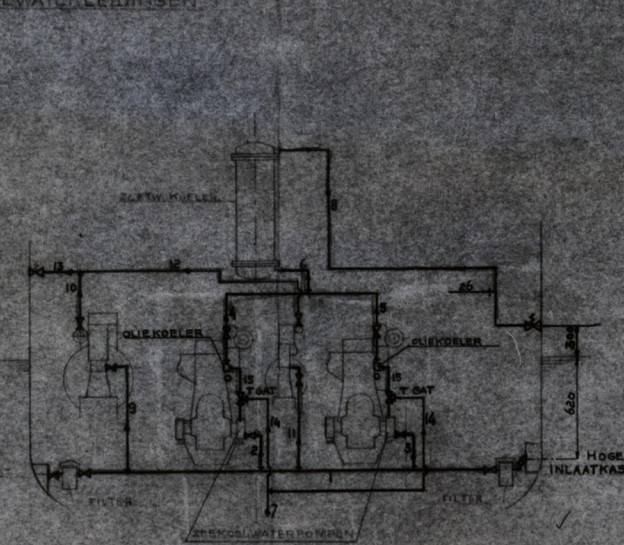


BRANDSTOF LEIDINGEN

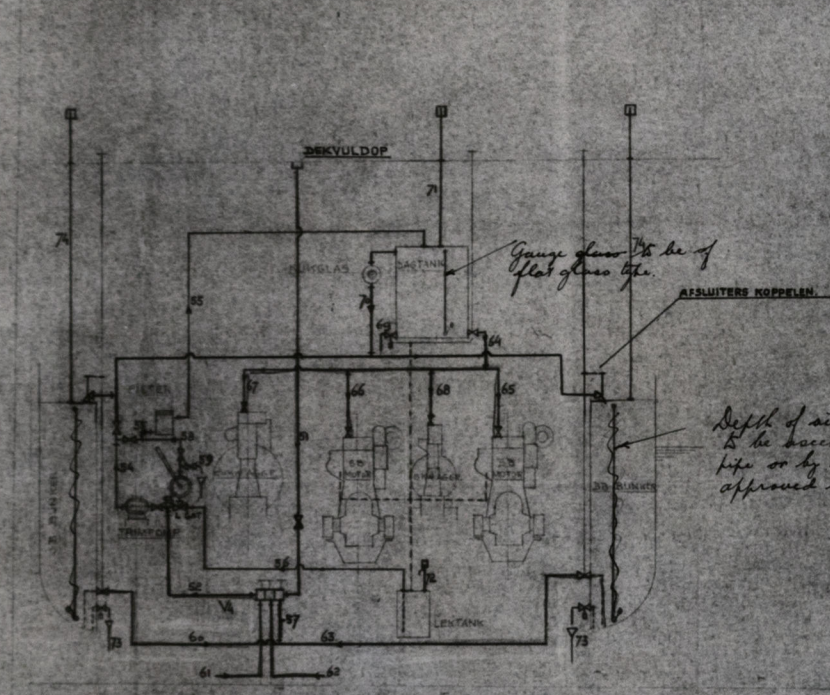

SMERFOLIE LEIDINGEN

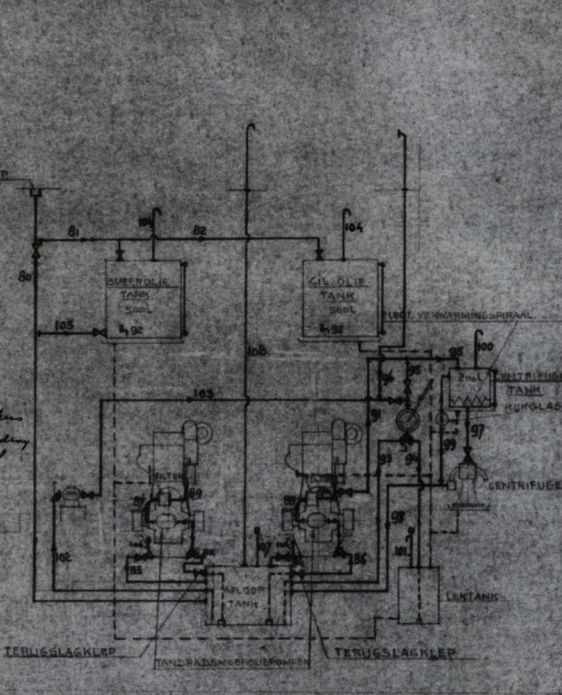

HD. LUCHTLEIDINGEN

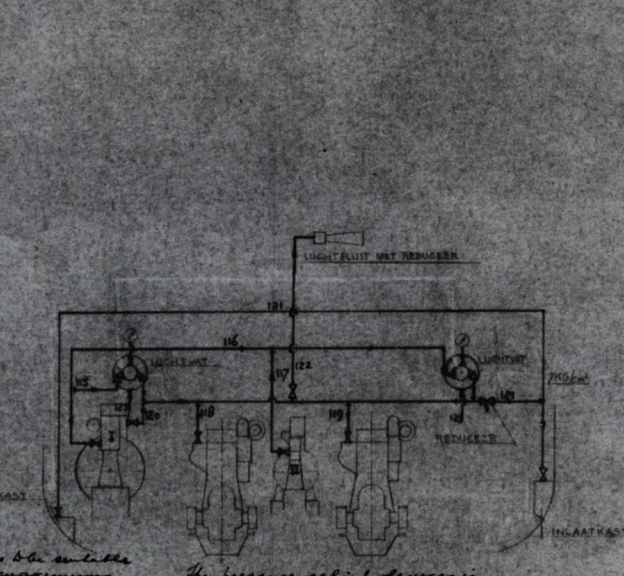

1	DRINKWATER RIJDTANK	1/2"	SM STAAL
2	DRINKWATER RIJDTANK	1/2"	SM STAAL
