

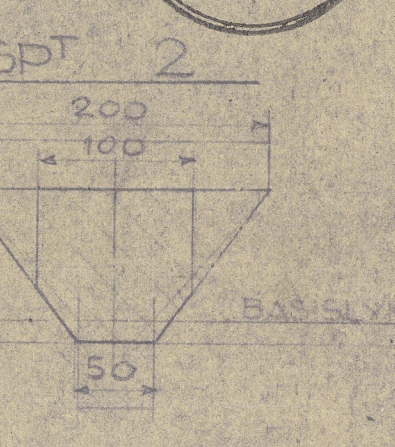
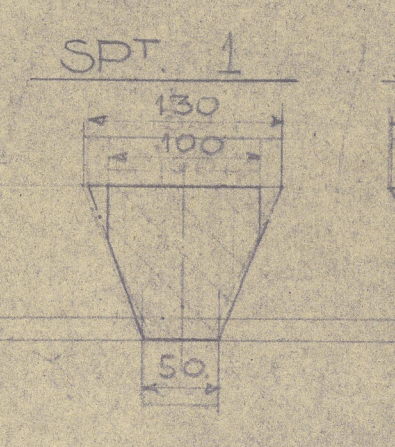
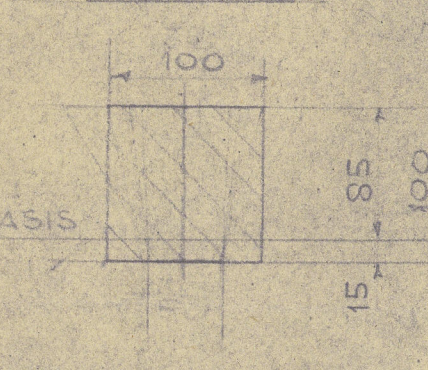
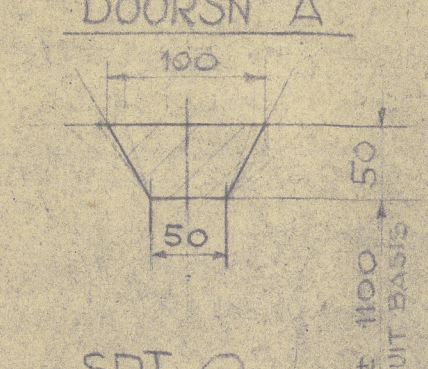
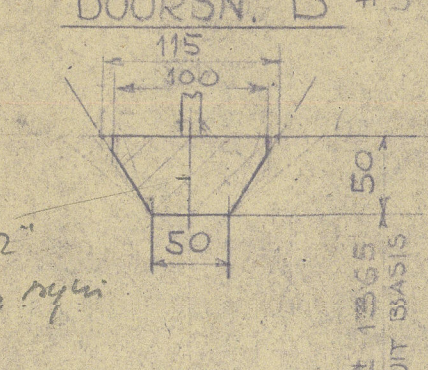
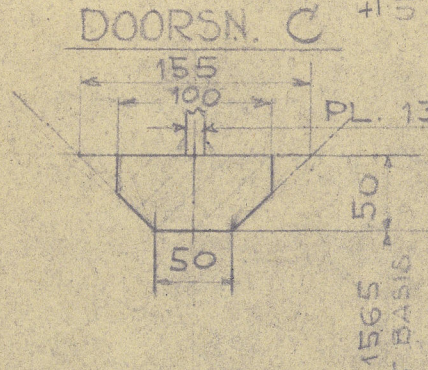
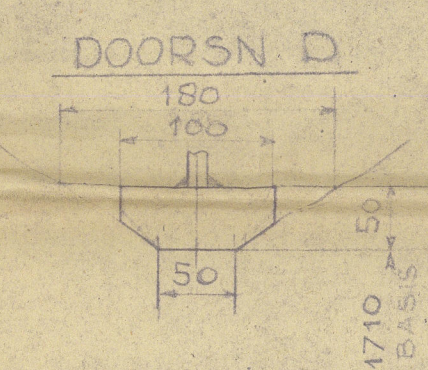


DAI	COE	DAT	AANT	CODE	DAT	AANT	AANT	BIJZ.

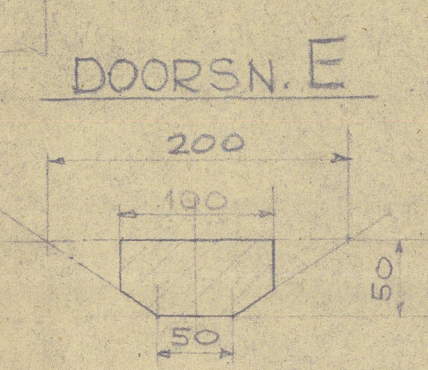

AANTAL	PUSNR.	BENAMING	AFMETING	DAT.	OPM.
		VEREENIGDE PRAUWEN VEREN. N.V.			
		ACHTERSTEVEN	507.03-1		
		MOOTONS COASTER			
		ORDER NR:			
		SCHAAL:	1:5		
		GETEKEND:			
		GEALQ:			
		GEZIEN:			

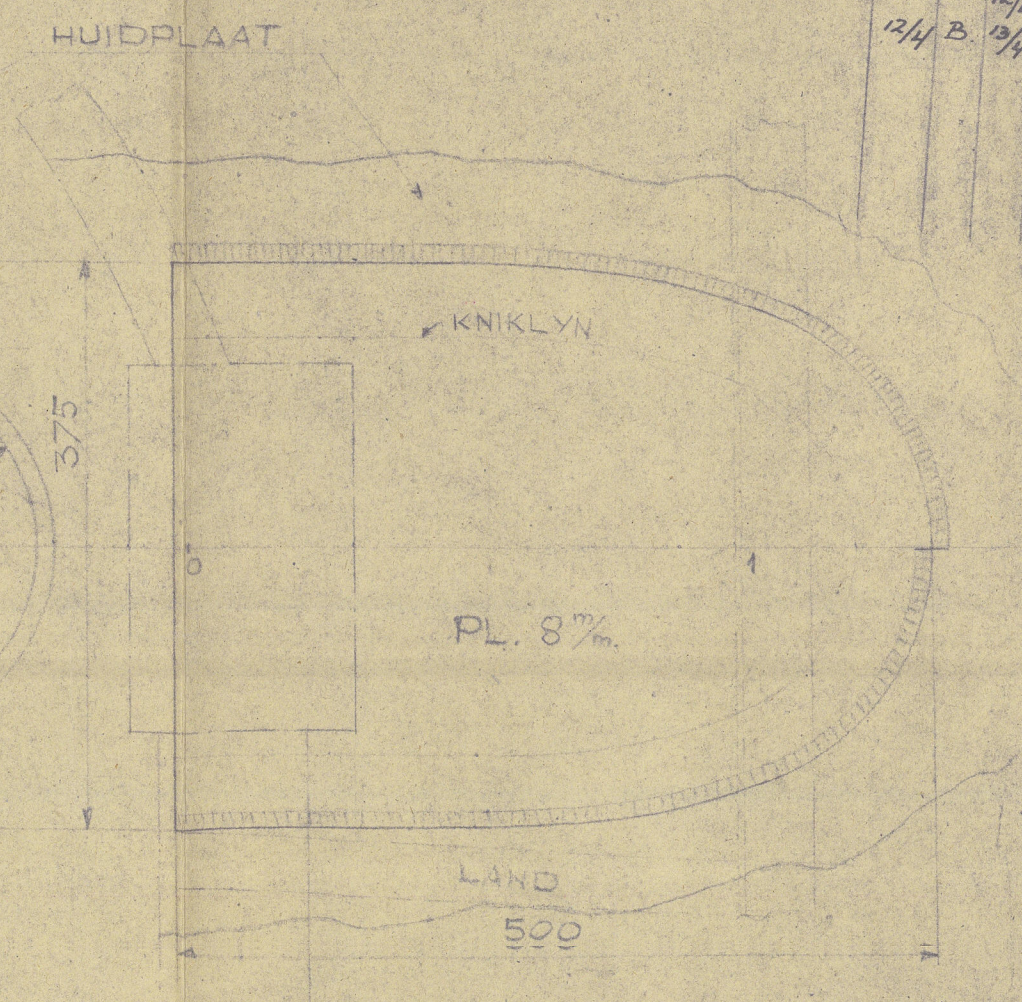

OFFICE

Rob. Leste  
- 2.5 x 3.1  
= 7.80

2/1/03



"Telok VI" ★

RECORDS DEPT.  
LONDON.



Sternframe



© 2021

Lloyd's Register  
Foundation


011032-011036-0042




VEN	
BIJZ.	
DL. W.	
PL. W.	

TELOK VI

0042

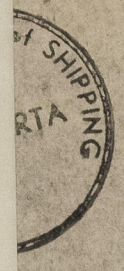

OPM:
N. V.
05-1
1
A/1

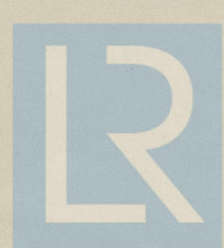

© 2021  
Lloyd's Register  
Foundation

011032-011036-0042