
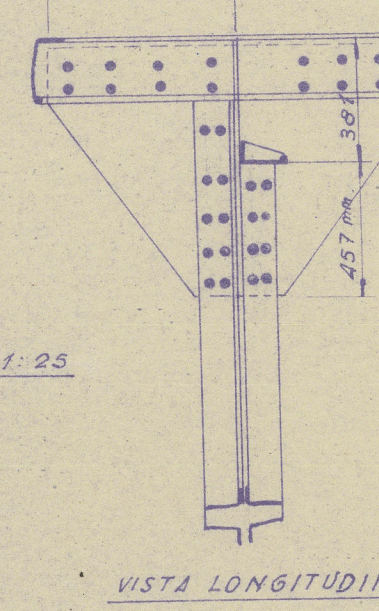
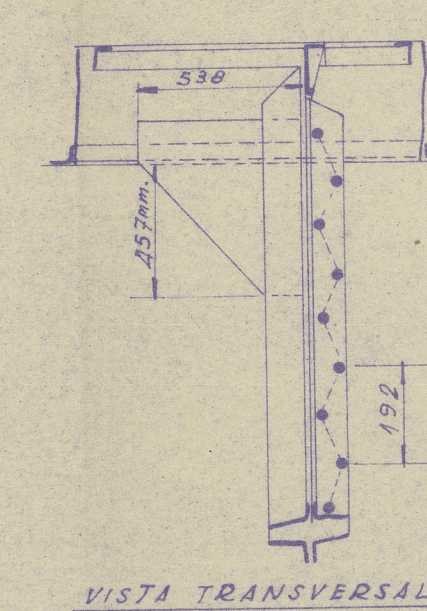
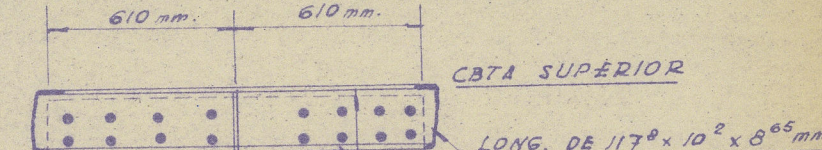
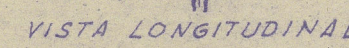














Ex 1:25

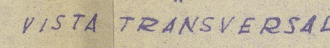

VISTA TRANSVERSAL

VISTA LONGITUDIN

TALLEROS DE CADIZ					
SOLERA - MONICA - D. CASCO					
Construcción nº 60		Designación			
PLANO DE HIERROS					
Orden	Concepto				
		Y PUNTALES			
Peso N.º	Dibujado	Modificación			
623 g	Copiado				
Escala	1:100	Firma			
Fecha	15 / 10 / 86				

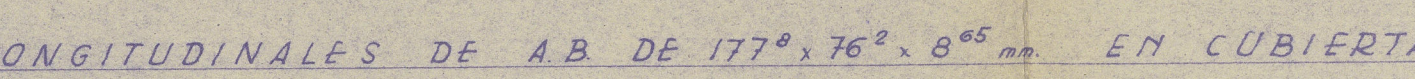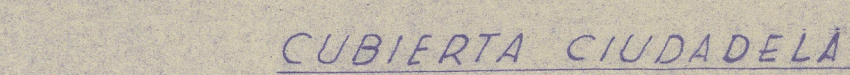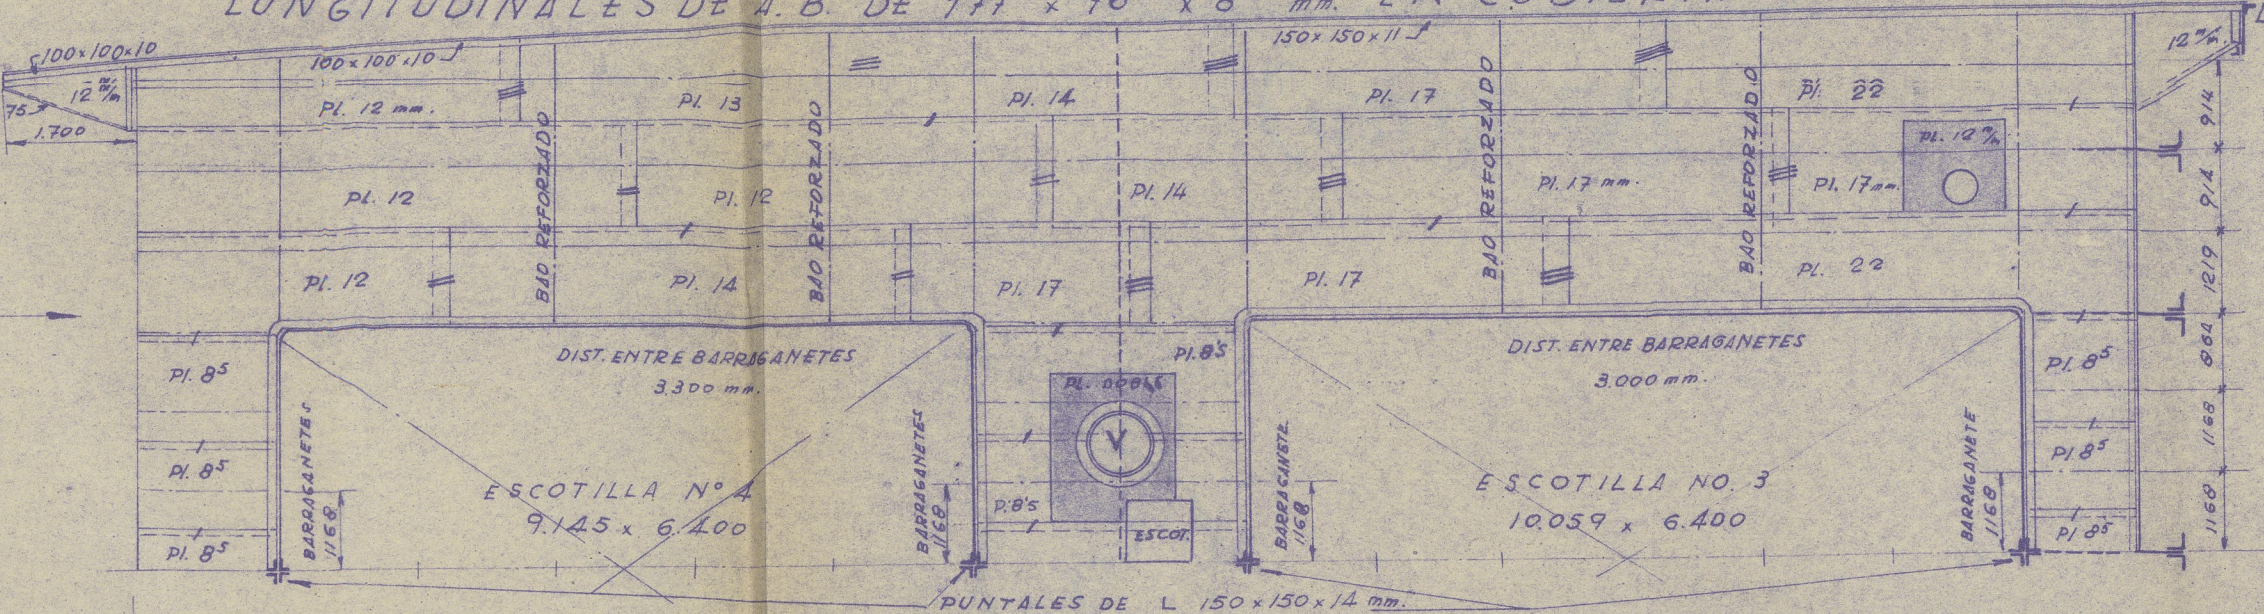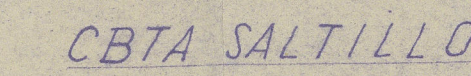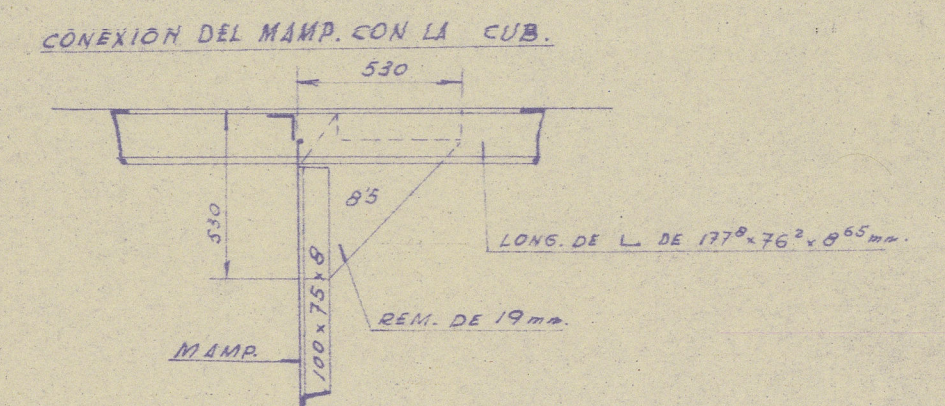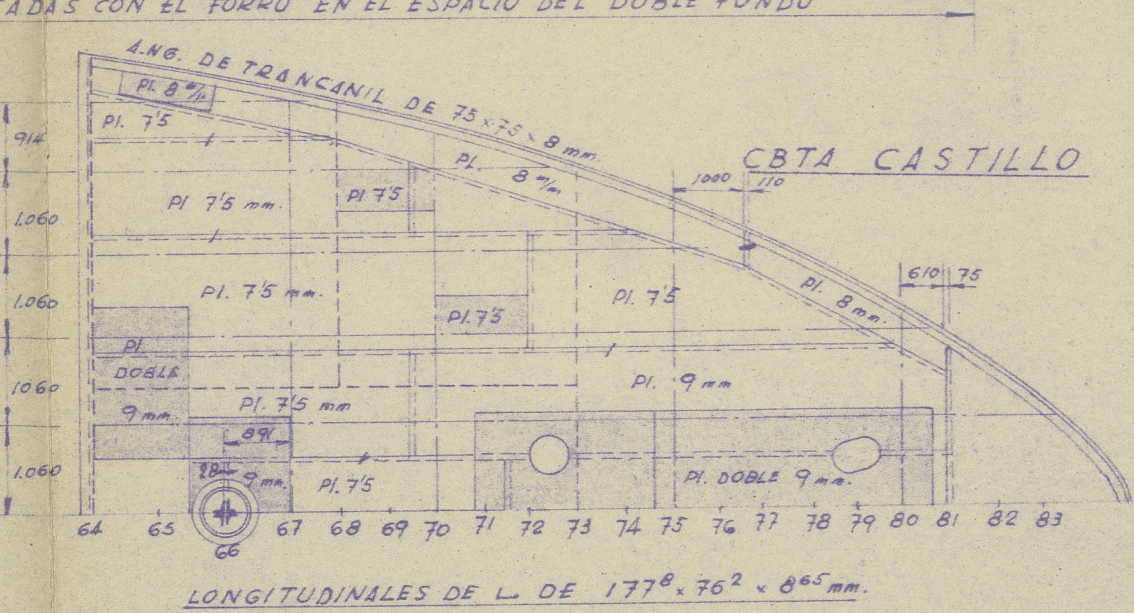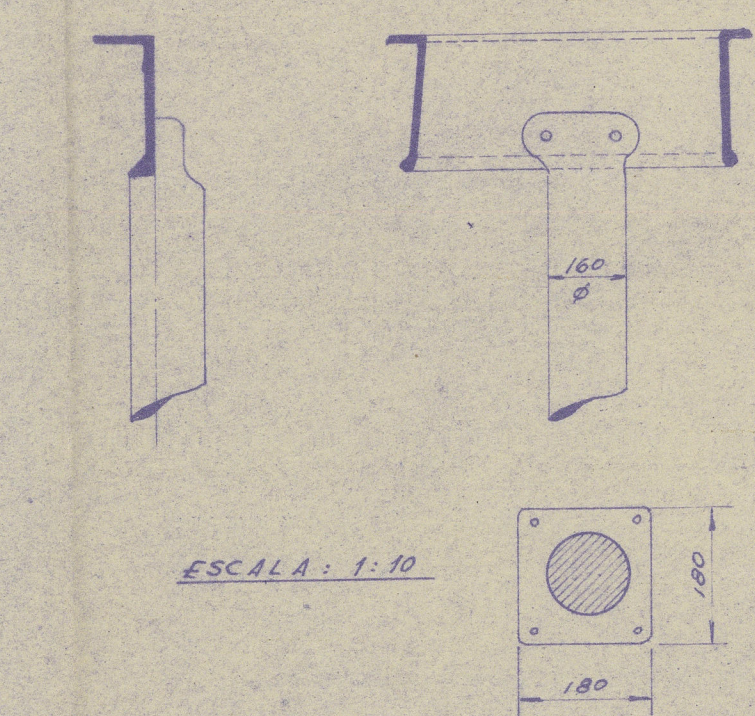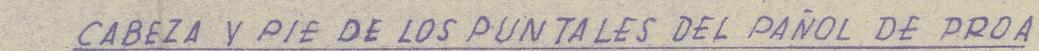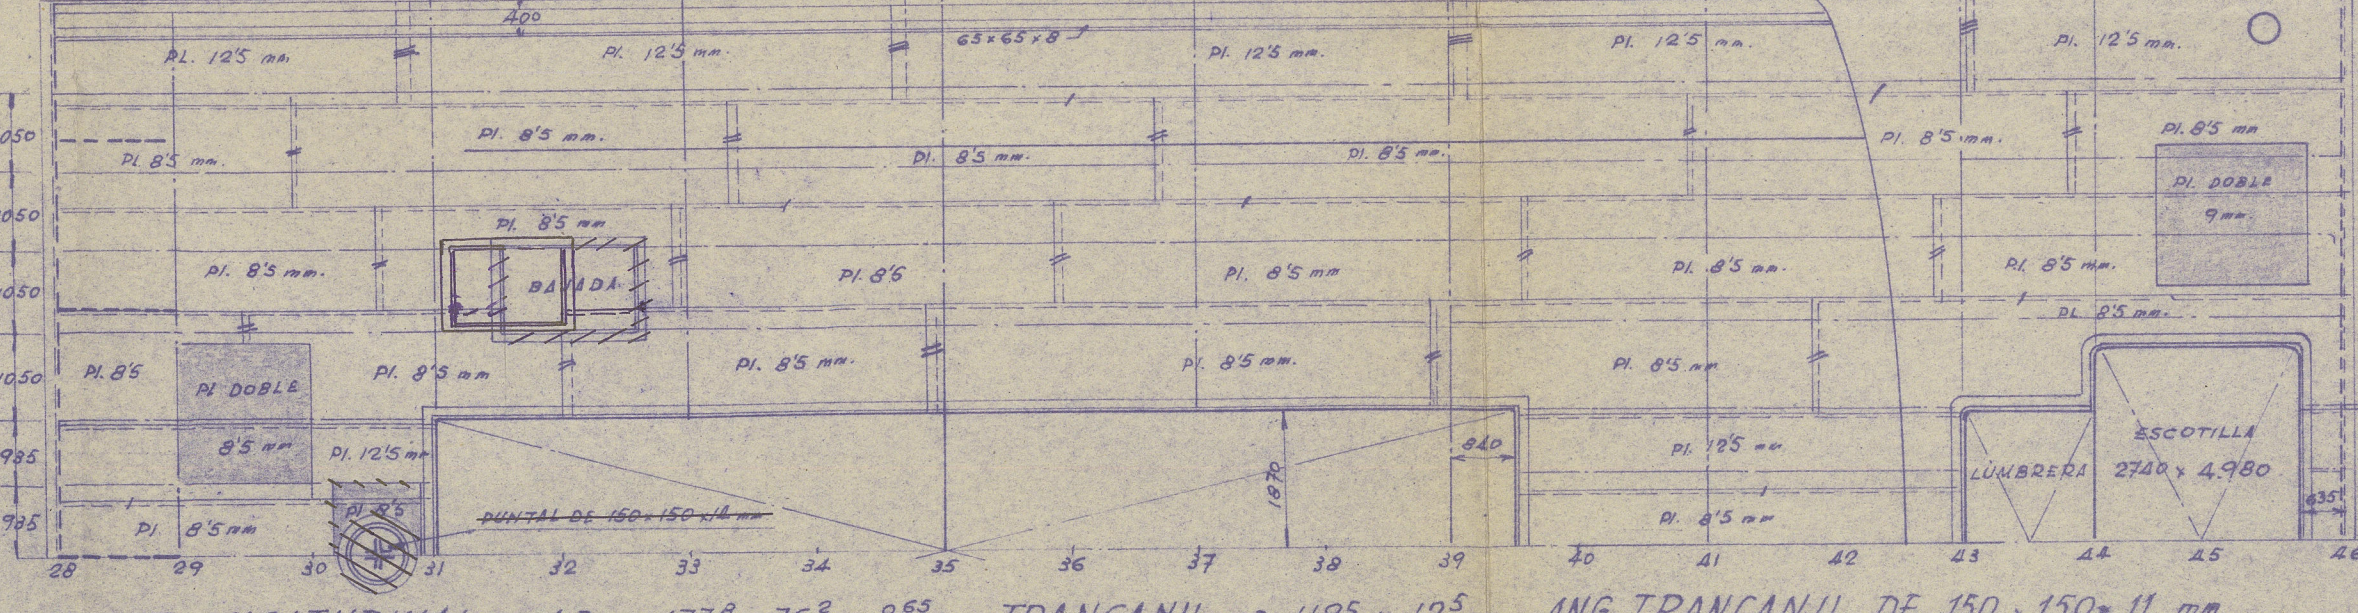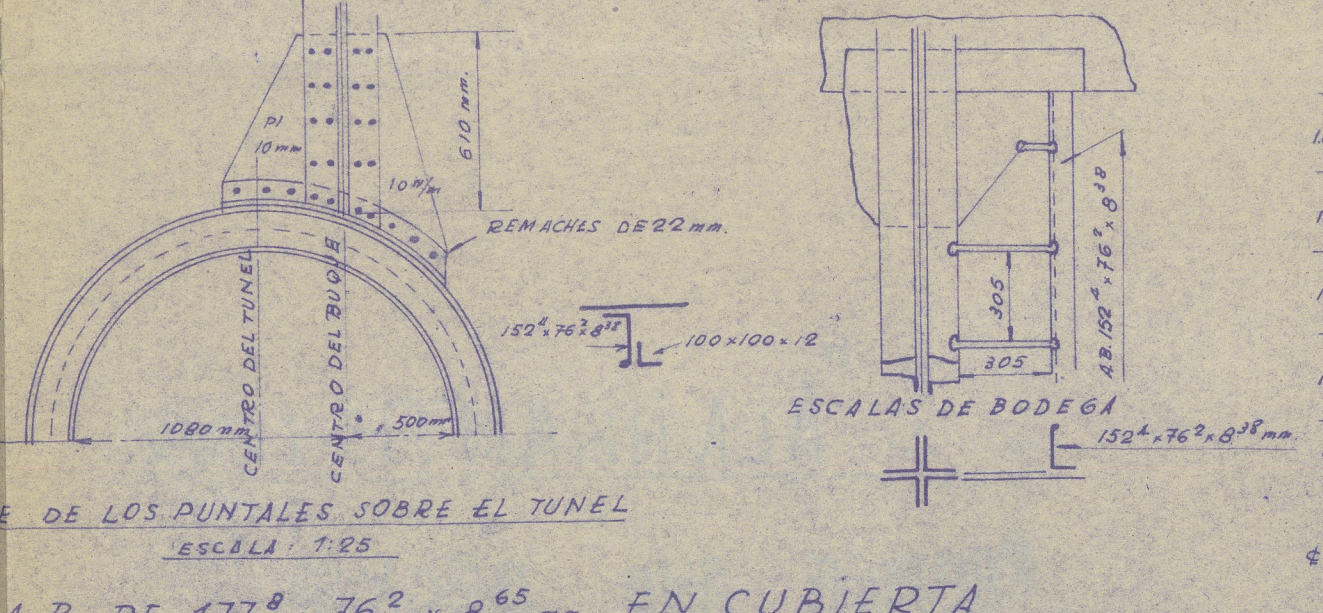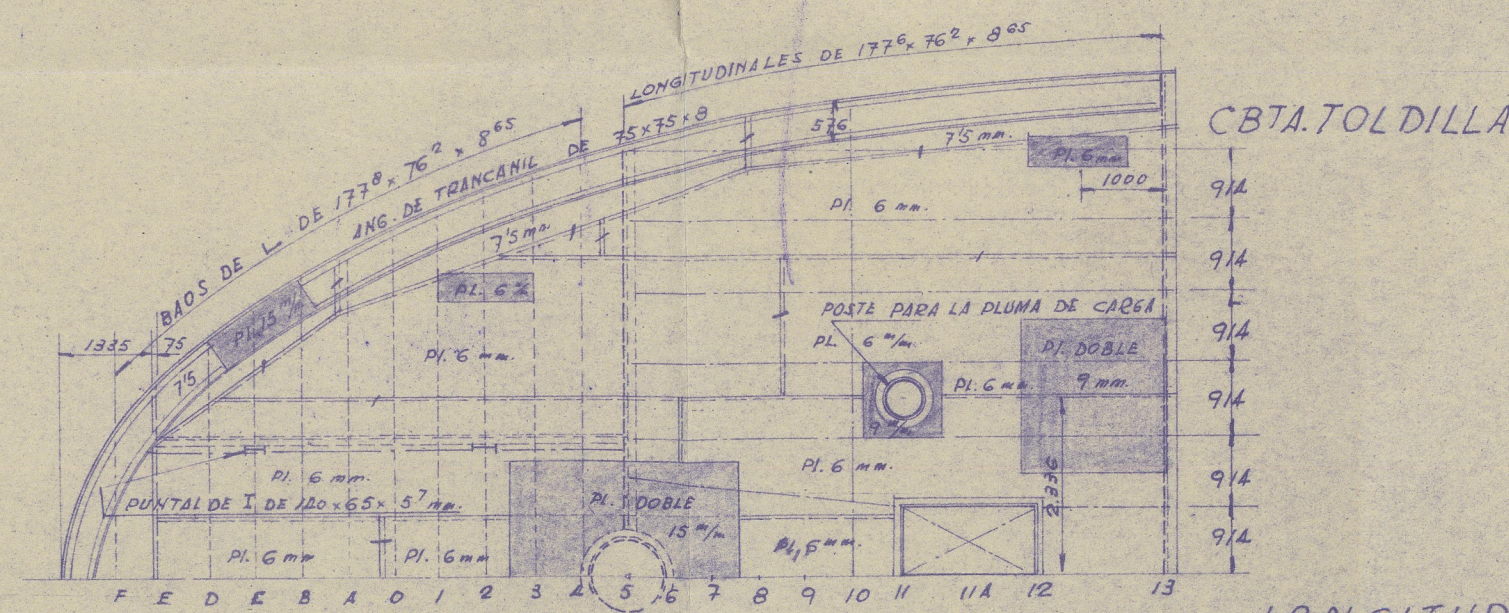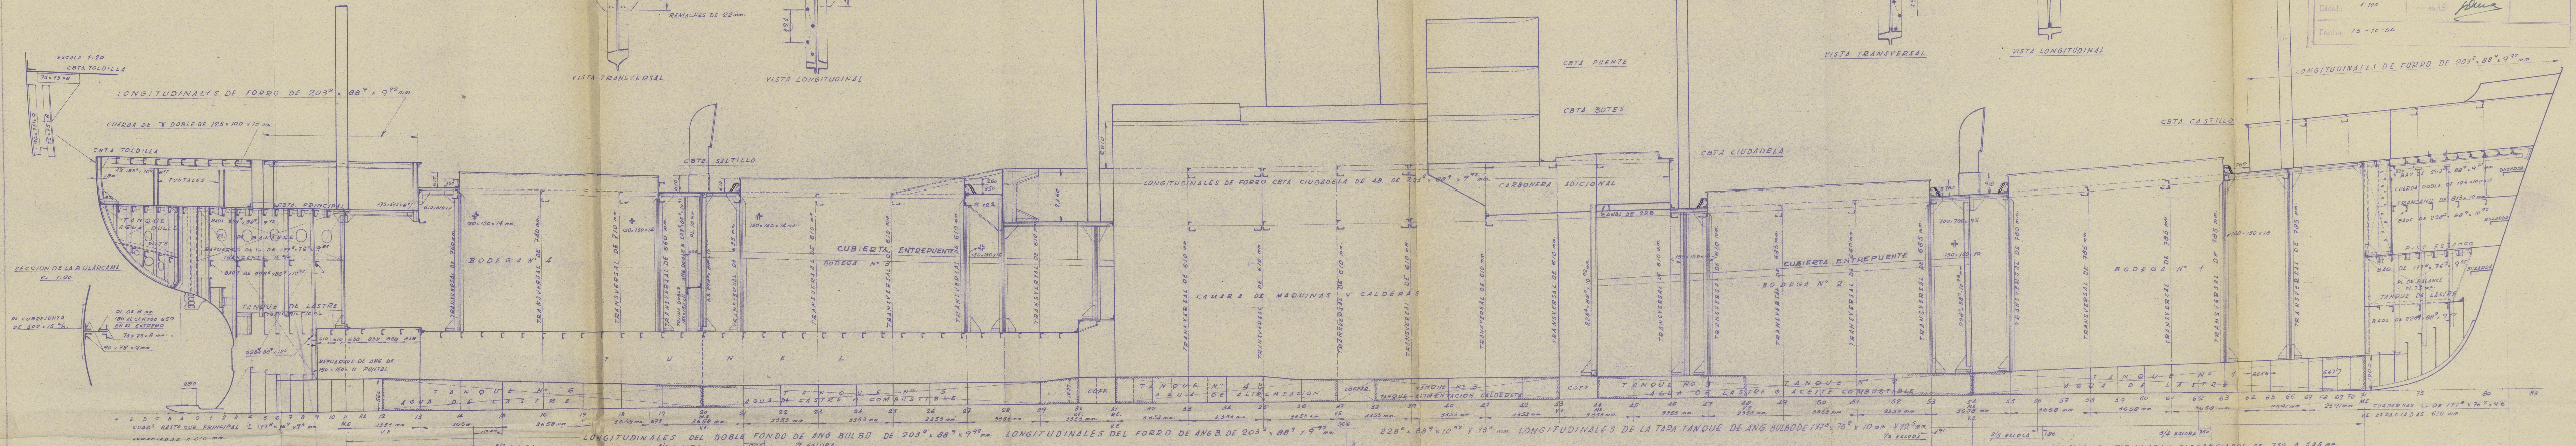


S.S. ⁶¹¹ALMIRANTE LOBOⁿ

PROFILE AND DECKS

(AS FITTED).

RECORDS DEPT.
LONDON.

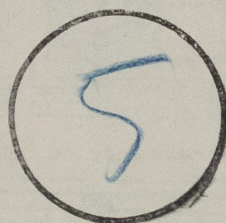

© 2021

Lloyd's Register
Foundation

01161-01170-0312

CADIZ
REPORT NO. 2282



© 2021

Lloyd's Register
Foundation