
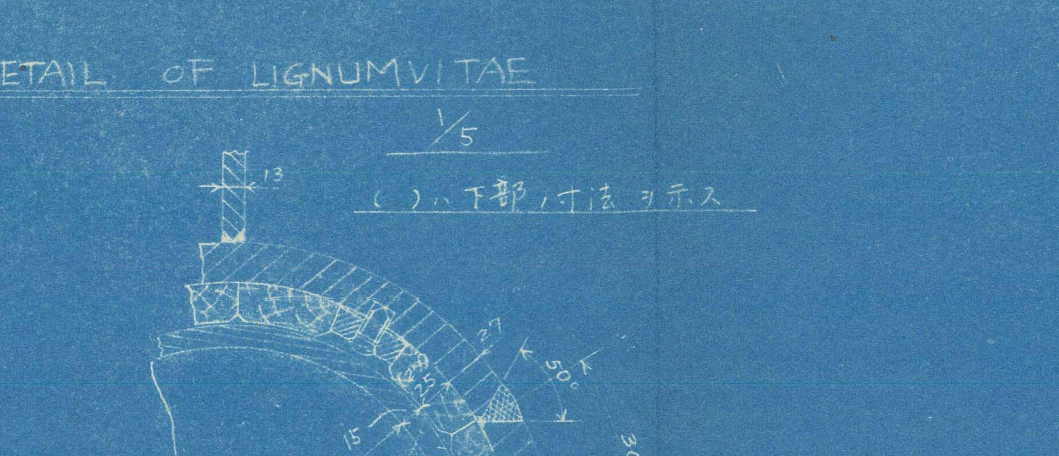
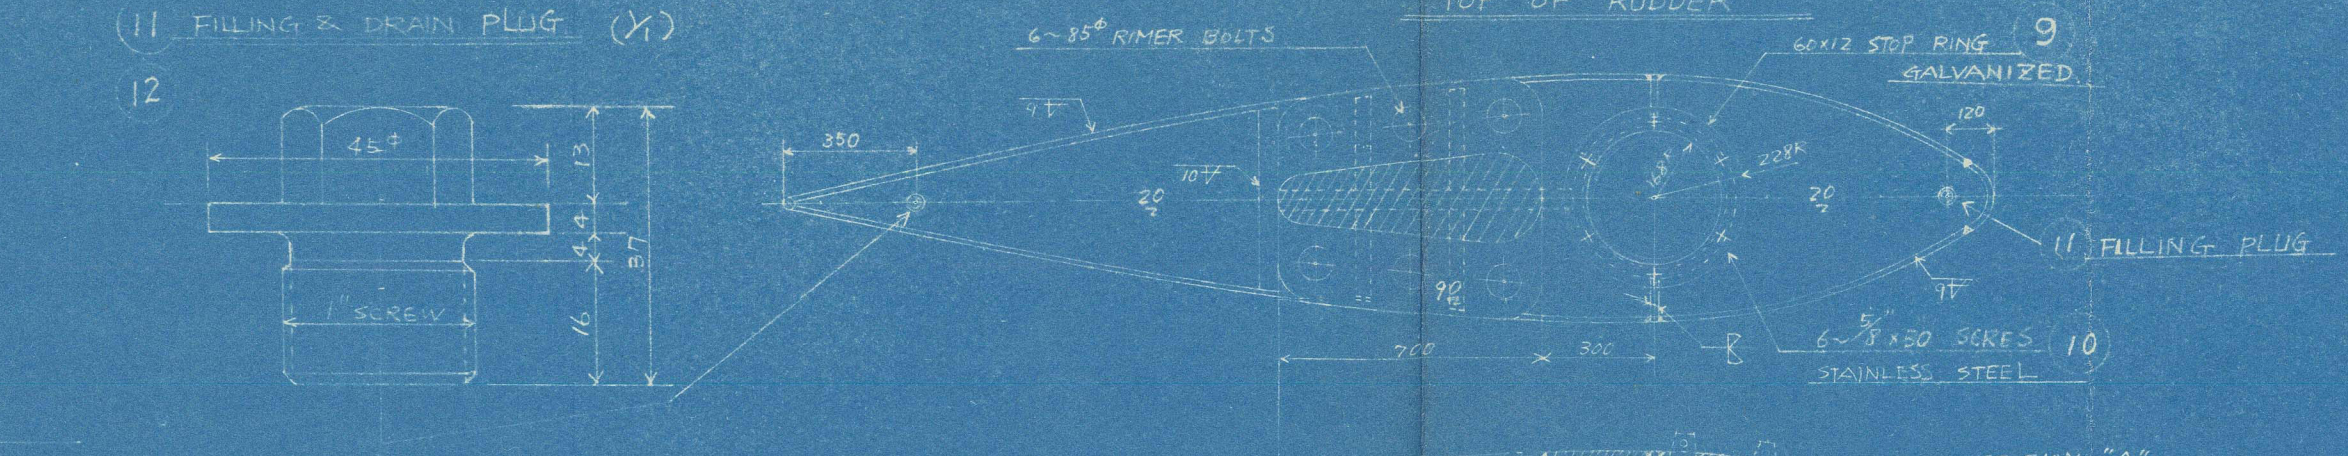
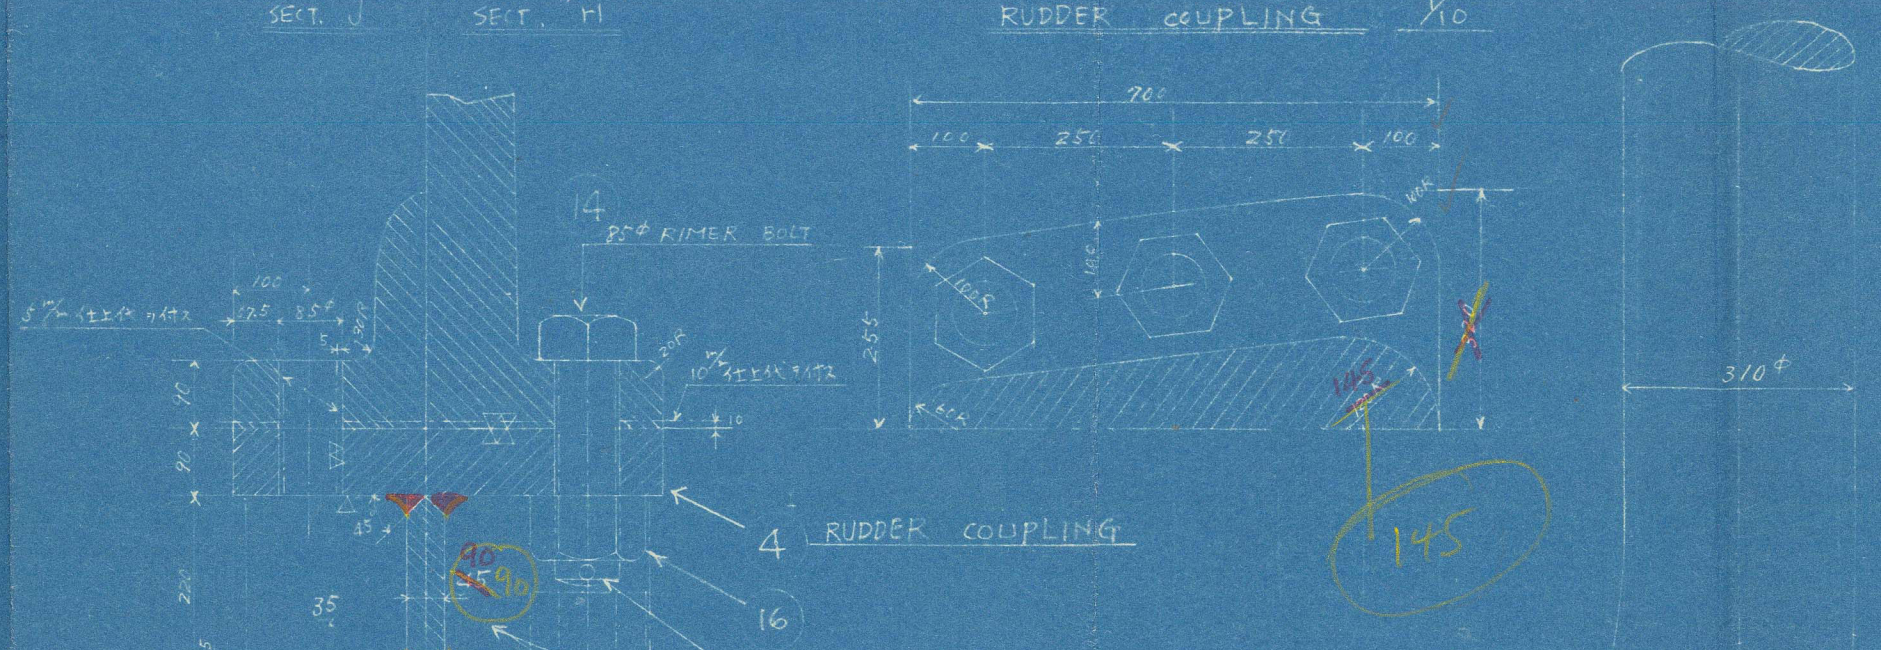


office


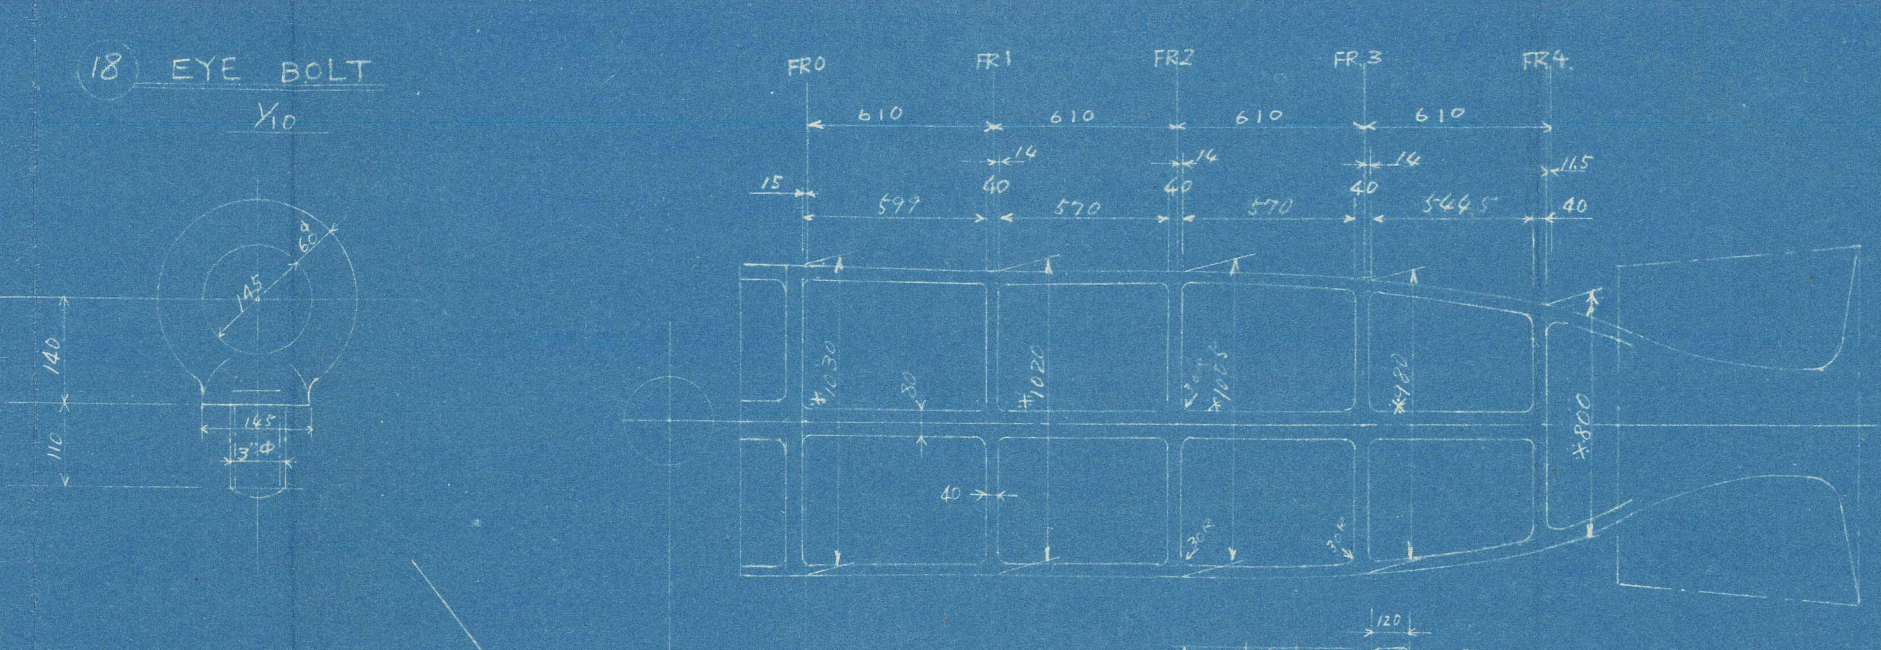

PRINCIPAL PARTICULARS	



NO 563-4

舵及船尾骨材  
九三〇型貨物船

1. 外板板厚 1/2" 厚  
2. 舵板板厚 1/2" 厚  
3. 舵板板厚 1/2" 厚  
工務 1/20.10  
H-10

三井造船株式會社 主 野 隆 作 所	造船設計課
8	



RECORDS DEPT.,  
LONDON.

16

AKAGISAN MARU ★

mitsui S.B. CO. LTD.

YARD Nos 563-4 570-7

STERNEFRAME & RUDDER




Lloyd's Register  
of Shipping




承認出願圖

ロイド行

本圖ハ御承認ノ上  
御返送被下度

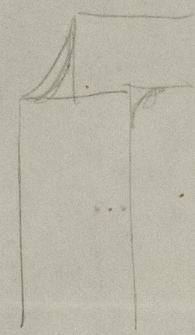

FOR YOUR APPROVAL  
ONE COPY TO BE RETURNED  
REF NO 6.C.H.04

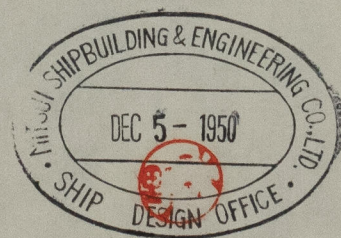

© 2021

Lloyd's Register  
Foundation