

圖 來 歷

條 25. = 7 - 70
基本水齋，津和細度證明127鋼板又
版 28. = 4 - 11
和京邊水155鋼板一部實更久
版 29. = 11 - 22
和京邊水155鋼板一部實更久

563-4
水言口型貨物船
一般配置

[illegible]

RECORDS DEPT.,
LONDON.

15

AKAGISAN MARU ★


NETSU S.B. CO. LTD.

YARD No. 563-4 5221-7

GENERAL ARRGT.



Lloyd's Register
Foundation

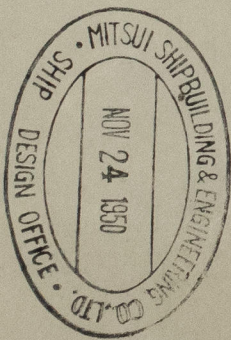

[Handwritten signature]

承認出願圖

口个工行



© 2021

Lloyd's Register
Foundation