


Position A''

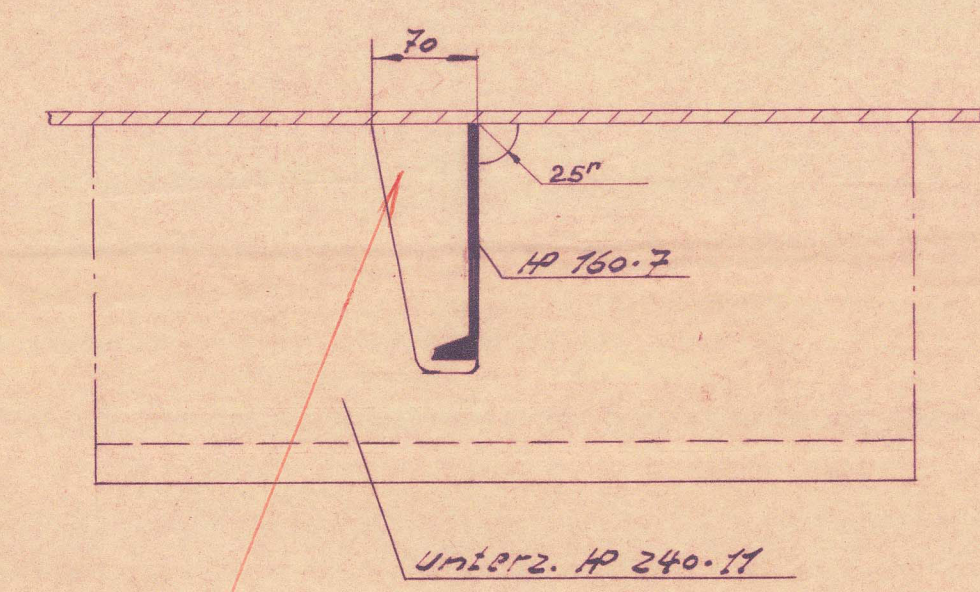

Same photo to be filled in or alternatively given increased to 280x11 HP.

Also WERKWERFT, MINDEN. YARD N° 3250/1/2.

London Copy

Hauptabmessungen:		
Länge über Deck	ca. 95' 0"	28,956 m
Länge zw. d. Loten	90' 0"	27,432 m
Breite auf Spannen	27' 1/4"	8,236 m
Seitenhöhe	7' 6"	2,286 m
Tiefgang	ca. 4' 2"	1,270 m
Geschwindigkeit	ca. 9 Kn	

Capacity: 30 Passagiere  
2 LKW = je 10 To.  
2 PKW = je 1,25 To.

Klasse Lloyd's Register \* A1  
"For River & Estuary Service"


D. W. Kremer Sohn, Schiffswerft, Elmshorn		
Eisenlängsschnitt		
YARD N° 1100/1103	PROFIL & DECKS	
Maßstab 1:50	Entw. 21.6.62	Zeichnungs-Nr. 1100/1103-5

011344-011345-0087



011544- 011554- 0087

RECORDS DEPT..  
LONDON.

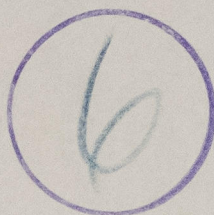

RETAIN IN RECORDS

"IWTA GUMTI" ★

KREMER SOHN  
YARDNO 1100-1103

Profile & decks.



© 2021

Lloyds Register  
Foundation

PROFILE & DECKS