


9-3-54


BESTAAND TUSSENDEK T.F.V. OLEBUNKER

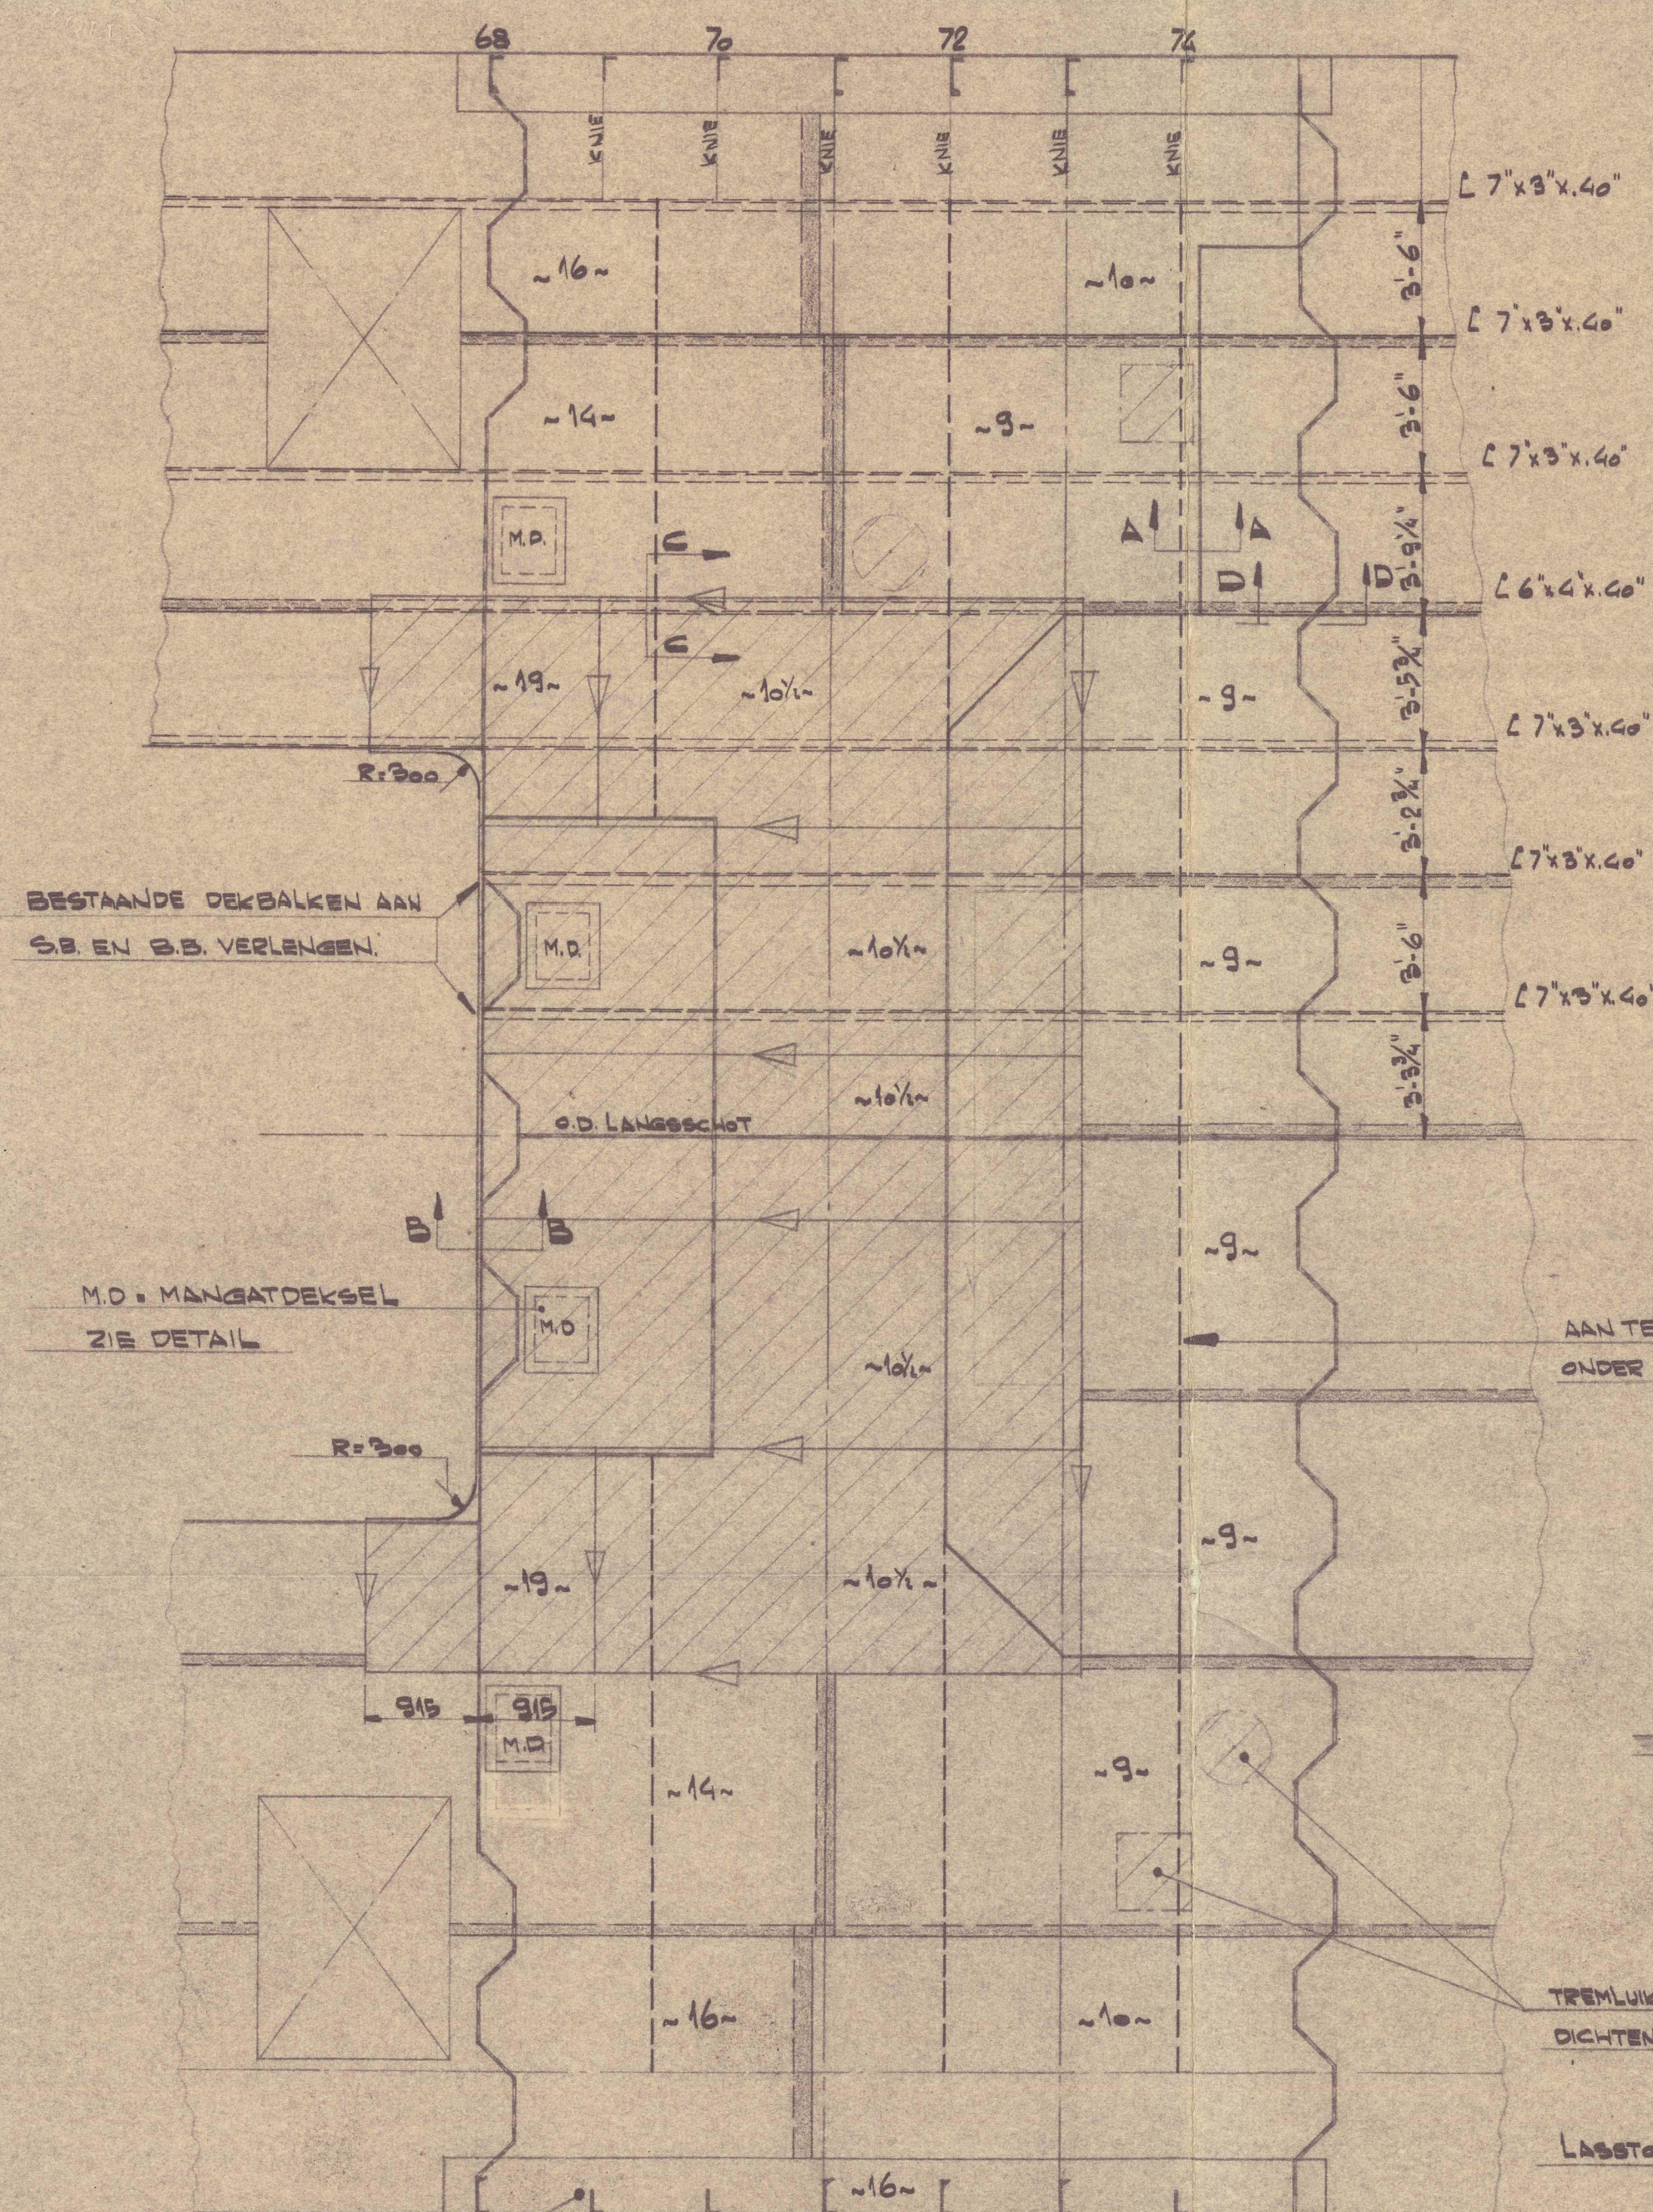


TUSSENDEK SPANTEN 40 mm BOVEN DEK AFZNIJDEN. STROOKPEK 430 mm BREED VERNIEUWEN GELAST TEGEN HUID EN DEK. SPANTEN AAN DEK VERBINDEN MET GELASTE KNIEEN 600x600x14.

TE VERNIEUWEN DEKPLATEN


DETAIL MANGATDEKSEL

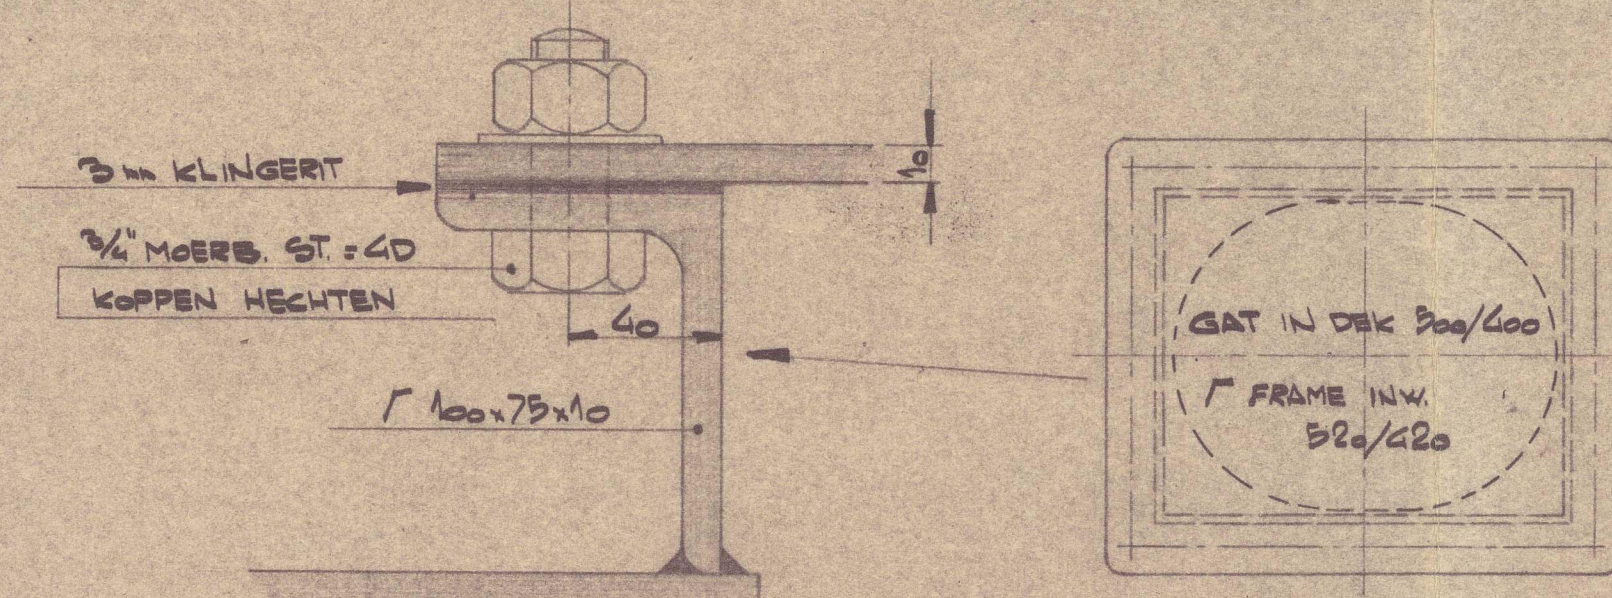


DOORSNEDE A-A

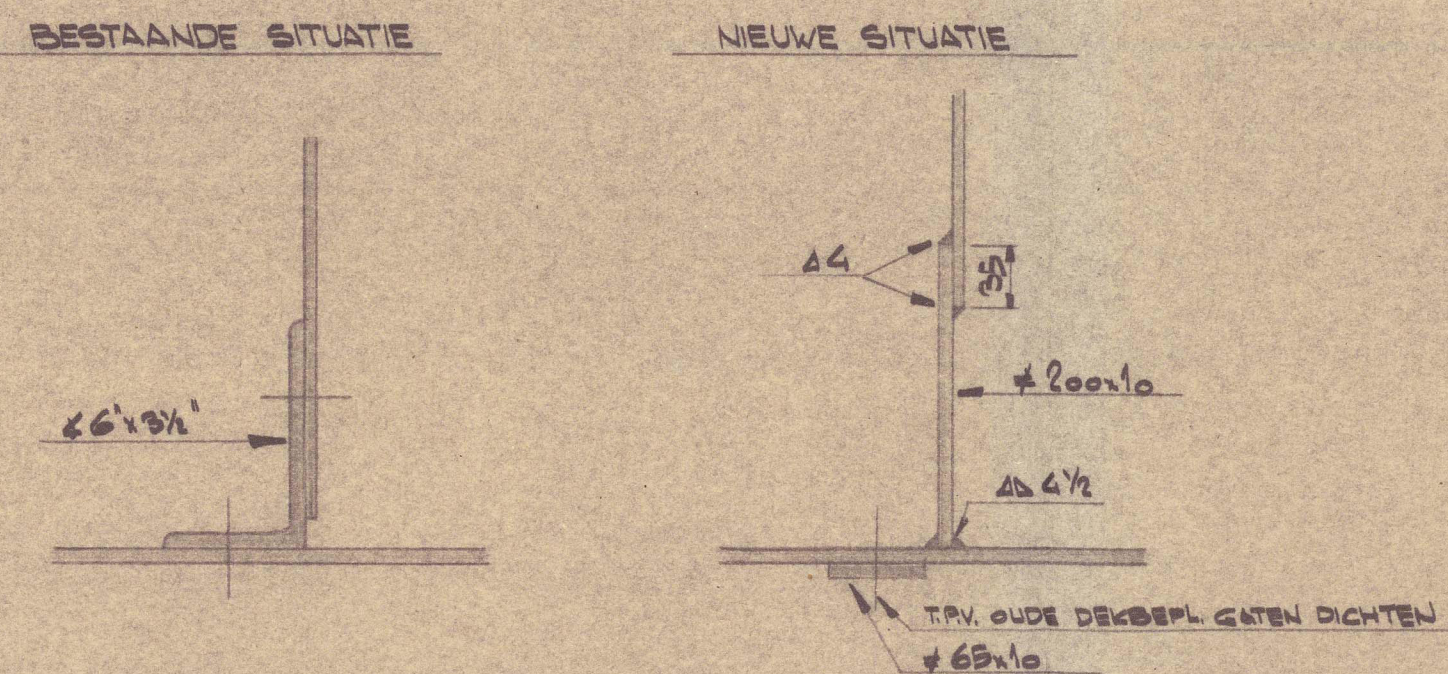

DOORSNEDE B-B

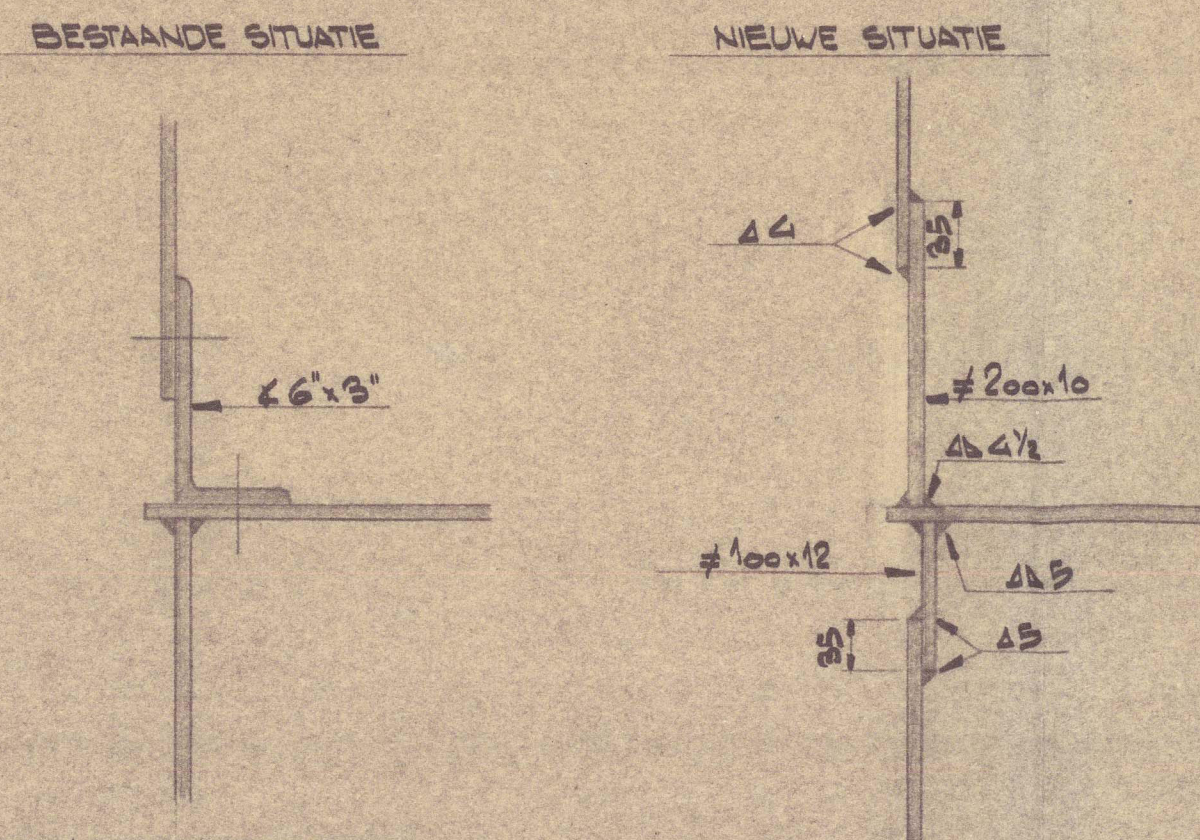

DOORSNEDE C-C

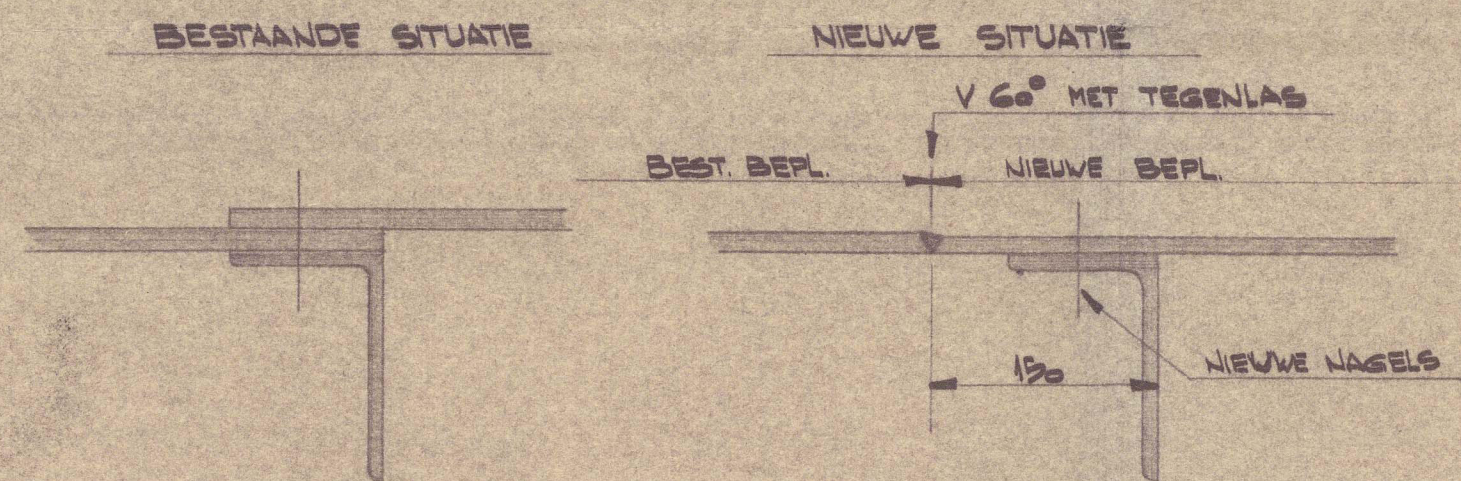


TREKWIJEN EN LUCHTKOKERGATEN DICTEN MET 1/4 inch PLAAT


LASSTOPPERS IN LANDEN VAN DEKBEPL. AANBRENGEN

DEKBEPLATING EN LANGSDEKBALKEN ZIJN AAN SB EN BB GELIJK


DETAIL TANKLADDERS

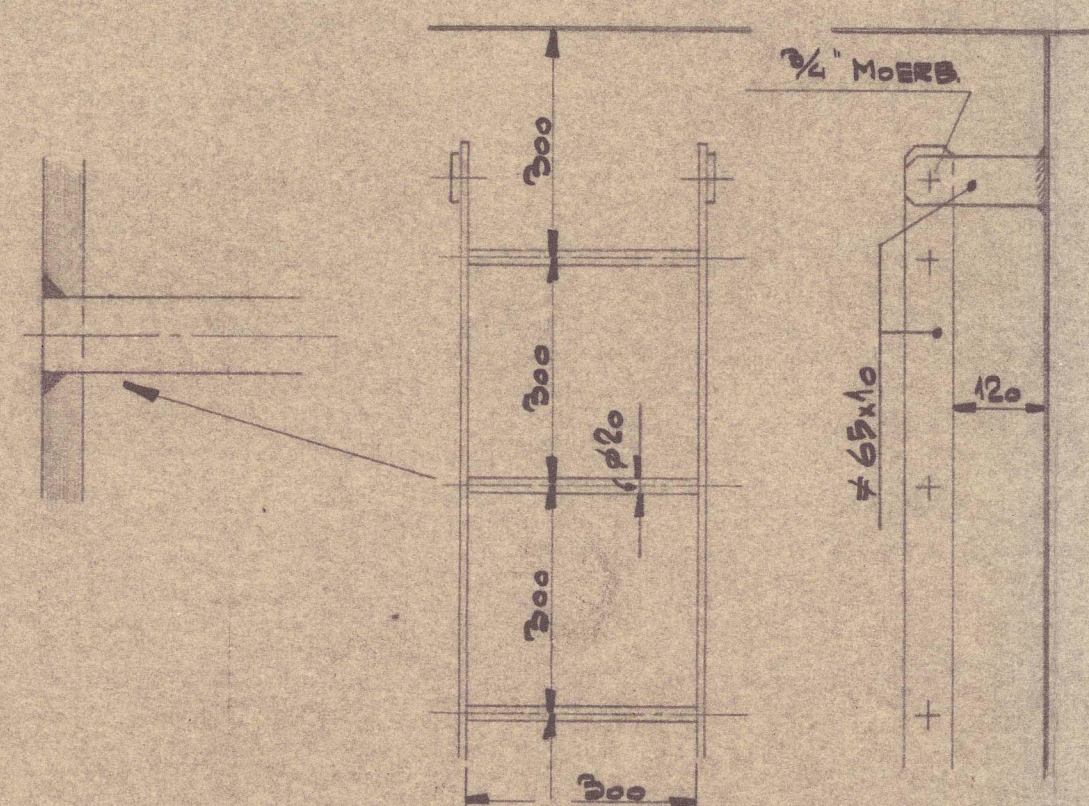


BESTAANDE WEBSPANTEN OP SP. 71 EN 73

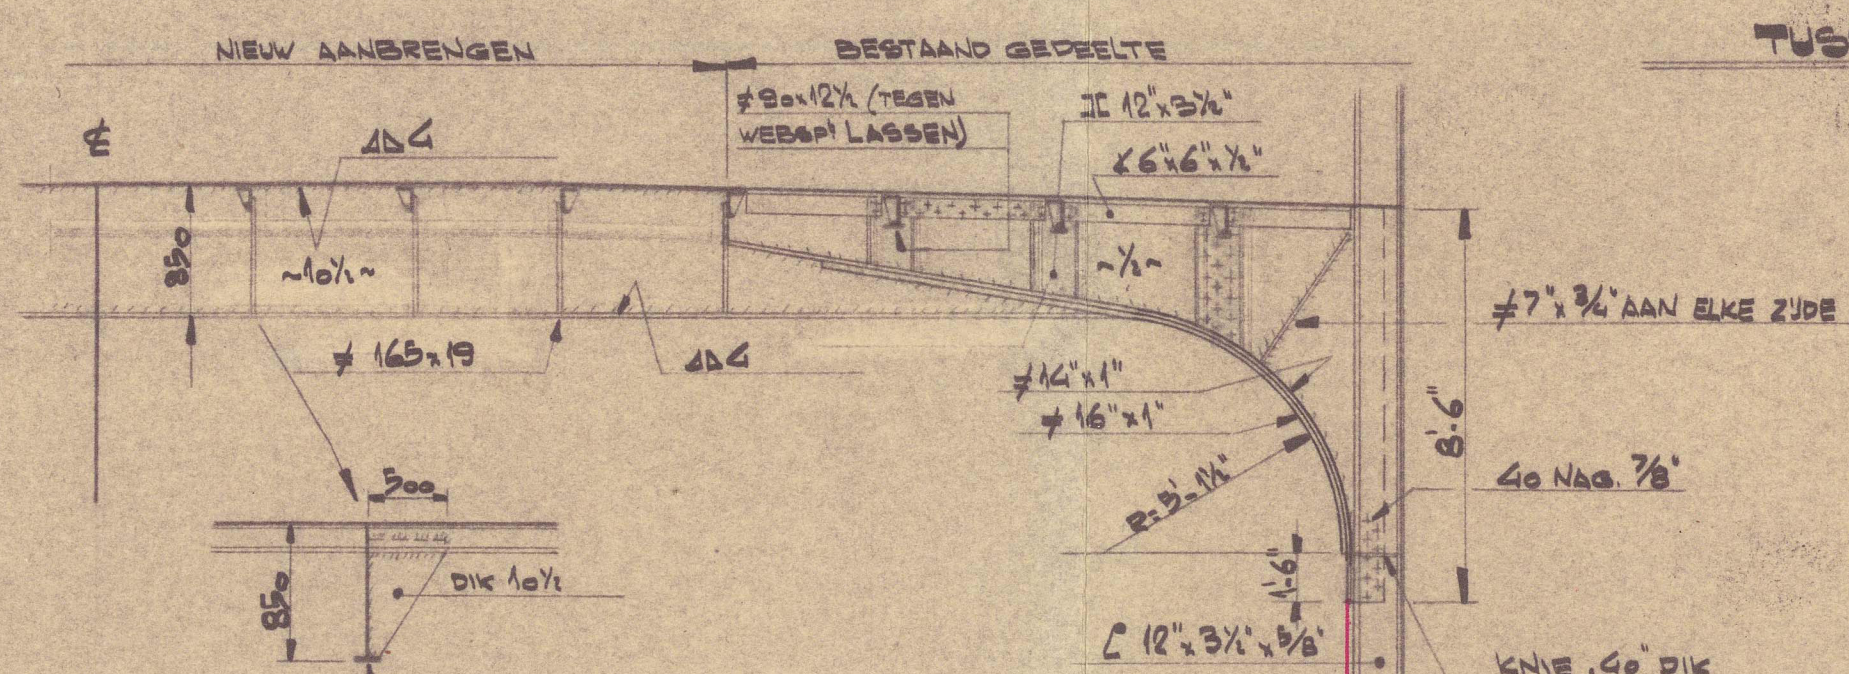


PLAATSING VERST. STRIPPEN TUSSEN SP. 68 EN 69

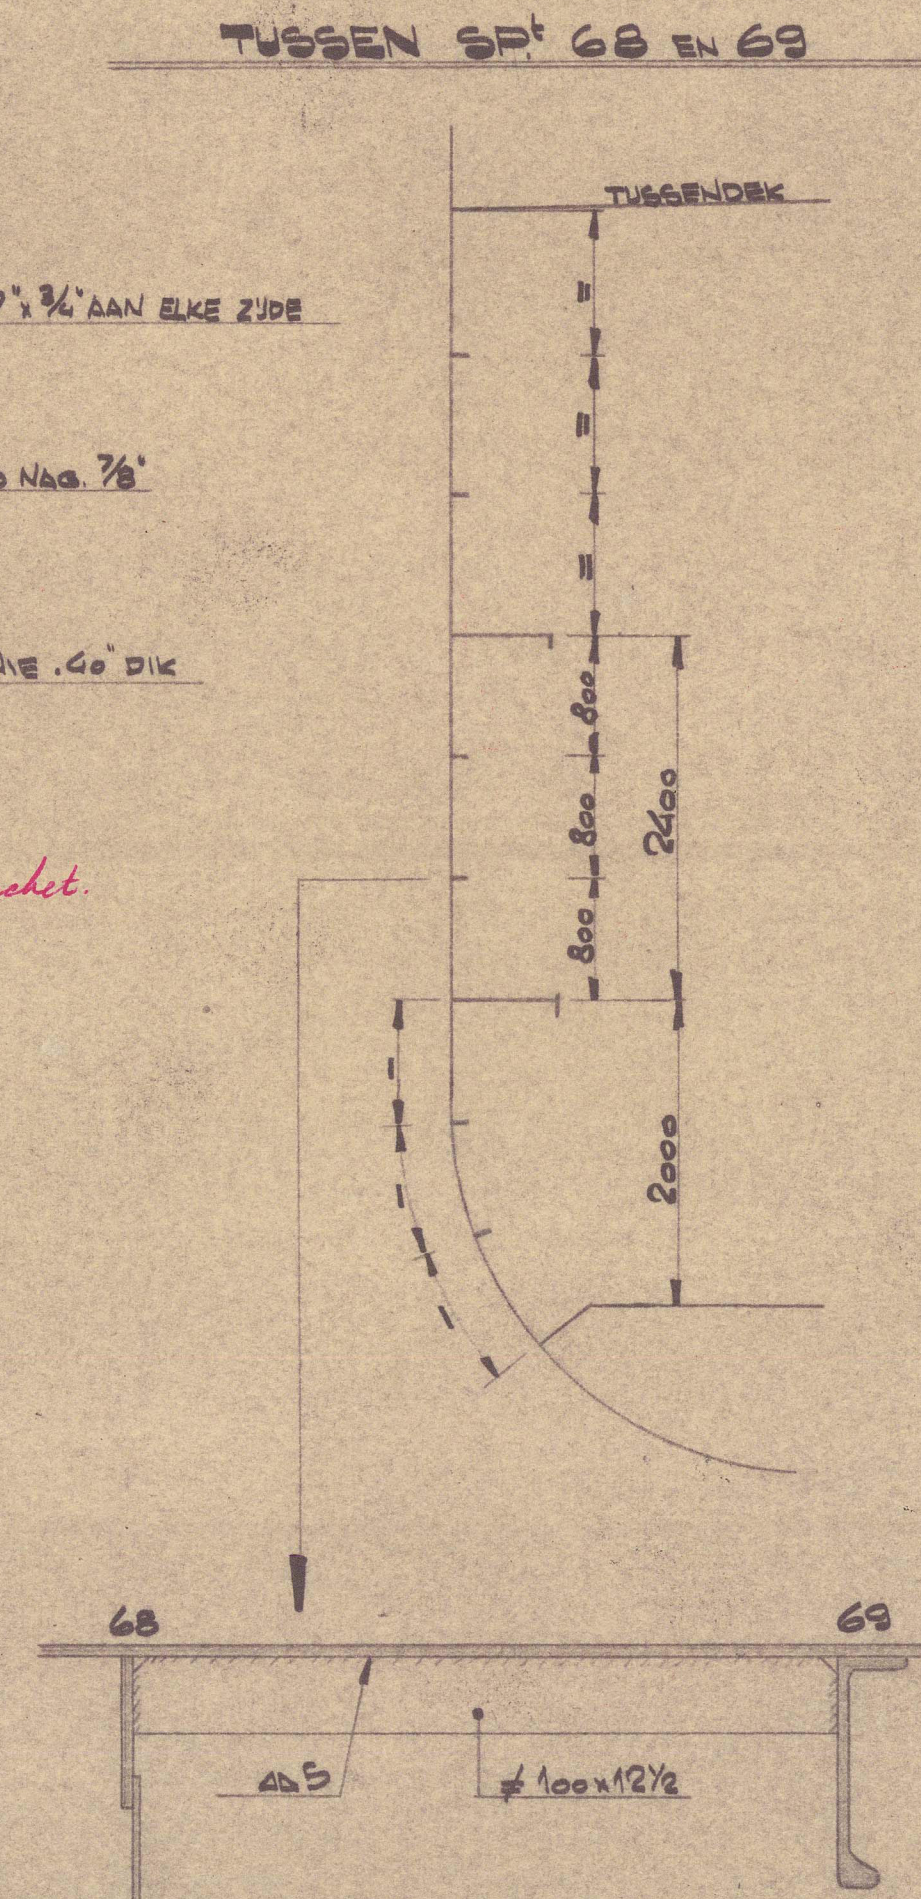


VERBINDING SCHOT SP. 68 AAN HUID

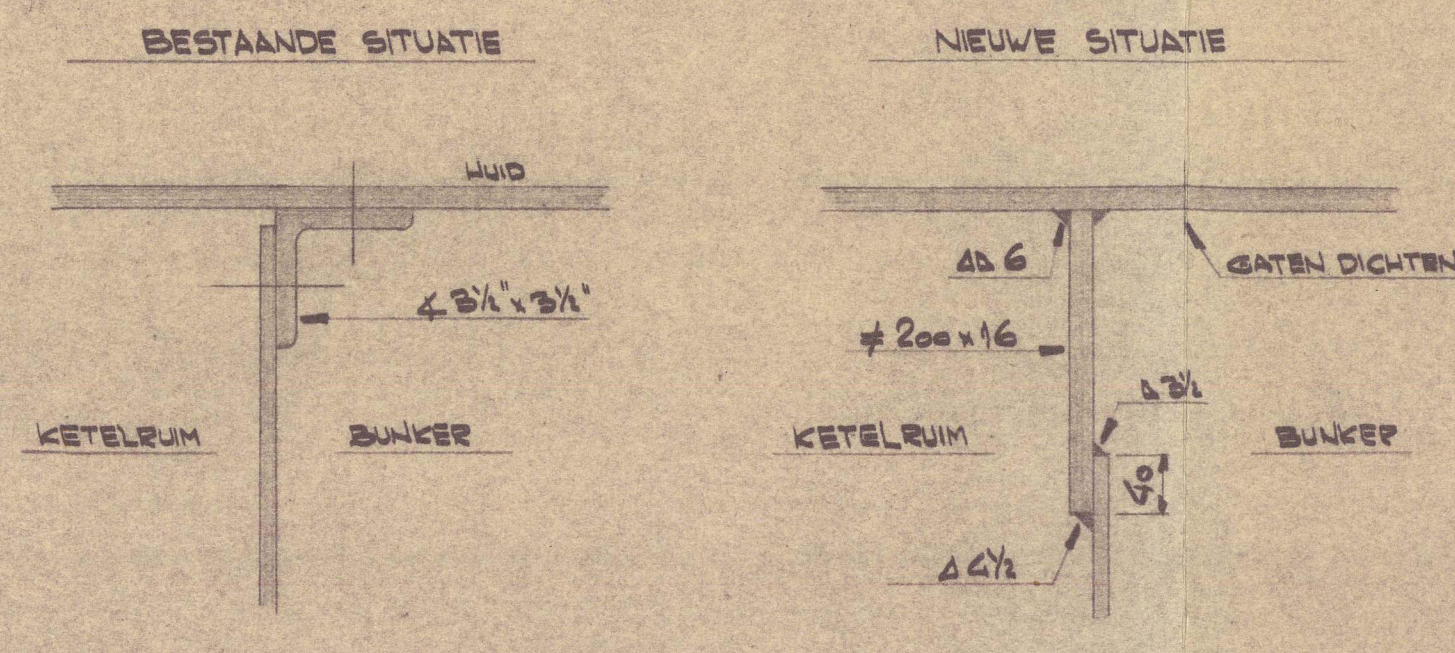


VERBINDING SCHOT SP. 73 AAN HUID

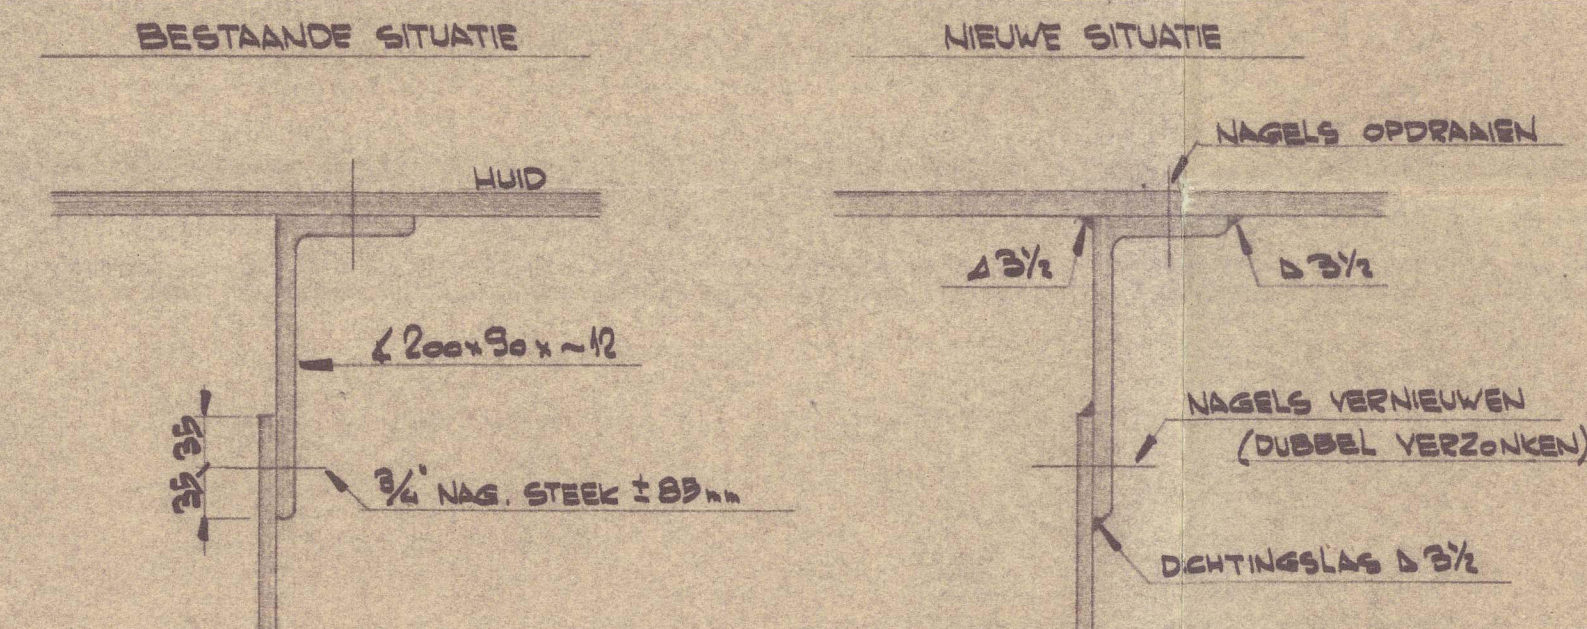

BEVESTIGING 19 mm PL. AAN 10 1/2 mm PL.

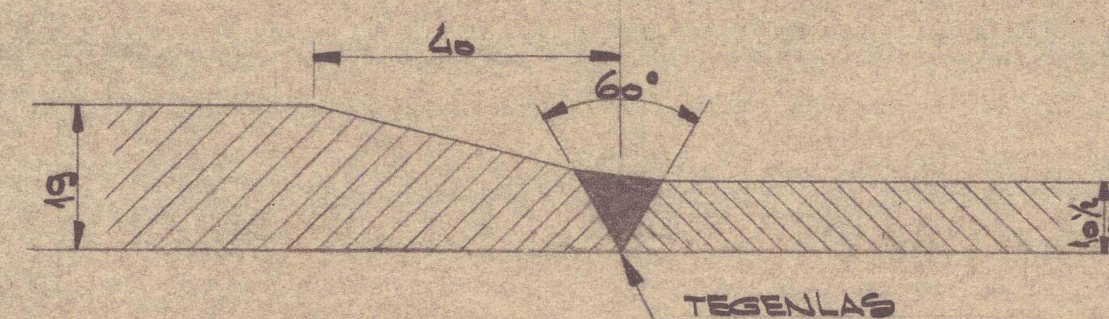

VERST. STRIPPEN TEGEN DEK

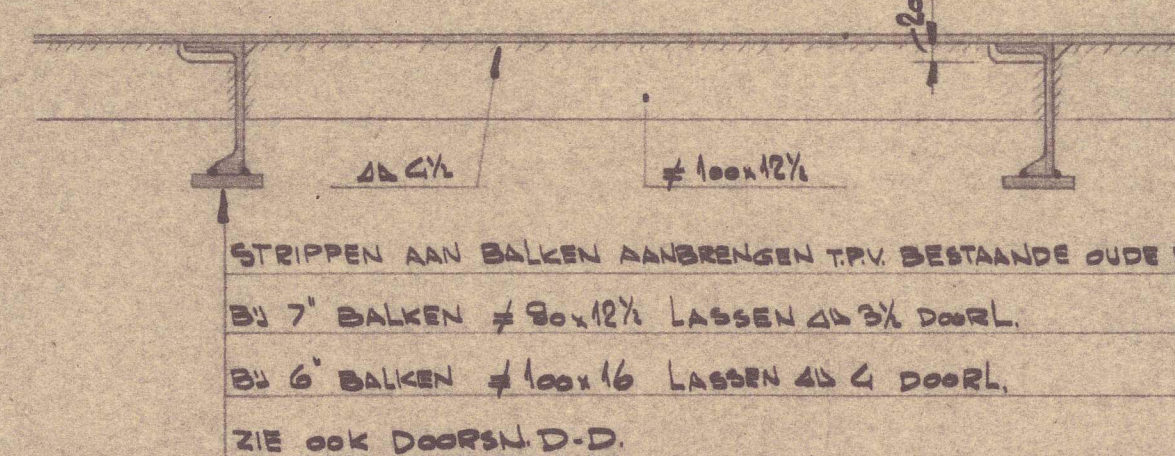

Flash point of oil fuel above 150° Fahr.
The remaining requirements of chapter D.801 of the Rules to be complied with where applicable.


TO ACCOMPANY REPORT No. 118
DATED 11-3-54

BESTELLER:	WERK:
HALCYONL.N.V.	95. 'STAD HAARLEM
ORDER No.	3-586
CALC No.	
GET 23-234	TUSSENDEK T.F.V. OLEBUNKER EN DIVERSE DETAILS
SCHAAL 1:50 1:10	
HAVENBEDRIJF 'VLAVOIRINGEN OOST' N.V.	9-586
AFD. MASCHINFAUR EN COLLEKT. WERKPLAAT	

STAD HARLEM.

oil fuel installation

Ref. Rpt. No. 38155.

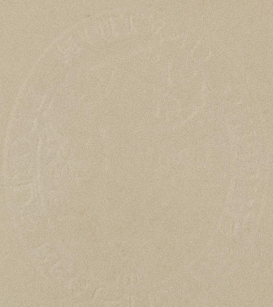

© 2021

Lloyd's Register
Foundation

011823 011825 0129