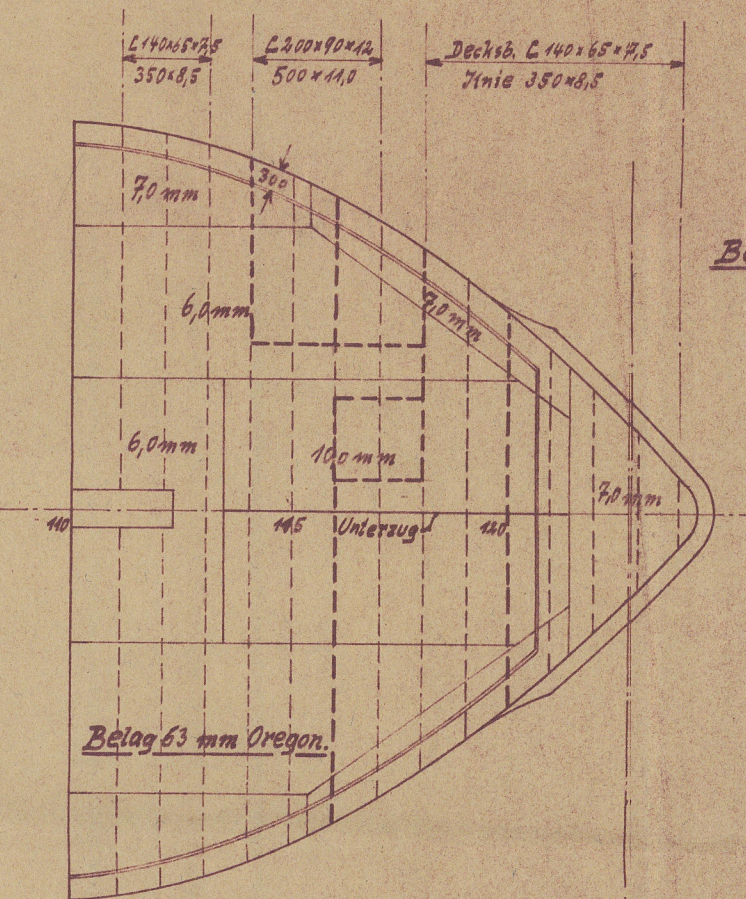
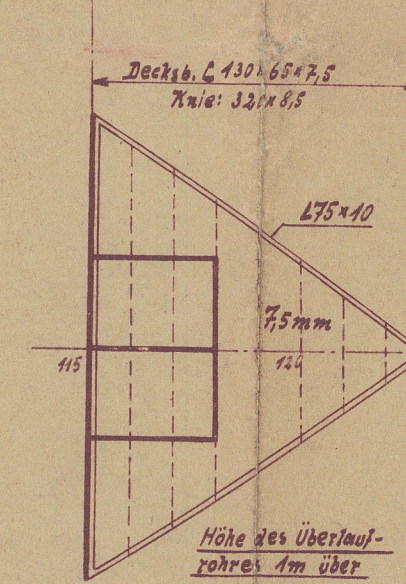
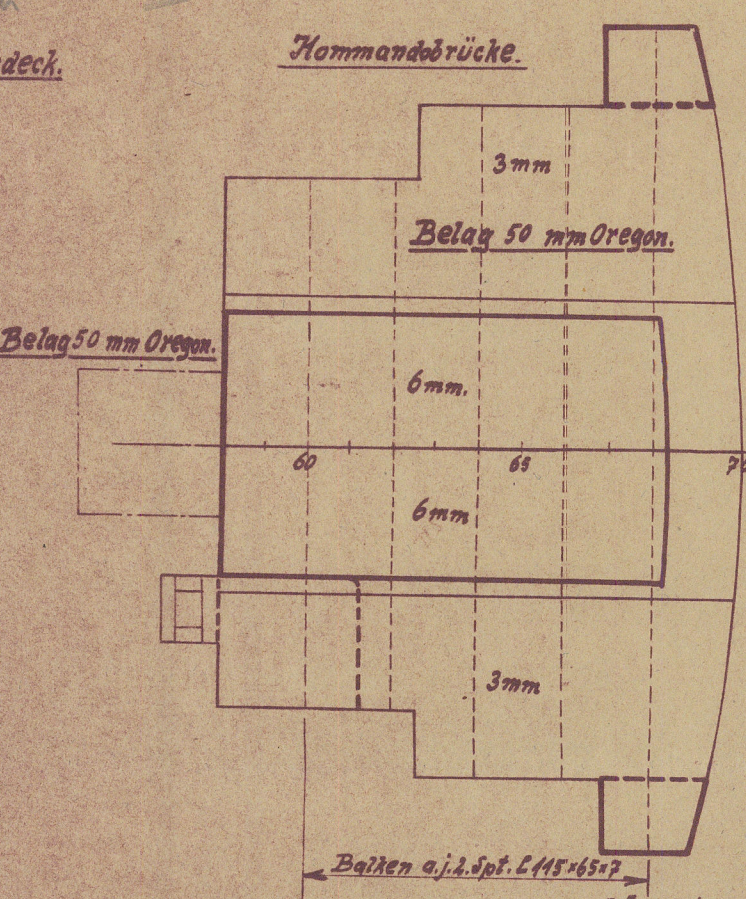
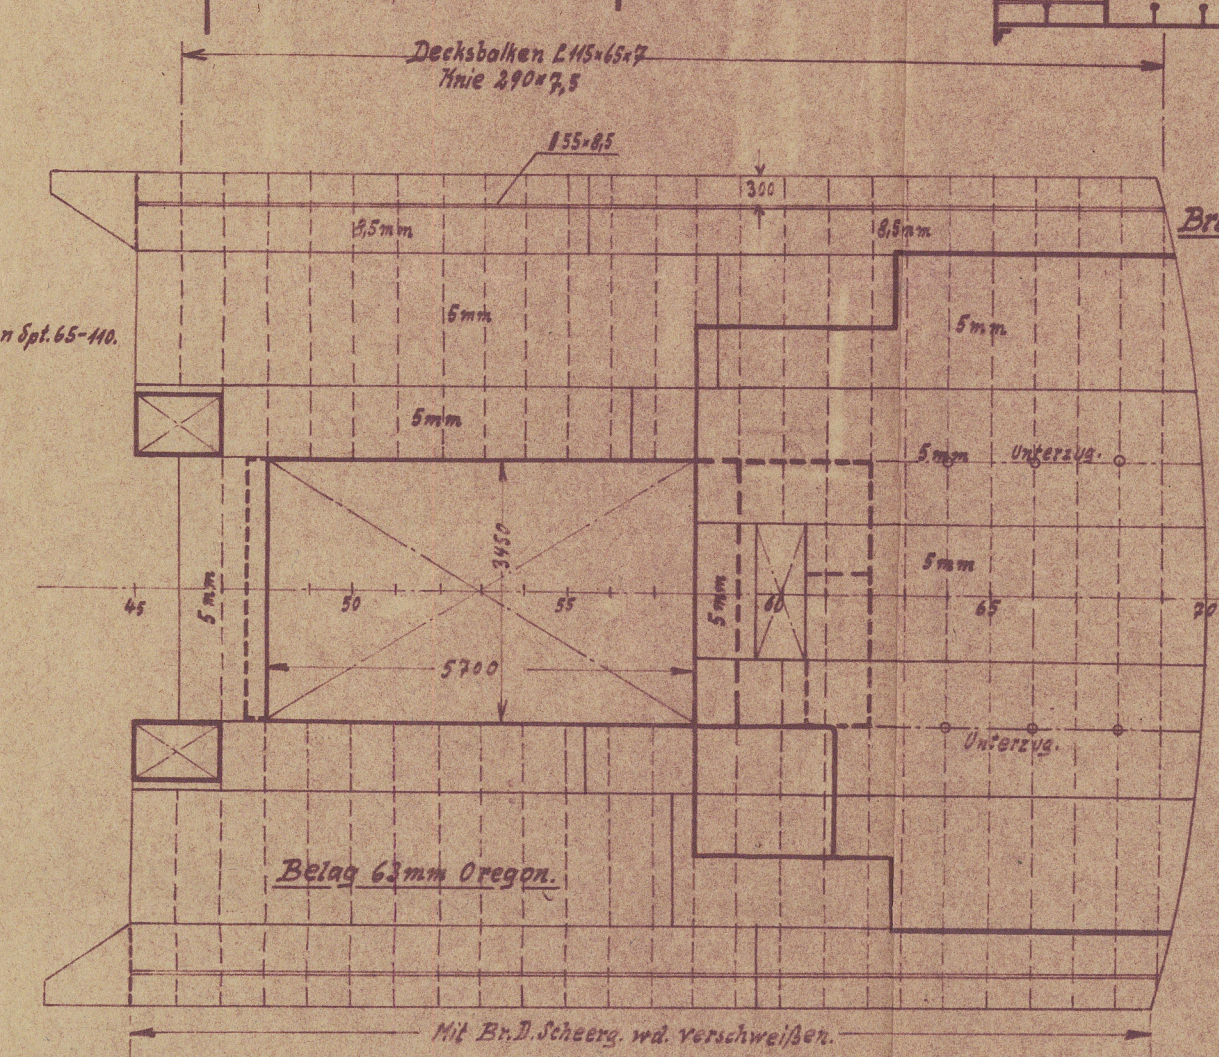
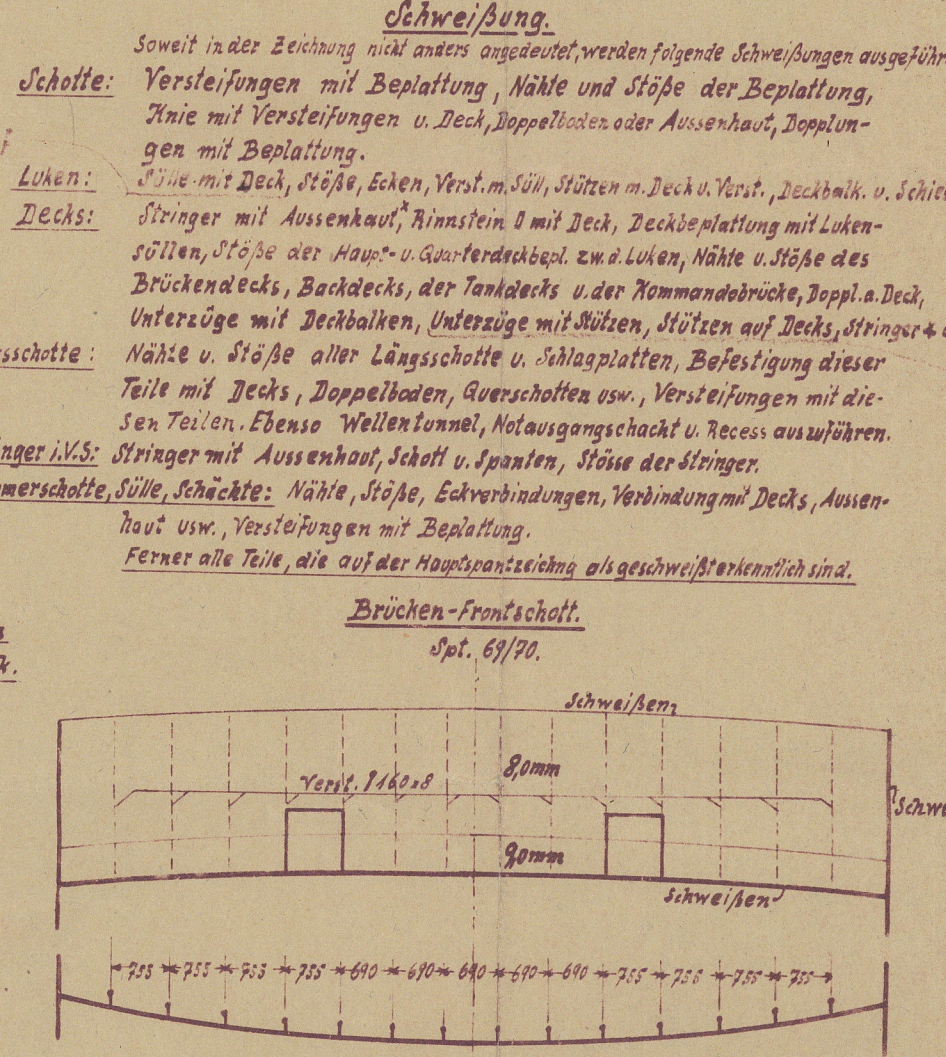
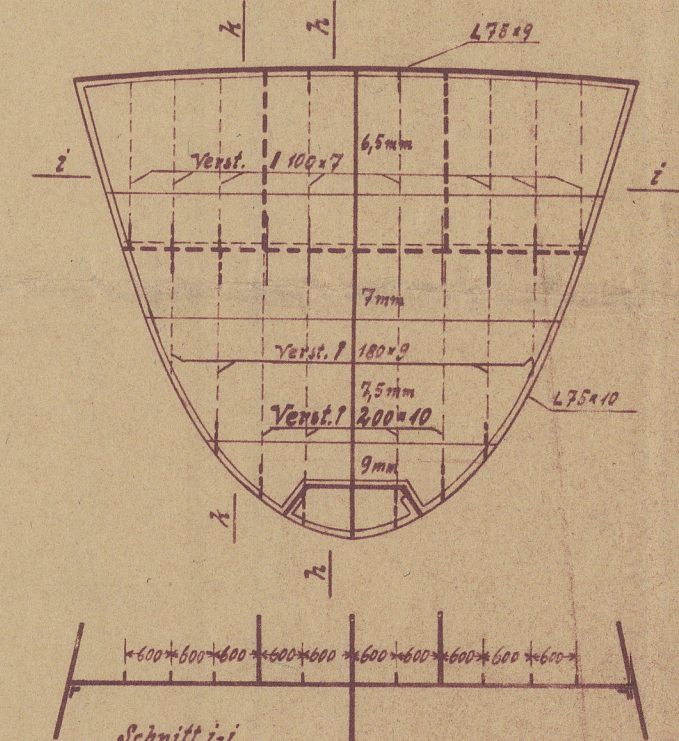
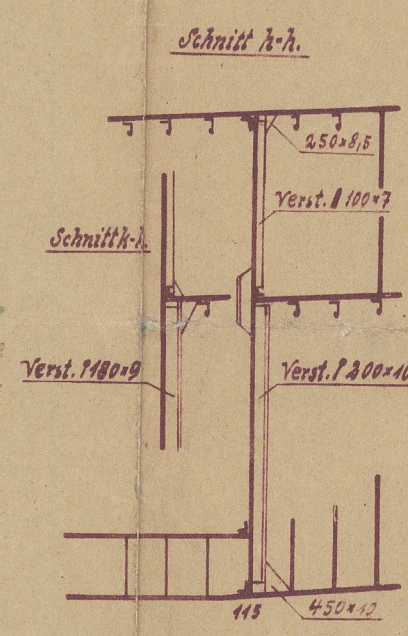
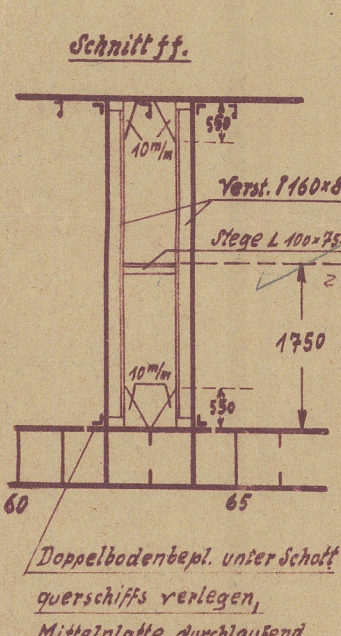
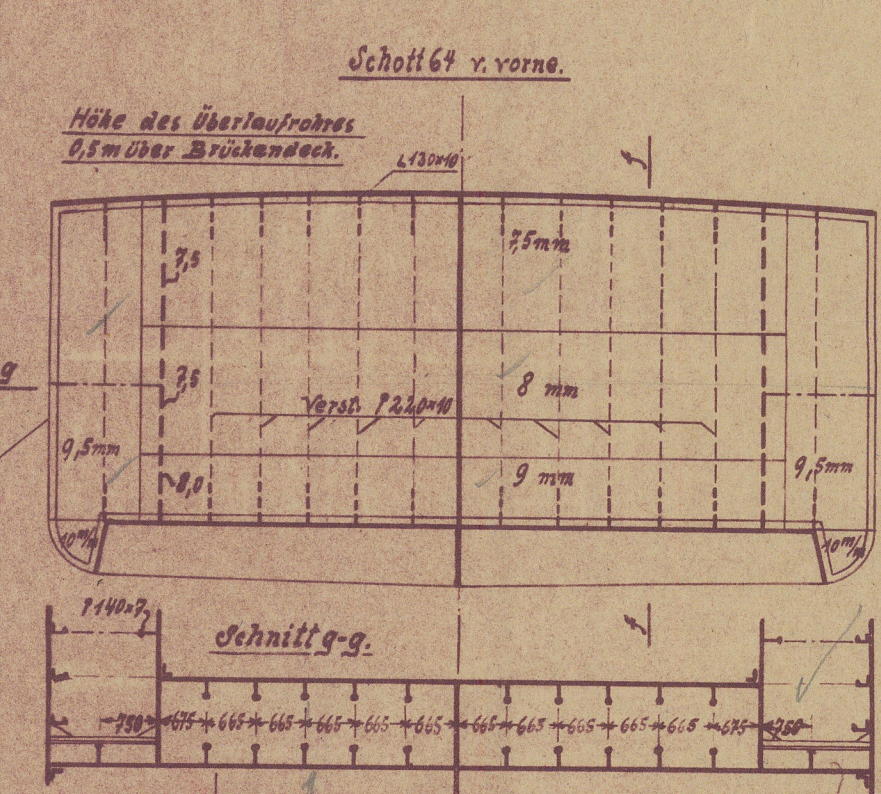
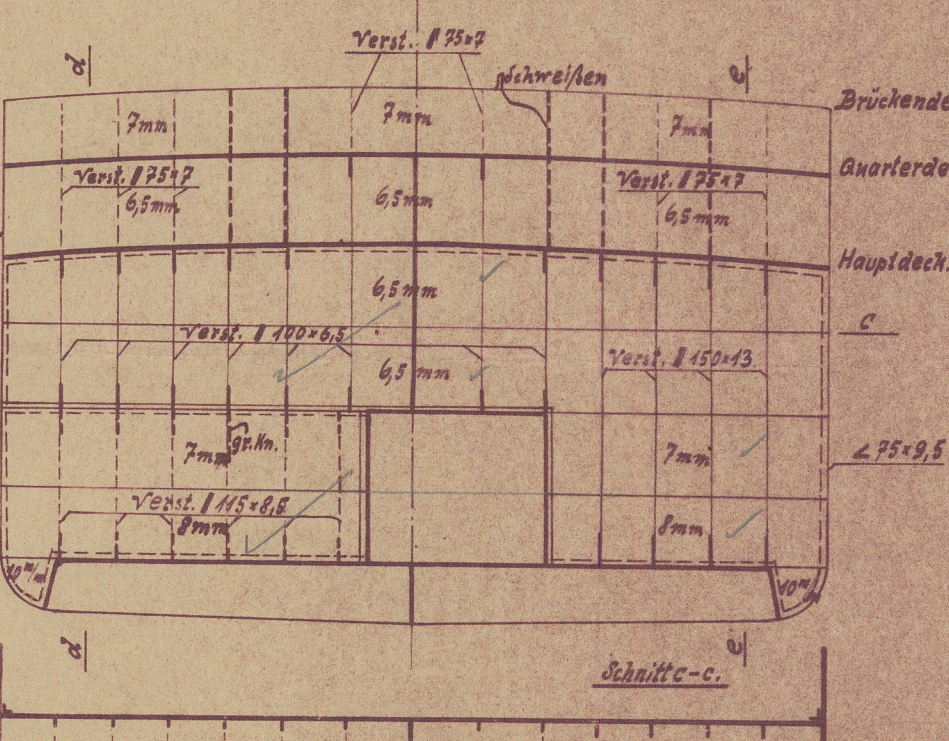
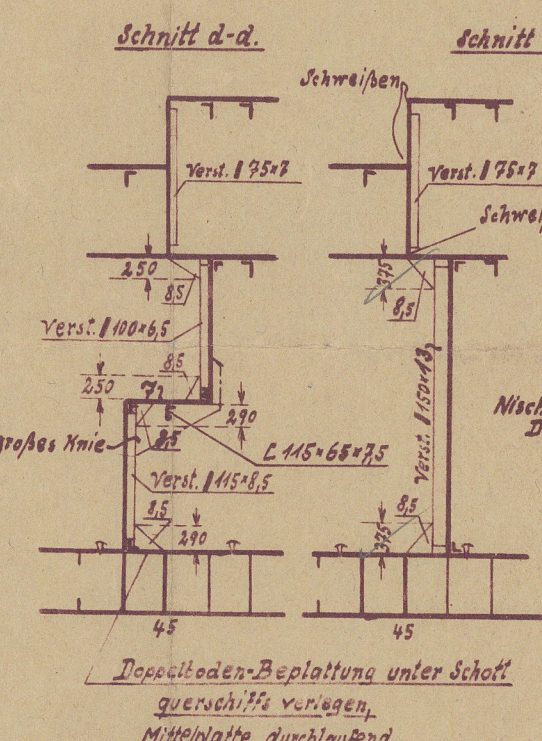
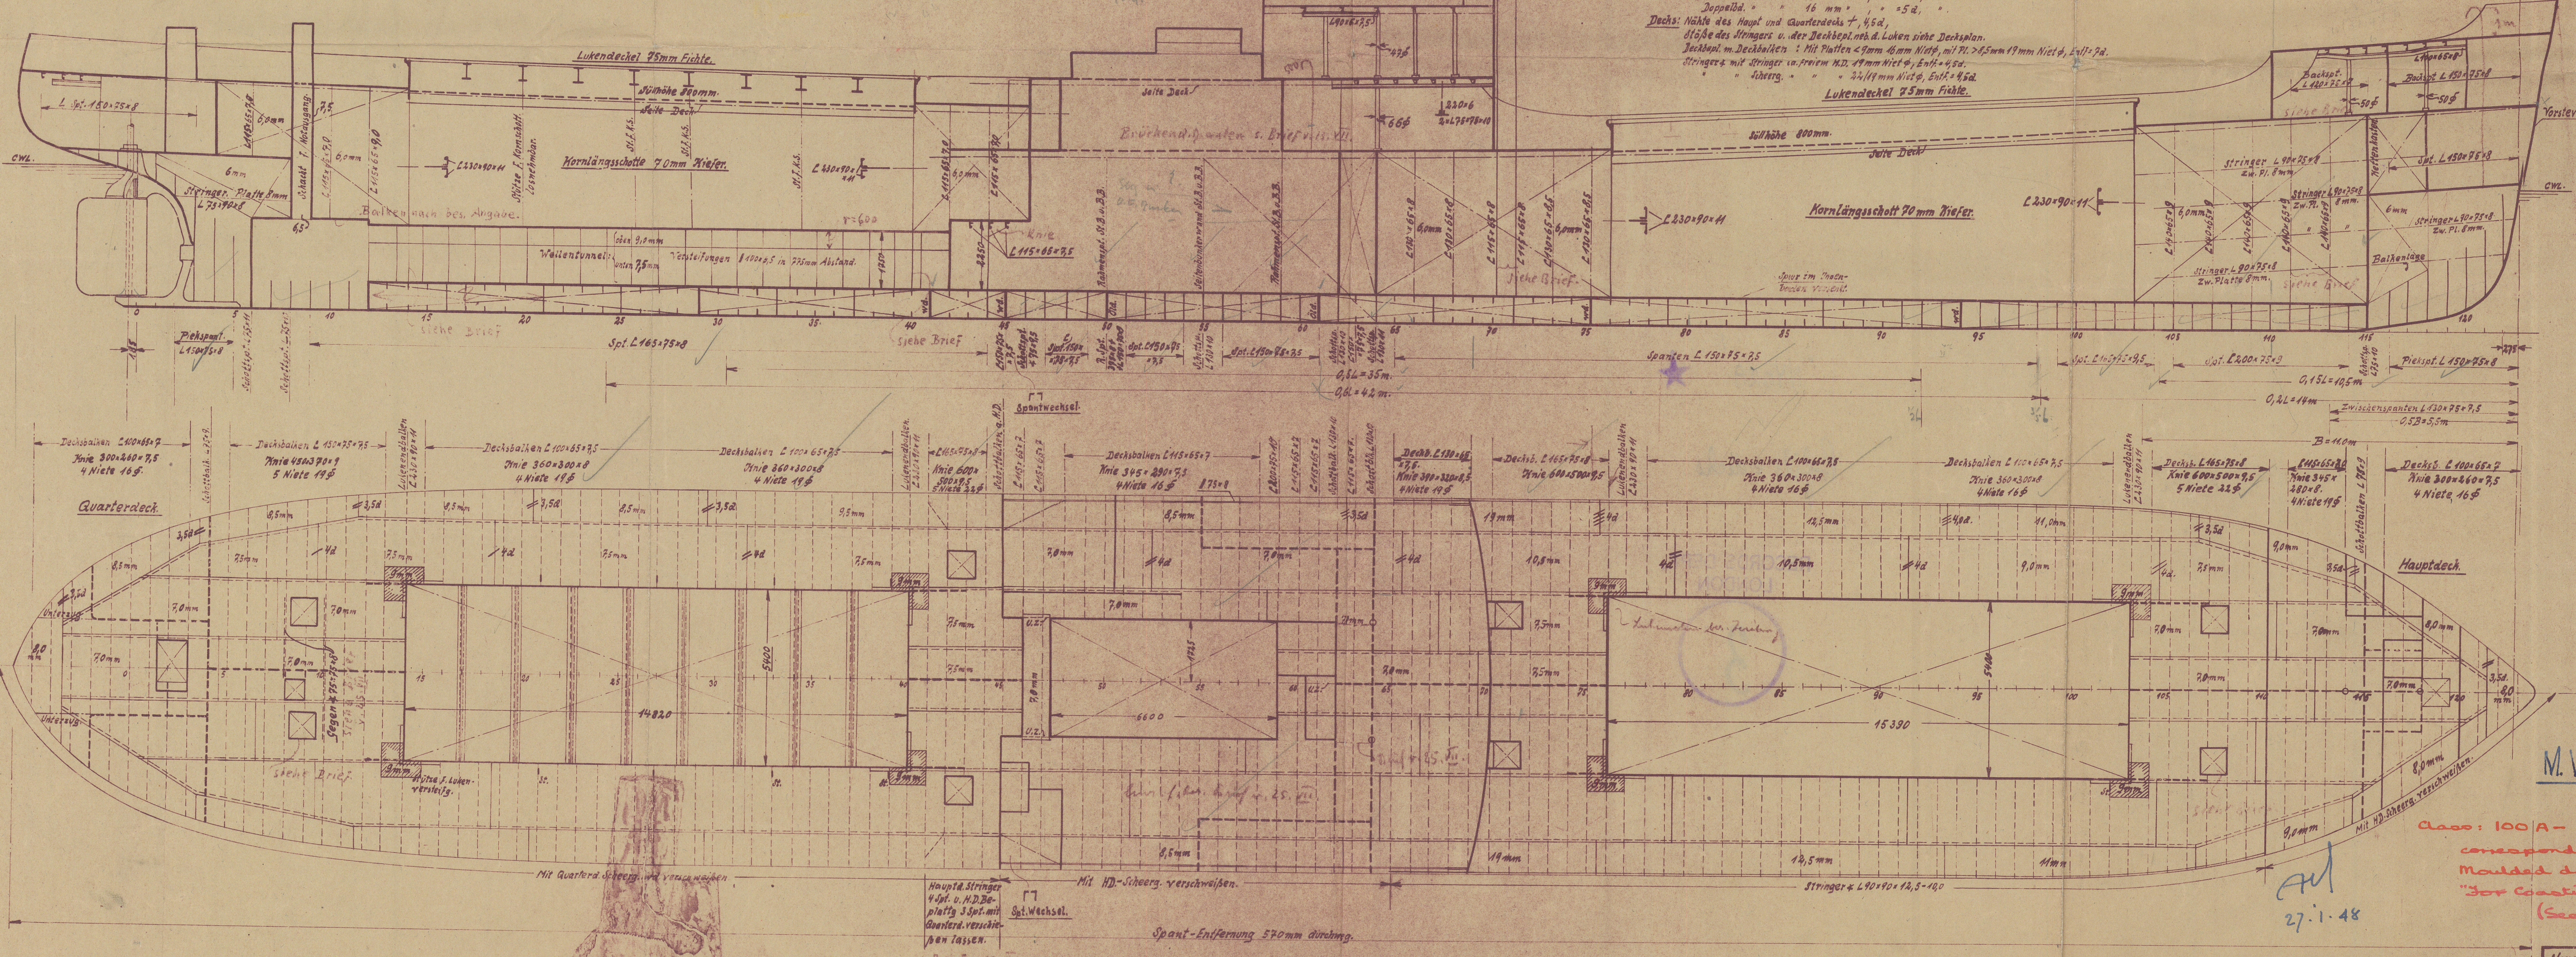


Schott 44/45/46 v. hinten.

Schott 115, v. hinter

[illegible][illegible]


M.V. NYORA.

Class: 100 A - with freeboard
corresponding to a Summa
Moulded draft of 13' 4 1/4".
"For Coasting Service"
(See letter)

Besonders herausgezeichnet sind: Oldunker, Wellen-
tunnel, Luken, Kesselsdecke.

Berichtigt nach Lloyd-Brief vom 13. VII. 34: Kluke.
" " " Zeichn. n. 8. VII. 34. Kluke.

Nordsee Werke - Lmaen.	
Bau 175. Nr. 2.	Gruppe: E.
Eisenplan 1:100.	Gez: <i>Wilm</i>
	Gepr:
	Gepr:
	Dat. 17. II. 38

"NYORA" 

Profile & decks

RECORDS DEPT.,
LONDON

3

011860-011868-0119



© 2021

Lloyd's Register
Foundation