

# GROOTSPANT M.S. N° 523

## UITRUSTING

3 STOKLOOZE BOEGANKERS 2 VAN 10 1/4 EN 1 VAN 8 3/4 C.W.T.  
1 STROOMANKER EX STOK 3 1/2 C.W.T.  
165 VADEM 1 1/16" DAMMETTING  
60 " 2 1/2" STAALDRAAD 6x12  
75 " 2 1/2" " 6x12  
90 " 2 " " 6x12

## UITRUSTING NUMMER

$L \times (B+D) = 6101,75$   
BAK 3/4 x 21,08 x 7,08 = 111,93  
VERHOOGDEK = 42,914 x 3,609 = 154,87  
DEKHUIZEN 1/2 x 34,94 x 7,08 = 123,69  
6492,24

## HOOFDAFMETINGEN

LENGTE TUSSEN DE Z.L. = 48,76 M = 159' 11 1/16"  
" " LLOYD'S L.L. .96 x 50,90 = 48,864 " = 160' 3 3/4"  
BREEDTE OP HET GROOTSPANT 8,00 " = 26' 3"  
HOLTE IN DE ZITDE 3,60 " = 11' 9 3/4"  
HOOGTE 1/2 BAK EN TUSSENDEK ACHTER 2,16 " = 7' 1"  
HOOGTE 1/4 VERHOOGDEK 1,10 " = 3' 7 1/16"

## LLOYD'S NUMMERS

$L \times D = 160,315 \times 11,011 = 1893$   
 $L \times (B+D) = 160,315 \times (16,25 + 11,011) = 6101,75$   
 $\frac{L}{D} = \frac{160,315}{11,011} = 13,57$   
 $D = 11' 9 3/4"; d = 11,011 - 2,450 = 9,353$   
 $d \frac{1}{2} L \text{ VOOR} = 12,992 - 2,450 = 10,534$   
 $d \text{ SPANT BIJ} = 14,029 - 2,450 = 11,371$   
 $d \text{ VERHOOGDEK} = 9,353 + 3,609 = 12,962$

## KLINKWERK



BENAMING	DIAM. NAGELS	NAGEL AFSTAND	LAND BREEDTE		STUKKEN
			ENKEL	DUBBEL	
KIELGANG	19	16	N.D. 19	N.D. 16	EINDE
GANG N° 1			65	57	DUBBEL
" 2			65	57	DUBBEL
" 3			65	57	DUBBEL
" 4			65	57	DUBBEL
" 5			65	57	DUBBEL
VERSCHANING					ENKEL N° 12
ZAAITHOUT					DUBBEL
L " WRANGEN	80	80	80		
L " KIEL Z.I.	80	80	80		
L " ALGEM.	95	95	95		
TANKTOP			57		DUBBEL
" MIDDENGANG					DUBBEL
" ZITGANGEN					DUBBEL ENKEL
SPANT EN WRANG	115	70	64		
ZITZAAITHOUTEN WR	115				
SPANT EN VLAKE PL.	133	16	95		
" ZIT PL.	133	16	95		
VAN SPANT 75-80	105				
VOORENACHTERDEK	89				

STUKKEN 1/2 KANTPLATEN GLAD

WERF JAN SMIT & Z.  
ALBLASSERDAM  
HOLLAND

ALLE OVERIGE " OVERLAPT  
LANDEN 1/2 VLAKEPLATEN BIJ OLIETANKS EN  
VOOR 1/2 L. DUBBEL GEKLONKEN

## VLAKEVERSTERKING VOOR

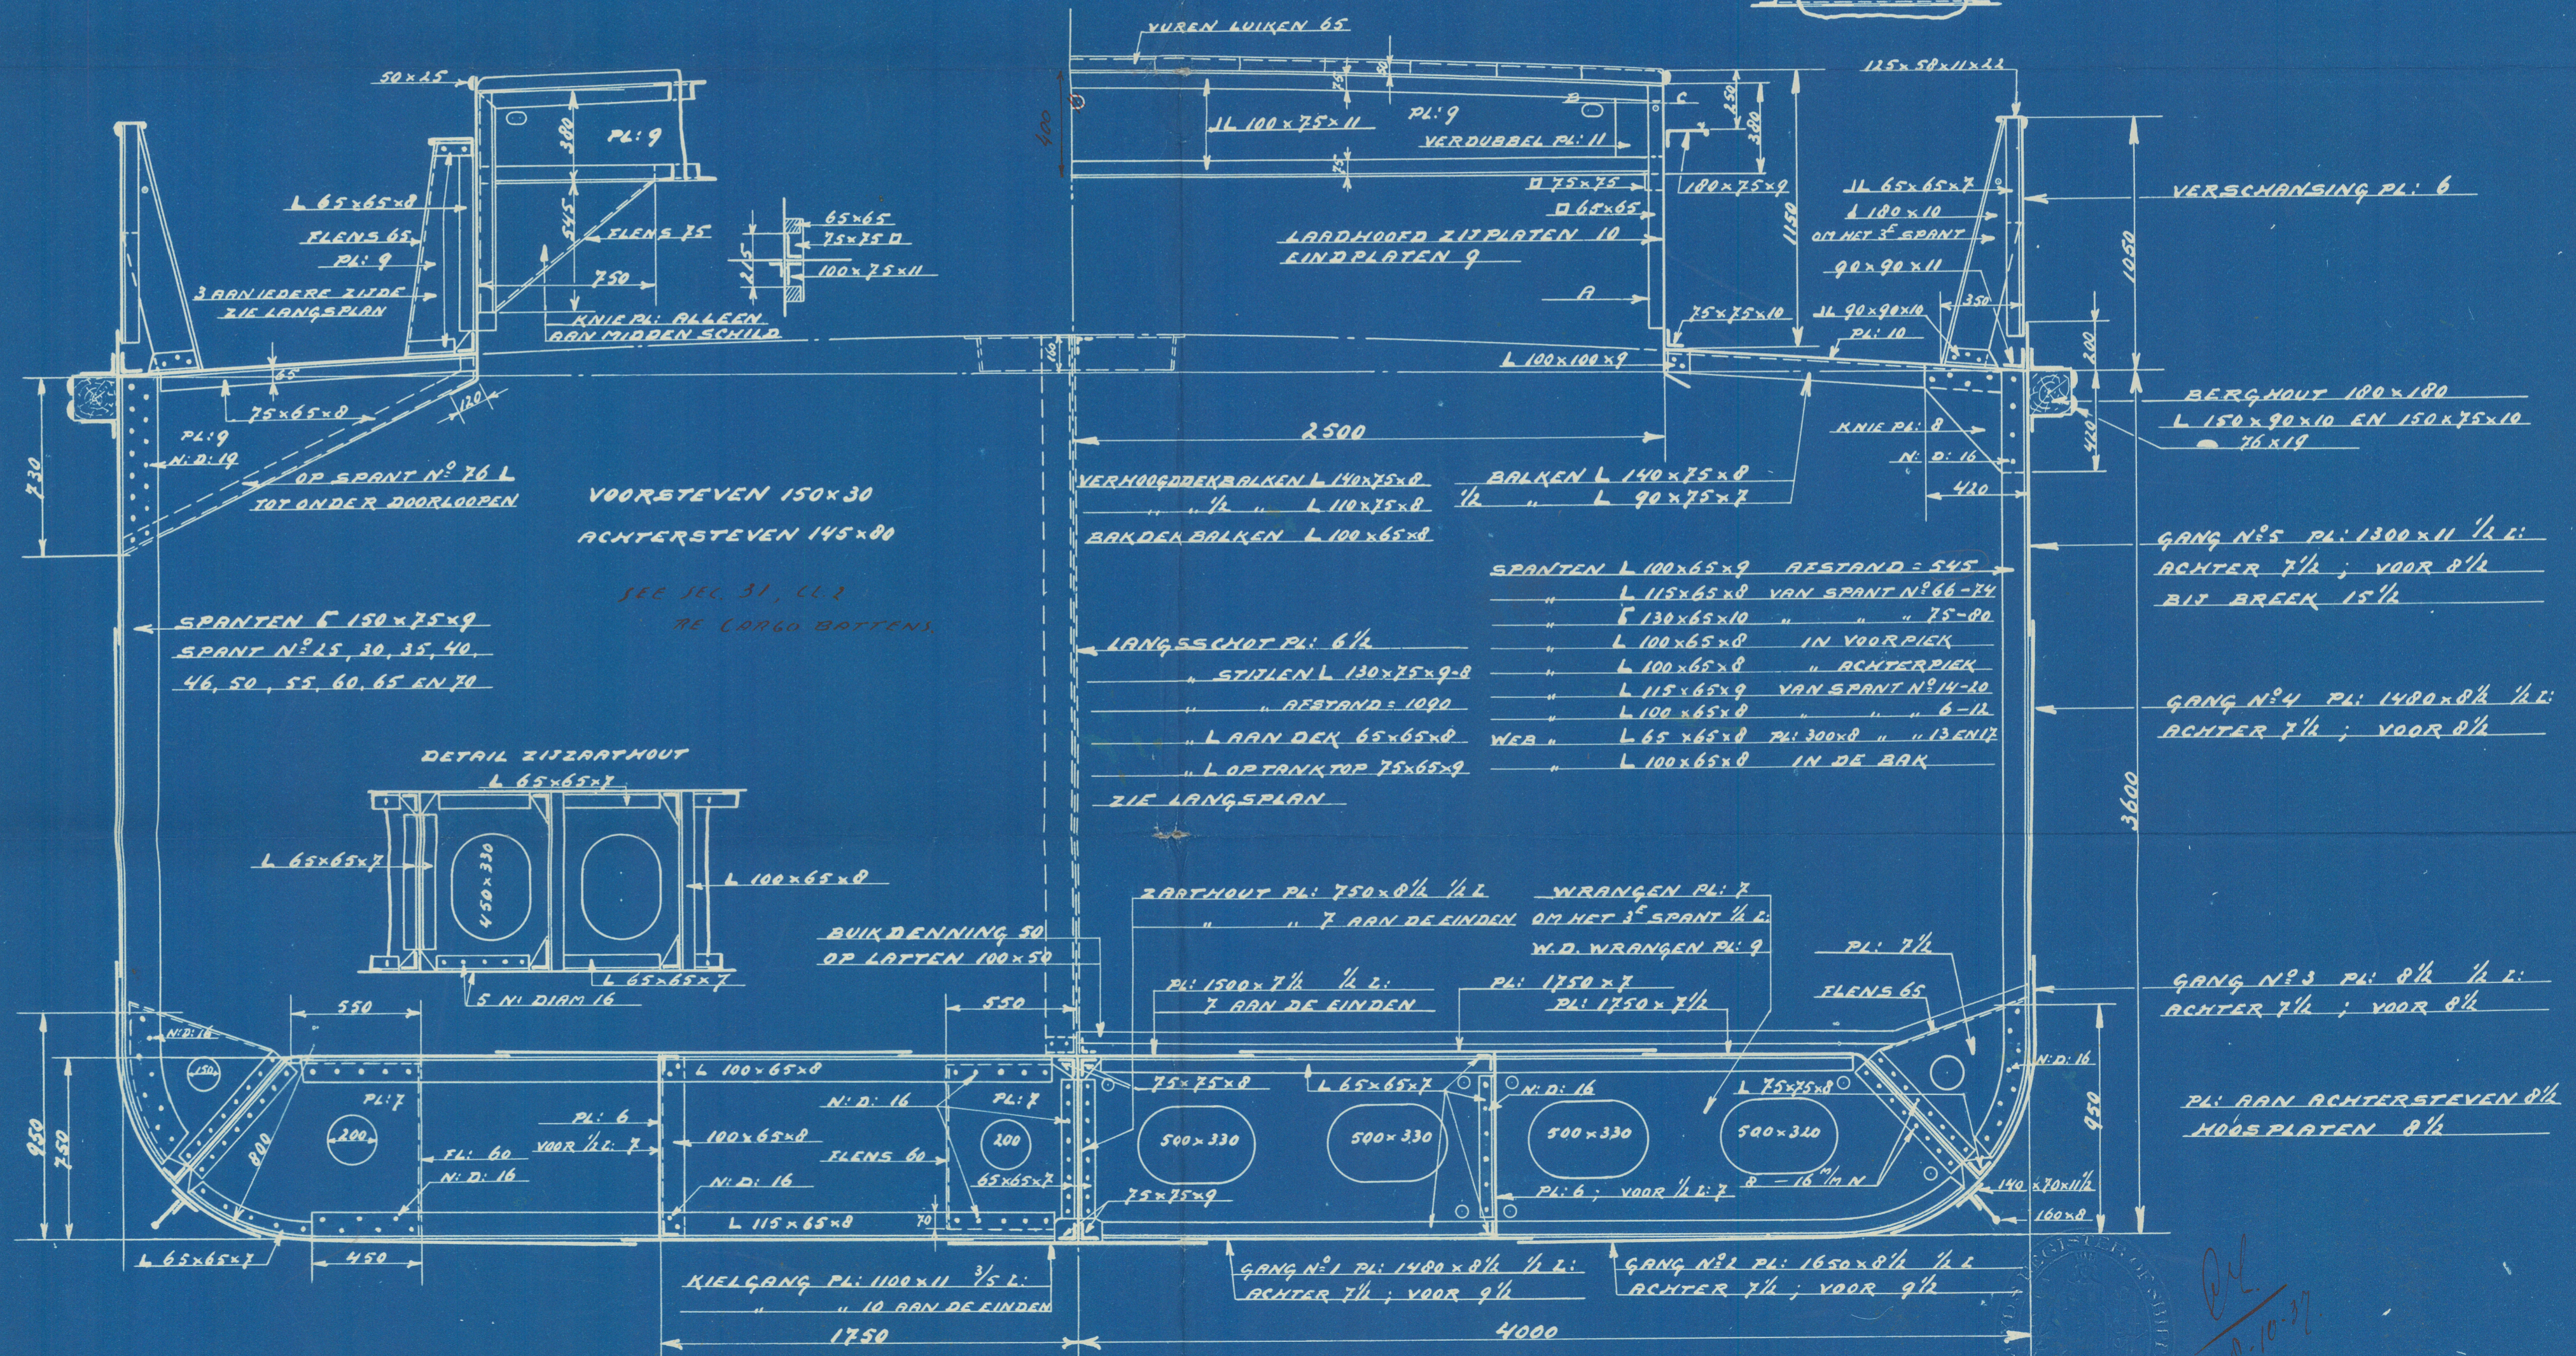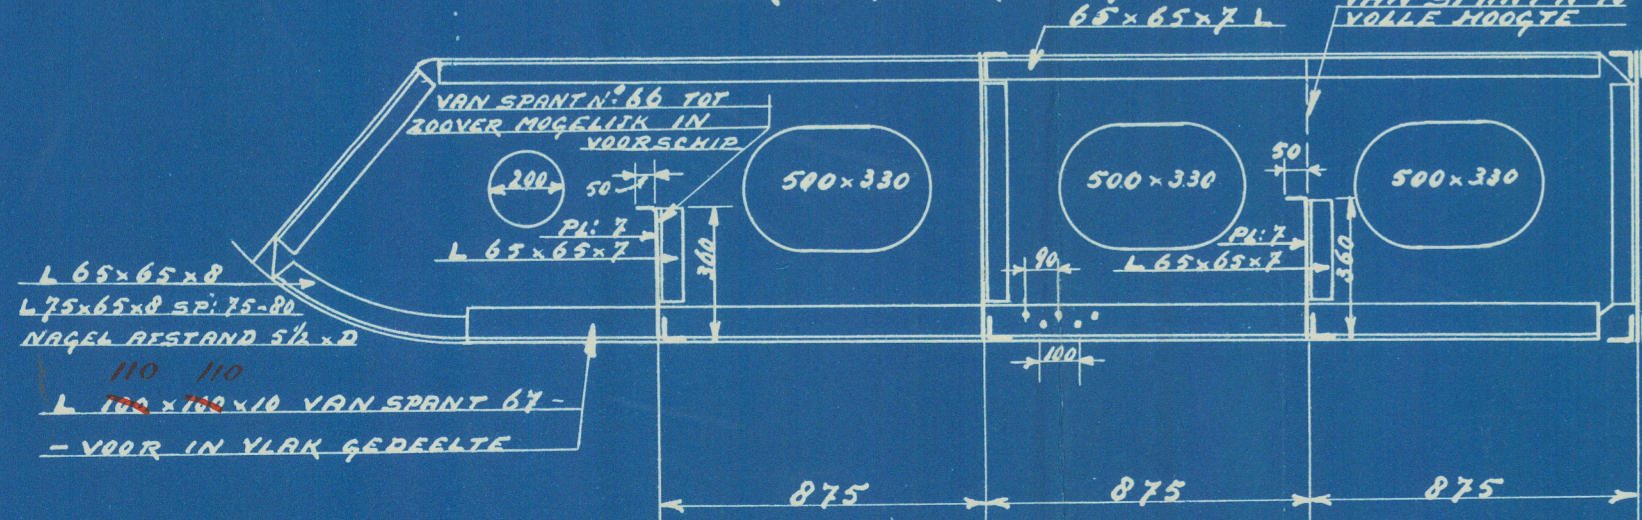

27. 8. 37

012306-012314-0203

~~809~~

WERF JAN SMIT C2


523

Kentish Coast.

MIDSHIP SECTION.

Ref. 27040 (No 521 SIMILAR).

(1)

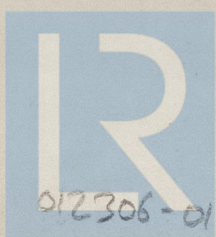

© 2021

Lloyd's Register  
Foundation

012306-012314-0203