



Ansicht in Pfeilrichtung
Stelle A

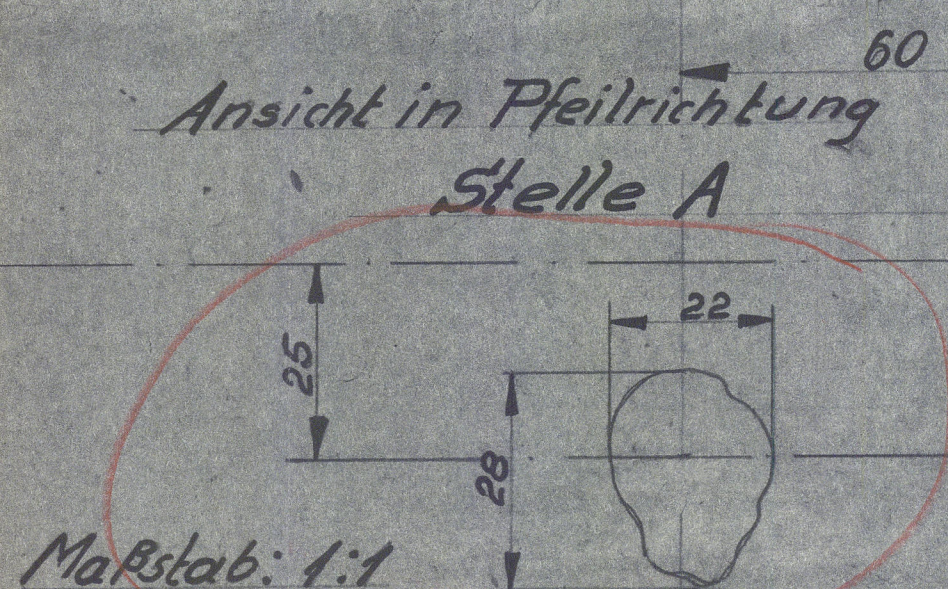

Schnitt B÷B
Maßstab 1:1

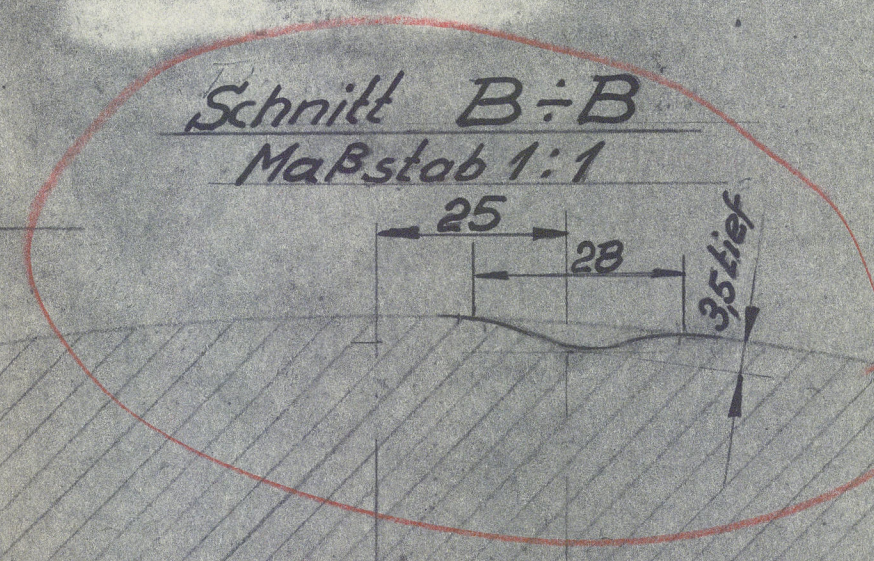

Kennwort: Ansaldo Auftrag-Nr. 336271

	Gewicht in kg:			Typ:	
				Gruppe oder Blatt-Nr:	
Verwendungsbereich (für Auftraggeber)	Tag	Name		Gutehoffnungshütte Sterkrade Aktiengesellschaft	 MSF Abt.-Kurzzeich.
	Bearb. u. gez. Gepr.: 12.12.84 Gr.P.				
	Norm.				
	Maßstab 1:5 1:1	Kurbelhub Zyl. II			
Maße ohne Toleranz- ang. nach DIN 7168 mittel	Für diese Zeichnung behalten wir uns alle Rechte vor, auch für den Fall der Patenterteilung oder Gebrauchsmusteranmeldung				
	Erstellt aus:		Erstellt durch:		
	Erreicht für:				