SPANT 16

SPANT 21

SPANT 85

SCHOT OP SPANT 4 EN 7

SCHOT OP SPANT 24

SCHOT OP SPANT 88

DOORSNEDE A.A.

SPANT 6

SCHOT OP SPANT 23

SCHOT OP SPANT 80

DOORSNEDE D.D.

DOORSNEDE B.B.

SCHAAL 1-20

SCHOT OP SPANT 82

DOORSNEDE C.C.

SCHOT OP SPANT 54

DOORSNEDE E.E.

KLASSE BRITISH CORPORATION

MOTOR- COASTER

SCHAAL 1-40 1-20

LENGTE TUSSCHEN LL.	165'	50.30 M.
BREEDTE OVER SPANTEN	29'	8.84 M.
HOLTE IN DE ZIJDE	13'	3.96 M.
HOLTE TOT SHELTERDEK	19'10"	6.05 M.
DIEPGANG	12'6"	3.80 M.

N.V. E.J. SMIT EN ZOON

SCHEEPSWERVEN

WESTERBROEK HOLLAND

S-654

T.7

Lloyd's Register Foundation

3

Amd. Section, Profile & Deck

W. J. Smit & Zoon

No. 654. 29.10.37

SCHELDT

012771 - 012778 - 0009

© 2021
Lloyd's Register Foundation

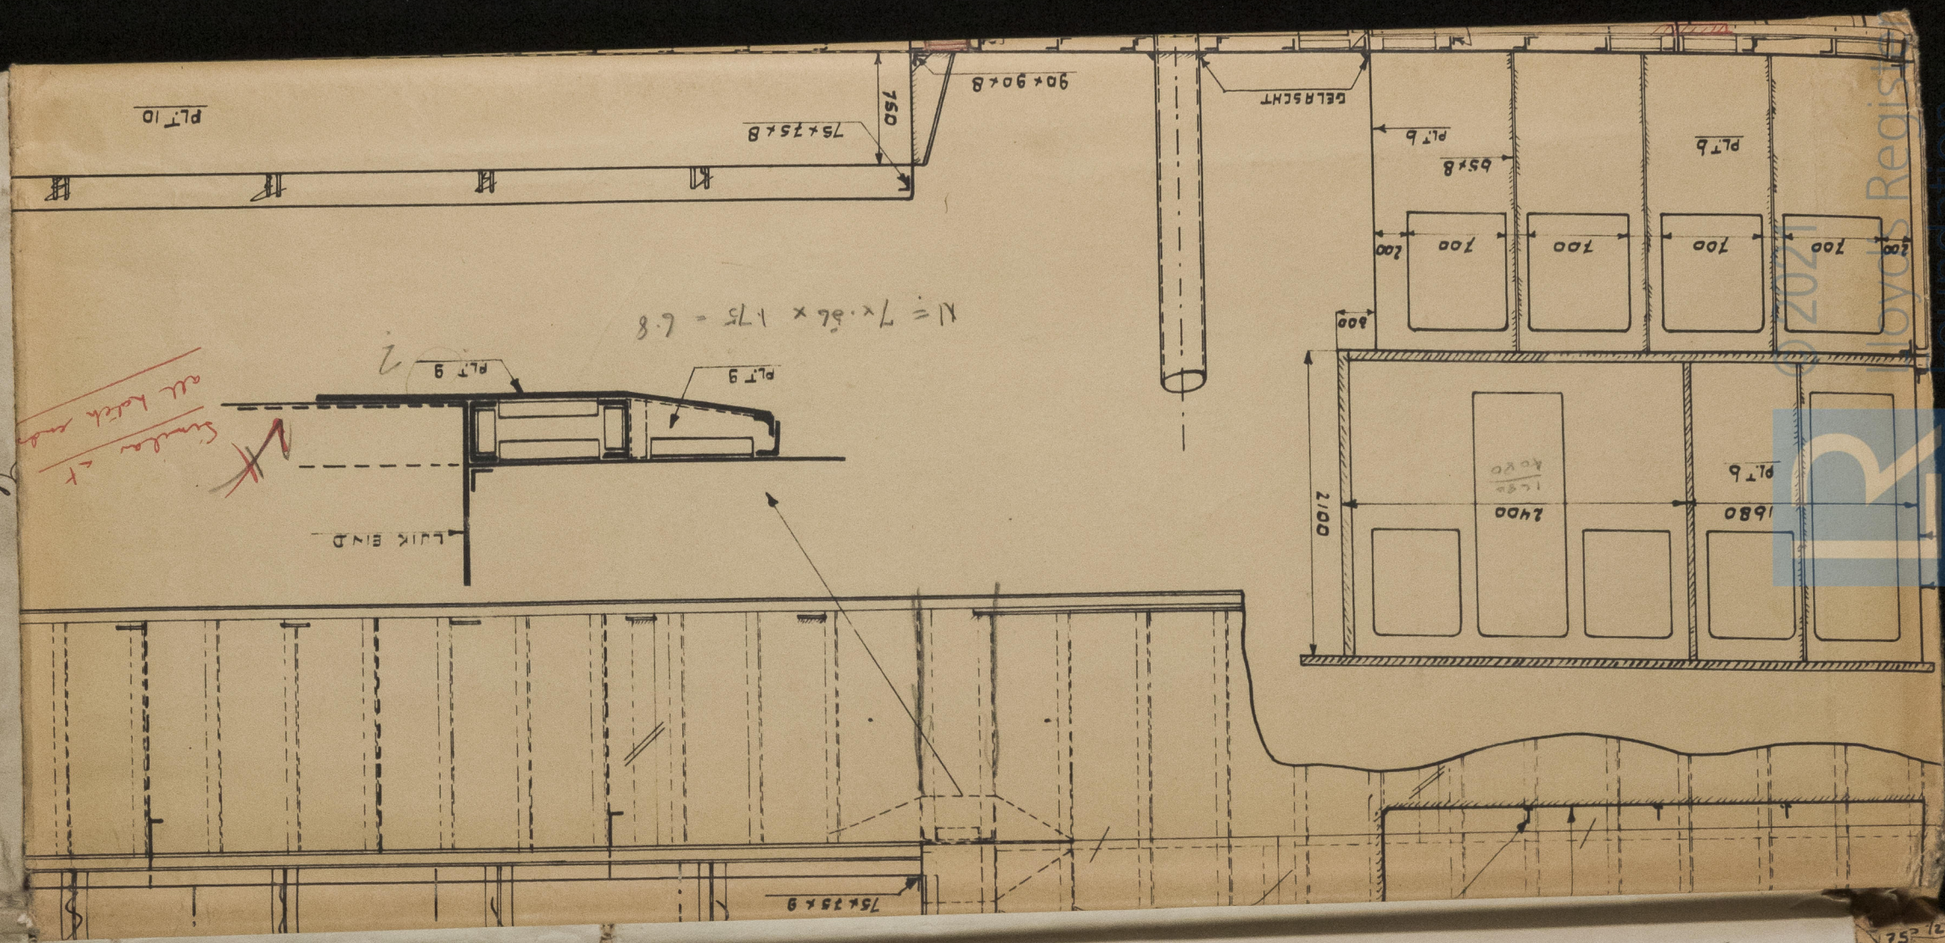

© 2021 Lloyd's Register Foundation