



Sonnendeck

1:50

1. Sektion B.B. ~ 6t
1" St.B. ~ 7t

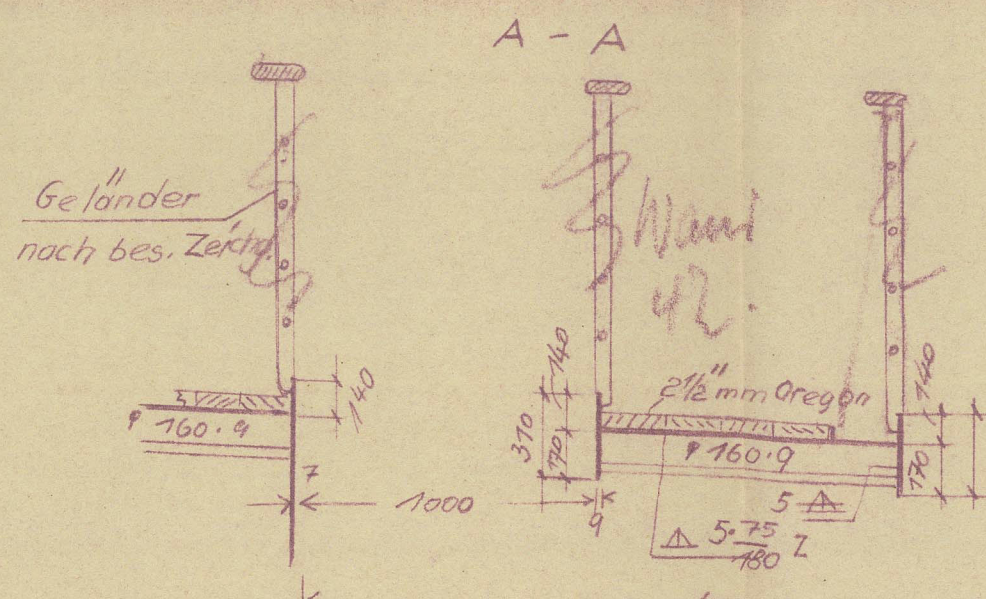


All openings to have well rounded corners.

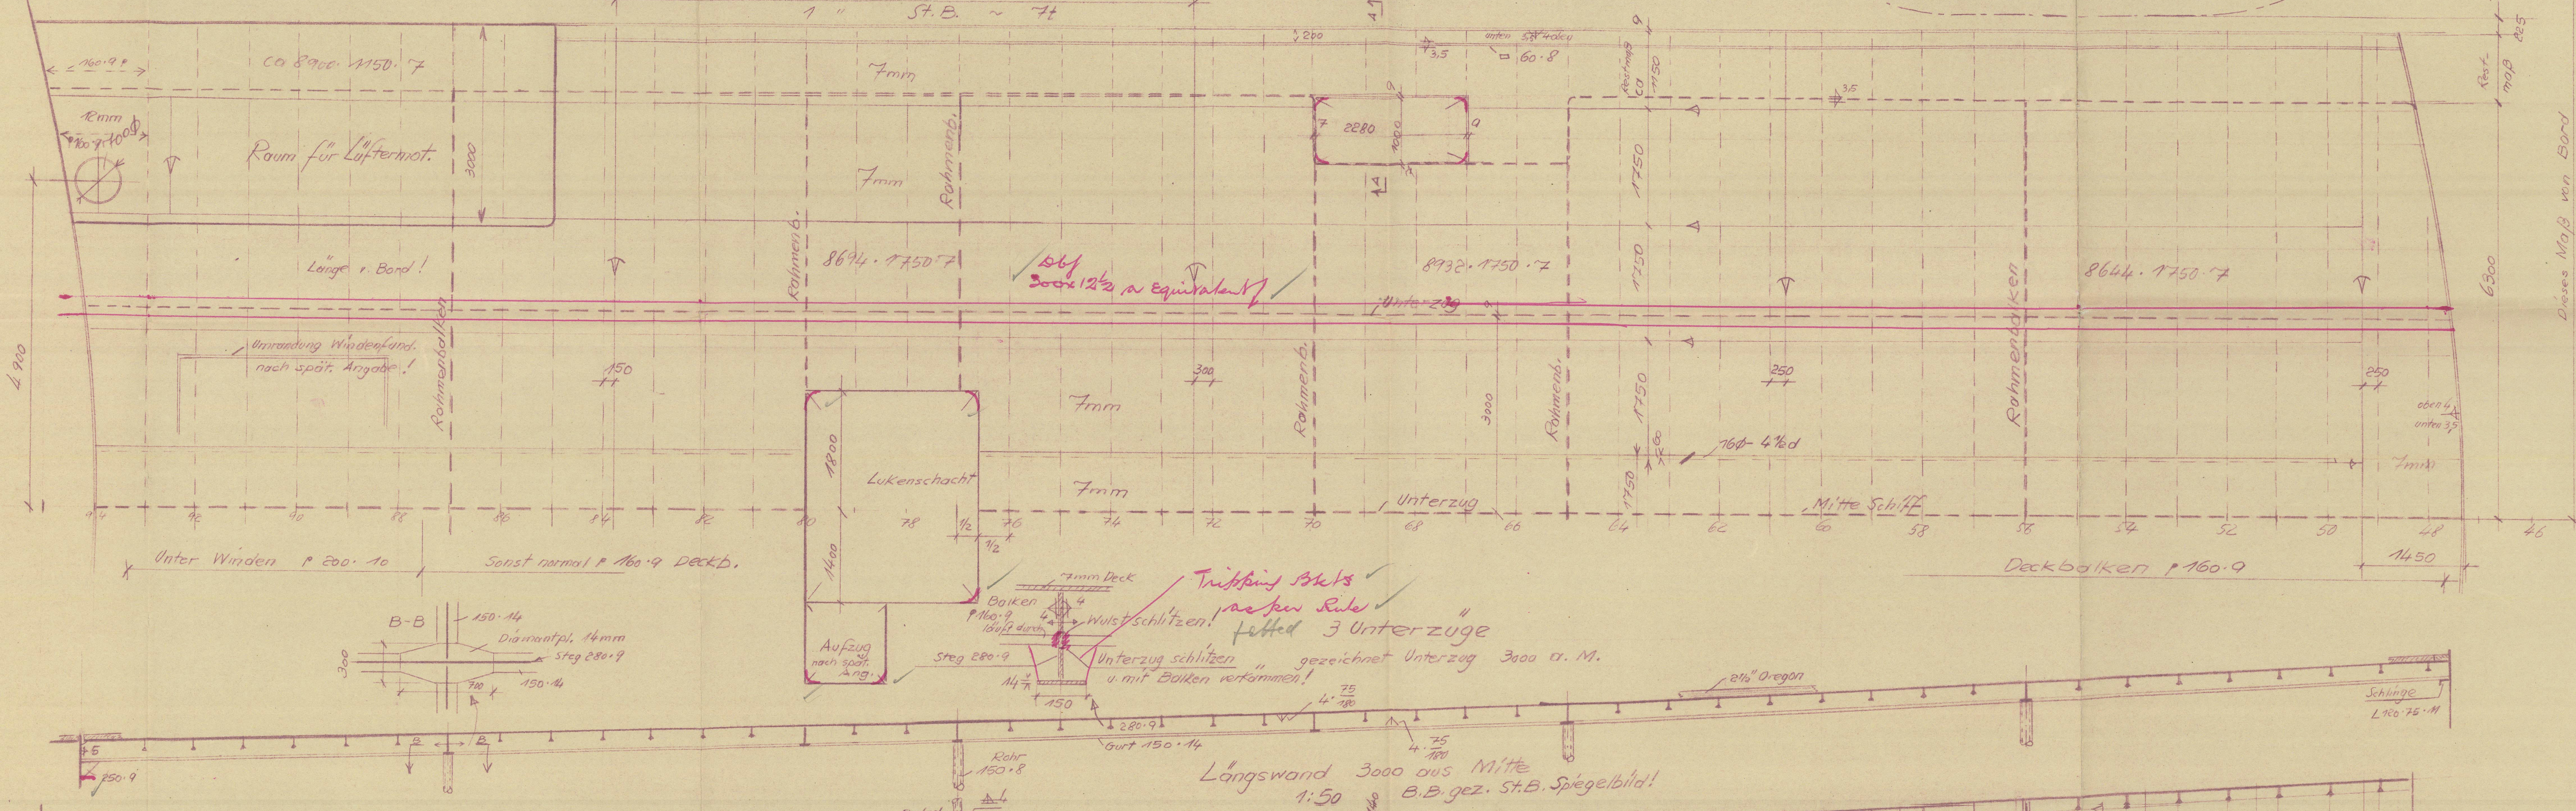


Längswand 3000 aus Mitte
1:50 B.B. gez. St.B. Spiegelbild!

Schnitt über Bootsdeck


1:50

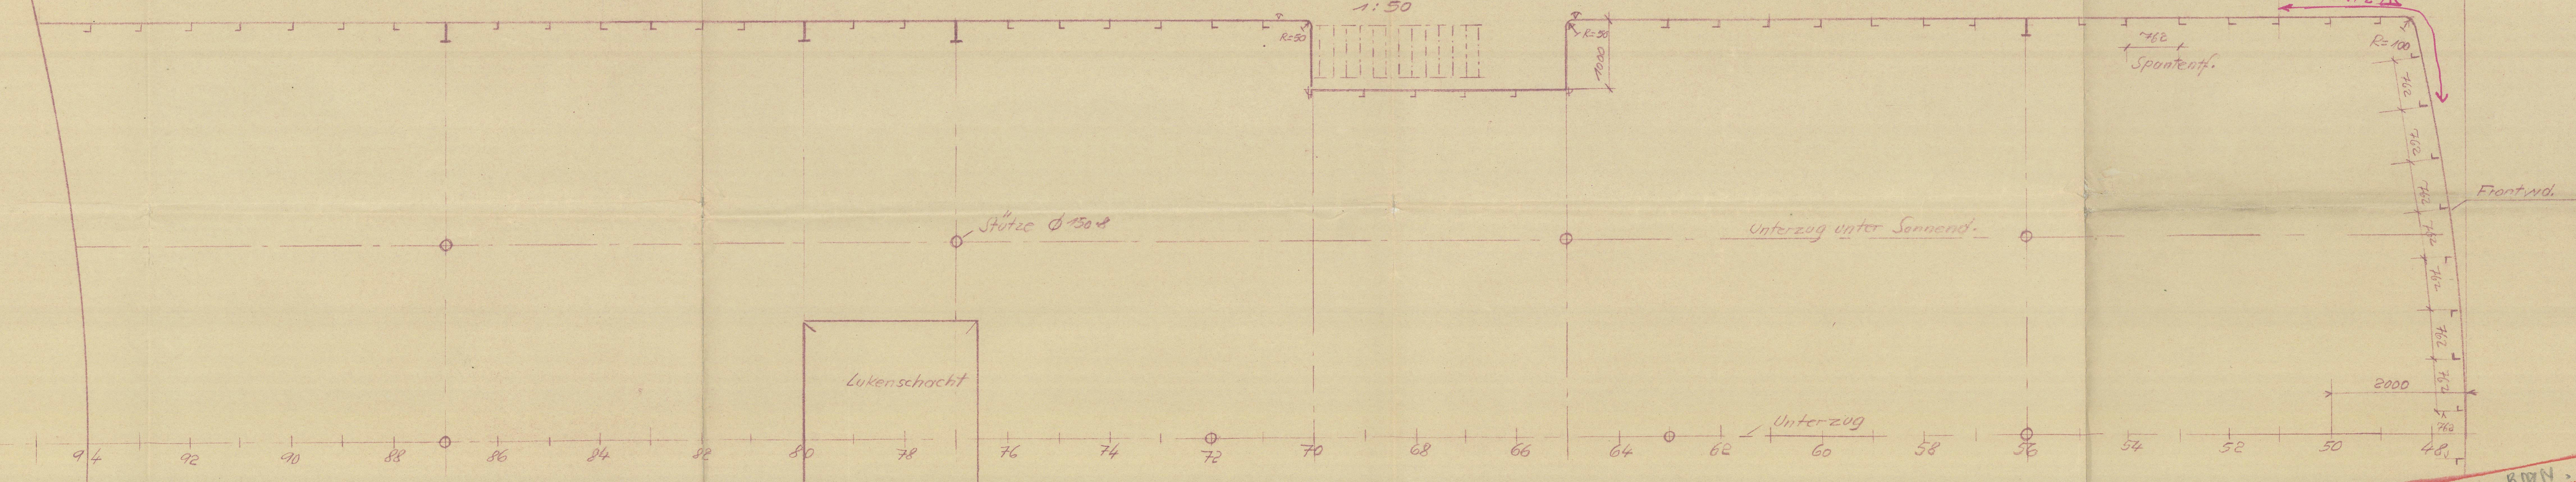


Frontwand Spt 47/48
von hint. ges.
3000

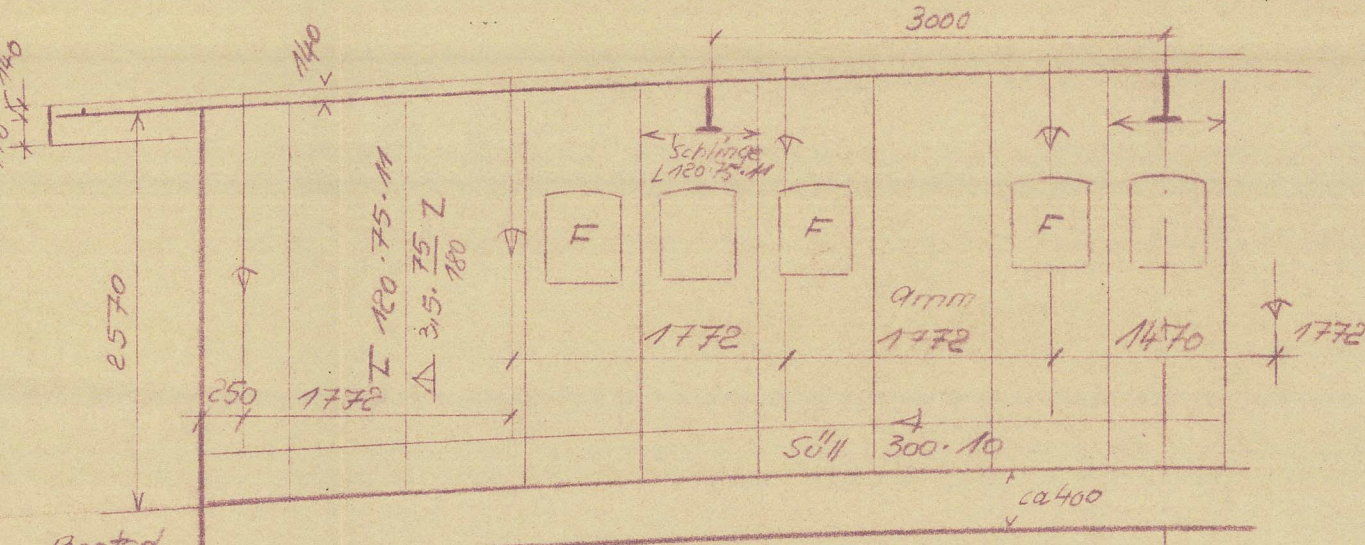


Querrahmen gez. Spt 56

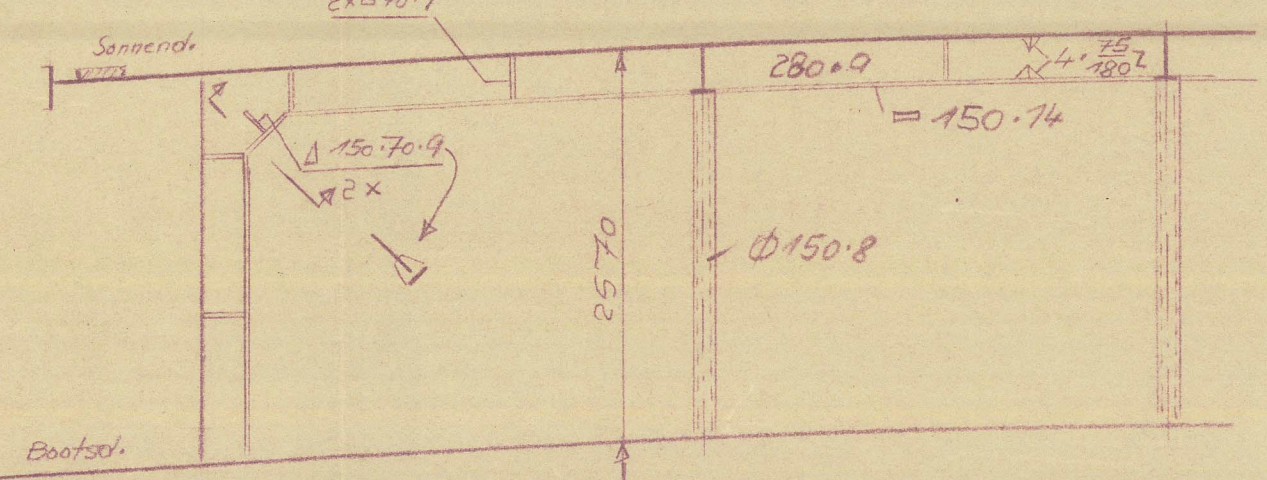


Querrwand Spt. 65 B.B. gez.

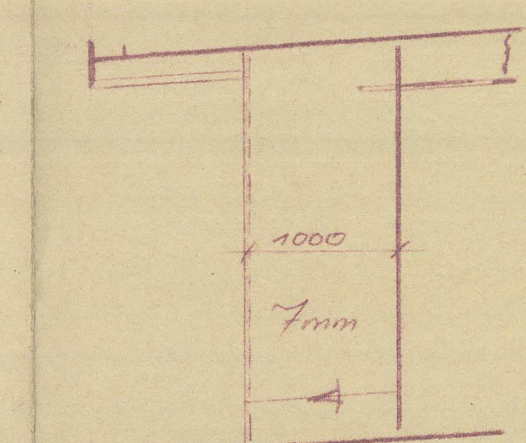


Querrwand Spt. 70 B.B. gez.

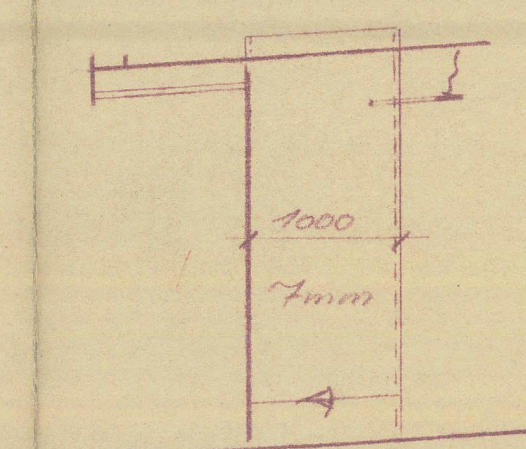

Stützen a. Seitenw. 1:25

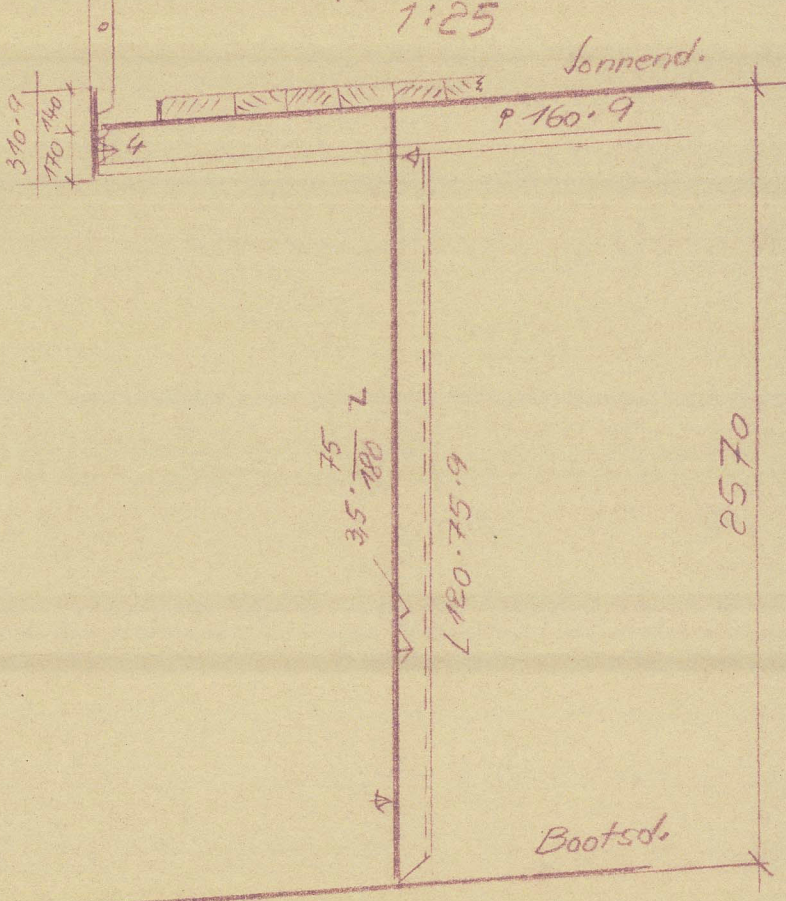

Stützen a. Frontw. 1:25

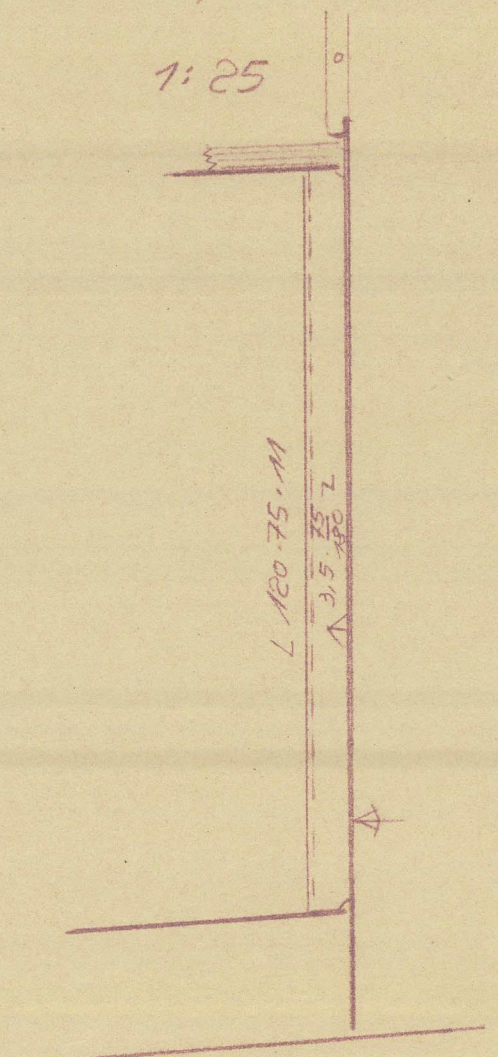

- Bemerkung:
- 1) Bucht, Spange etc. von Bord.
 - 2) F = Feste Fenster. Alle Fenster werden nach spätr. Angabe an Bord eingebrannt.
 - 3) Verstärkung der Bootsdeck-Balken unter den Stützen nach späterer Angabe.
 - 4) Desgleichen unter Ladewinden des Sonnendecks.

TO ACCOMPANY... REPORT No. 1205
DATED... 21.12.1953

Norddeutscher Lloyd
Geschäftsstelle Bremerhaven
21.12.1953.
Ausgang S. 8948

Norddeutscher Lloyd, Bremerhaven	Ko. Nr.:
"Seven Seas"	Gruppe
Deckhaus für Lounge u. Sonnendeck.	Maßstab: 1:50 1:25
	Datum: 21.12.1953
	Z.-Nr. 309/46