


WYMIARY GŁÓWNE
MAIN DIMENSIONS

DLUGOŚĆ MIĘDZY PIONAMI..... 55,00 m
LENGTH B.B.

SZEROKOŚĆ NA WRĘGACH..... 9,60 m
BEAM

WYSOKOŚĆ BOCZNA..... 5,80 m
DEPTH

ZANURZENIE..... 2,40 m
DRAUGHT

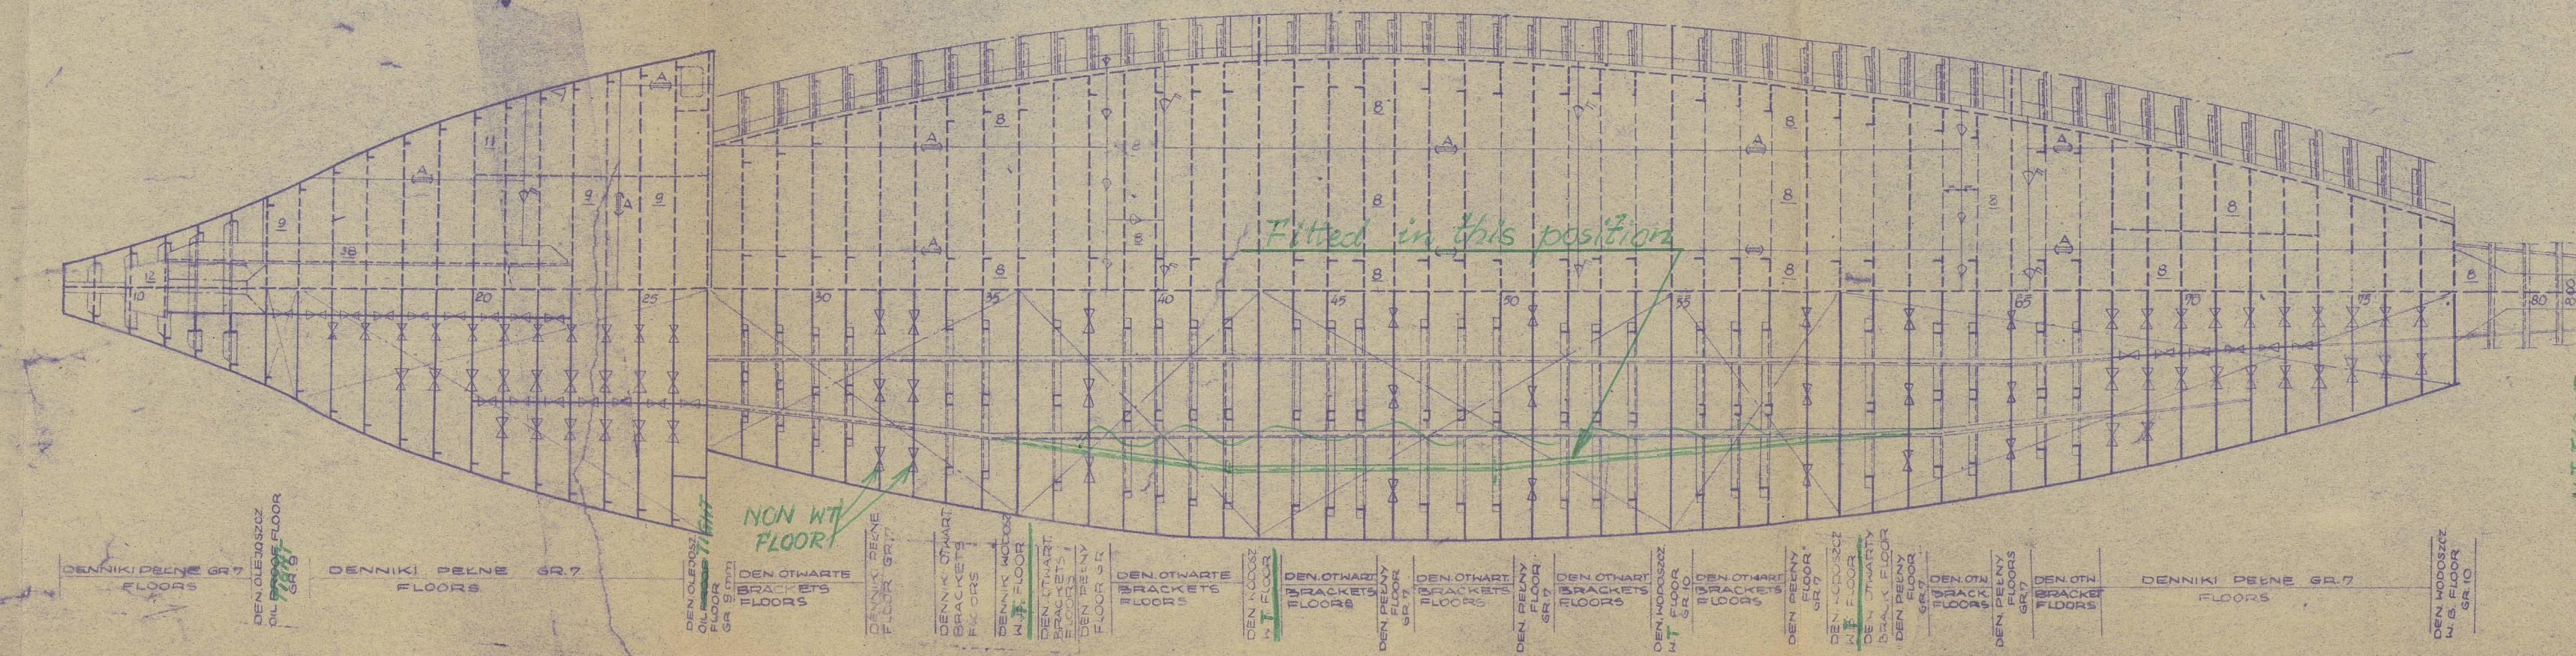

Certified copy of the approved plan
Port: Gdansk
Report No: F.E.H.008
Builder: Stocznia Gdanska
Yard No: B51/011
M.S. "ORLA"


KONSTR.	DATA	NAMISKO	PODPIS	STOCZNIA GDANSKA ZAKŁADOWE BIURO KONSTRUKCYJNE GDANSK SHIPYARD
KRZYSZTOF	17.04.55	R. KRAJCEWICZ	[Signature]	
SPRAWDZ.	18.04.55	R. KRAJCEWICZ	[Signature]	
ZATWIERDZ.	15.05.55	DR. HIERONIM	[Signature]	
WYKON.		DR. HIERONIM		
SKALA	1:100	PROJEKTOWANIE 600 TDW		B51-10-11
		ZŁAD PODŁUŻNY		100-0-1
ROZMIAR	565x1000	CARGO SHIP		
CIĘŻAR	0,59 m	LONGITUDINAL SECTION		

01344700-015

ORLA



RECORDS DEPT.

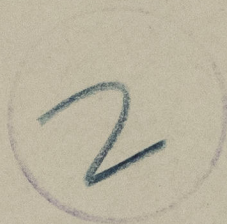

Long nd Section.



© 2021

Lloyd's Register
Foundation

013096 017102-10168