

COSTRUZIONI N° 160-161.  
SPACCATO LONGITUDINALE  
SCALA 1:100.

Dimensioni dei bagli  $230 \times 90 \times 14$  [ eccettuato dove è indicato espressamente.  
I profili  $230 \times 90 \times 14$  [ sono equivalenti ai profili  $240 \times 90 \times 115$  approvati nella sezione maestra.

*Tipo delle Soprastrutture non definitivo*

CANTIERE NAVALE TRIESTINO  
MONFALCONE GENNAIO 1925.

2  
C. N. T. Moufalcone 160, 161

Approved plan of Profile

M. V. Saturna

Cruste Rpt. No 7706

C. N. T. 160

M. V. Vulcania Rpt 8225

PLANS TRANSFERRED  
TO SISTER VESSEL

CARIBIA ★




© 2021

Lloyd's Register  
Foundation

014015 - 014022 - 00 72

$$\begin{array}{r} 6.8 \\ 34 \\ \hline 50 \end{array} = 7.5$$

$$\begin{array}{r} 10.0 \\ 34 \\ \hline 35 \end{array} = 10.0$$

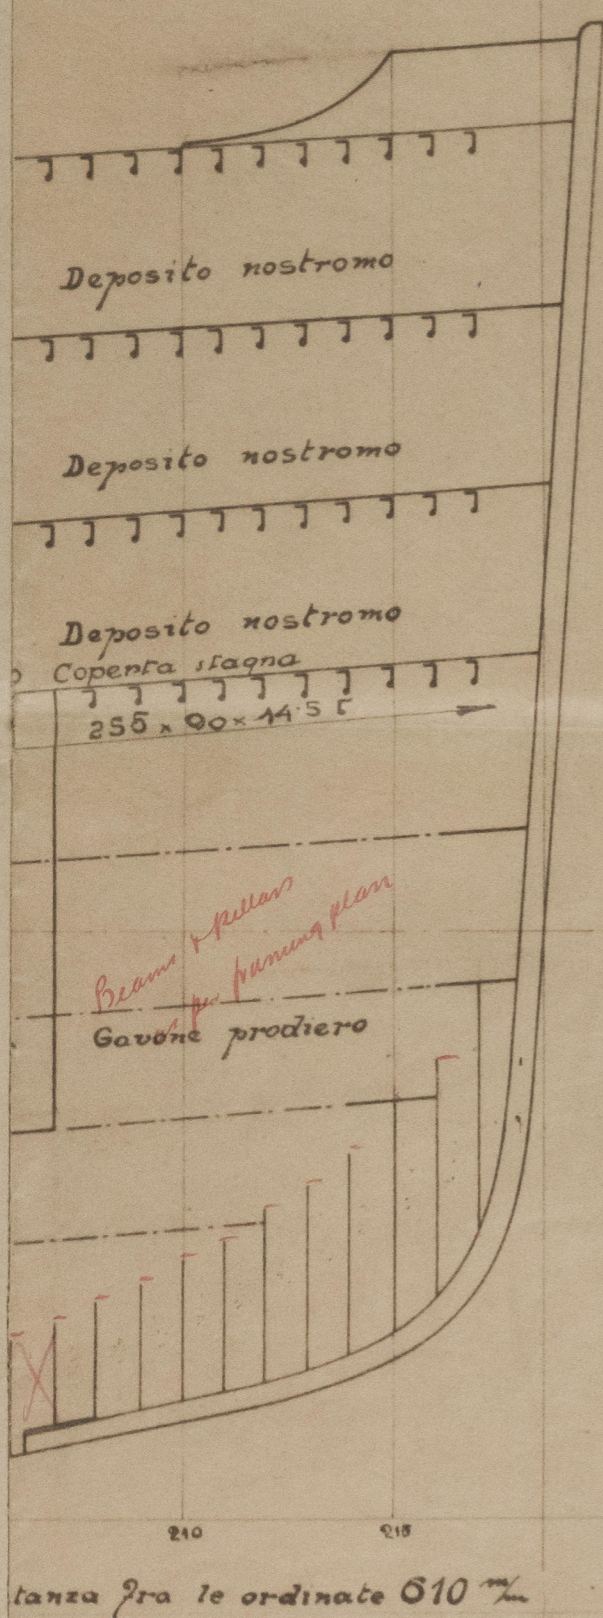

*23.1.25*

CANTIERE NAVALE TRIESTINO  
MONFALCONE GENNAIO 1925.

014015-014022-0072

014015-014022-0072



© 2021  
Lloyd's Register  
Foundation