

17/2/25

COSTRUZIONI N° 160-161

ASTA DI POPPA E TIMONE


SCALA - 1:28

Speed not exceeding $18\frac{1}{2}$ knots.
Quality of construction to be as required by Rules.


Superficie timone mq 22.52

BRACCI DEL TIMONE


Vista della Losca

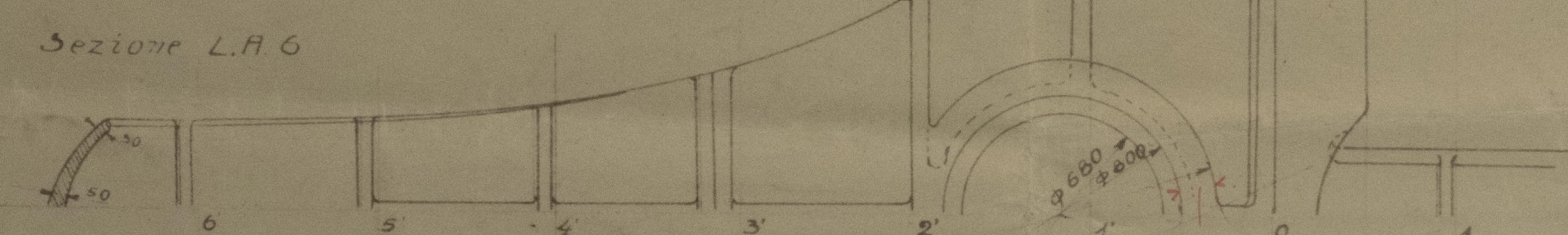


Sezione L.A.6

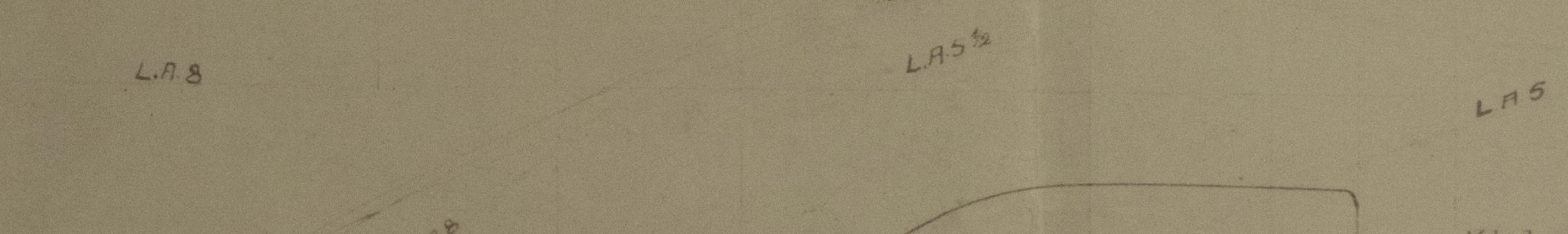



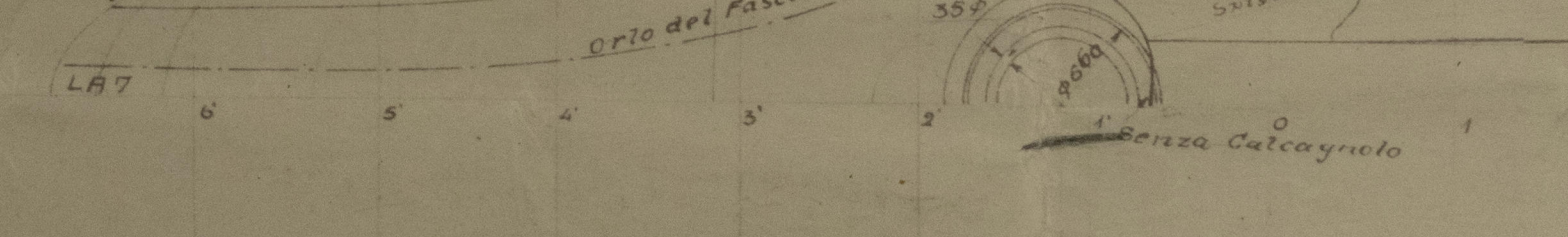



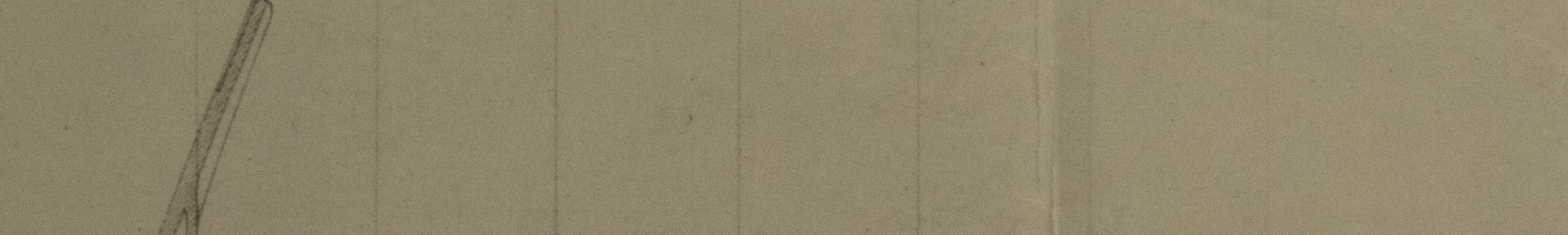


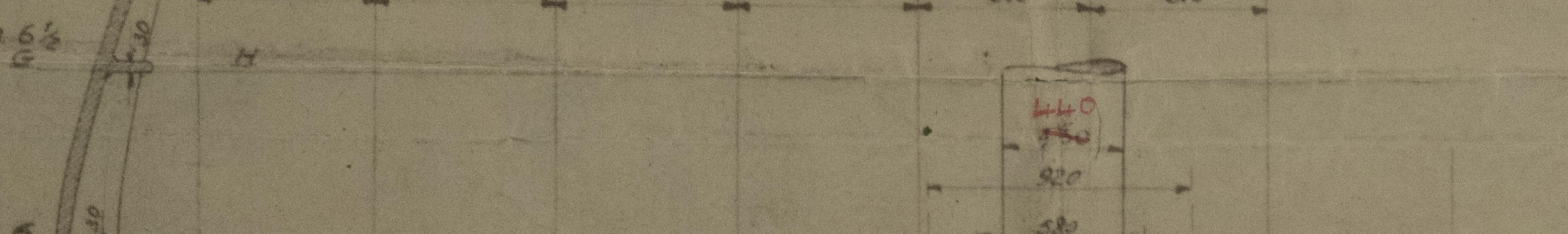



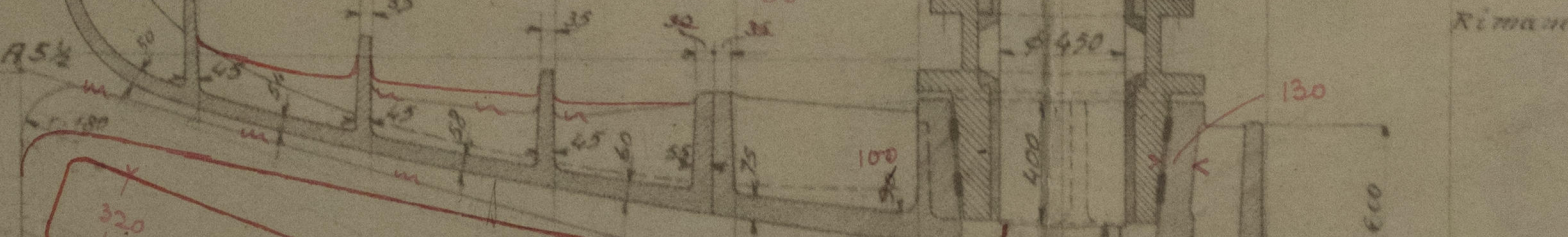







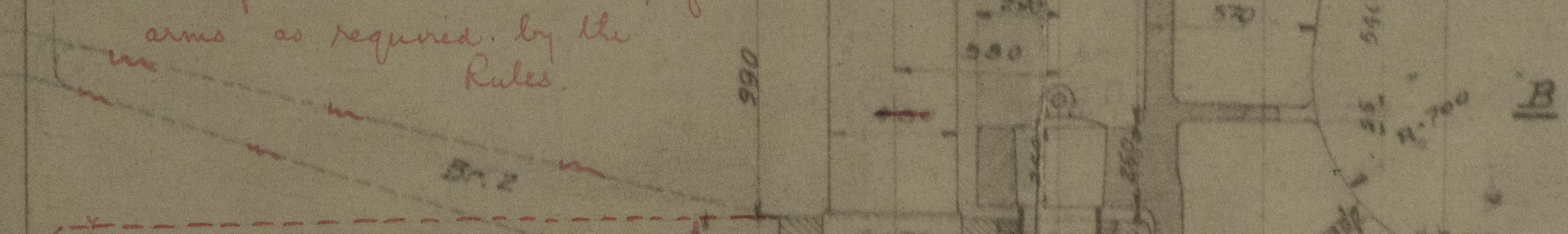



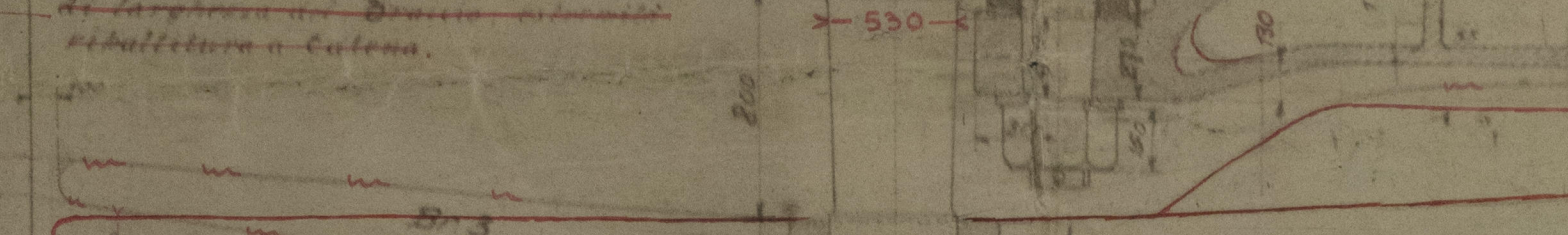



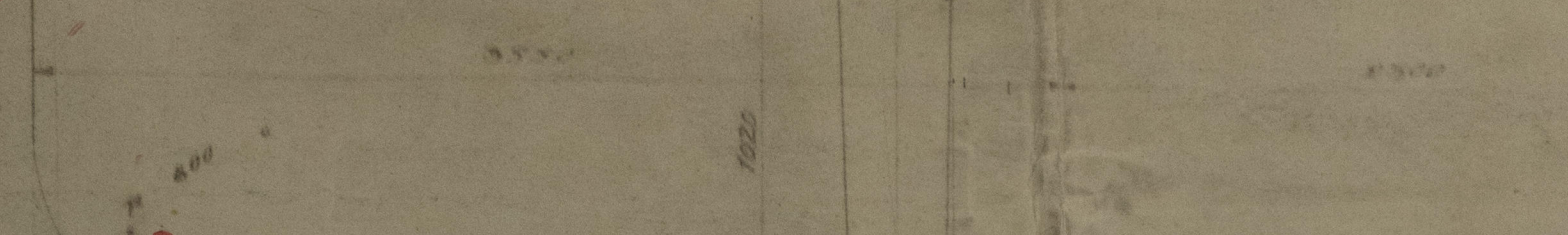


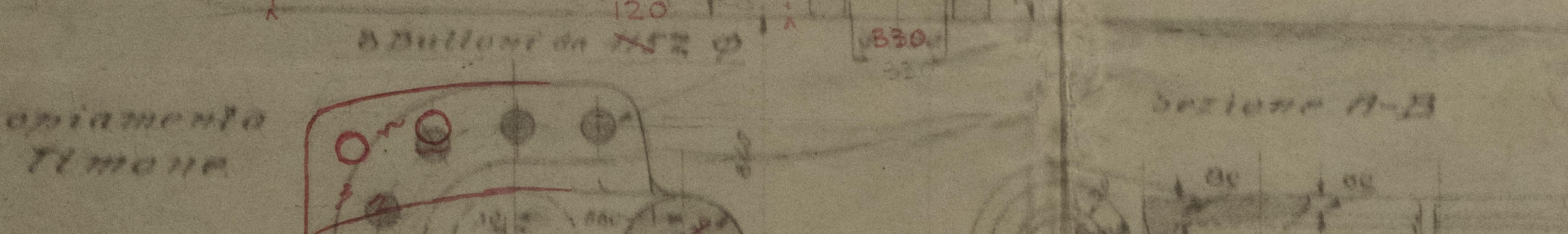



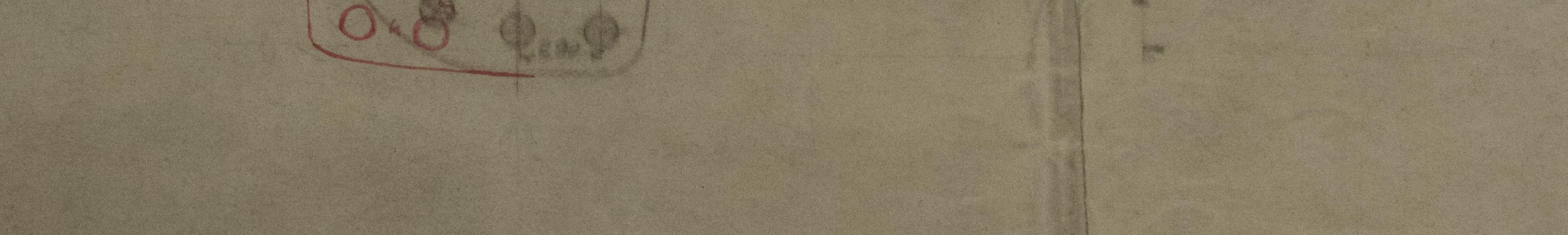







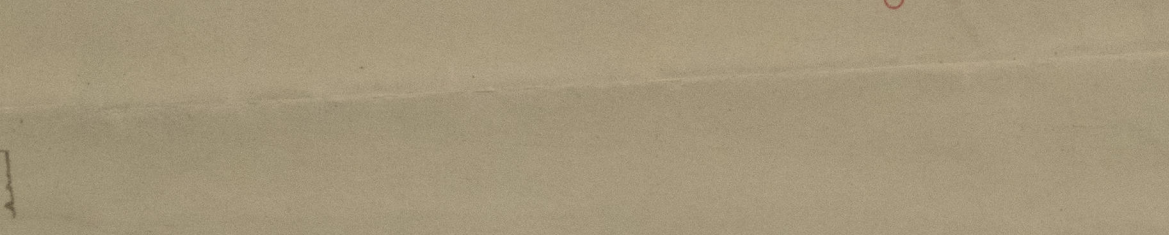



 



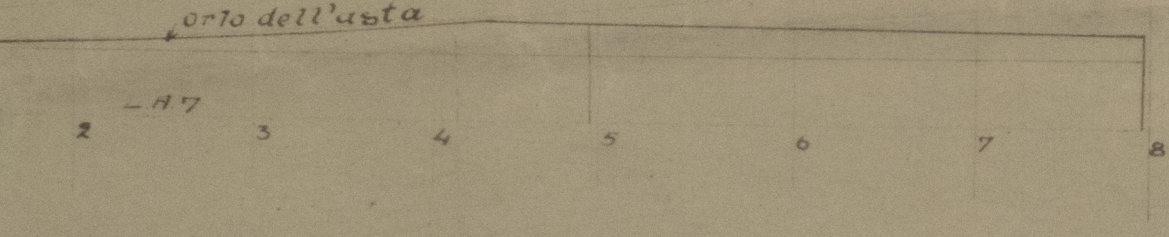



 



 



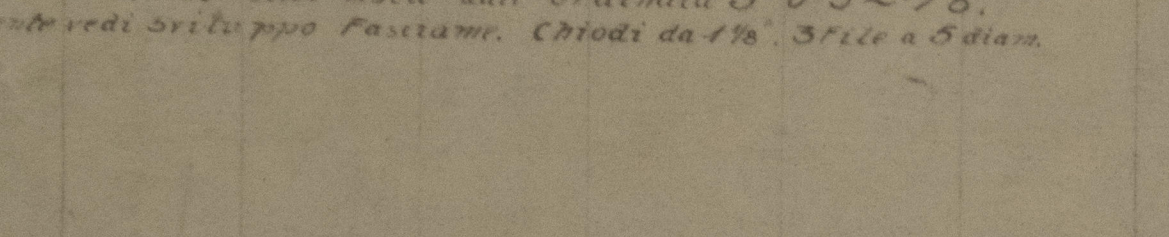



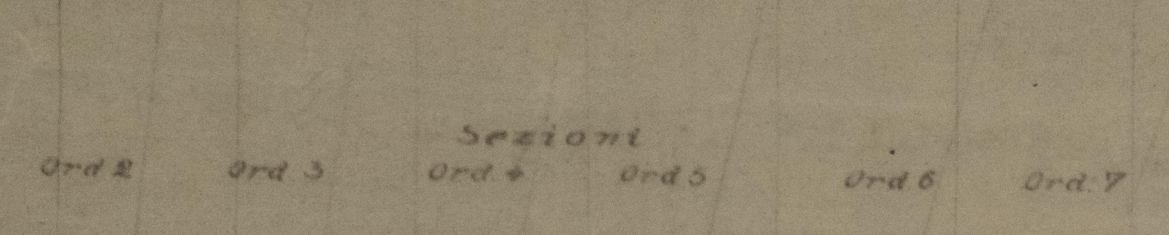



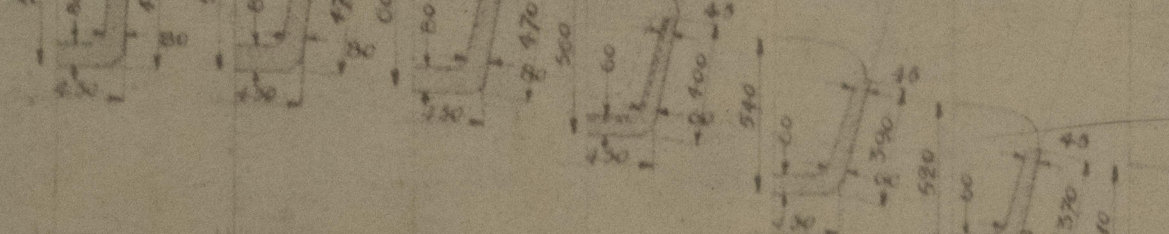


Sezione L.A.25

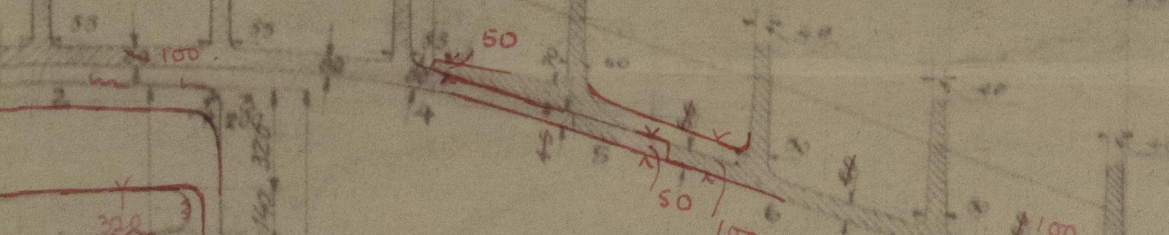



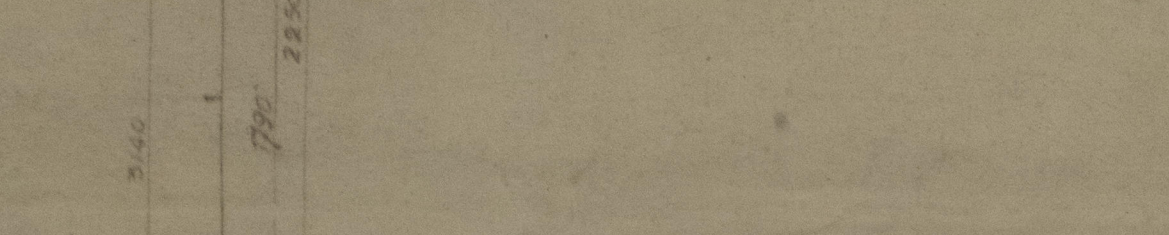



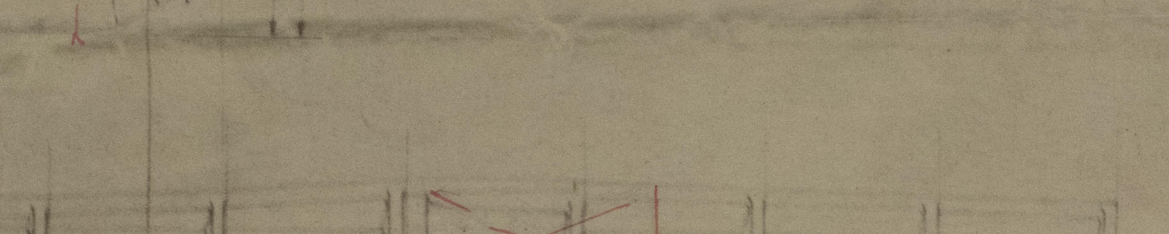



 



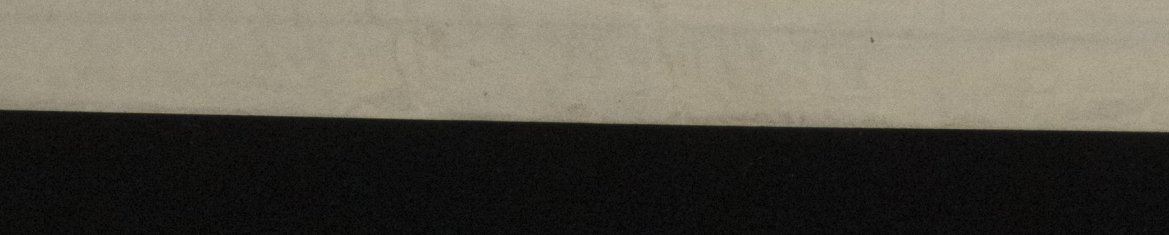



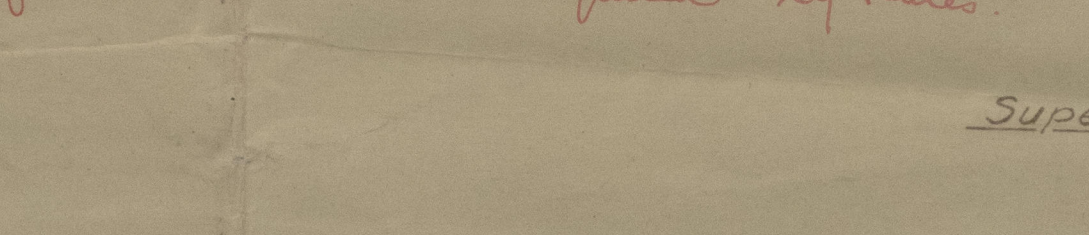



 



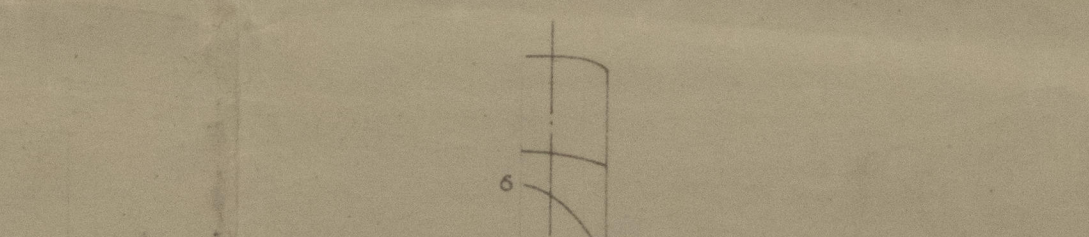



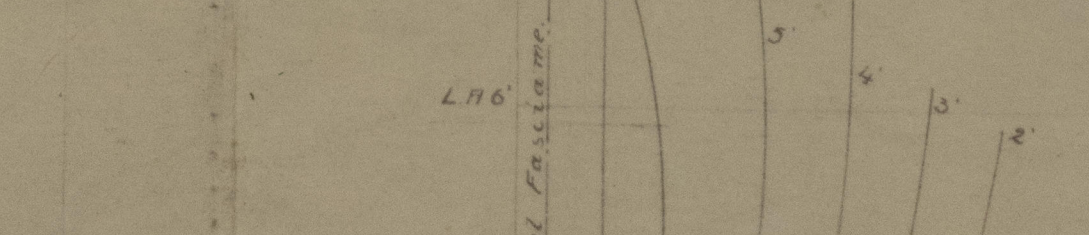


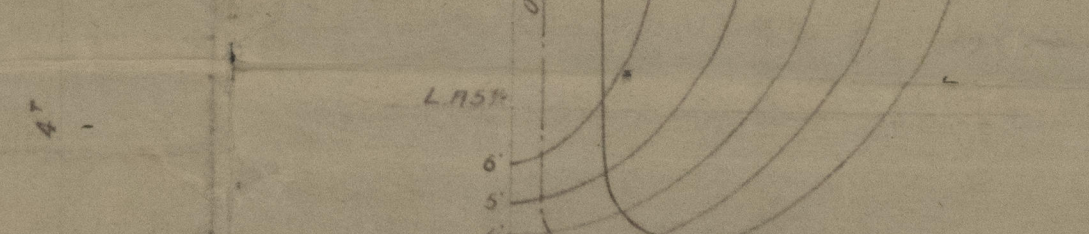



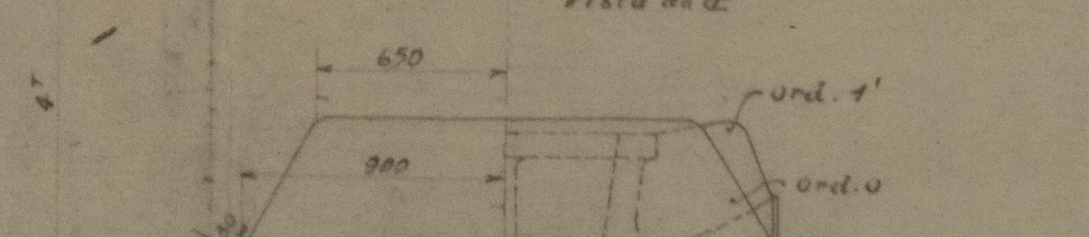







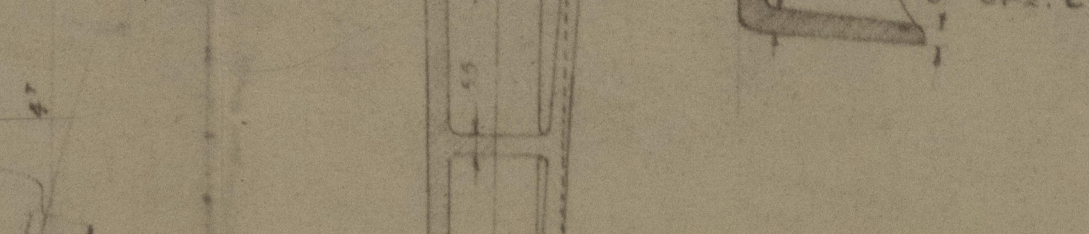


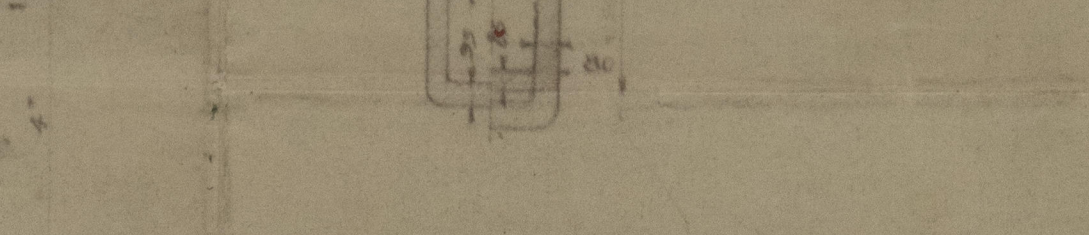



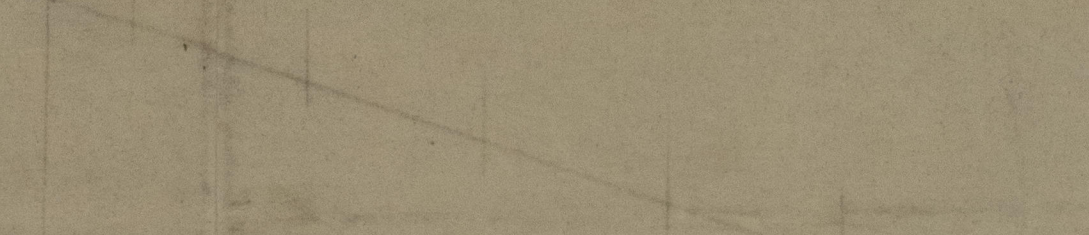







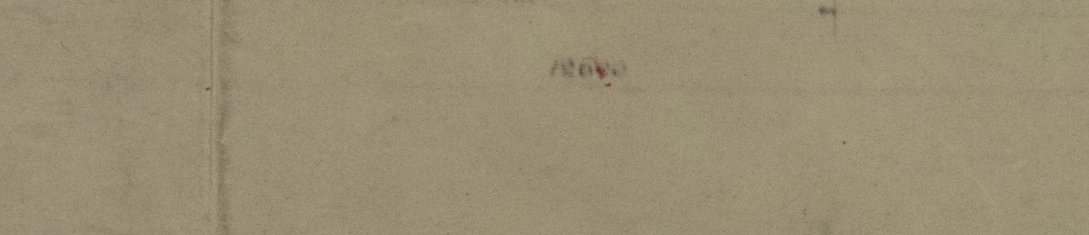



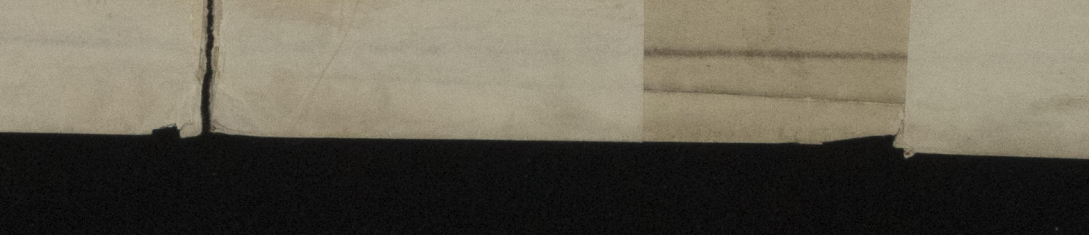



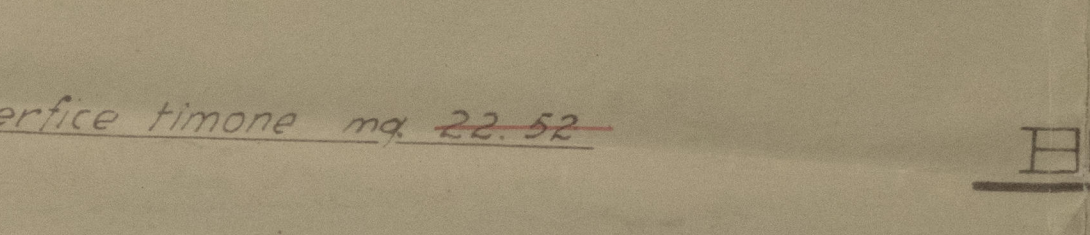



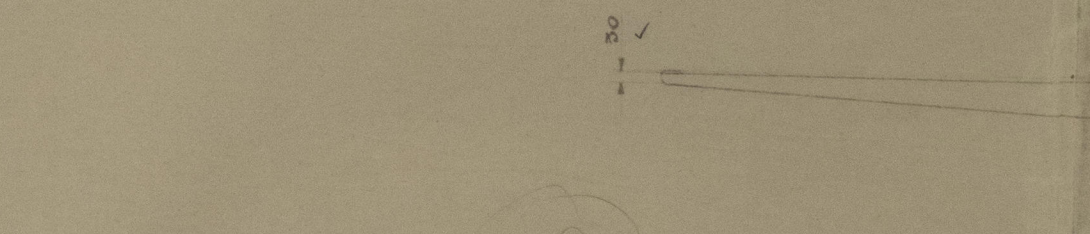


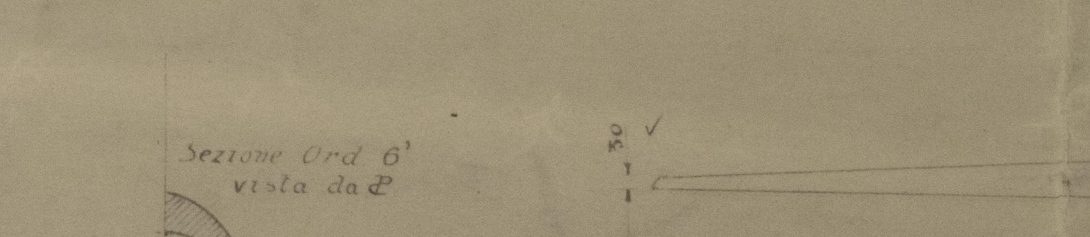



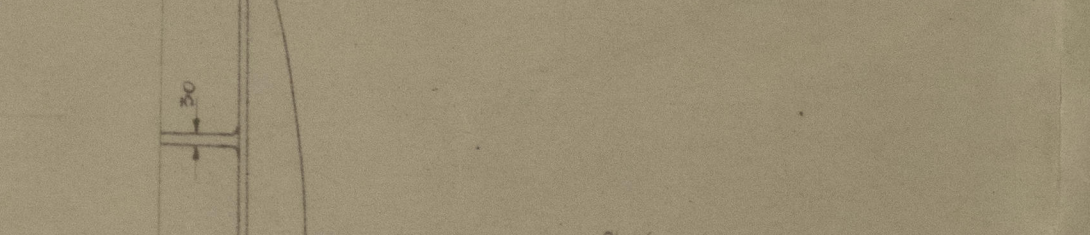







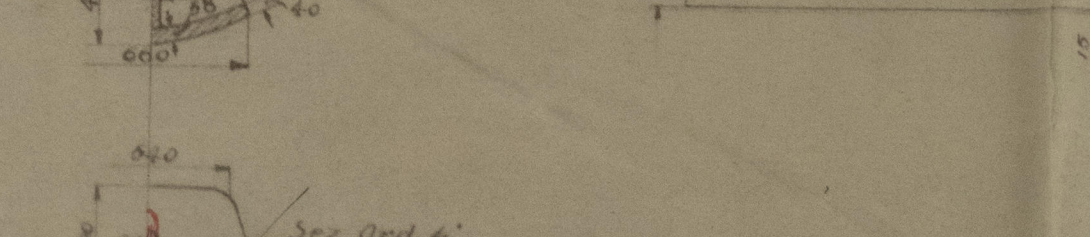



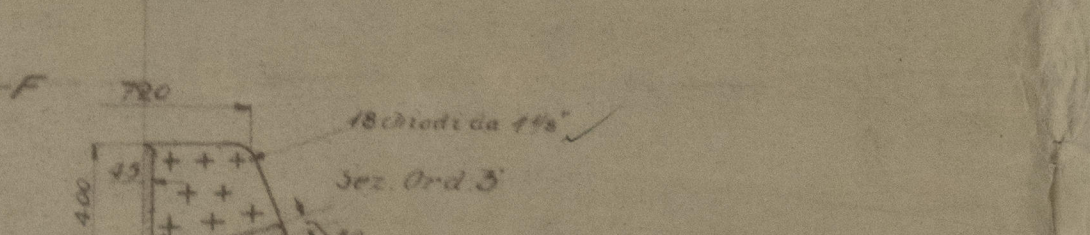



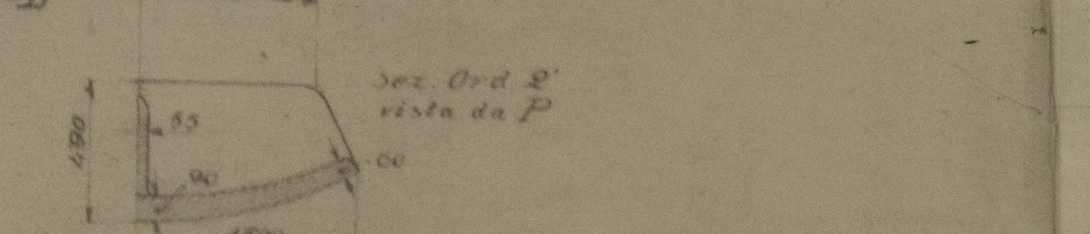



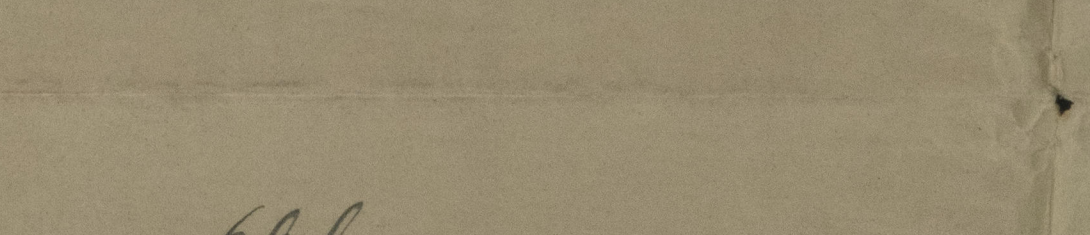



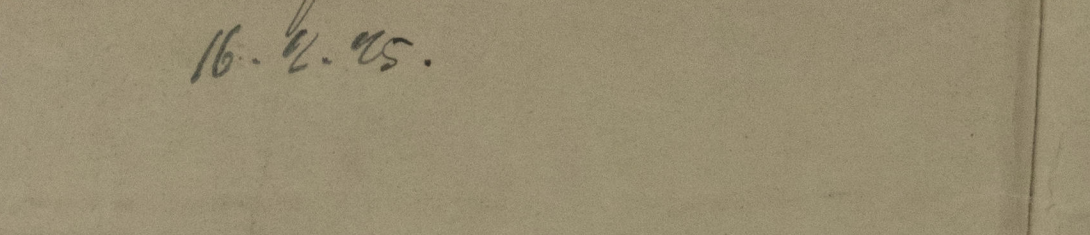



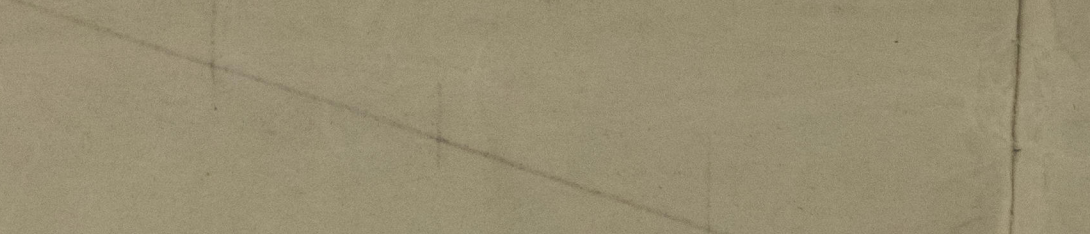



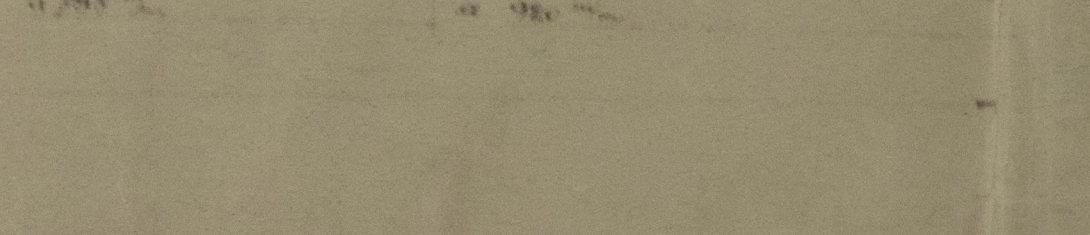



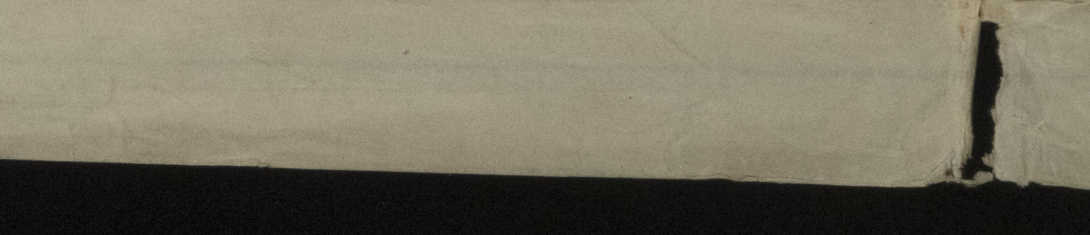



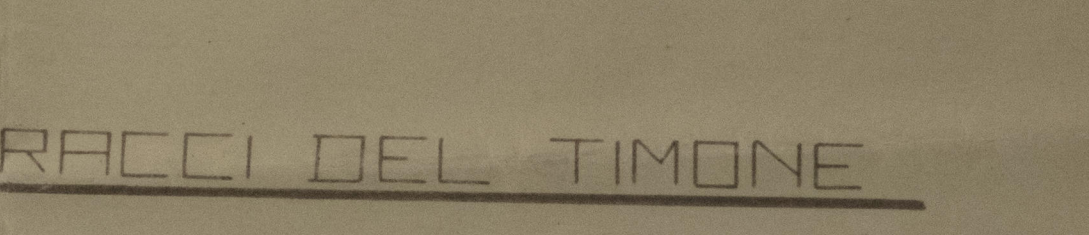



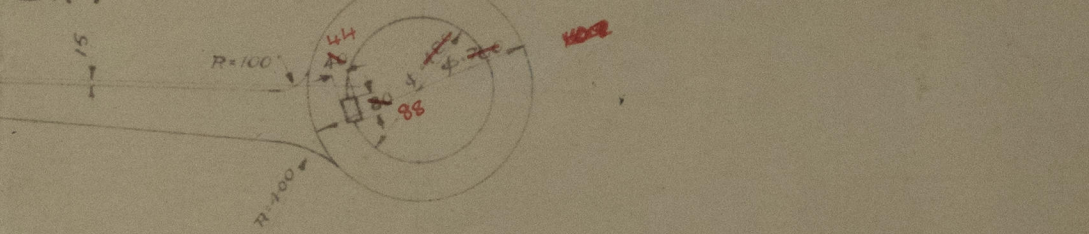



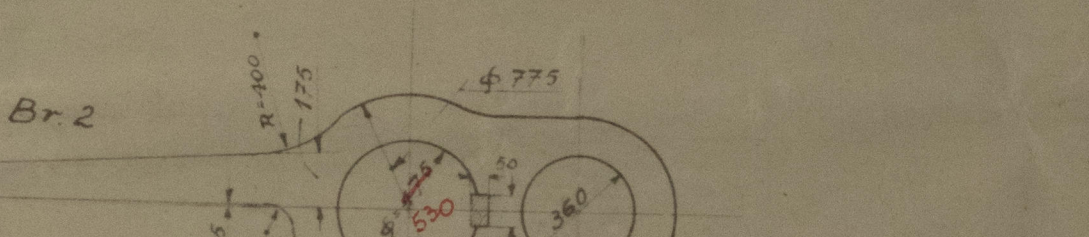



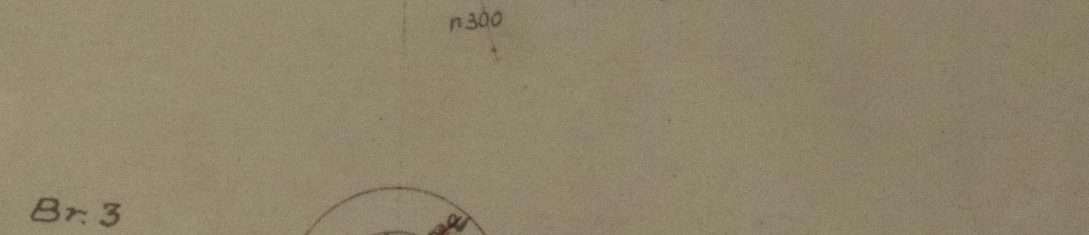


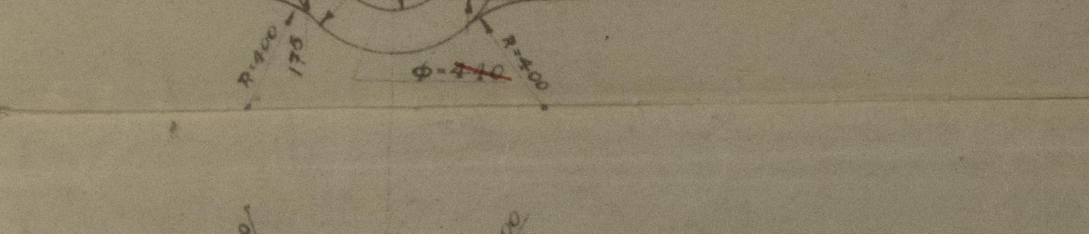



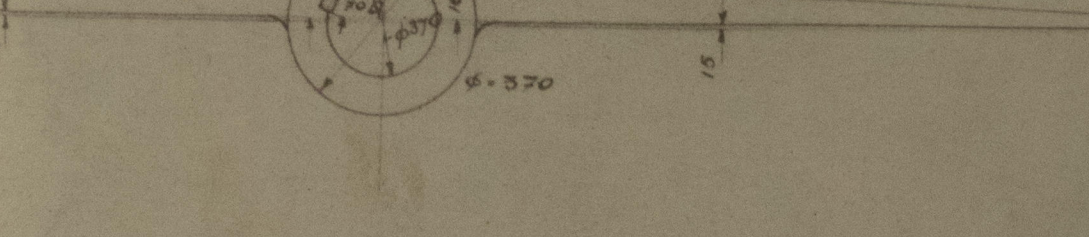






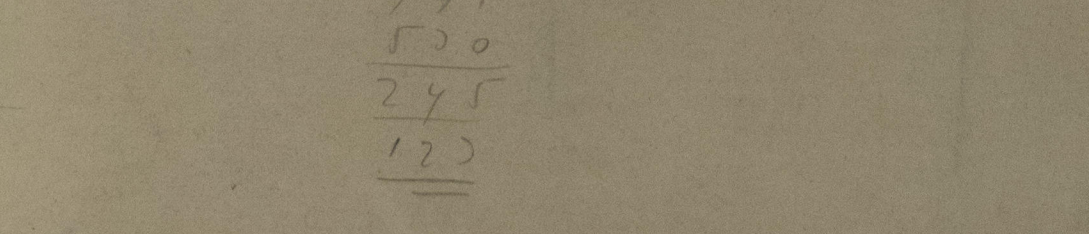



 


Sezione L.A.65




Sezione L.A.66

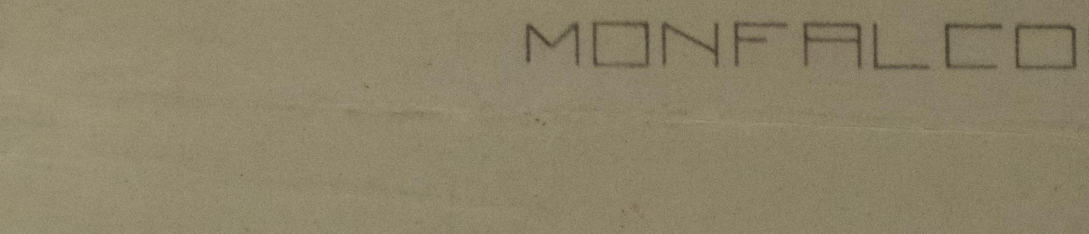

Sezione L.A.67

 

Sezione L.A.68

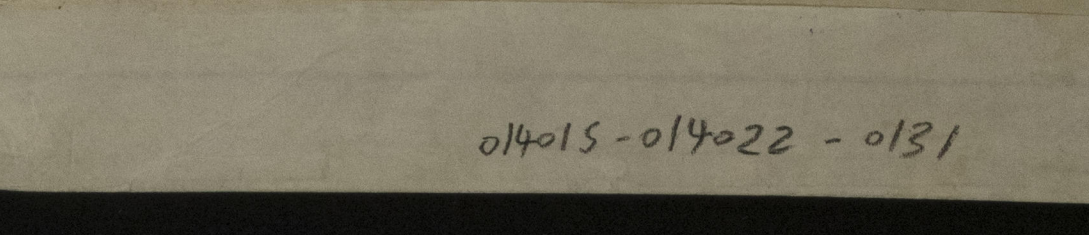

Main piece increased in way of arms as required by the Rules.

See Dist 5 Para 6. b. intermediate and speed rules between rows.

Obb.
16.2.25.

CANTIERE NAVALE TRIESTINO
MONFALCONE GENNAIO 1925

5
C.N.T. Noufalcons No 160 + 161

Approved plan of Skewframe & Rudder

M.V. Saturnia


Trieste Rpt. No 7706

C.N.T. 160

M.V. Vulcania Rpt 8225

PLANS TRANSFERRED
TO SISTER VESSEL

CARIBIA ★

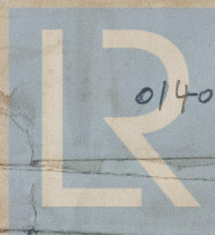

© 2021

014015-014022-0131

Lloyd's Register
Foundation