
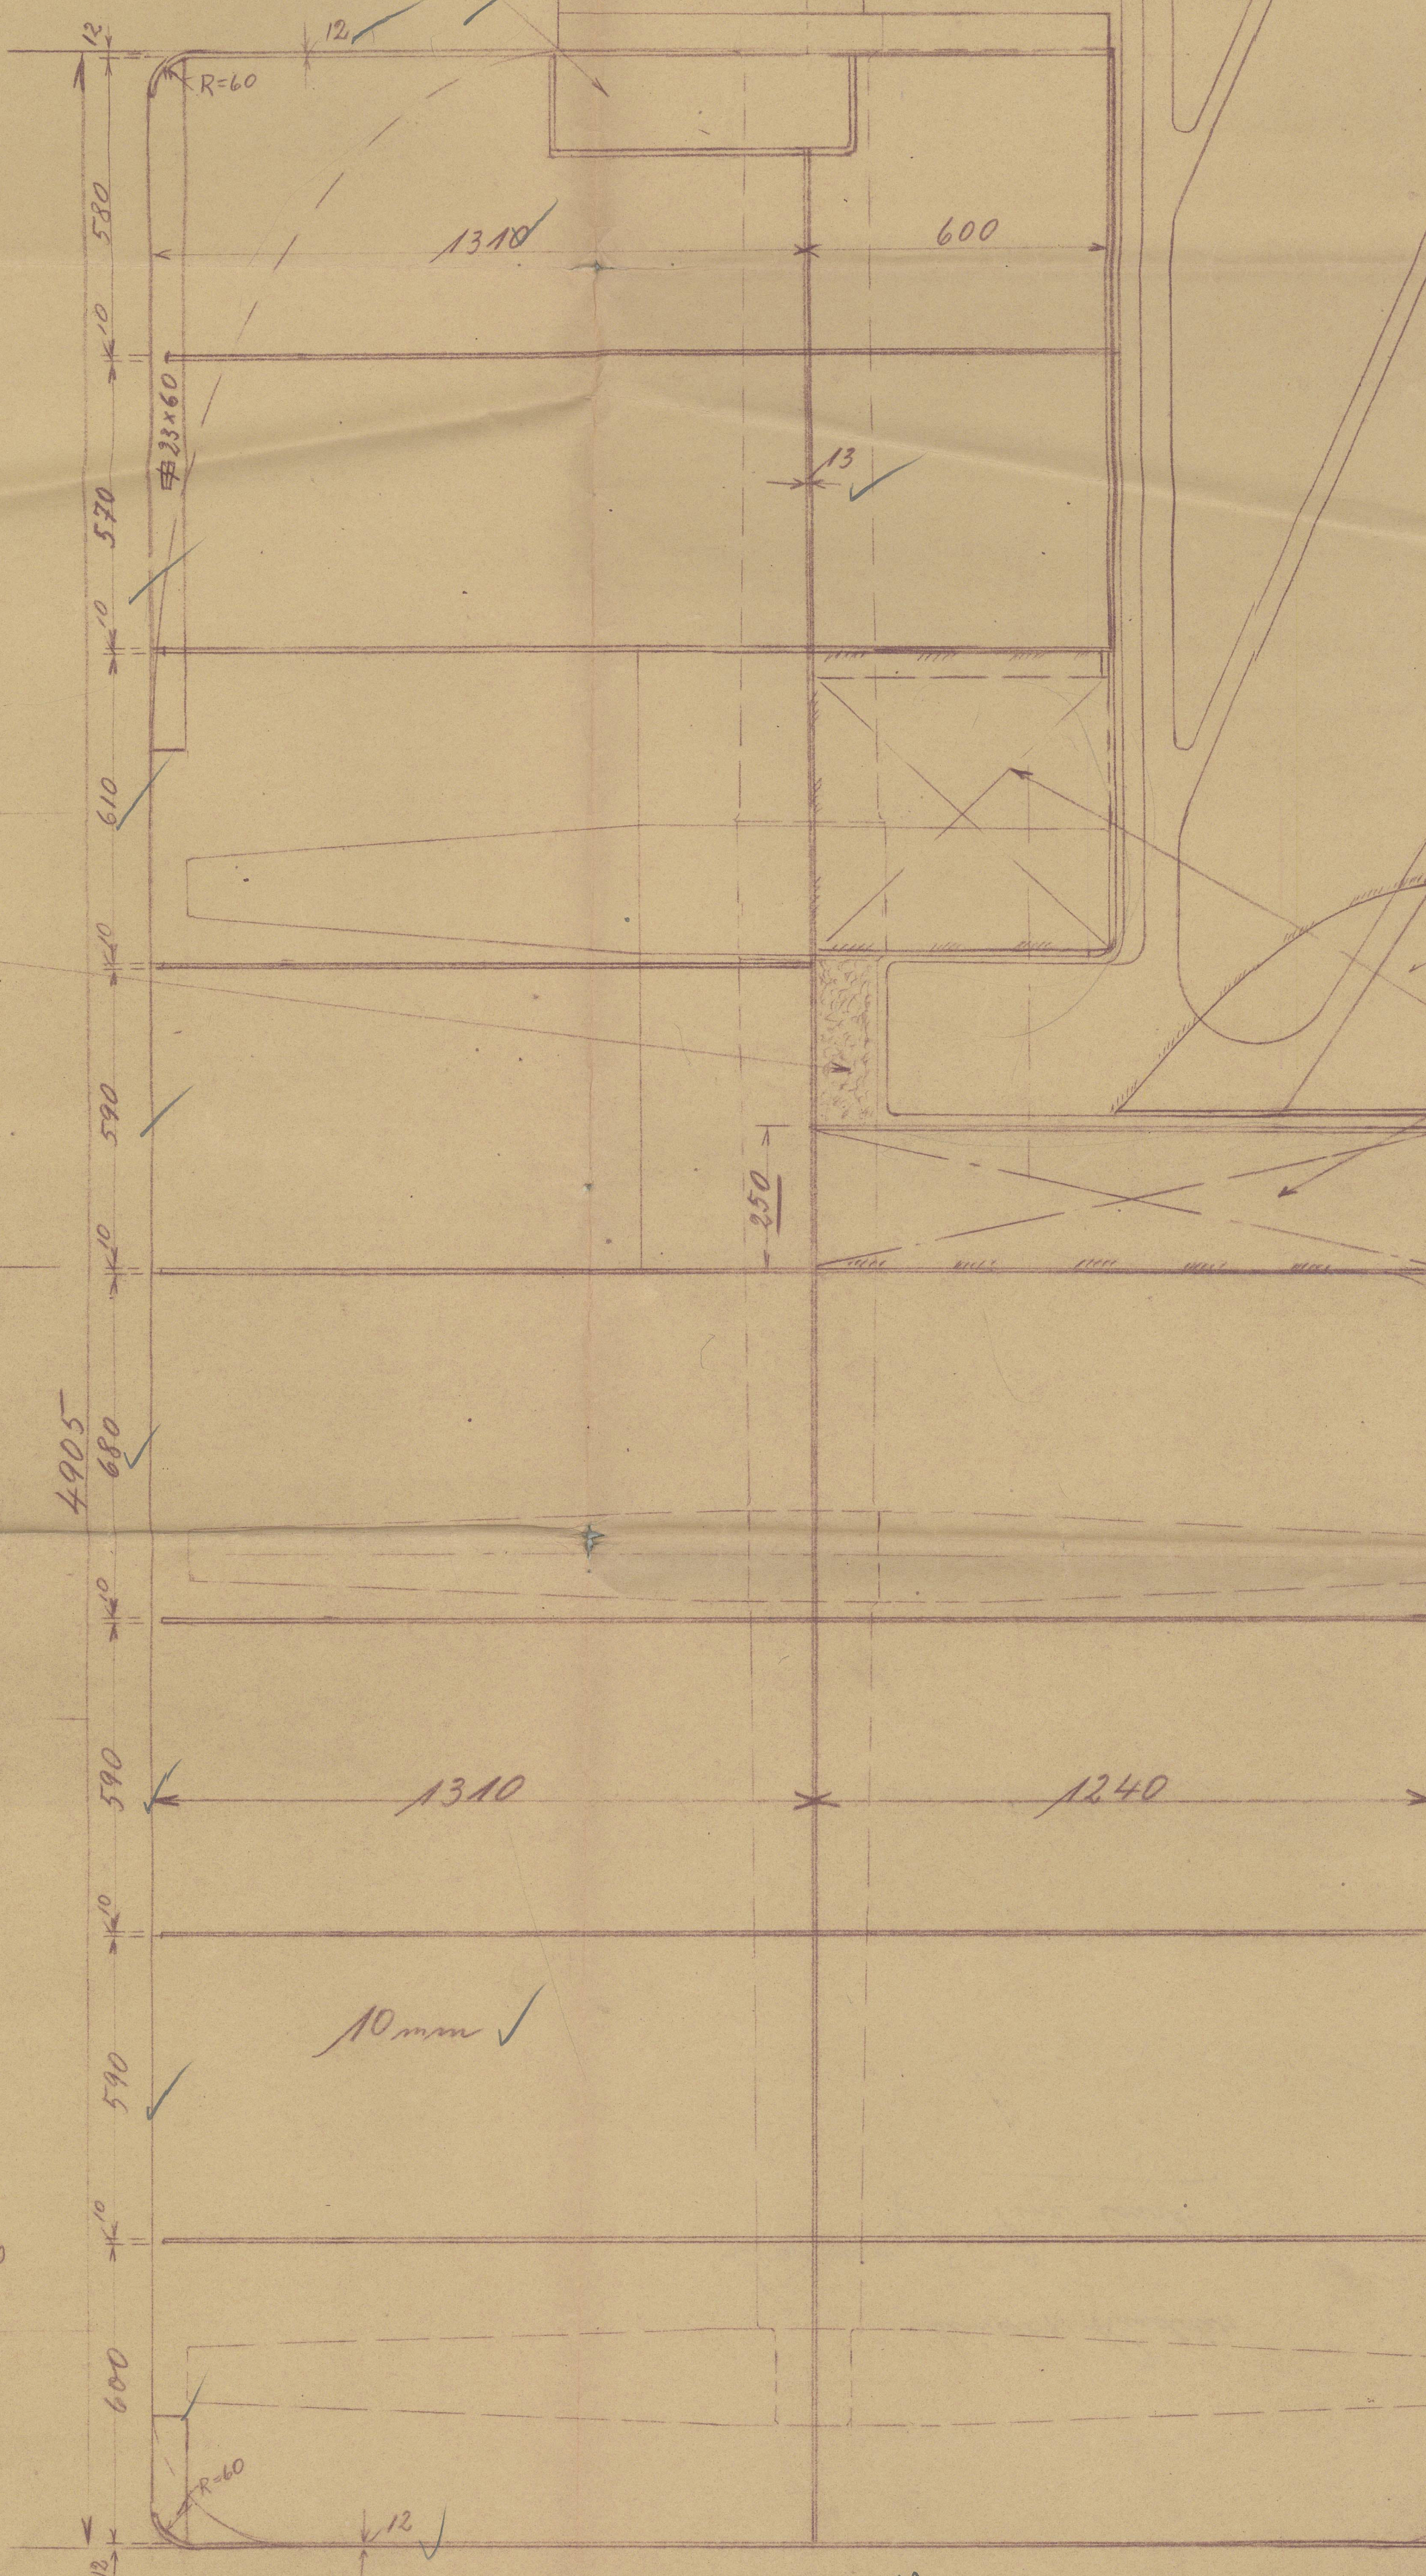
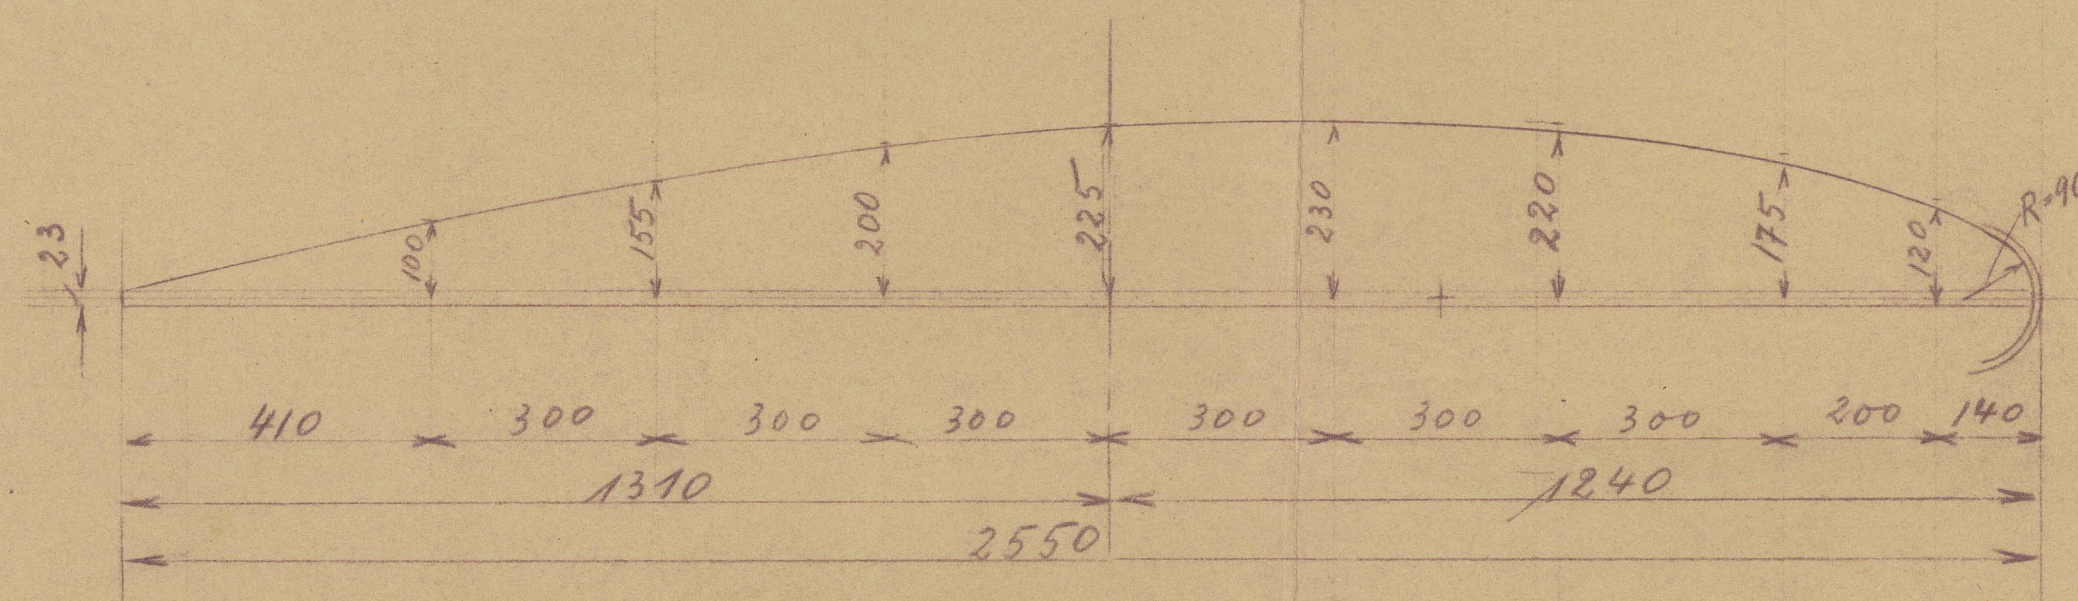
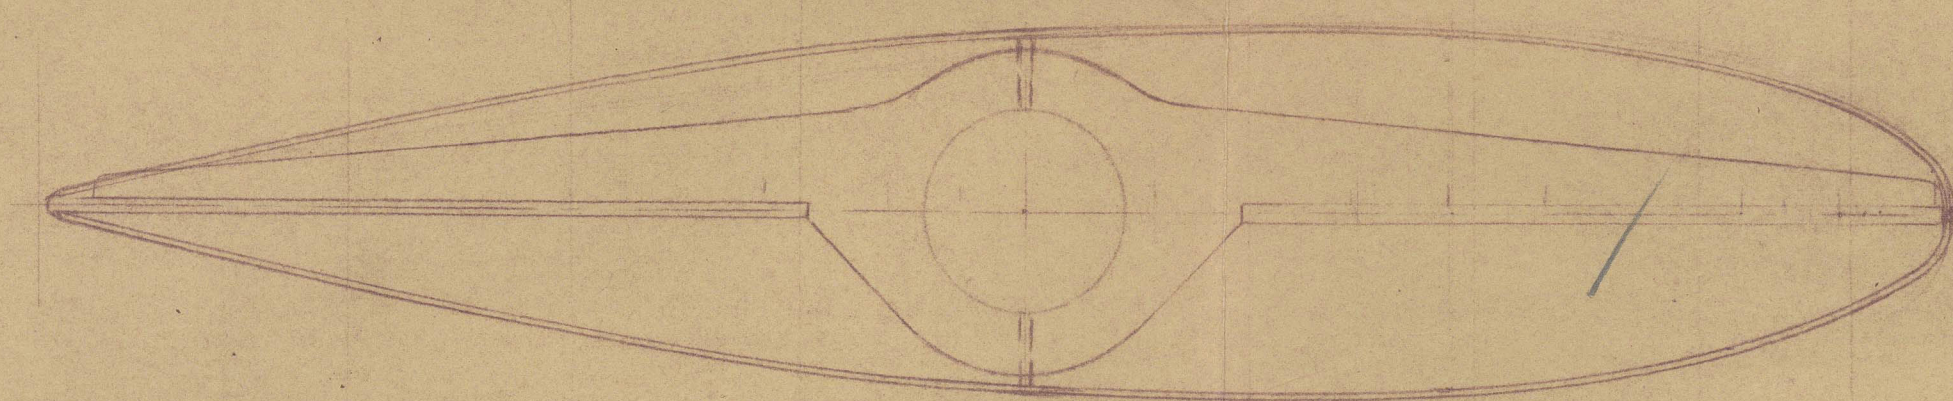
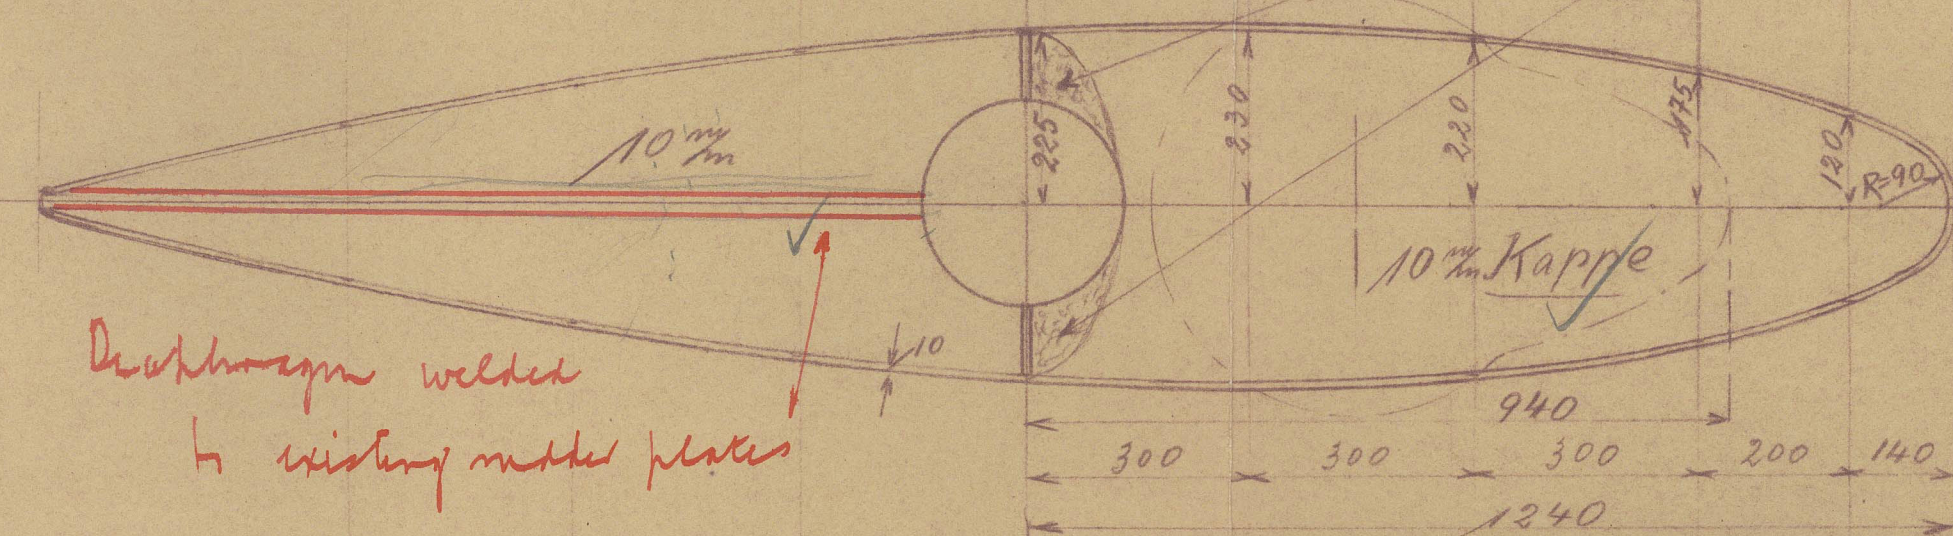
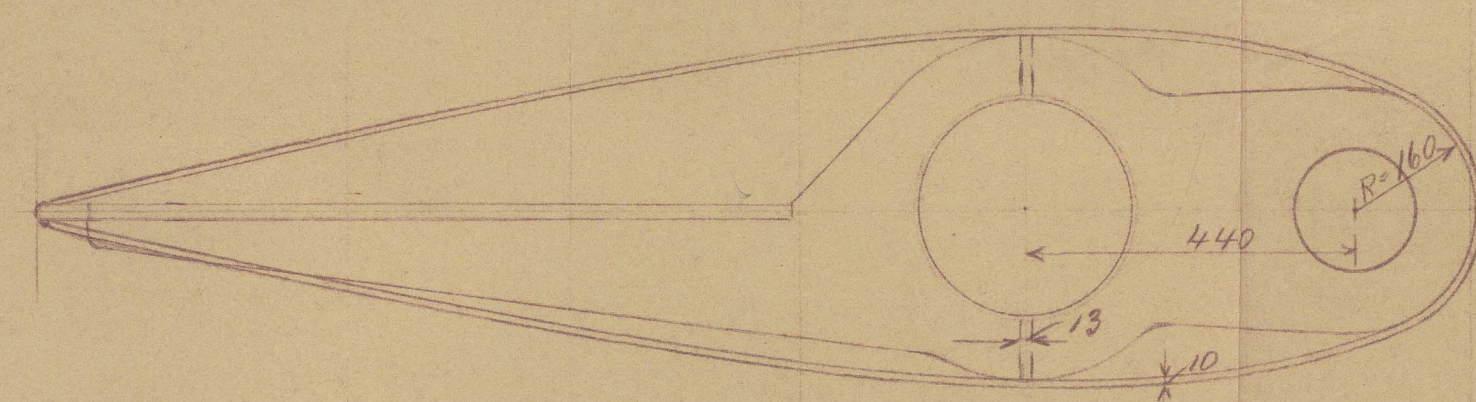


CWL

Nach der Montage
mit Cement ausfüllen!

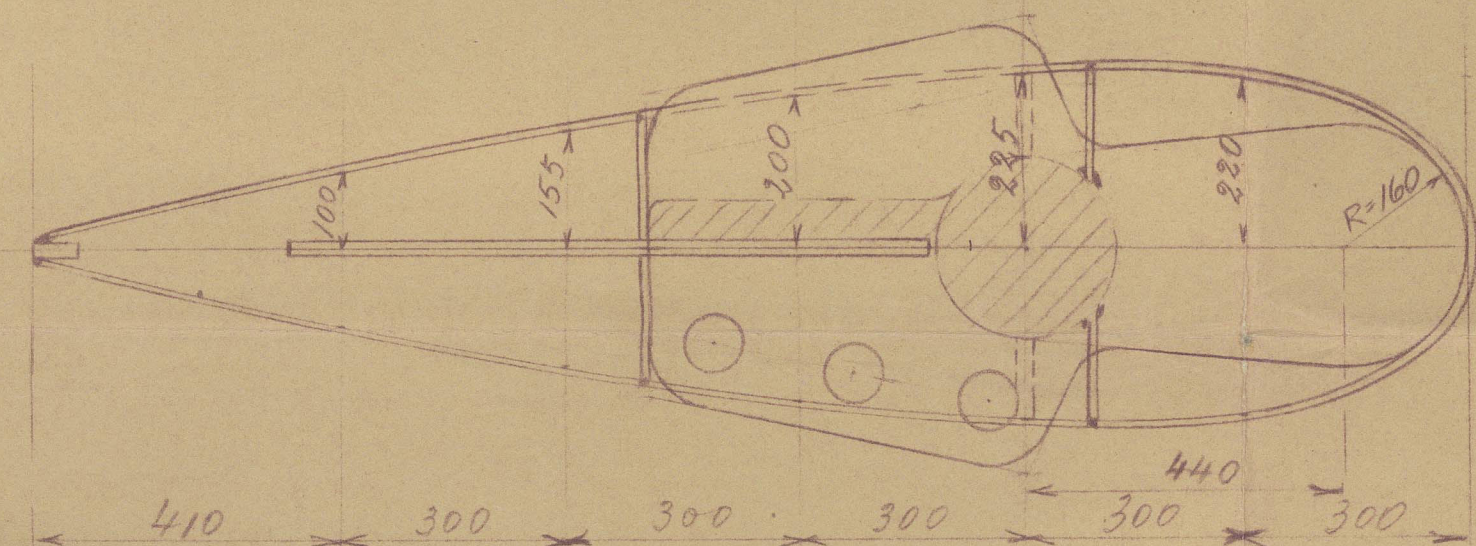

Verkleidung 10mm

Kappe 10mm
nach Montage durch
Heftschweißung anbringen!

Arrangements to be made for
access to inside for examination

Requirements of the Rules for the Application
of Electric Arc welding to Ship Construction
to be complied with

Arrangements of welding to be in accordance
with usual practice

Dieser Teil des
Ruders ist abzubrennen!

Abmessungen.

Länge n Lloyd	93,4 m ✓
Breite	14,49 " ✓
Tiefgang	6,48 " ✓
Geschwindigkeit	10,5 km ✓
Ruderfläche	10,6 m ² ✓



A.H. 8004.

Simplex-Stauruder

MS. Henry Horn

Zeichnungs-Nummer

SB 698

Maßstab: 1:10.

2.1.34

Hocher

© 2021

Lloyd's Register

Foundation

015273-015273-0342

Simplex Rudder
"Malowa Wola"
(for "Fine Court")



© 2021

Lloyd's Register

015273-015283-0362