


WKT 1956

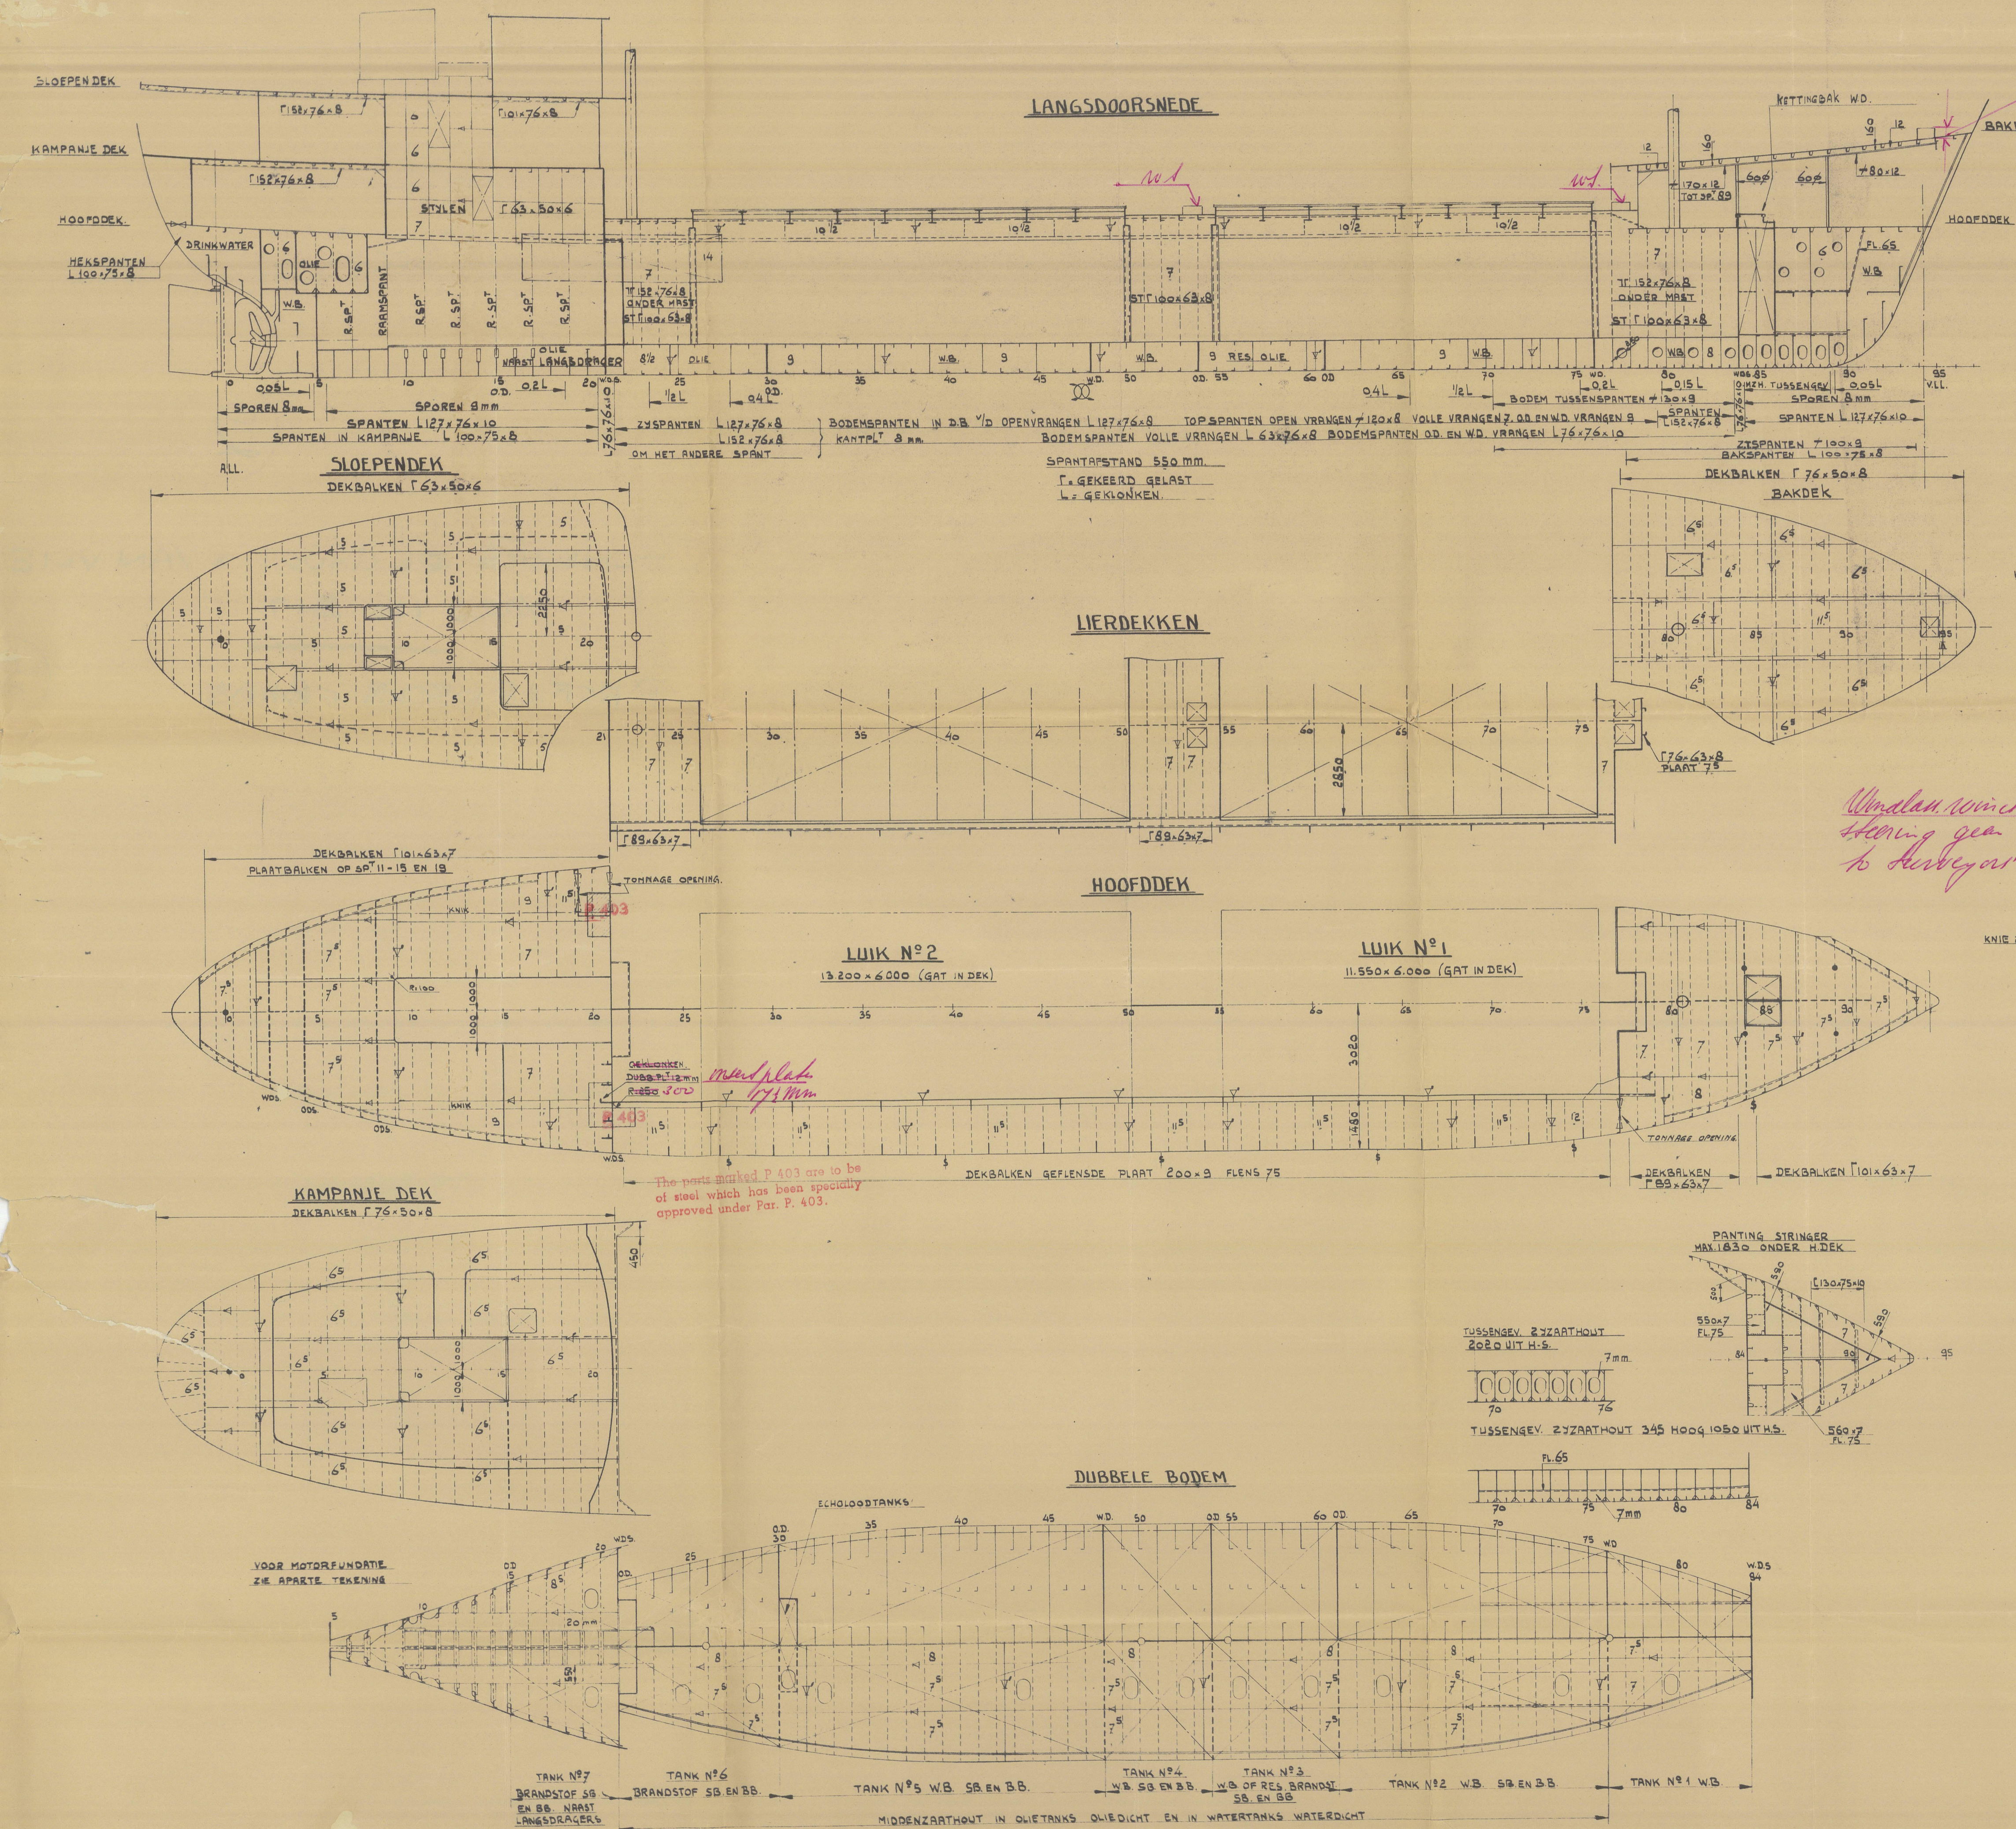

ALLE SCHOTTEN AAN DEK GEELAST

SCHOT OP SP'2 EN-3

SCHOT OP SP'4

SCHOT OP SP'5

SCHOT OP SP'8

SCHOT OP SP'21

DOORSN. A-A DOORSN. B-B DOORSN. C-C

SCHOT OP SP'84

SCHOT OP SP'77

HOOFD AFMETINGEN

LENGTE TUSSEN LOODLIJNEN	51,80 M = 169,95'
BREEDTE OP SPANTEN	9 - = 29,53'
HOLTE TOT VRYBOORDDEK	4,10 - = 13,45'
DIEPGANG ONGEVEER	3,56 - = 11,68'

Flash point of oil fuel above 150° Fahr.
The remaining requirements of chapter 1 of the Rules to be complied with where applicable.

LONDON COPY

GET <i>W</i>	28-1-56	SCHAAL	BOUW № 317 KUSTMOTORVRACTBOOT
GEZ. <i>W</i>	30-1-56	1:100 1:25	
LANGSDOORSNEDE-DEKKEN EN SCHOTTEN.			
N.V. SCHEEPSBOUWWERF VAN DER LINDEN EN VAN VLIET SLUISWIJCK (Bij Rotterdam)			317005 © 2021

" BERN " ★

RECORDS DEPT.
LONDON.

2

015433-015441-0089

SCHEEPS DE GROOT & VAN VLIET

YARD NO 317



© 2021

Lloyd's Register
Foundation

PROFILE, DECKS & BHDS.