

25. 9.13
13. 10.13
16. 11.13
3. 12.13
29. 12.13







410 ft. 11 m.
CARGO BOAT DE 8850 t
pour la C.H.P.

Plan de Construction et Barrotage

Profil

Echelle de 0.075 p.m. Scale 1/1000

Coupe Longitudinale

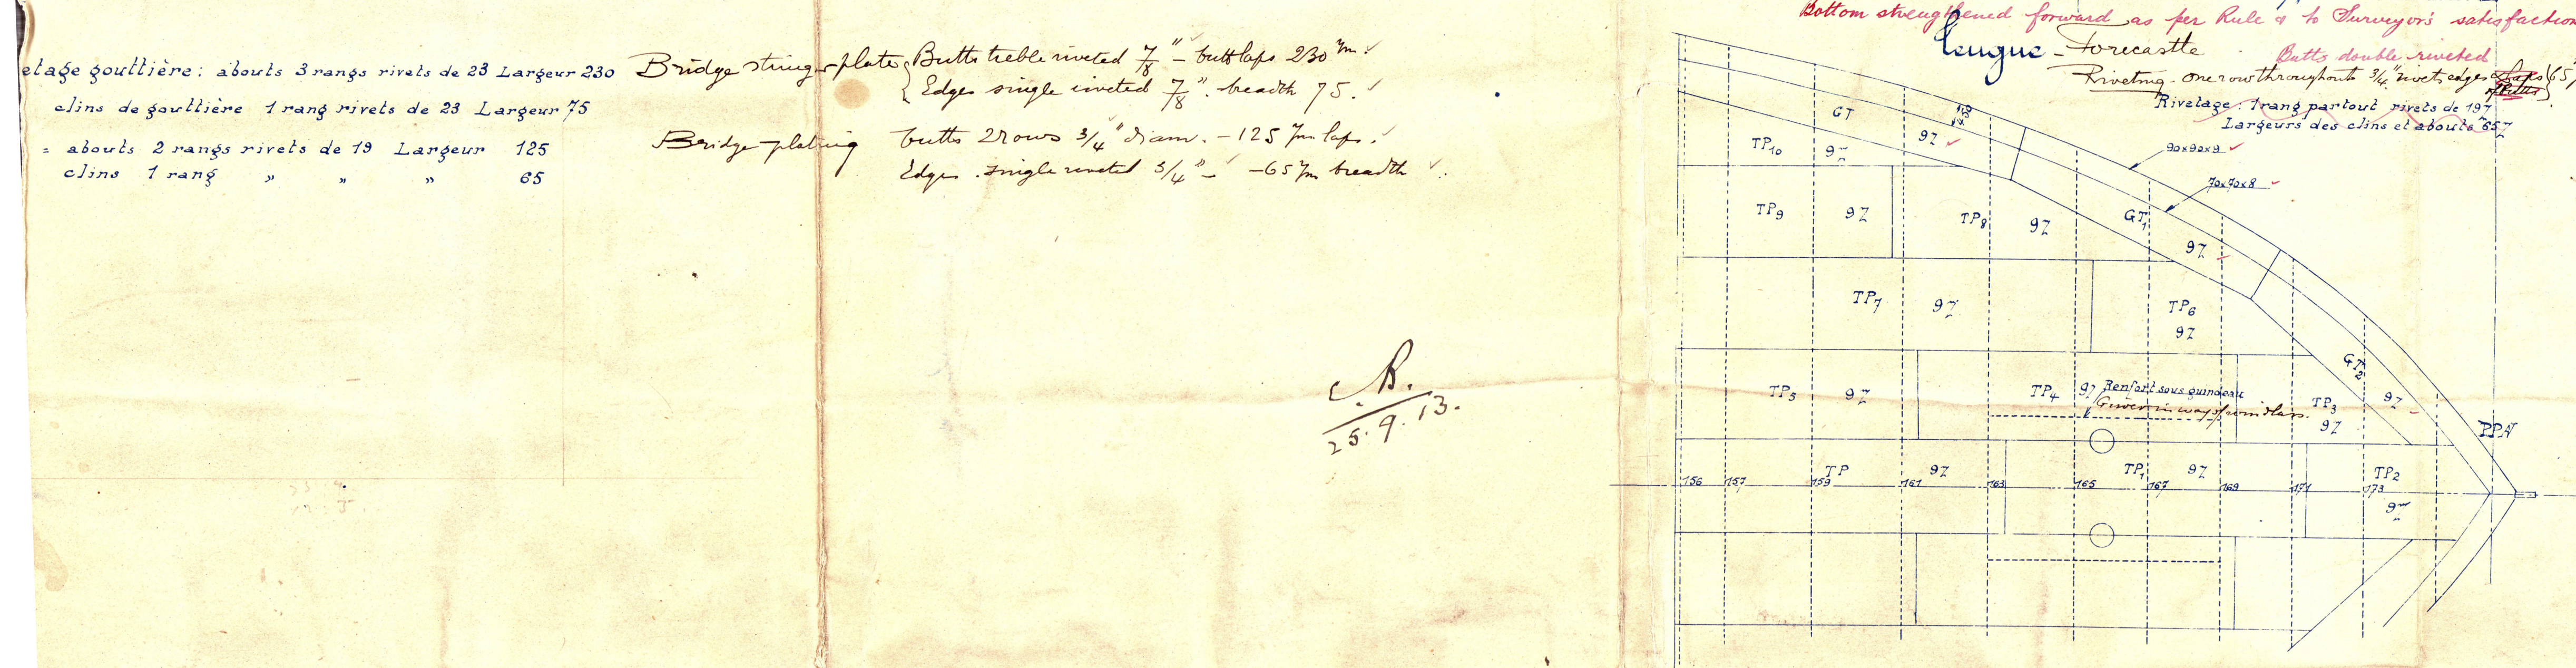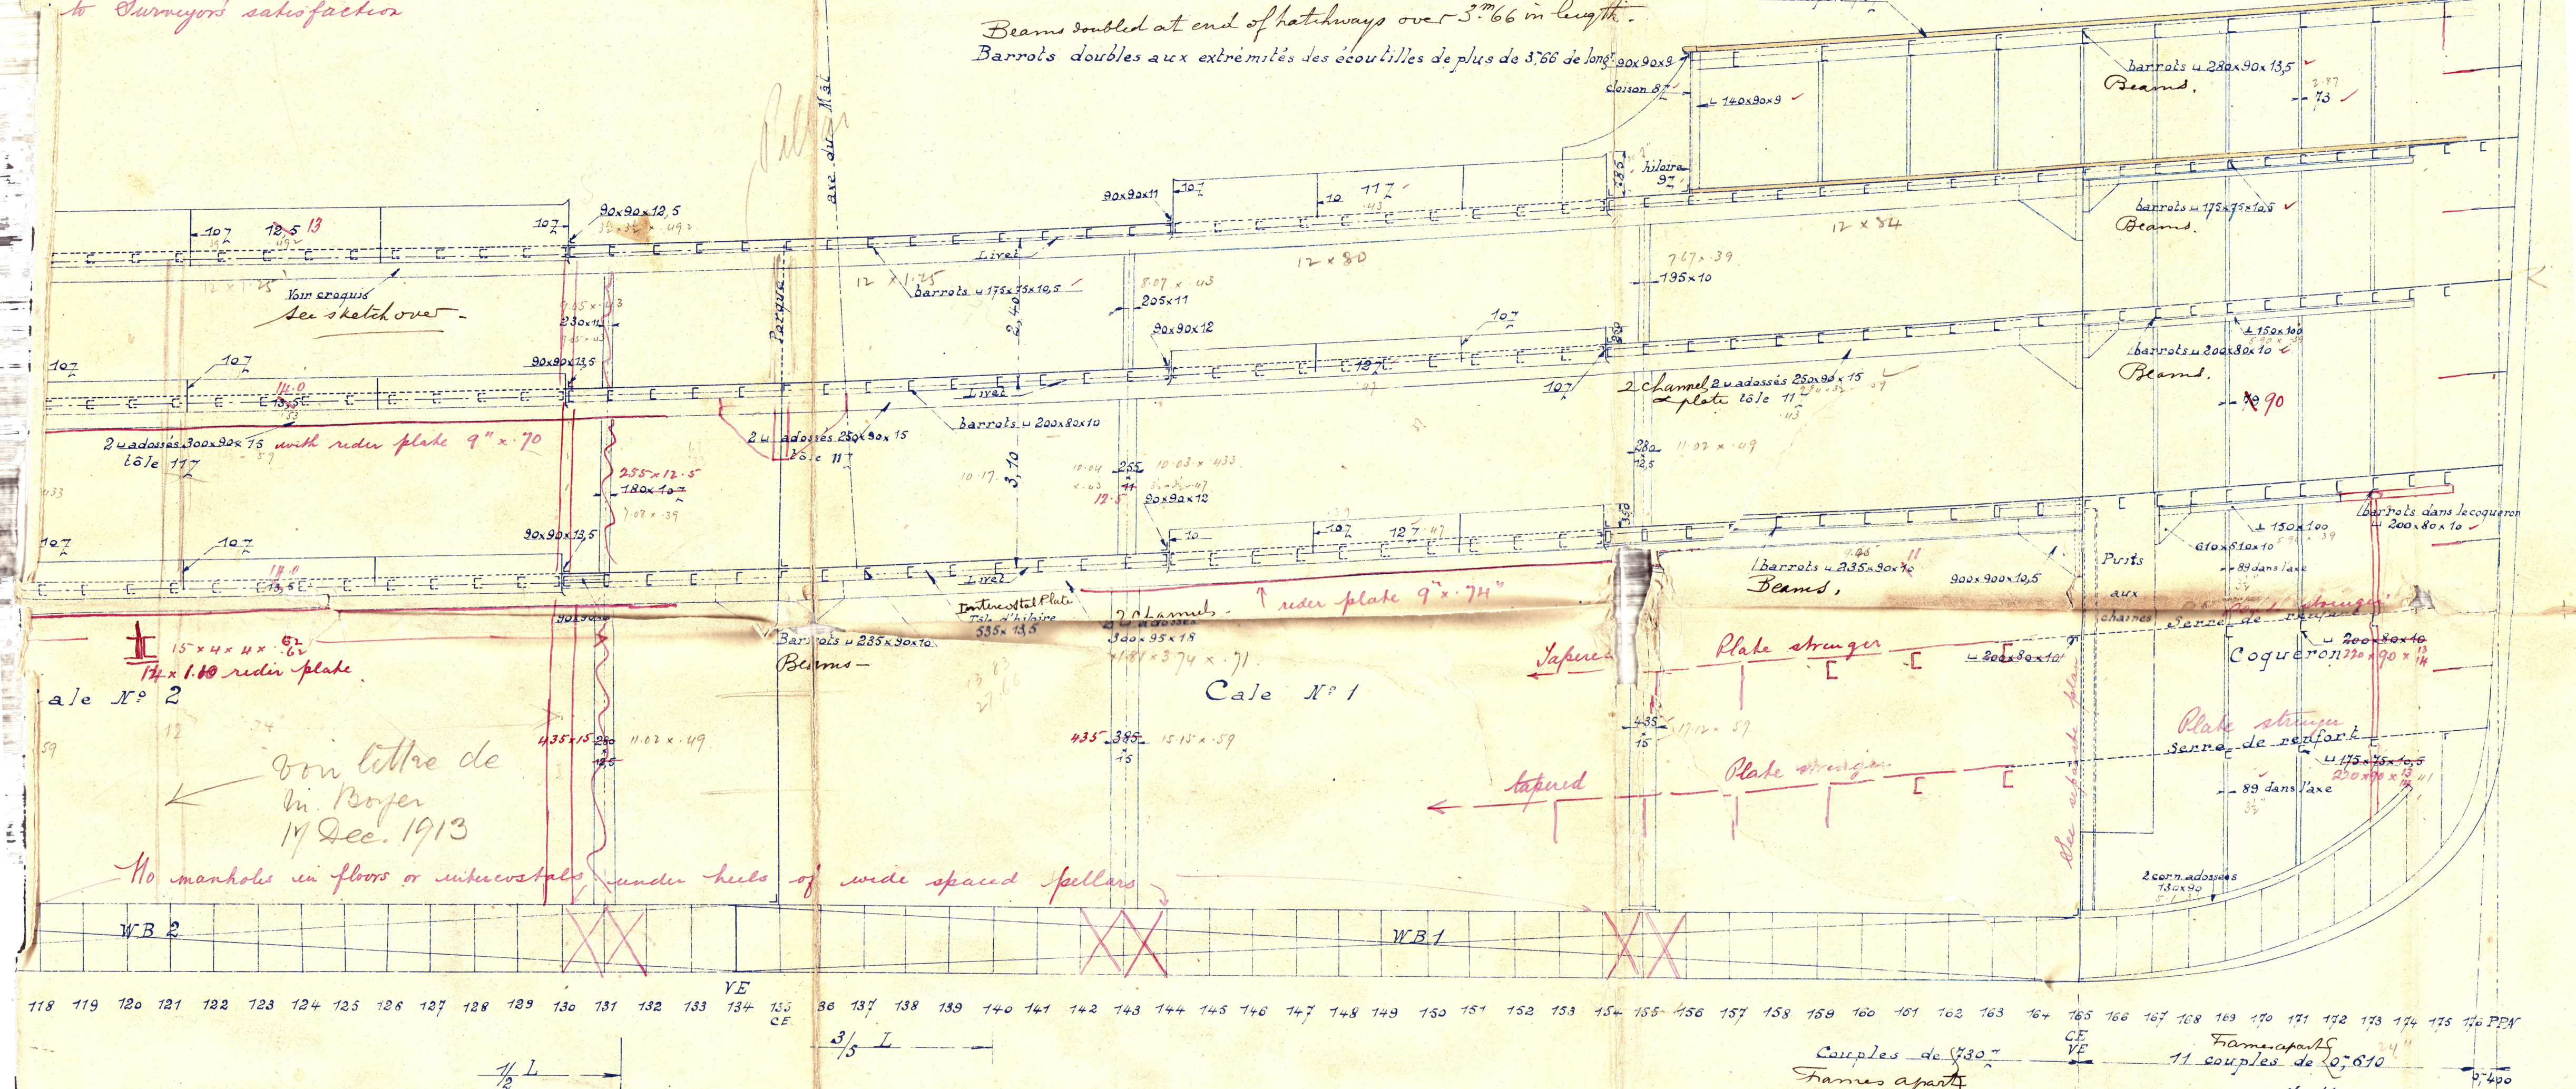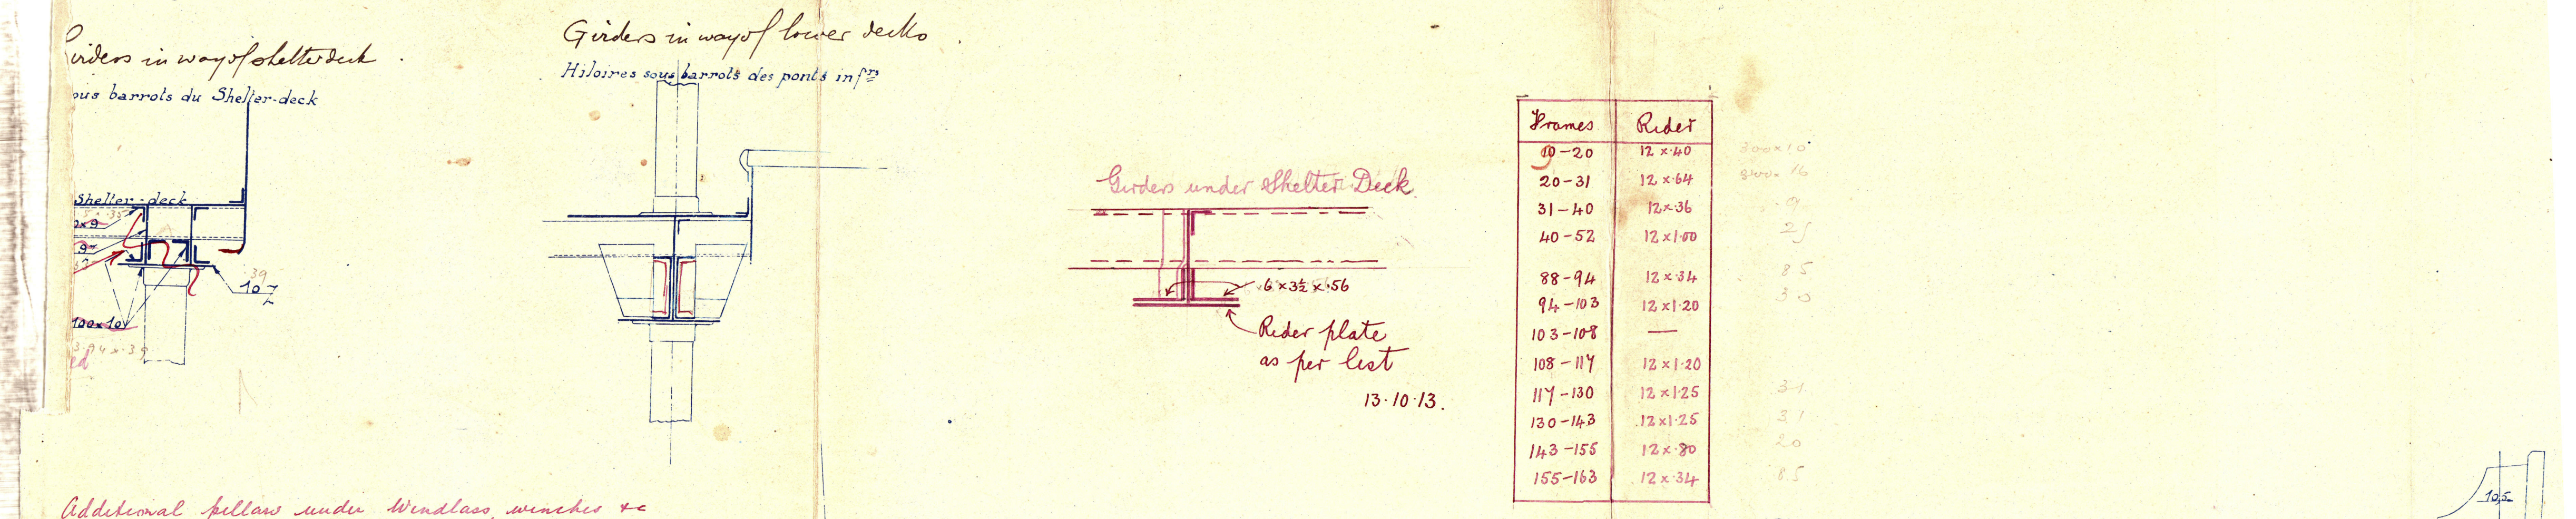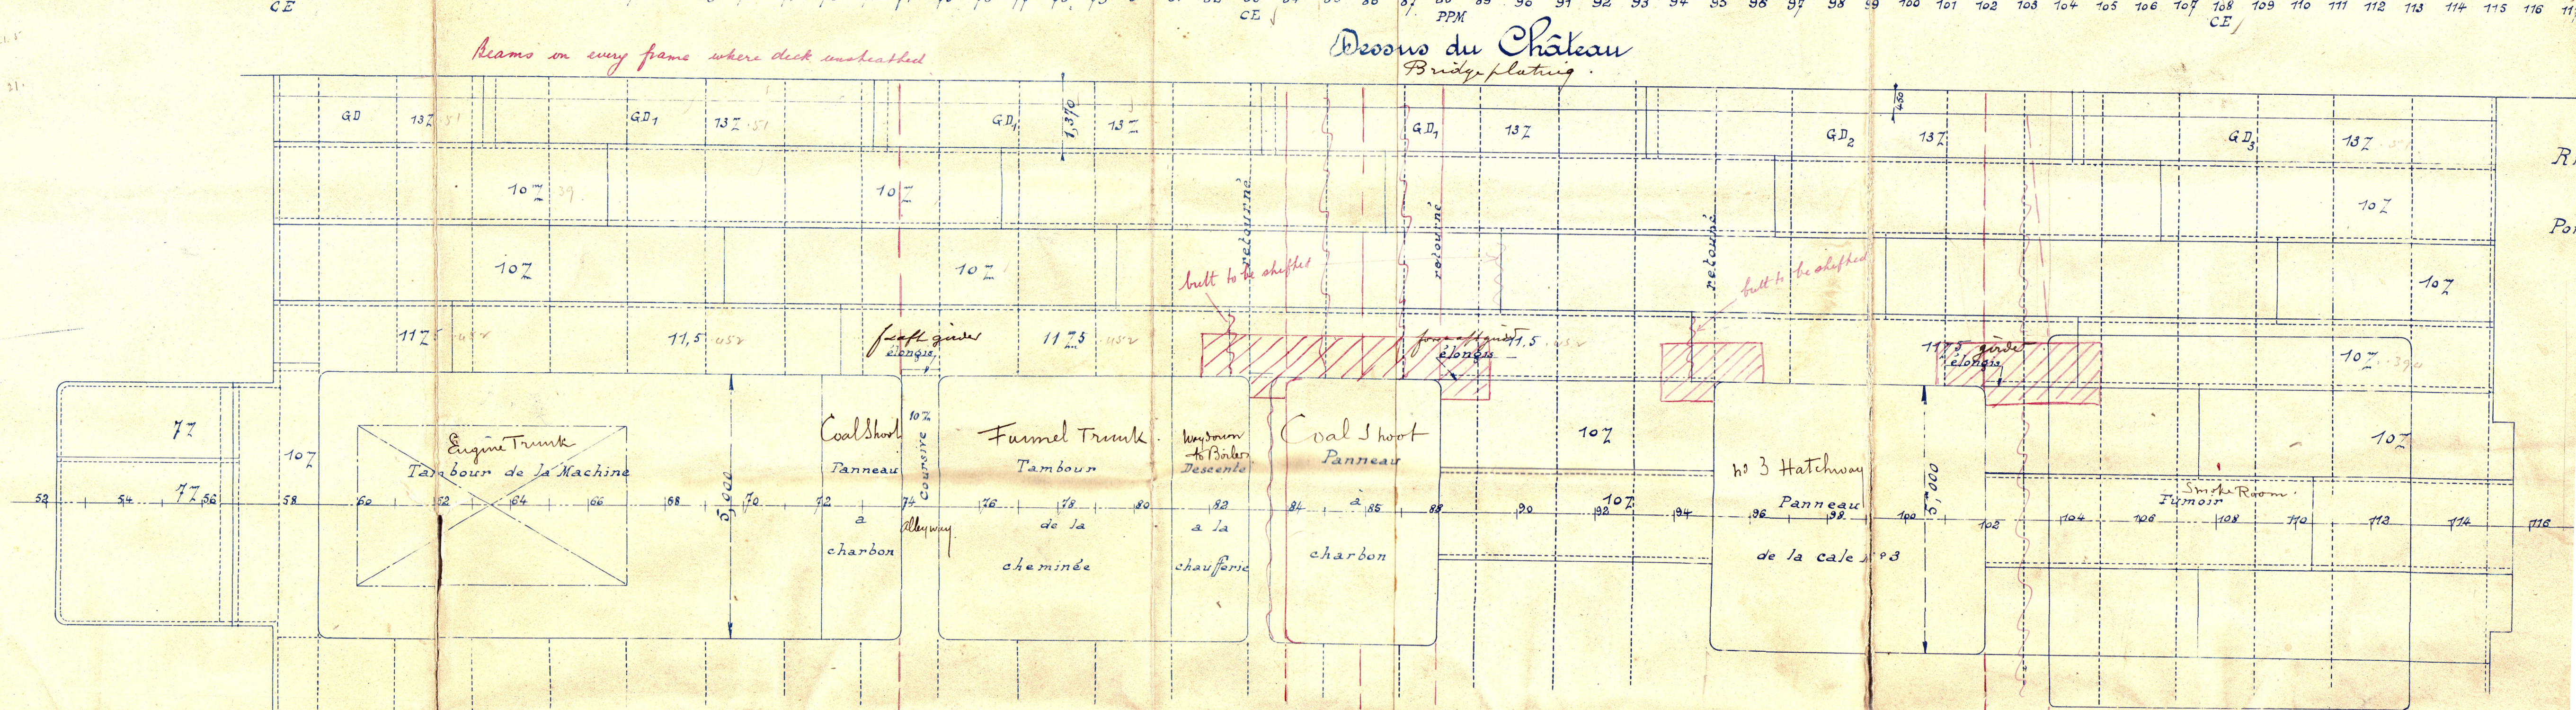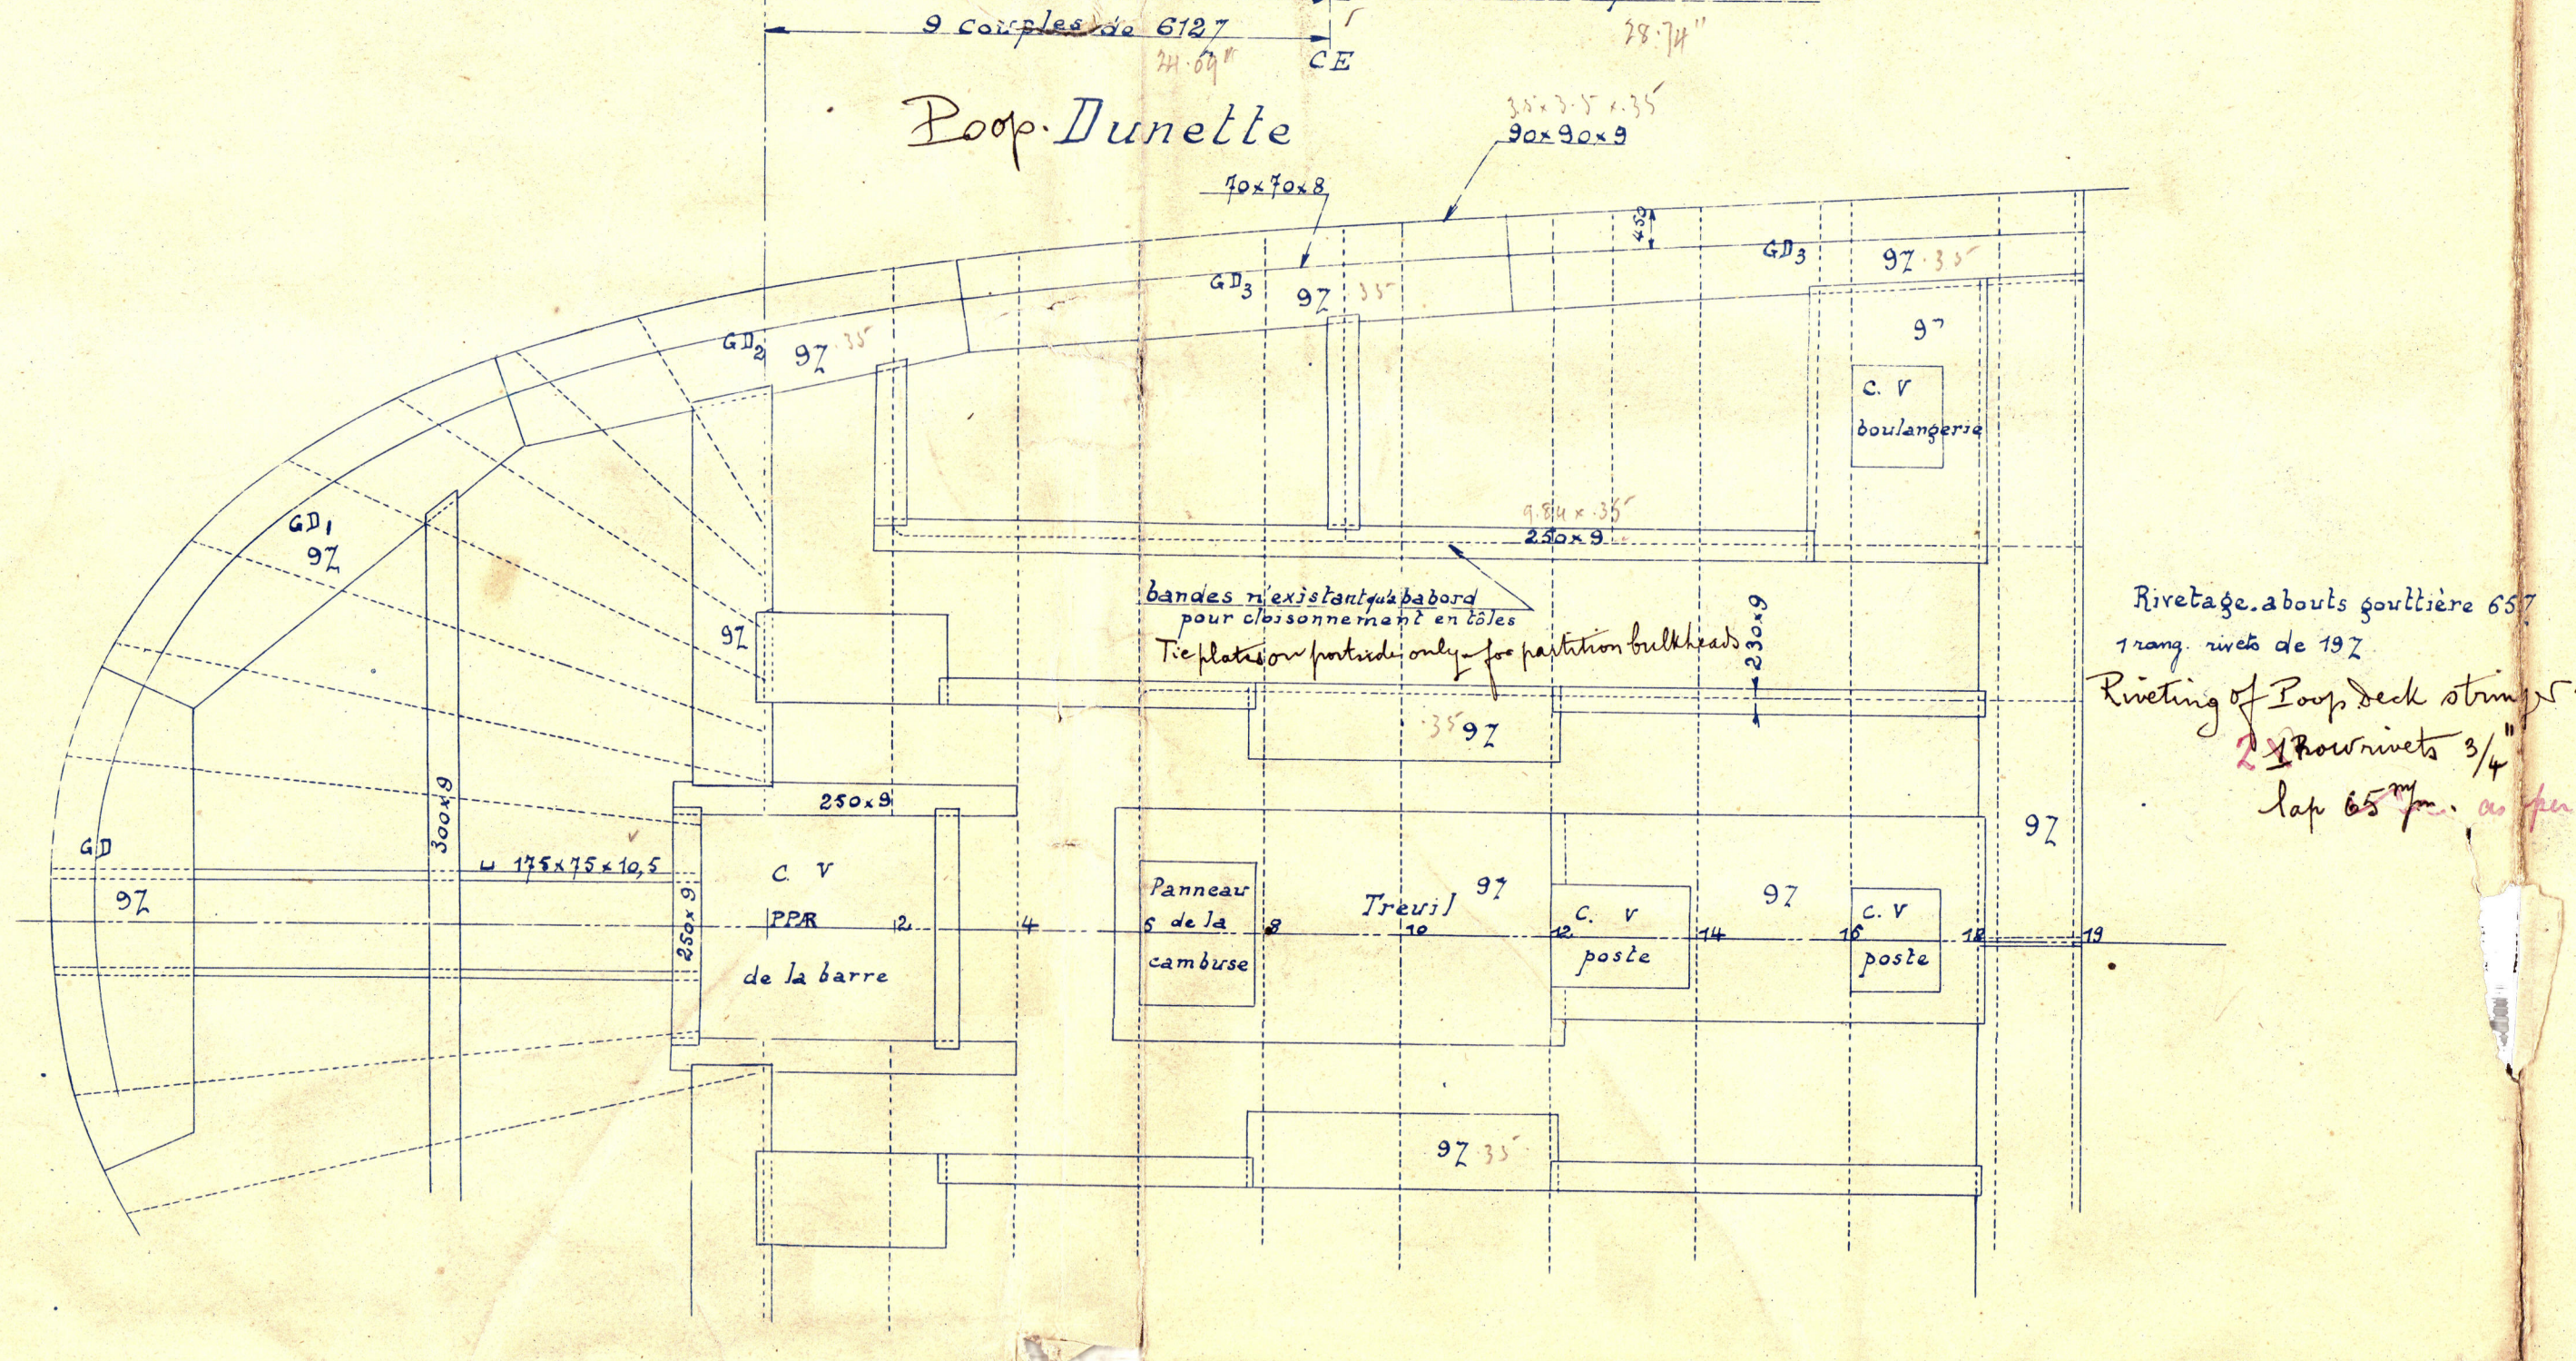 

CHANTIER DE GRAVILLE le 6 Septembre 1913

G. Rouff
J. Rouff

Lloyd

FORGES ET CHANTIERS
de la Méditerranée
HAVRE



7/2. Conde'

CARGO-BOAT DE 8850 tx




pour la C.H.P.

415 feet steamer

Profile 8 1/2" Conde' Hav. 3607



Construction et Barrotage

Coupe longitudinale

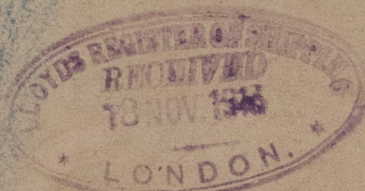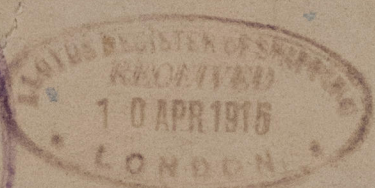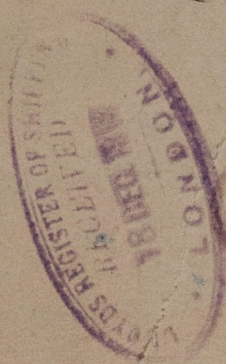

RETAIN

W1048-0059

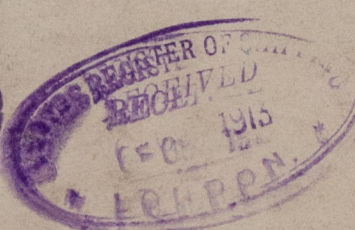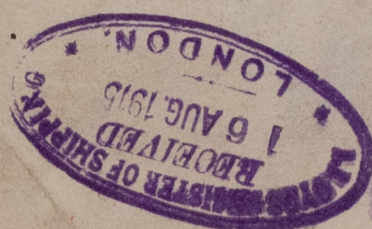

© 2021

Lloyd's Register
Foundation