

3.7.24.

# MOTONAVE N° 744

COBERTA E FONDO INTERNO DELLA CLASSIFICA - 4.100

CLASSE: REGISTRATO ITALIANO 400 P. 44.4  
LLOYD'S REGISTER 400 P. 44.4 (REGOLAMENTO 1922)

QUO COMBUSTIBILE NEL DOPPIO FONDO

MASSIMA IMMERSIONE CONSENTITA DALLE DIMENSIONI


DIMENSIONI PRINCIPALI: LUNGHEZZA 42'-0" = 12.802 M (FUORI RIVA)

LARGHEZZA: 53'-0" = 15.242 M

PANTALE: 32'-0" = 9.754 M


COBERTA A POPPA, LUNGO COBERTO CENTRALE, CASTELLO

65% SOGGESTO MARE

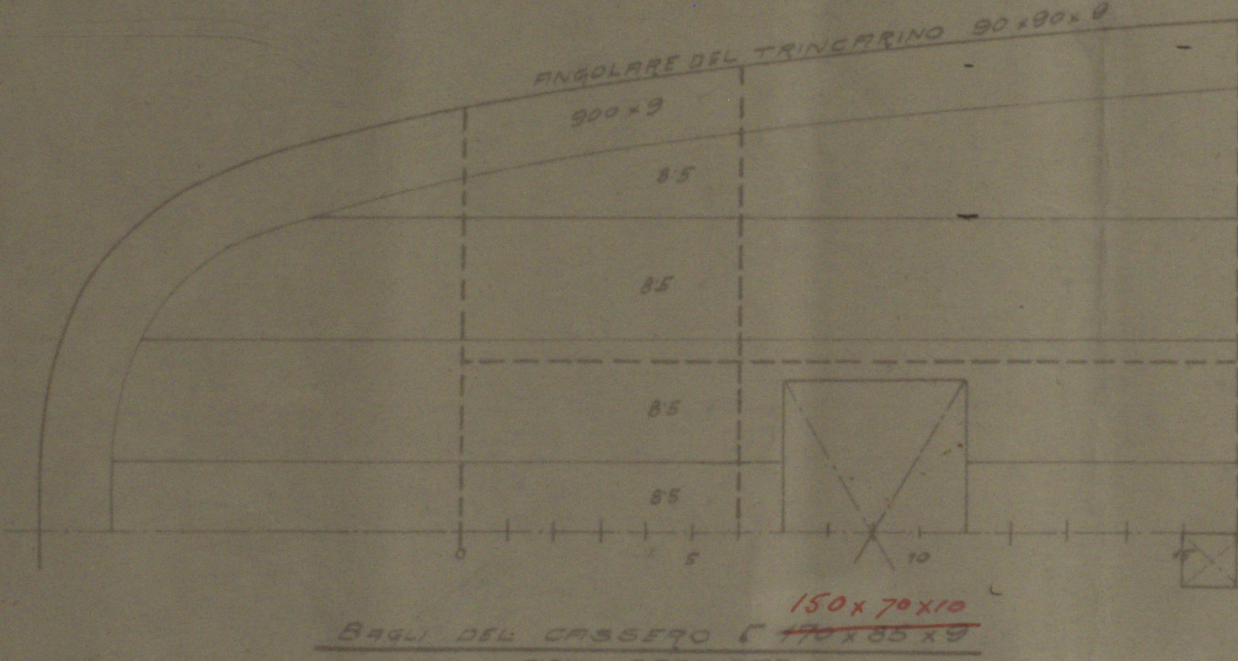


COBERTO


COBERTO CENTRALE

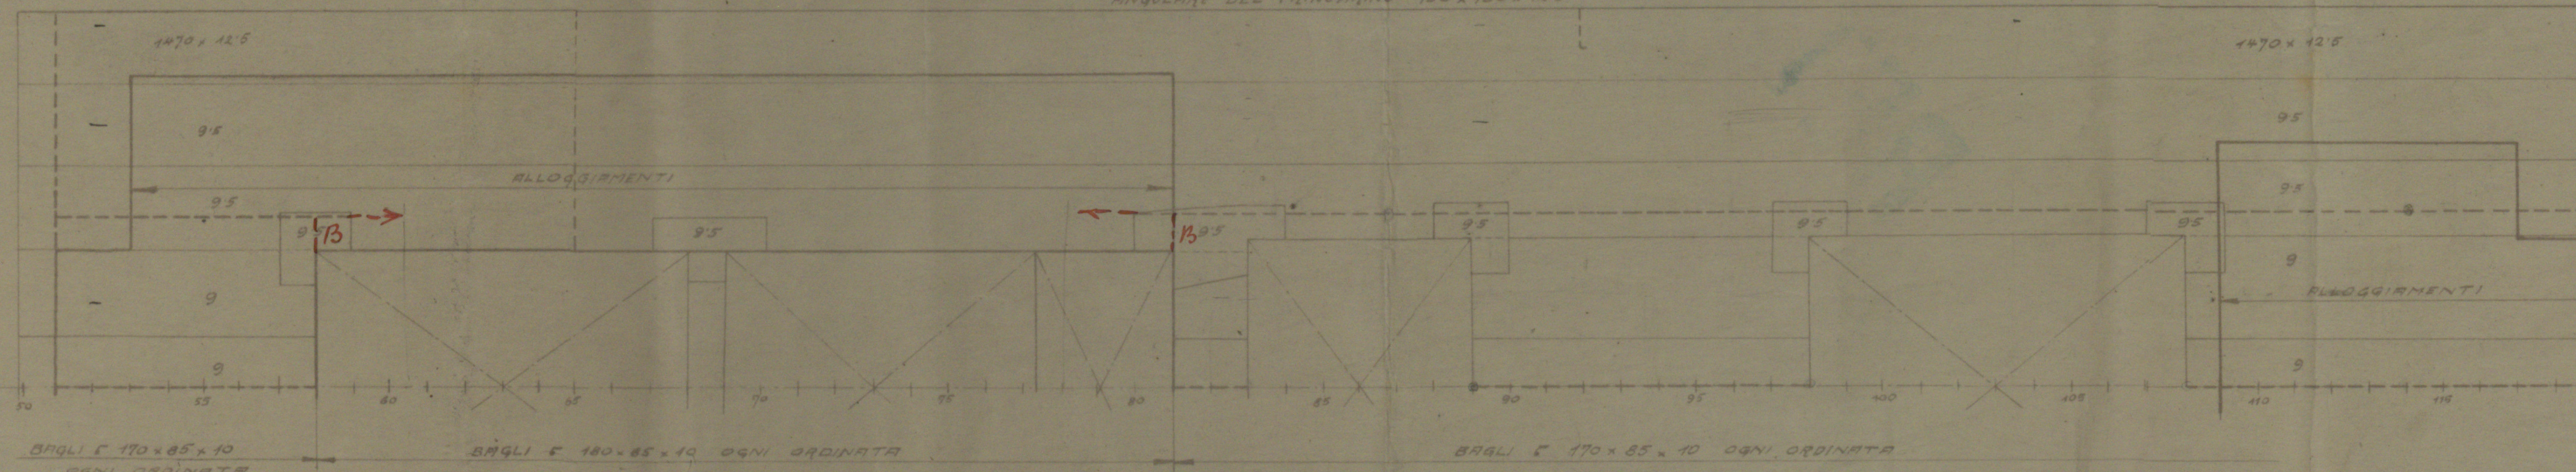


CASTELLO

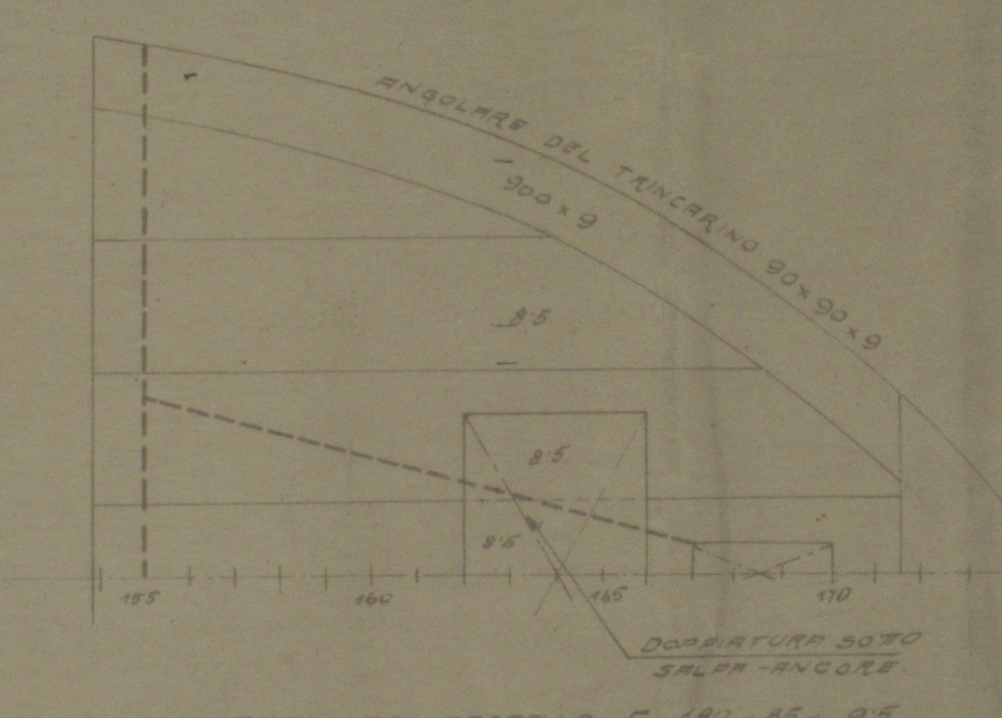


PONTE DI COBERTA

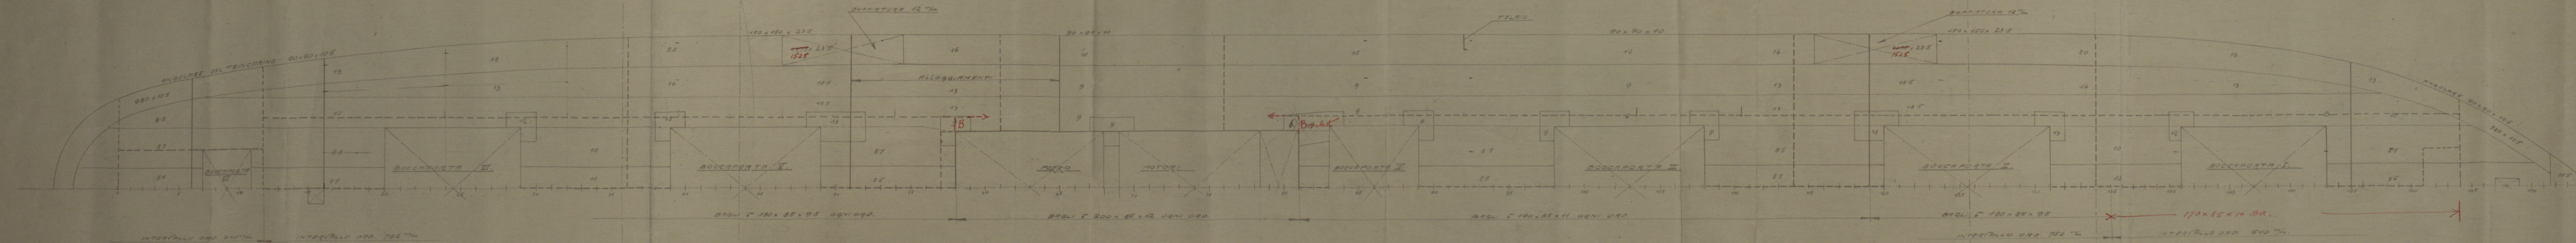

PONTE DEL CORRIDOIO

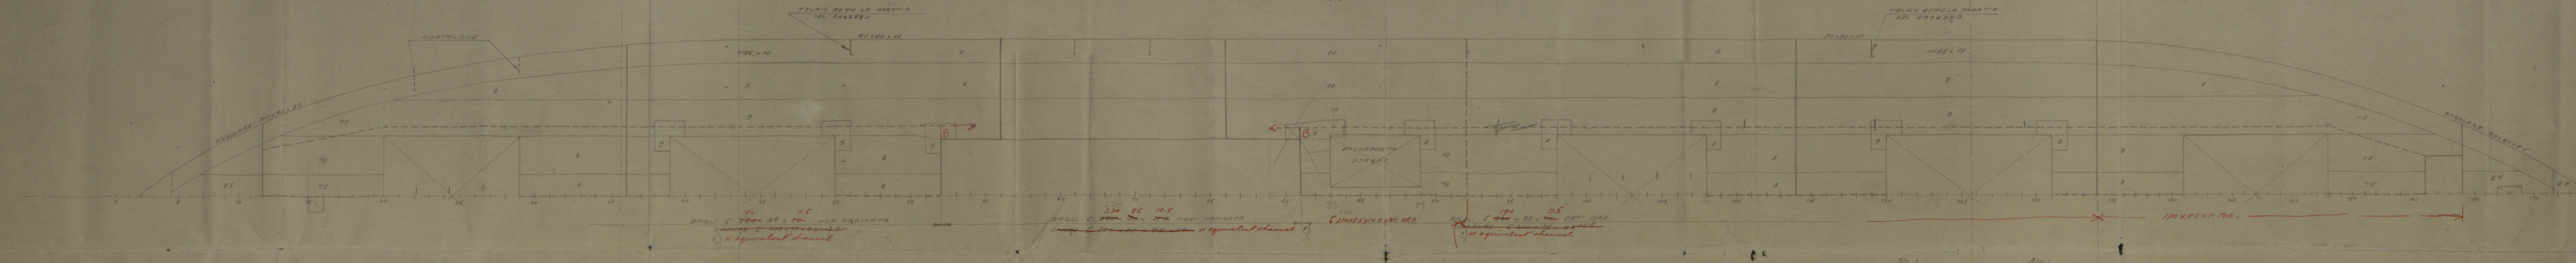

FONDO INTERNO

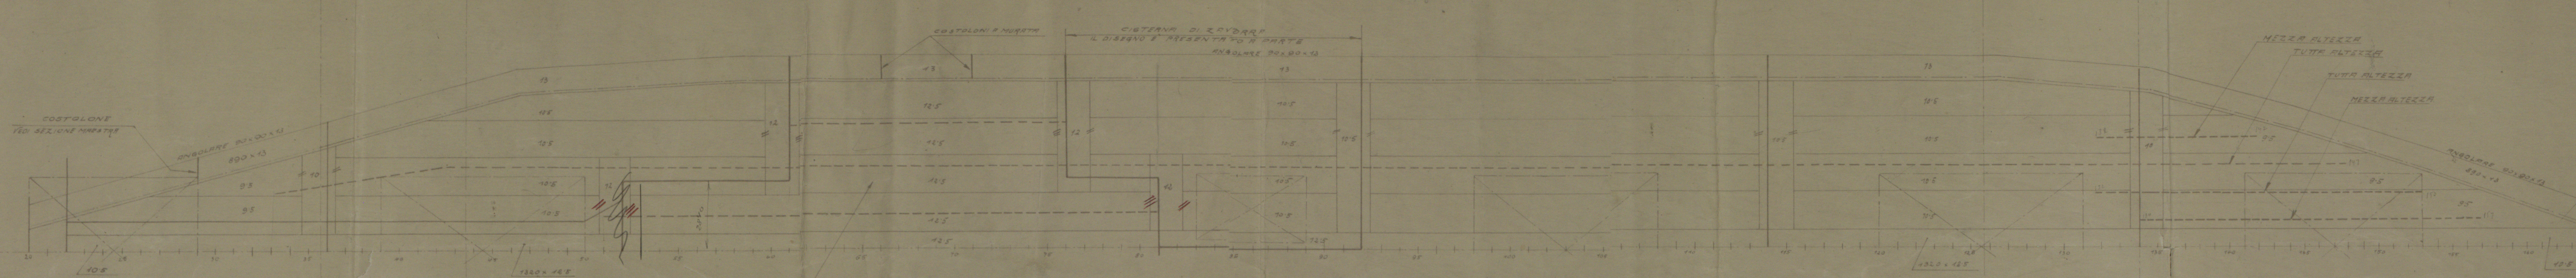



S.T.T. No 744

Approved plan of Decks

M. V. 'India'

Trust Report 6987

RECEIVED

RECEIVED



© 2020

Lloyd's Register  
Foundation