

3-7-24.

F E E T M E T R E S
L X D = 132.05' 122.6' F
L (B+D) = 353.86 32.88
L = 10.89
d = 55.44 L

MOTONAVE N° 74+

SEZIONE MAESTRA PER LA CLASSIFICA - 1.25



CLASSE: REGISTRO ITALIANO 100PS 11L ★
LLOYD'S REGISTER 100 A 1+ (REGOLAMENTO 1924)

DIMENSIONI PRINCIPALI: LUNGHERA: 112'-8" = 125.782 M (FUORI POSTE).
LARGHERA: 53'-9" = 16.385 M
PUNTALE: 32'-0" = 9.754 M

OLIO COMBUSTIBILE NEL DOBBIO FONDO.
MASSIMA IMMERSIONE CONSENTITA DALLE DIMENSIONI.
full steamy funnel.

CASSERO A POPPA, LUNGO CASSERO CENTRALE, CASTELLO
CASSERO CENTRALE

CASSERO CENTRALE

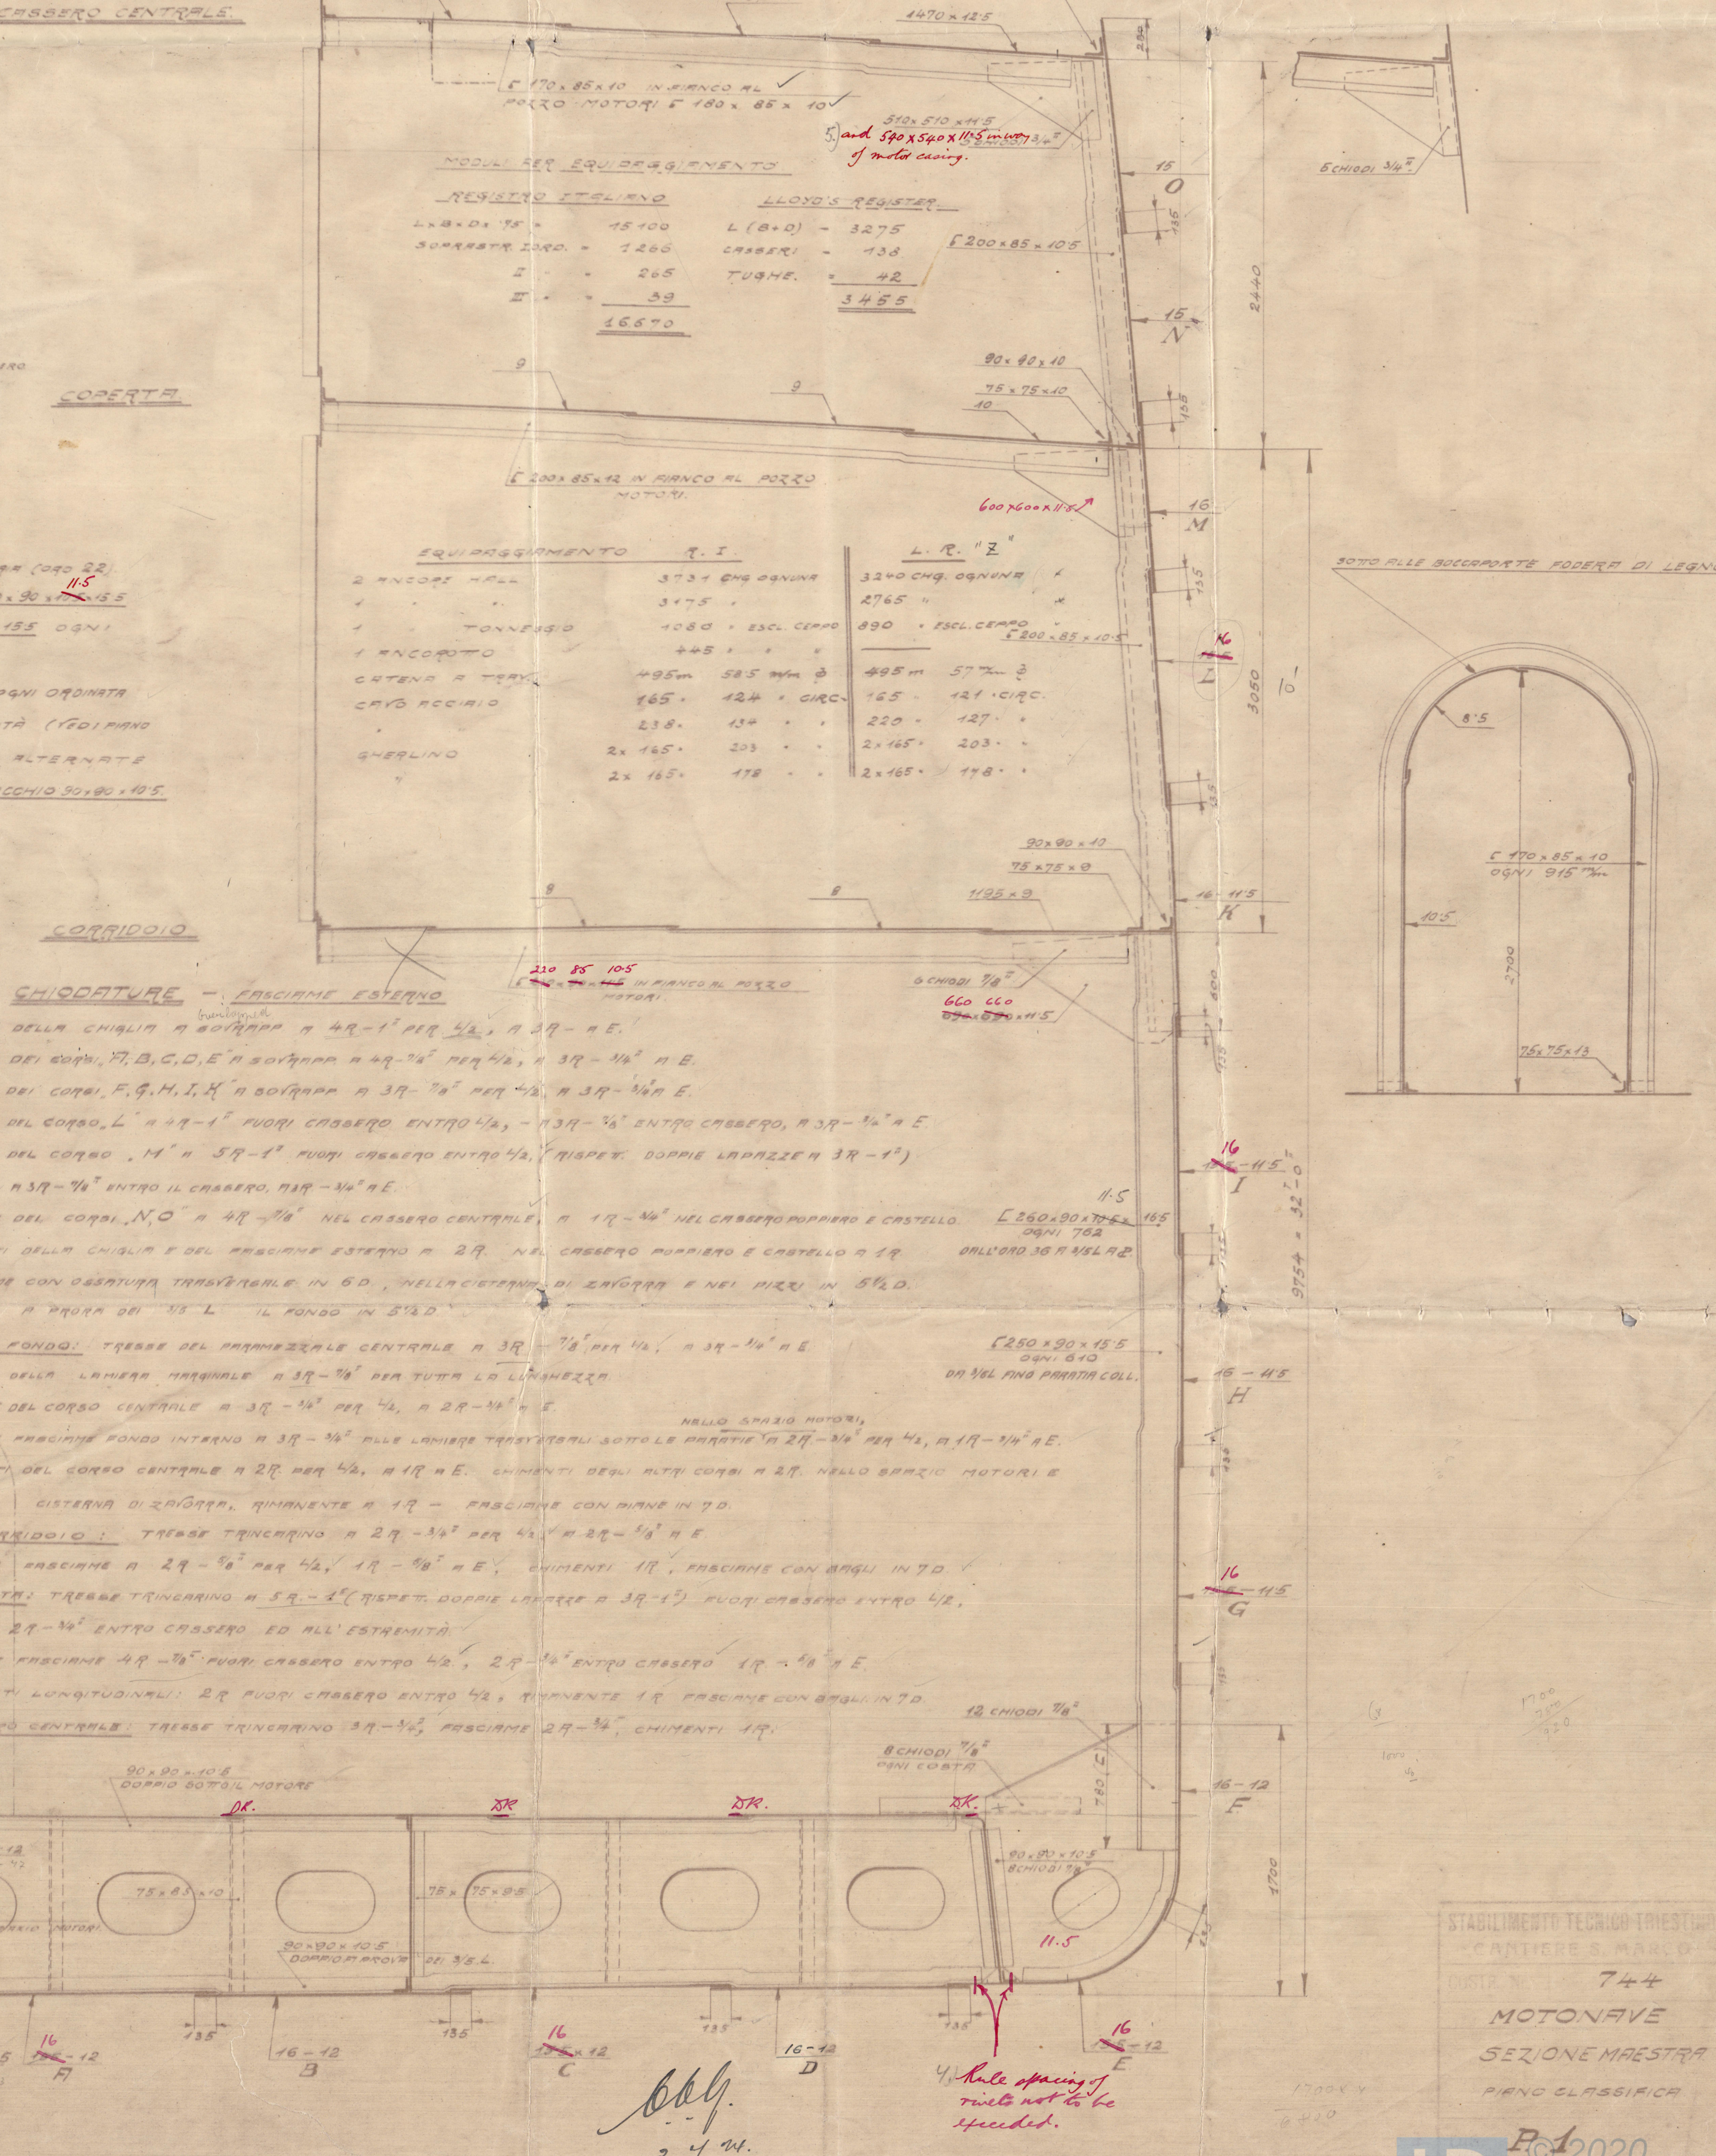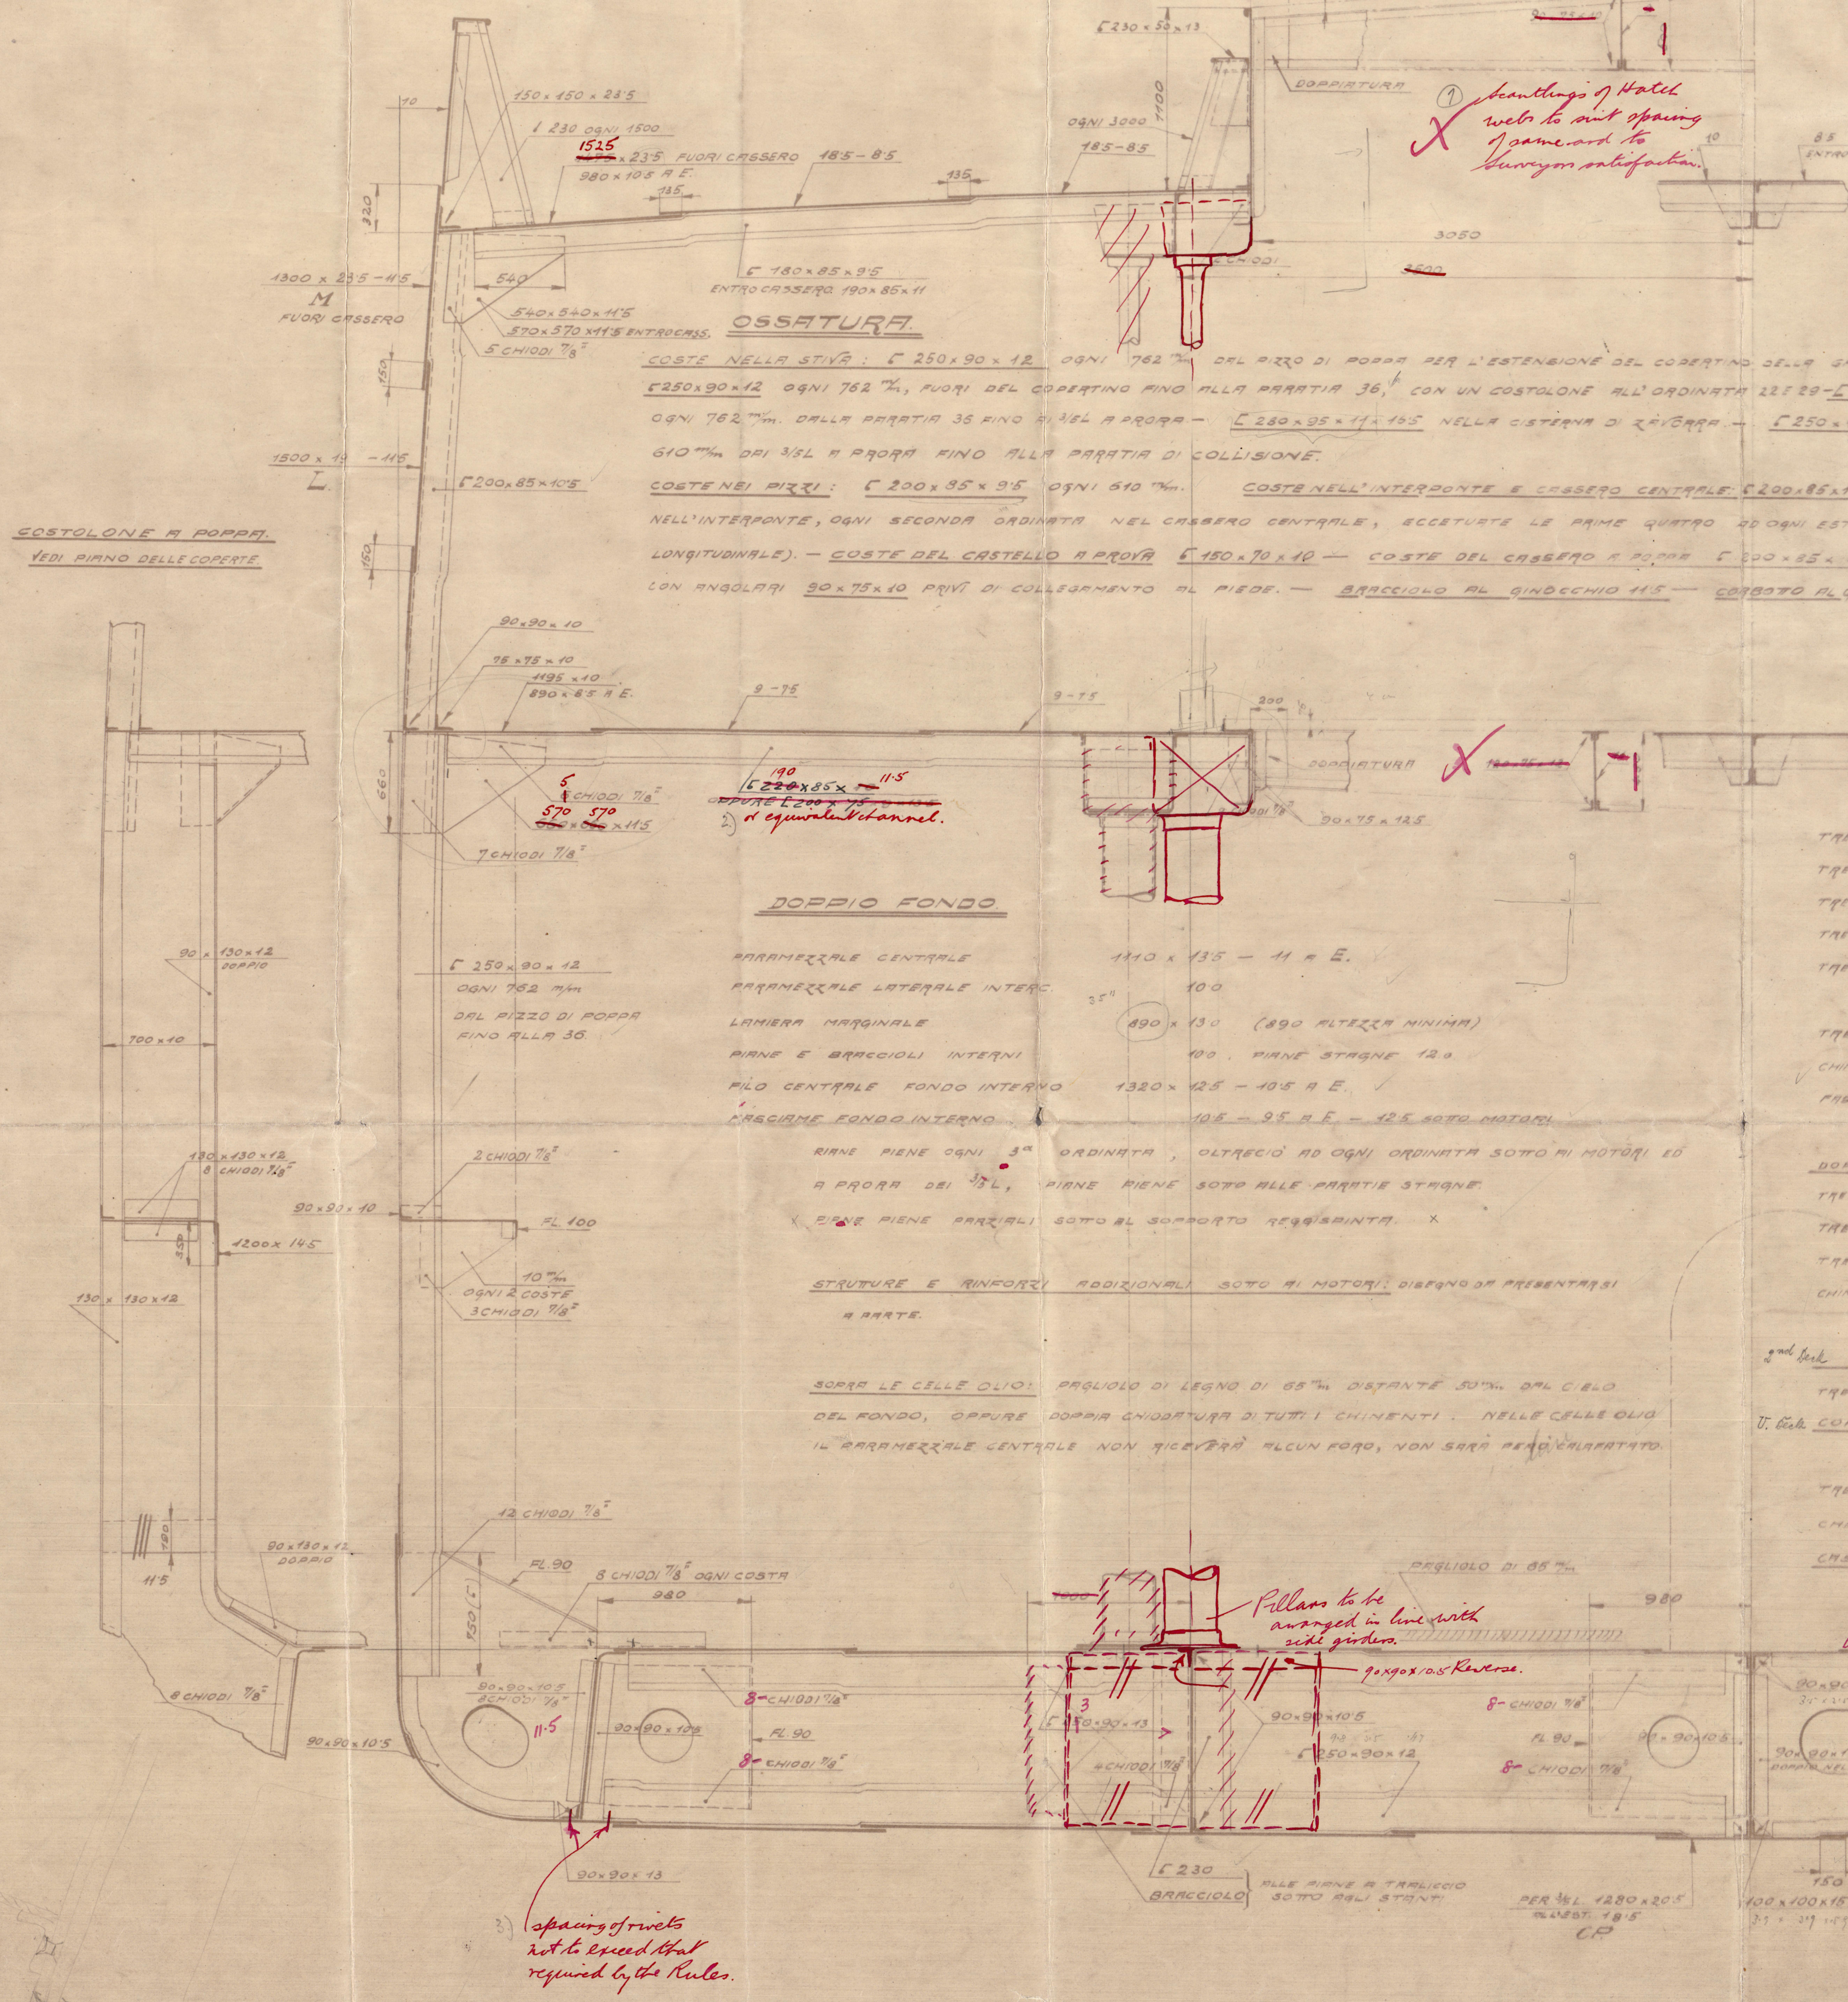

S. T. T. N^o

74444

Approved plan of Childship Section

M. V. India

Trustee Report 6987

RETAIL

RETAIL



© 2020

Lloyd's Register
Foundation