


Piroscafi ad elice per passeggeri e merci
René on built etc.
 Scala 1:50


Stabilimento Tecnico Triestino
1. settembre

Ponte di passeggio


Ponte di comando

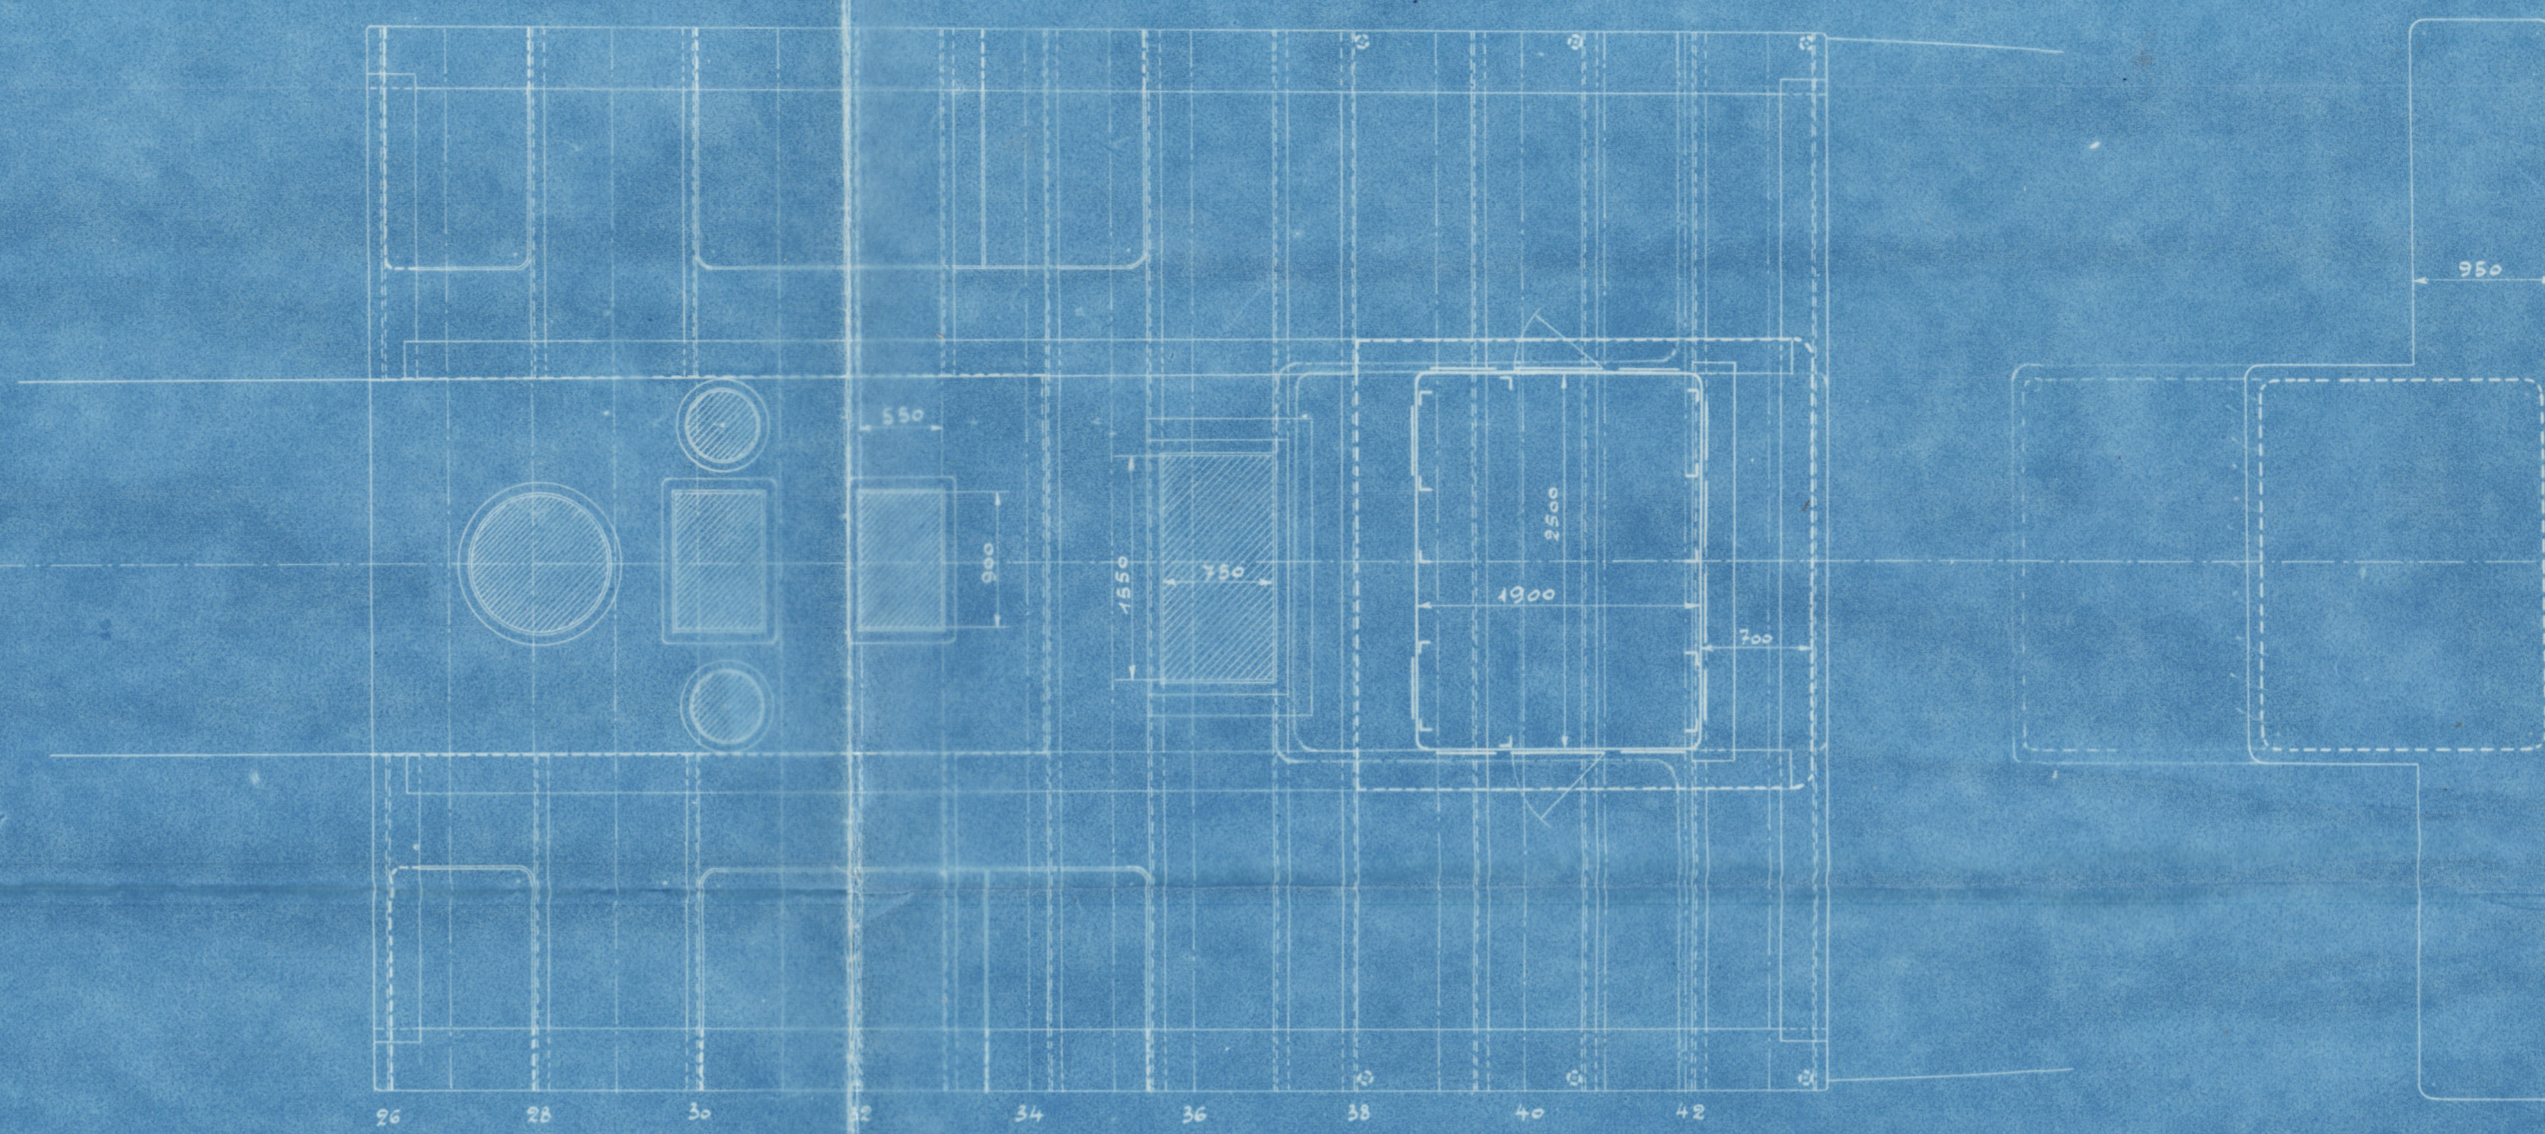

Sezione longitudinale

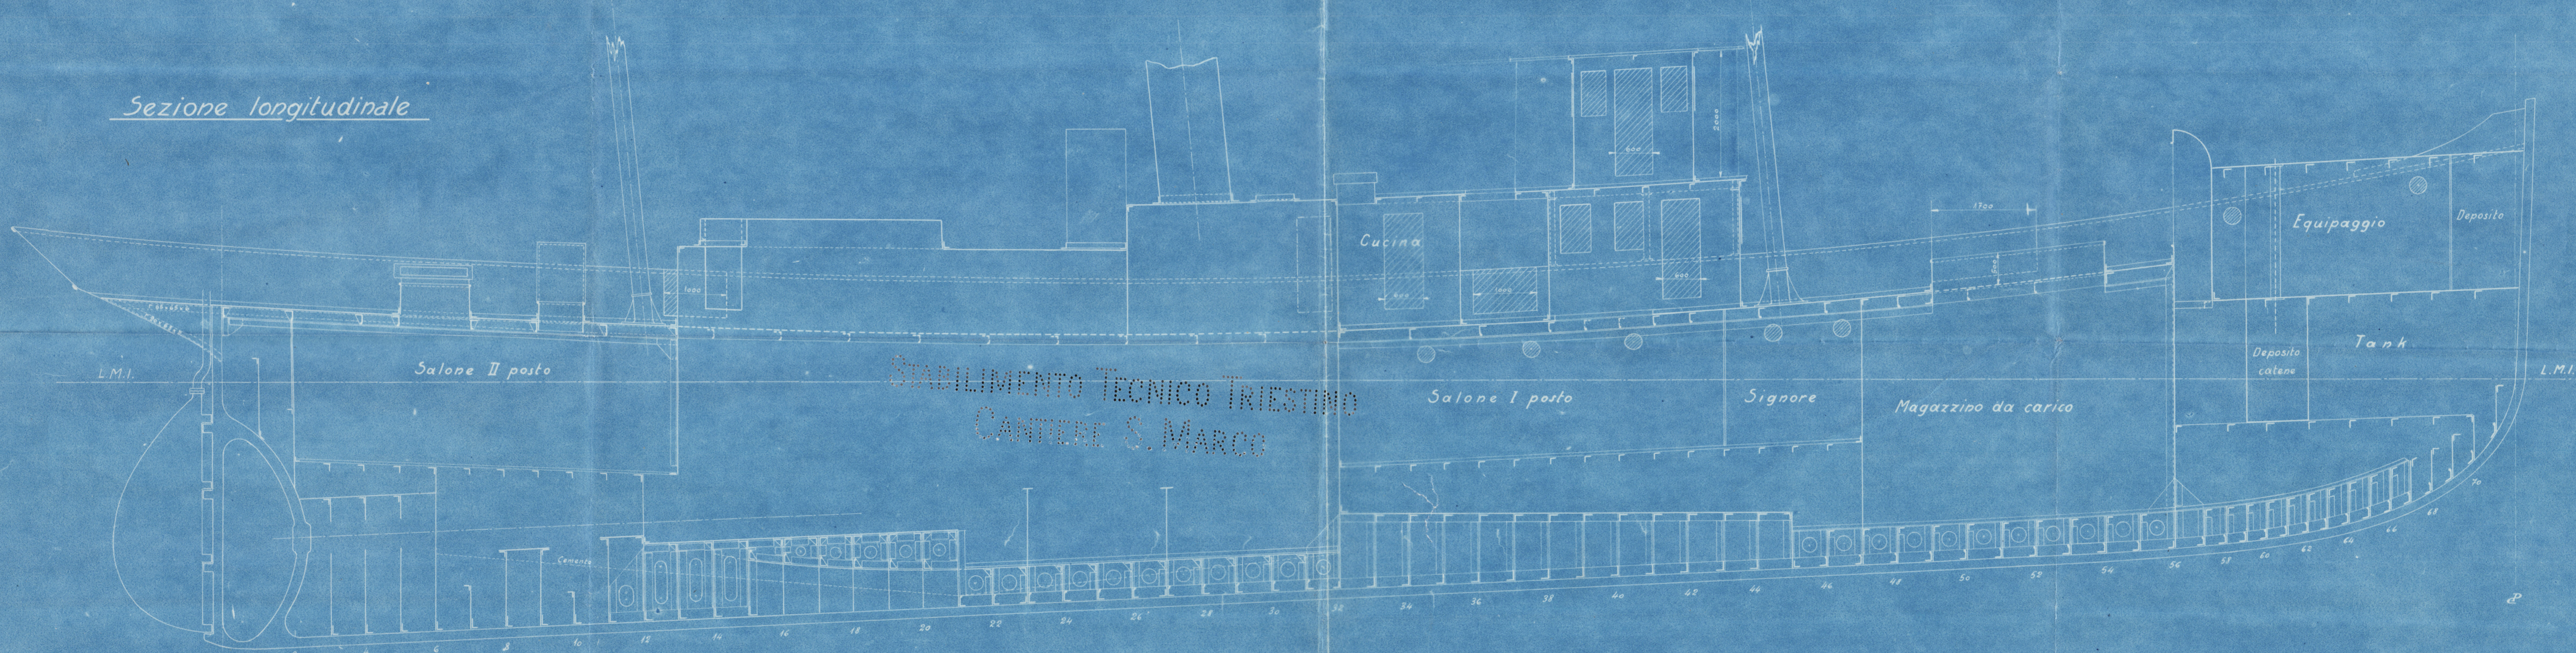

Coperta

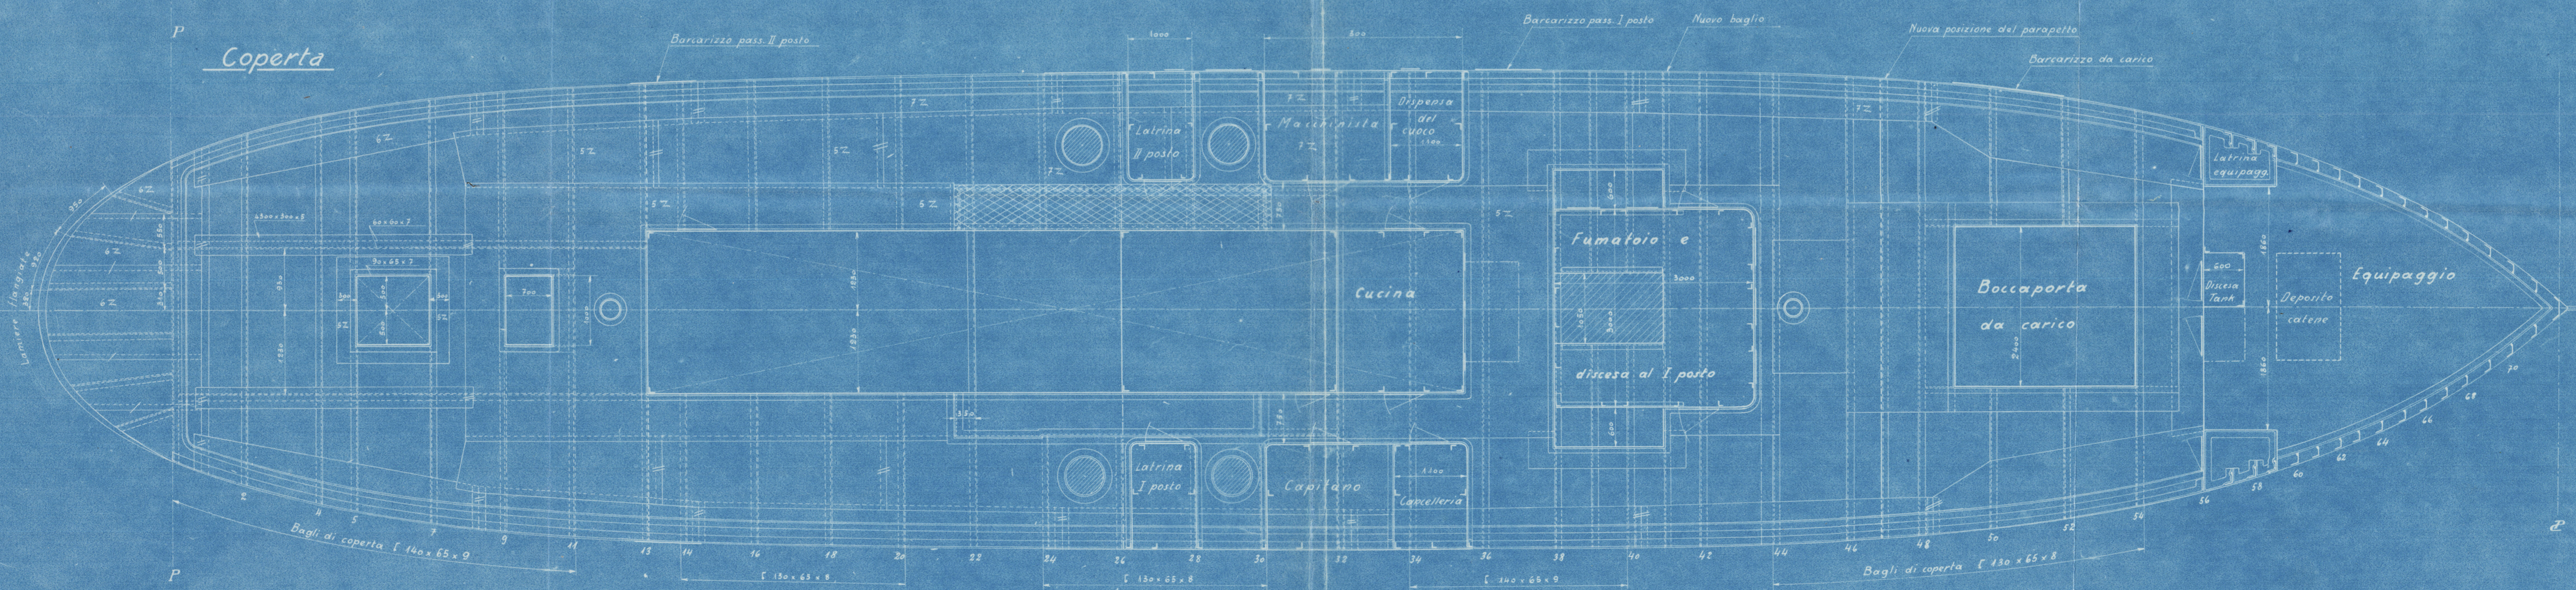


Profile & Decks.

S/S "Quinto"

In 5364

RETAIN
RETAIN

W1096-0065

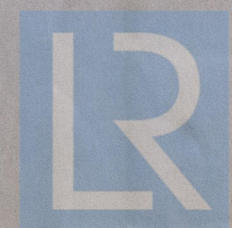

© 2020

Lloyd's Register
Foundation