

Calceagnolo	220 x 110
Ringhia verticale a barra	150 x 34
Costa da P	150 x 34
" dell'elica	160 x 100
" del timone	170 x 110
Ornina del timone	140 f
Agugliotti	80 f

Ordinate: 100, 65, 9 con controordinate 75, 65, 9 ad ogni 5 ordinate.

Rampio ordinate: dalla 0-56 550 mm, 56-59 450 mm, 59-62 330 mm.

Saracinesca centrale: lam. 6 mm per 1/2 l. estrem. 5-5 cam. cald. 8 x 90 x 65 x 7 doppi. cam. cald. 90 x 75 x 9 x alle punte 60 x 60 x 6 cam. cald. 65 x 65 x 8

Controordinate: solamente alla parte sup. delle piane 75, 65, 7 cam. cald. 9 sotto macchi. 75 x 75 x 7 doppi.

Grane: 550 x 7 per 0-6 l. estrem. 6 cam. cald. e macchi. 9

Ornina

2 ancore da porta a	7 1/4 l. riv.
1 ancora di conneggio a	2 1/4 "
1 ancorotto	3/4 "
150 fms catena con traversino da 7/8 f	
45 " cavo d'acciaio da 2 1/4 inc.	
75 " " di canapa da 6 1/2 "	
90 " " aliana da 4 "	

Commissione esterna N° 379


Sezione maestra

Scala 1:20

Stabilimento Tecnico Triestino
CANTIERE S. MARCO

Dimensioni principali:

Lunghezza fra le P	3620 m.
Lunghezza fuori ossatura	730 m.
Intake in fianco alla p.	398 m.

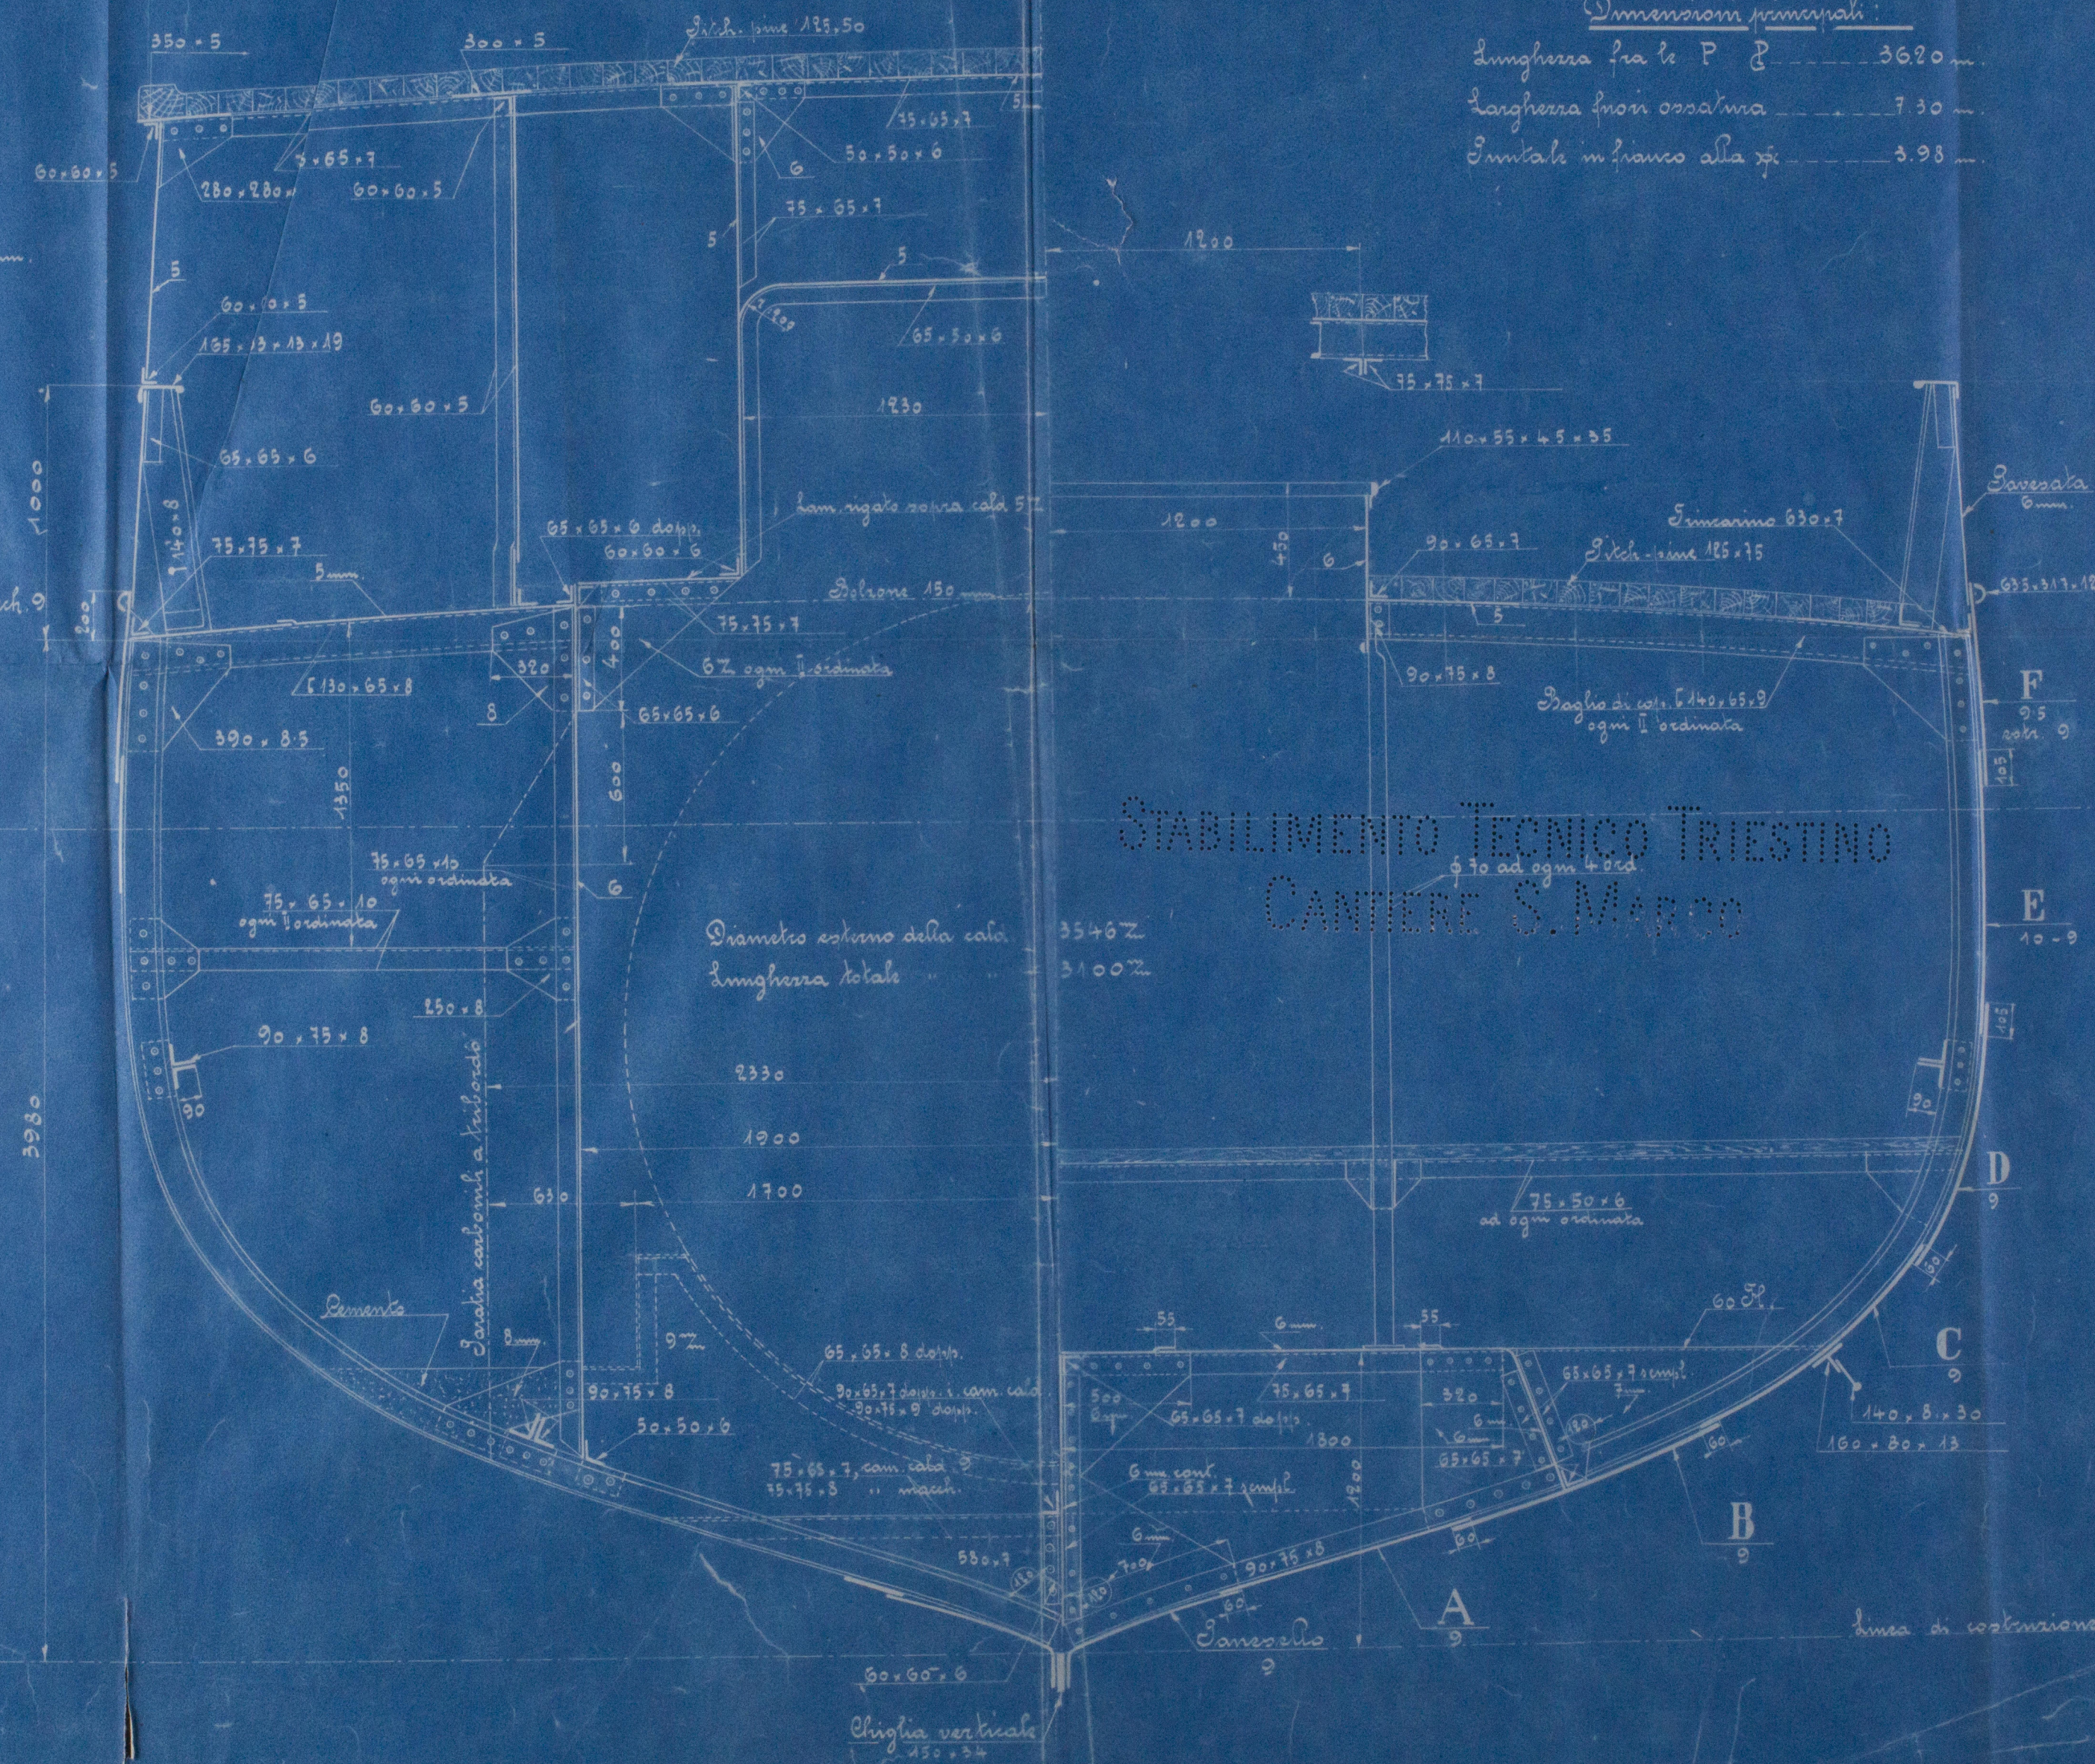

Imbroccatura:

Chimienti: filo E doppia immanente semplice
Tracce: ramello e cinta lamiera semplice per 1/2 l.
triplice imbr. alle estremità doppia.

Finicario di coperta, corse long.: lam. sempl. imbr. dopp.
Tutte le tracce immanenti sovrapposte e " "
Diam. delle brache di chimienti dei fili Fed E 18 mm
nelle tracce dei fili K, E, ed F 18 mm immanente tutto 16 mm.

Doppio fondo: Corrente centrale 6 mm x sup. 65 x 65 x 7
doppi. x vert. 65 x 65 x 7 sempl. ordinate x 90 x 75 x 8
controord. 75 x 65 x 7 braccioli 6 mm x di margine
65 x 65 x 7 fasciame 6 mm. marginale 6 mm.

Stringoni al lombo e laterali: x 90 x 75 x 8 doppi. a P del
doppi. fondo a P x sempl. 90 x 75 x 8 e lam. 7 mm.

braccioli alle paratie 1100 x 500 x 7

Rap. prime paratie rivestite in ferro kimcarino di
cop. 630 x 7 per 1/2 l. alle estremità 6 mm. corse alle
bocche 400 x 5 x di kimcar. 75 x 75 x 7 bagli 140 x 65 x 9
ad ogni seconda ordinata.

Bastarde in prossimità alla cam. macchi. e cald.
130 x 65 x 8

Rastello: lamiera 55 mm kimcarino 6 mm. flangiato, bagli
100 x 65 x 9

Bagli di palmette alloggi: x 90 x 75 x 8 x di kimcar.
90 x 65 x 7 lamiera 500 x 5

Sanli proviero x 90 x 75 x 8 ad ogni 11 ordinata

Saracina stagna: lamiera sotto 65 sopra 6 mm.

x di ingridim. 130 x 65 x 8

Saracina carbonili: 6 x x di ingridim. 75 x 65 x 10 ad
ogni ordinata.

SEZ. MAESTRA
COMMISSIONE ESTERNA
379
1:20
30 V 1919



RETAIN
RETAIN

Midship Section

S/s Quinto

Tri 5364

11-9³/₄

13'-6³/₄

2-11

11-7" ✓

W1096-0067



© 2020

Lloyd's Register
Foundation

W1096-0067