

CALDAIE

Scala 1/10

Leggenda

	N° 1 Caldaia	N° 12 Caldaia
Superficie di riscaldamento dei tubi	Mq. 149	Mq. 1788
" " " dei focolai	" 30,6	" 367
" " " totale	" 185,0	" 2290
" della graticola	" 6,6	" 79,2
" allargando i tubi	" 0,89	" 10,68
Volume della camera di vapore	Mc 8,120	Mc 97,44

Pressione di lavoro = Lib. ~~155~~ 10 Kg/cm² per 1"
Provate a lib. 245 per 1"


Scala 1/2





B-I piattelli dalla parte della camera fumo devono seguire quelli della parte opposta

N° 6 Caldaie come il disegno
" " " della porta d'uomo
alla mano opposta

Pianta del coperchiante dell'involucro

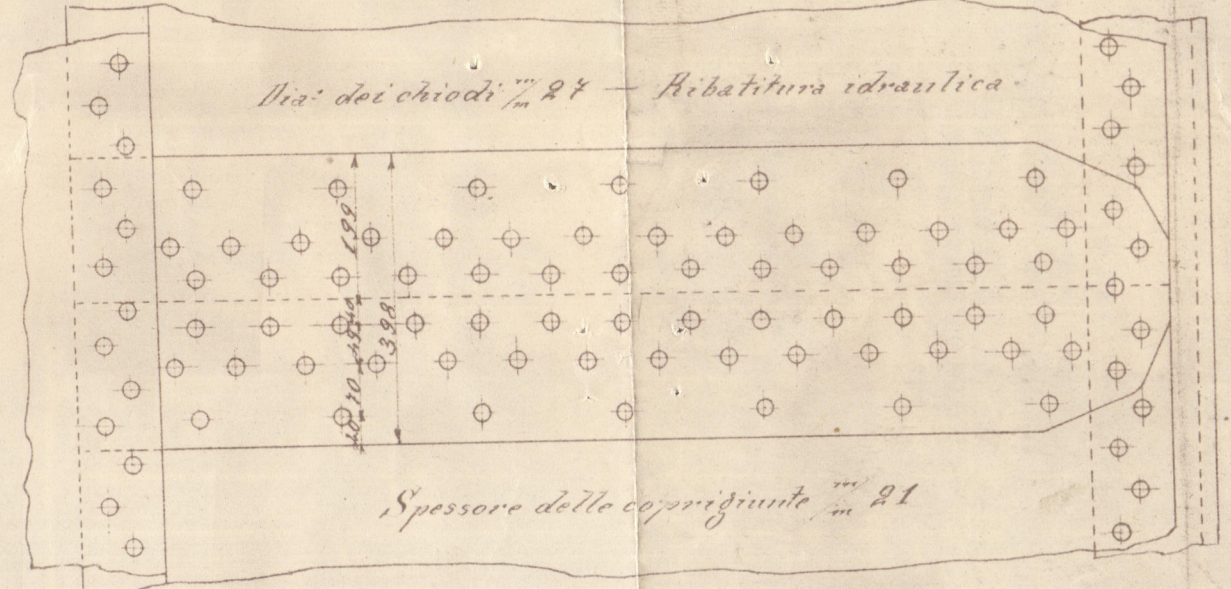

Scala 1/5

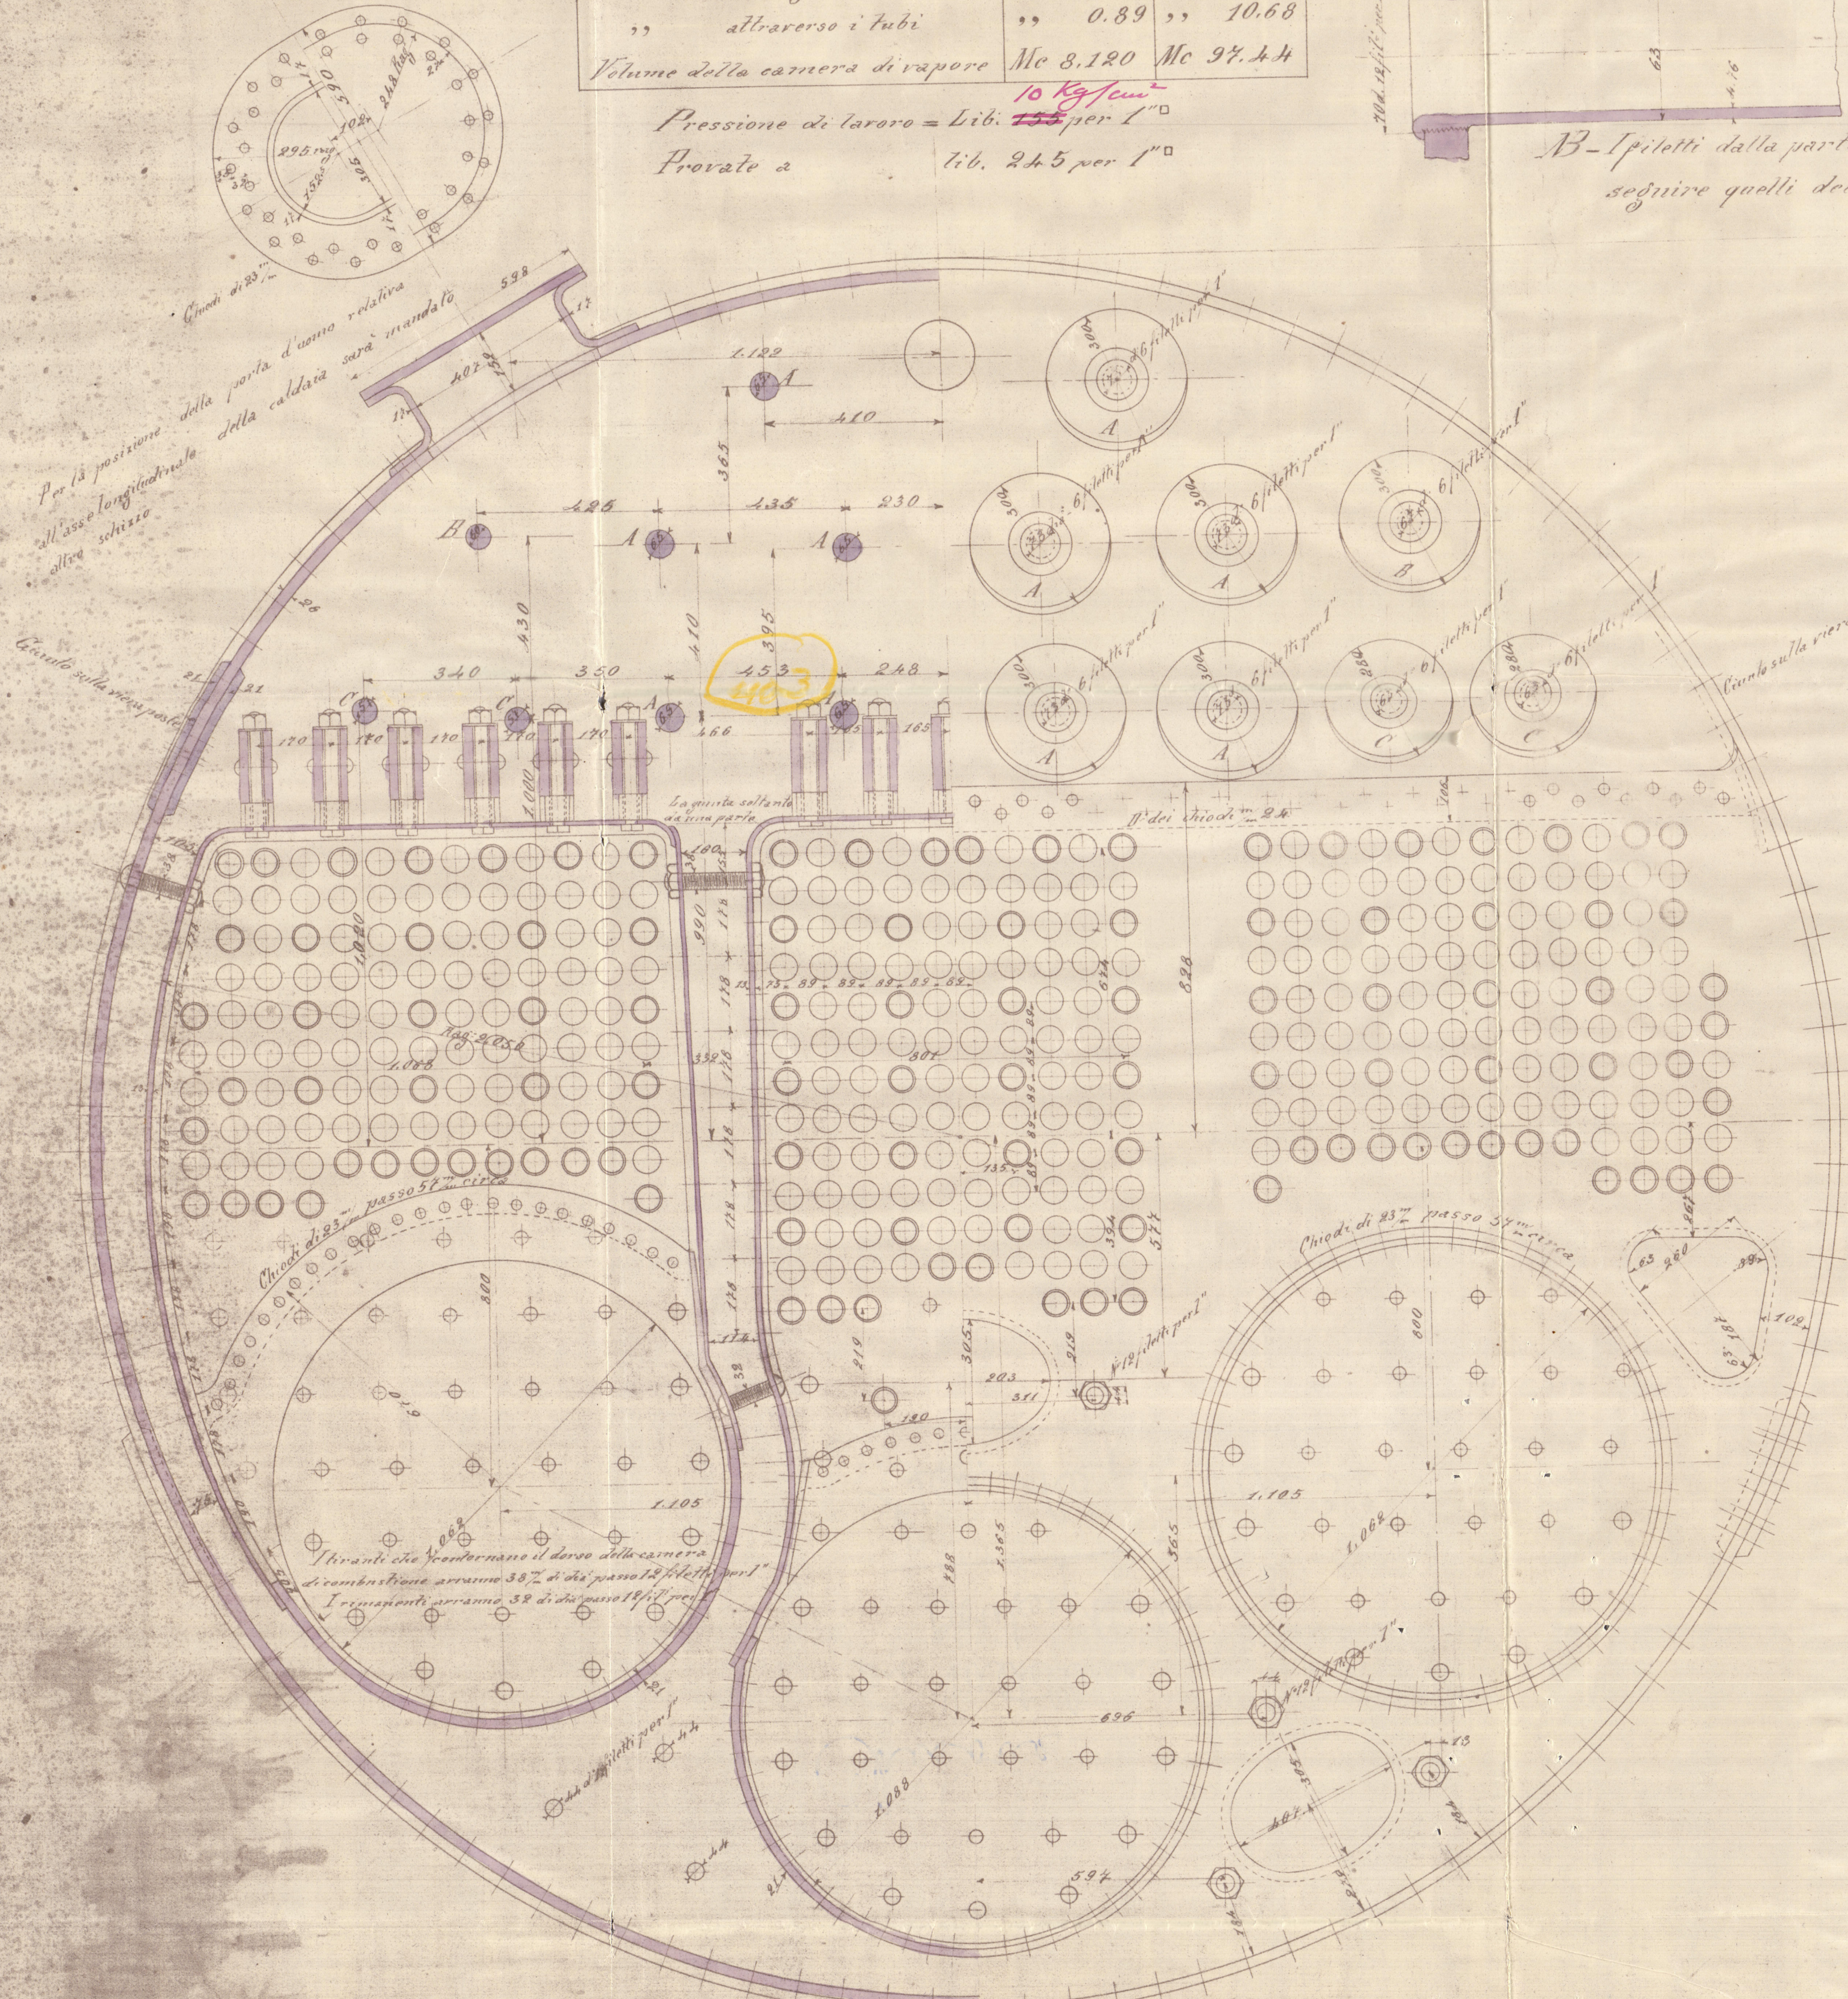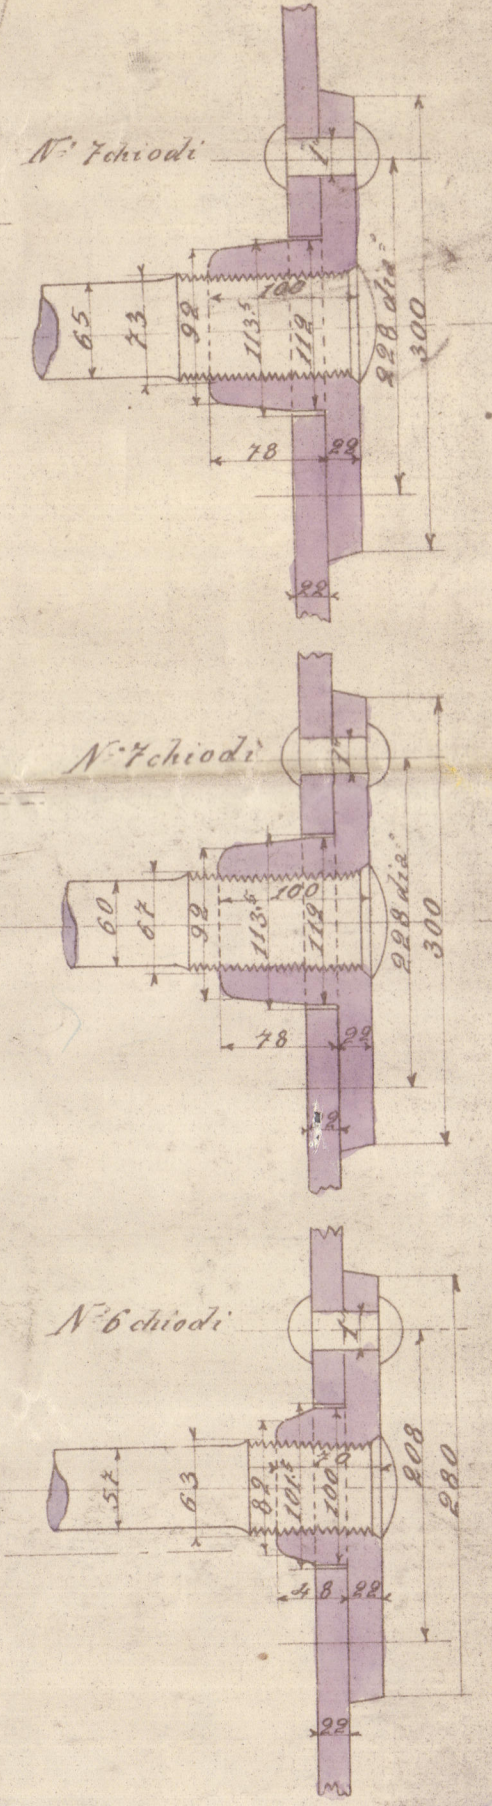

Tirante A



Scala 1/5

Tirante B

Tirante C

Manubrio esterno n° 4.160

Scala 1/5

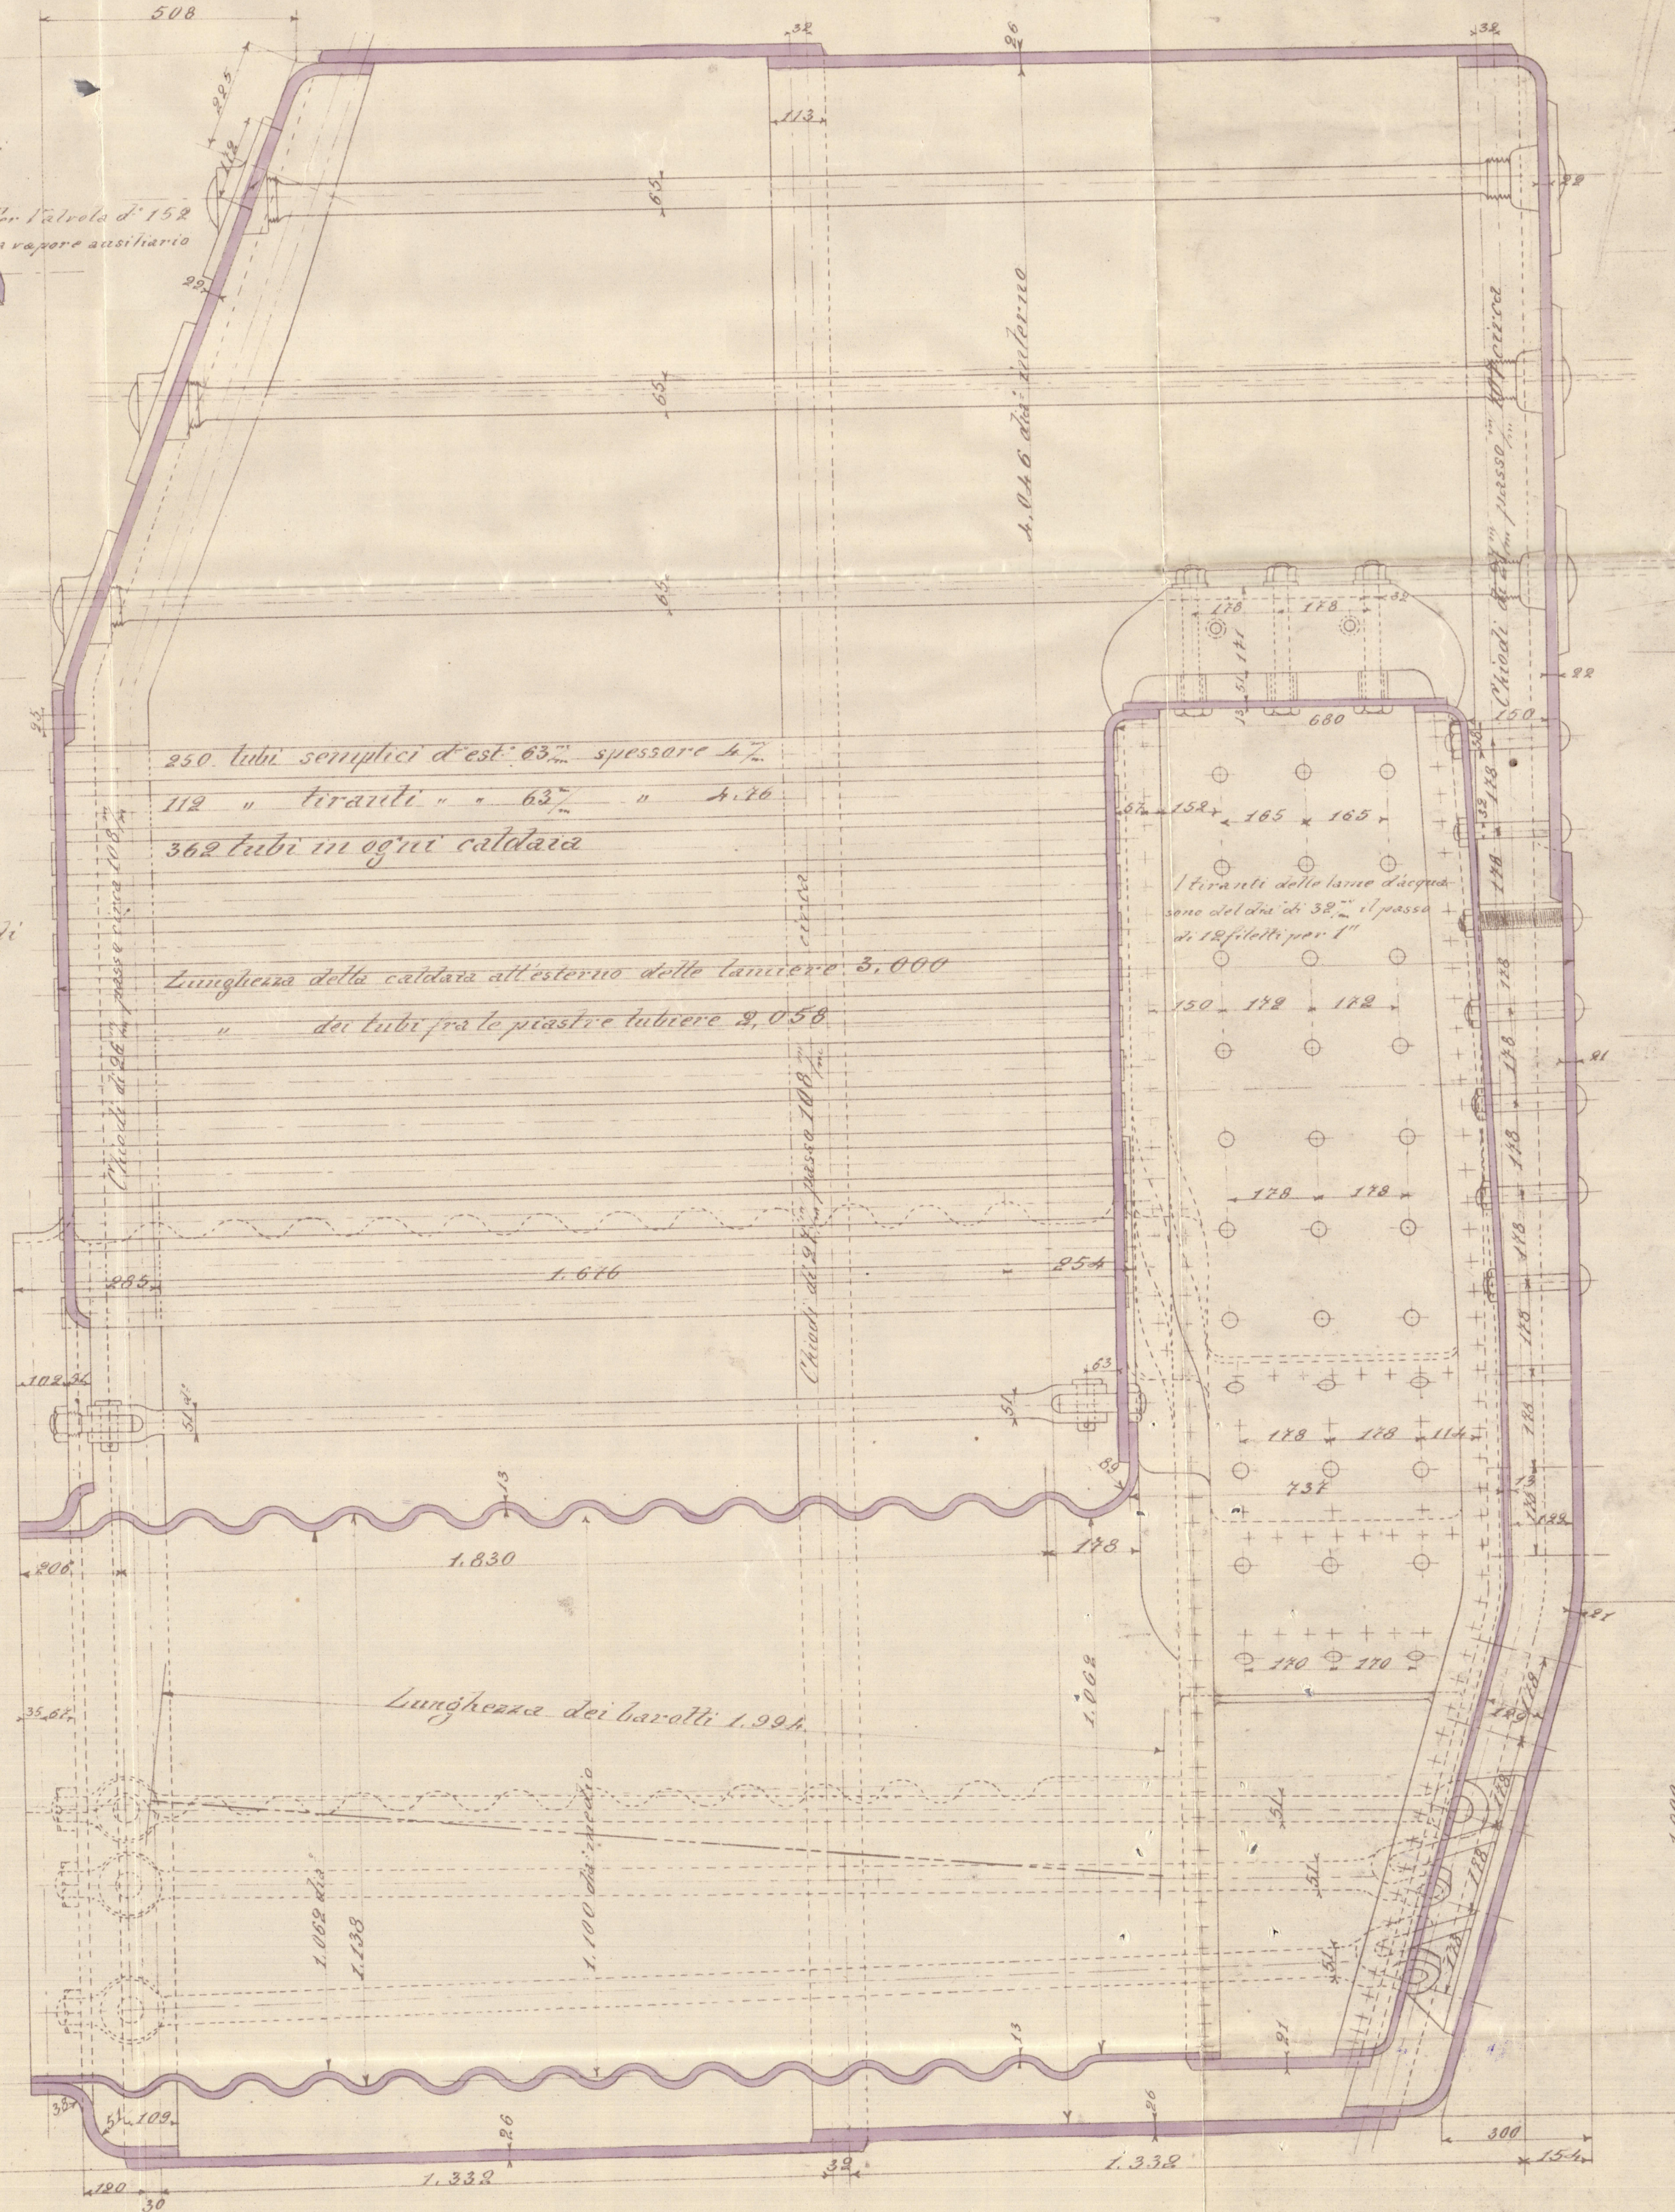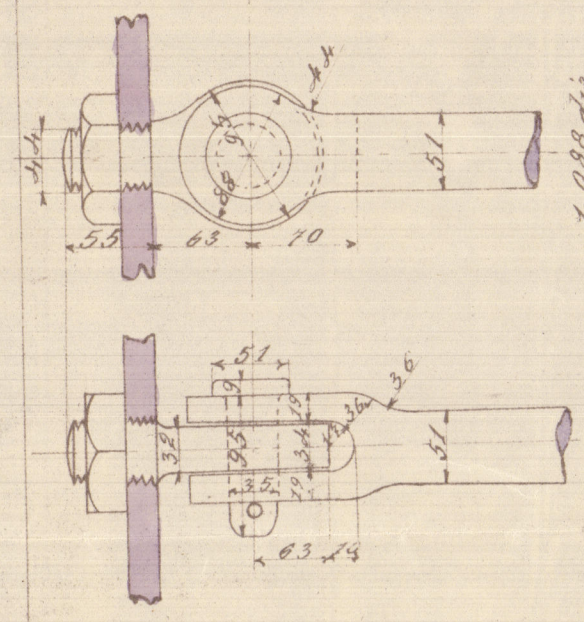

VALTELLINA
DONKEY BOILER

Chisone
ex Vattellina
Doukey Boilers

Gen. Rept. 10233



© 2020

Lloyd's Register
Foundation
W1119-0126