

SEZIONE MAESTRA

SCALA 1:25

Se acor pean

for position see
desk plan

holes
pillars

26.10.2017

Sezione in corrispondenza del locale caldaie

Carbonile d'interponte

Carbonite longitudinele

Locale col'dare [260x90x14 x 14] → compuncheon with slinger
" machine + 260x90x10 x 14 ← L'exp. au frame
La brosse

"ILVA" ALTI FORNI ED ACCIAIERIE D'ITALIA
CANTIERE NAVALE DI BAGNOLI DI NAPOLI


N.° DEL DISEGNO 485

DATA _____


Sezione Maestra

Bagnoli No 1

Midship Section

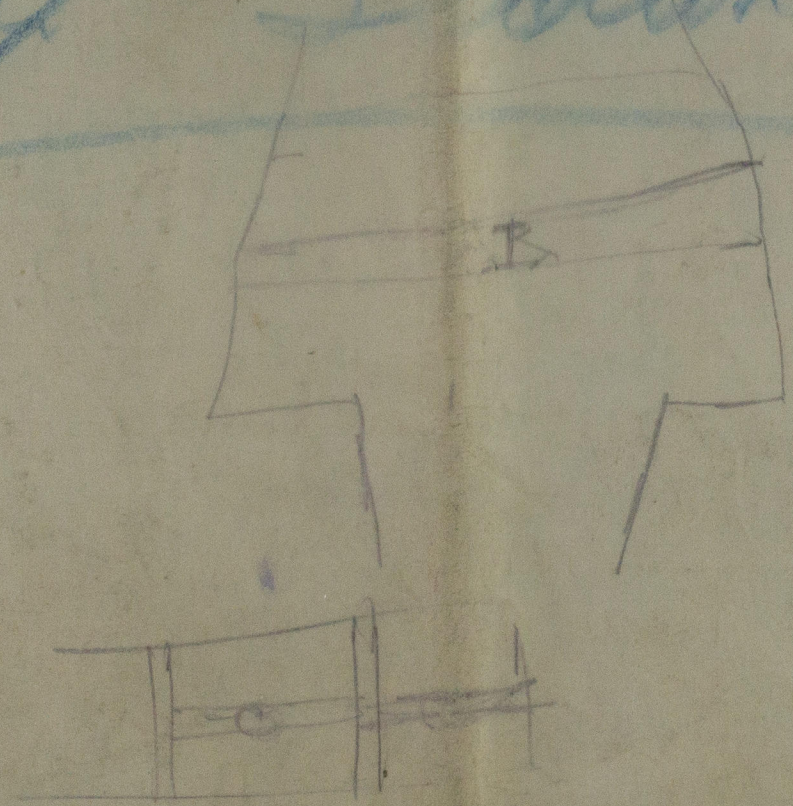

RETAIN

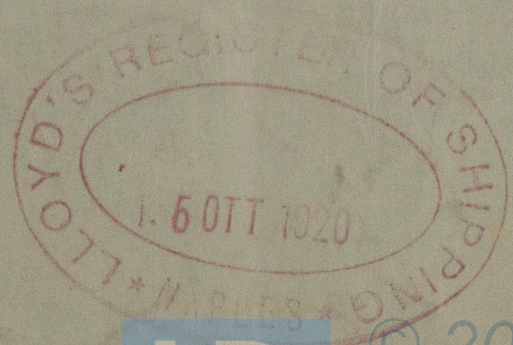

© 2020


Lloyd's Register
Foundation

8210-0128

L 110x93x75x10
8
8.5
60x100x3

D COPERTA

Carbone di interposto

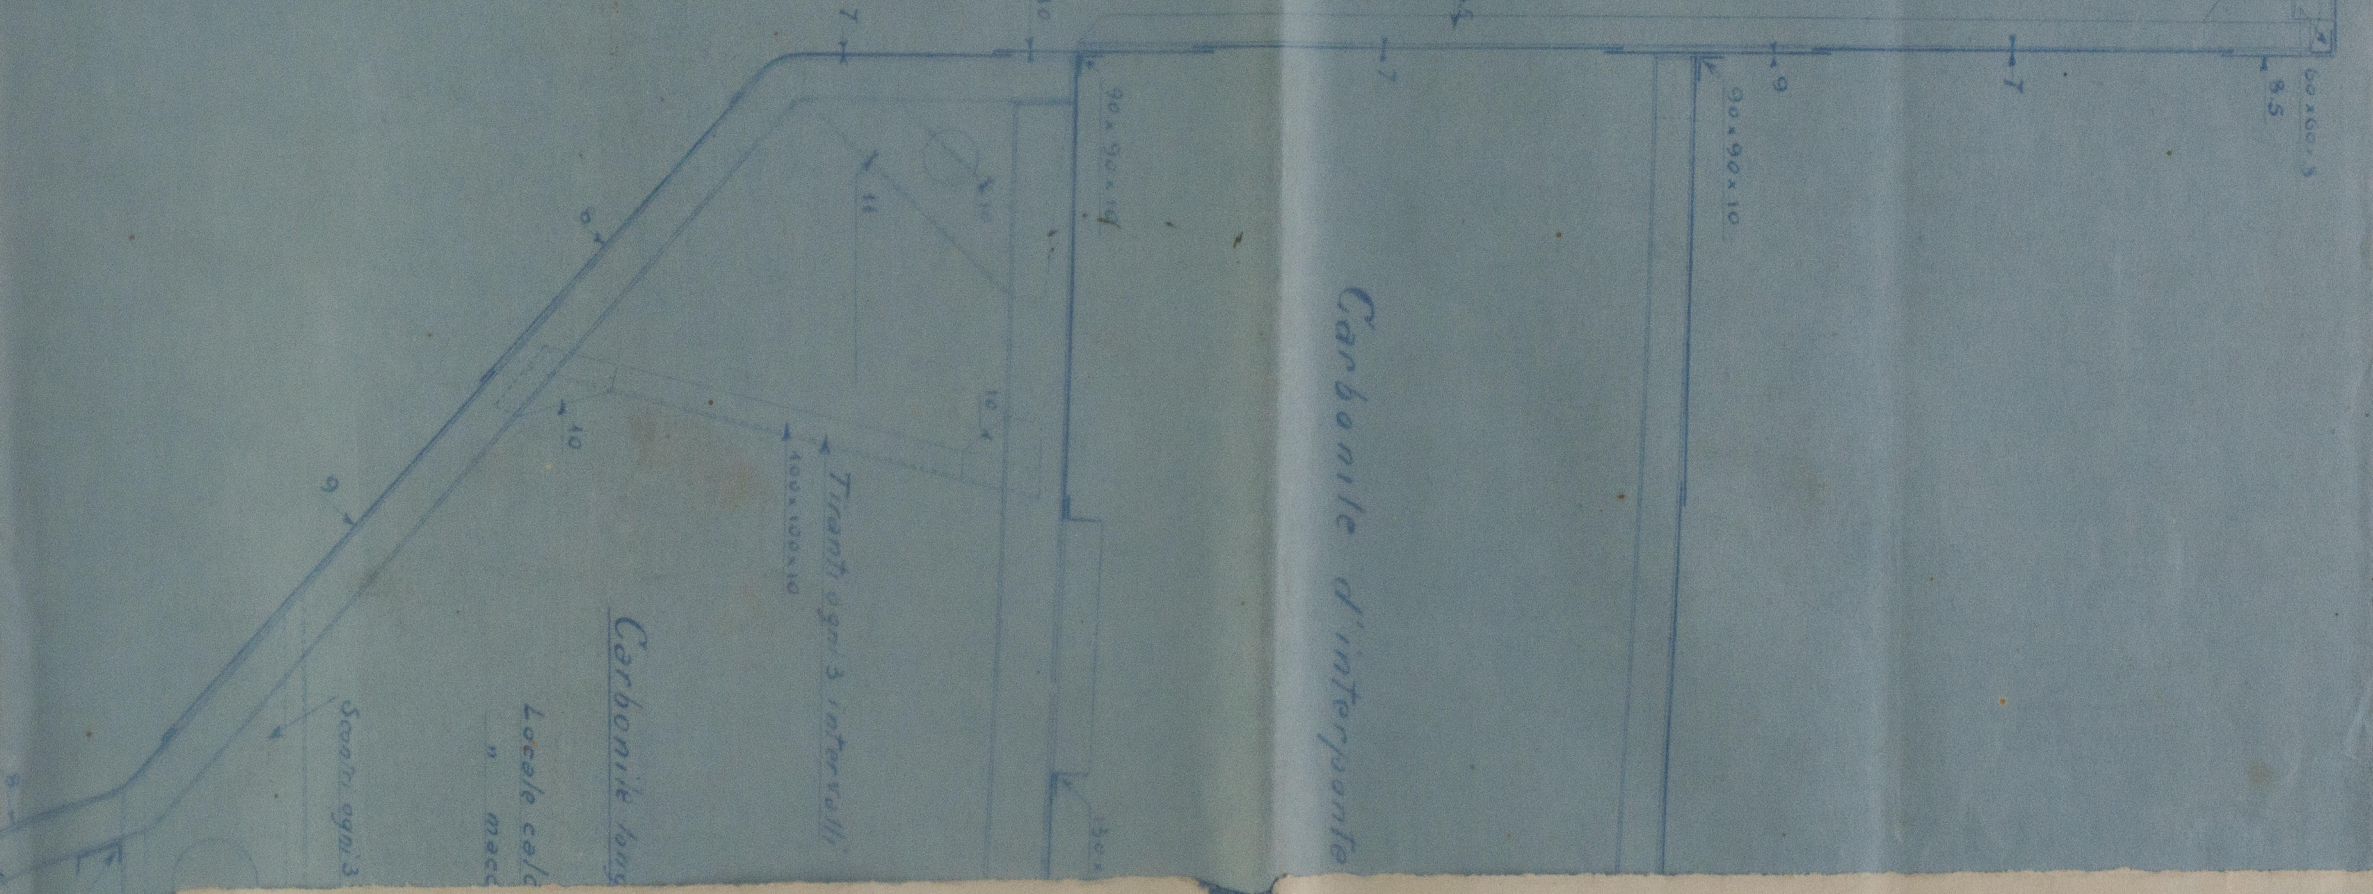

Locale caldaie.



© 2020
Lloyd's Register
Foundation

39) 125/3
117/8

10,3

130
850

11.5
3.2
8.3