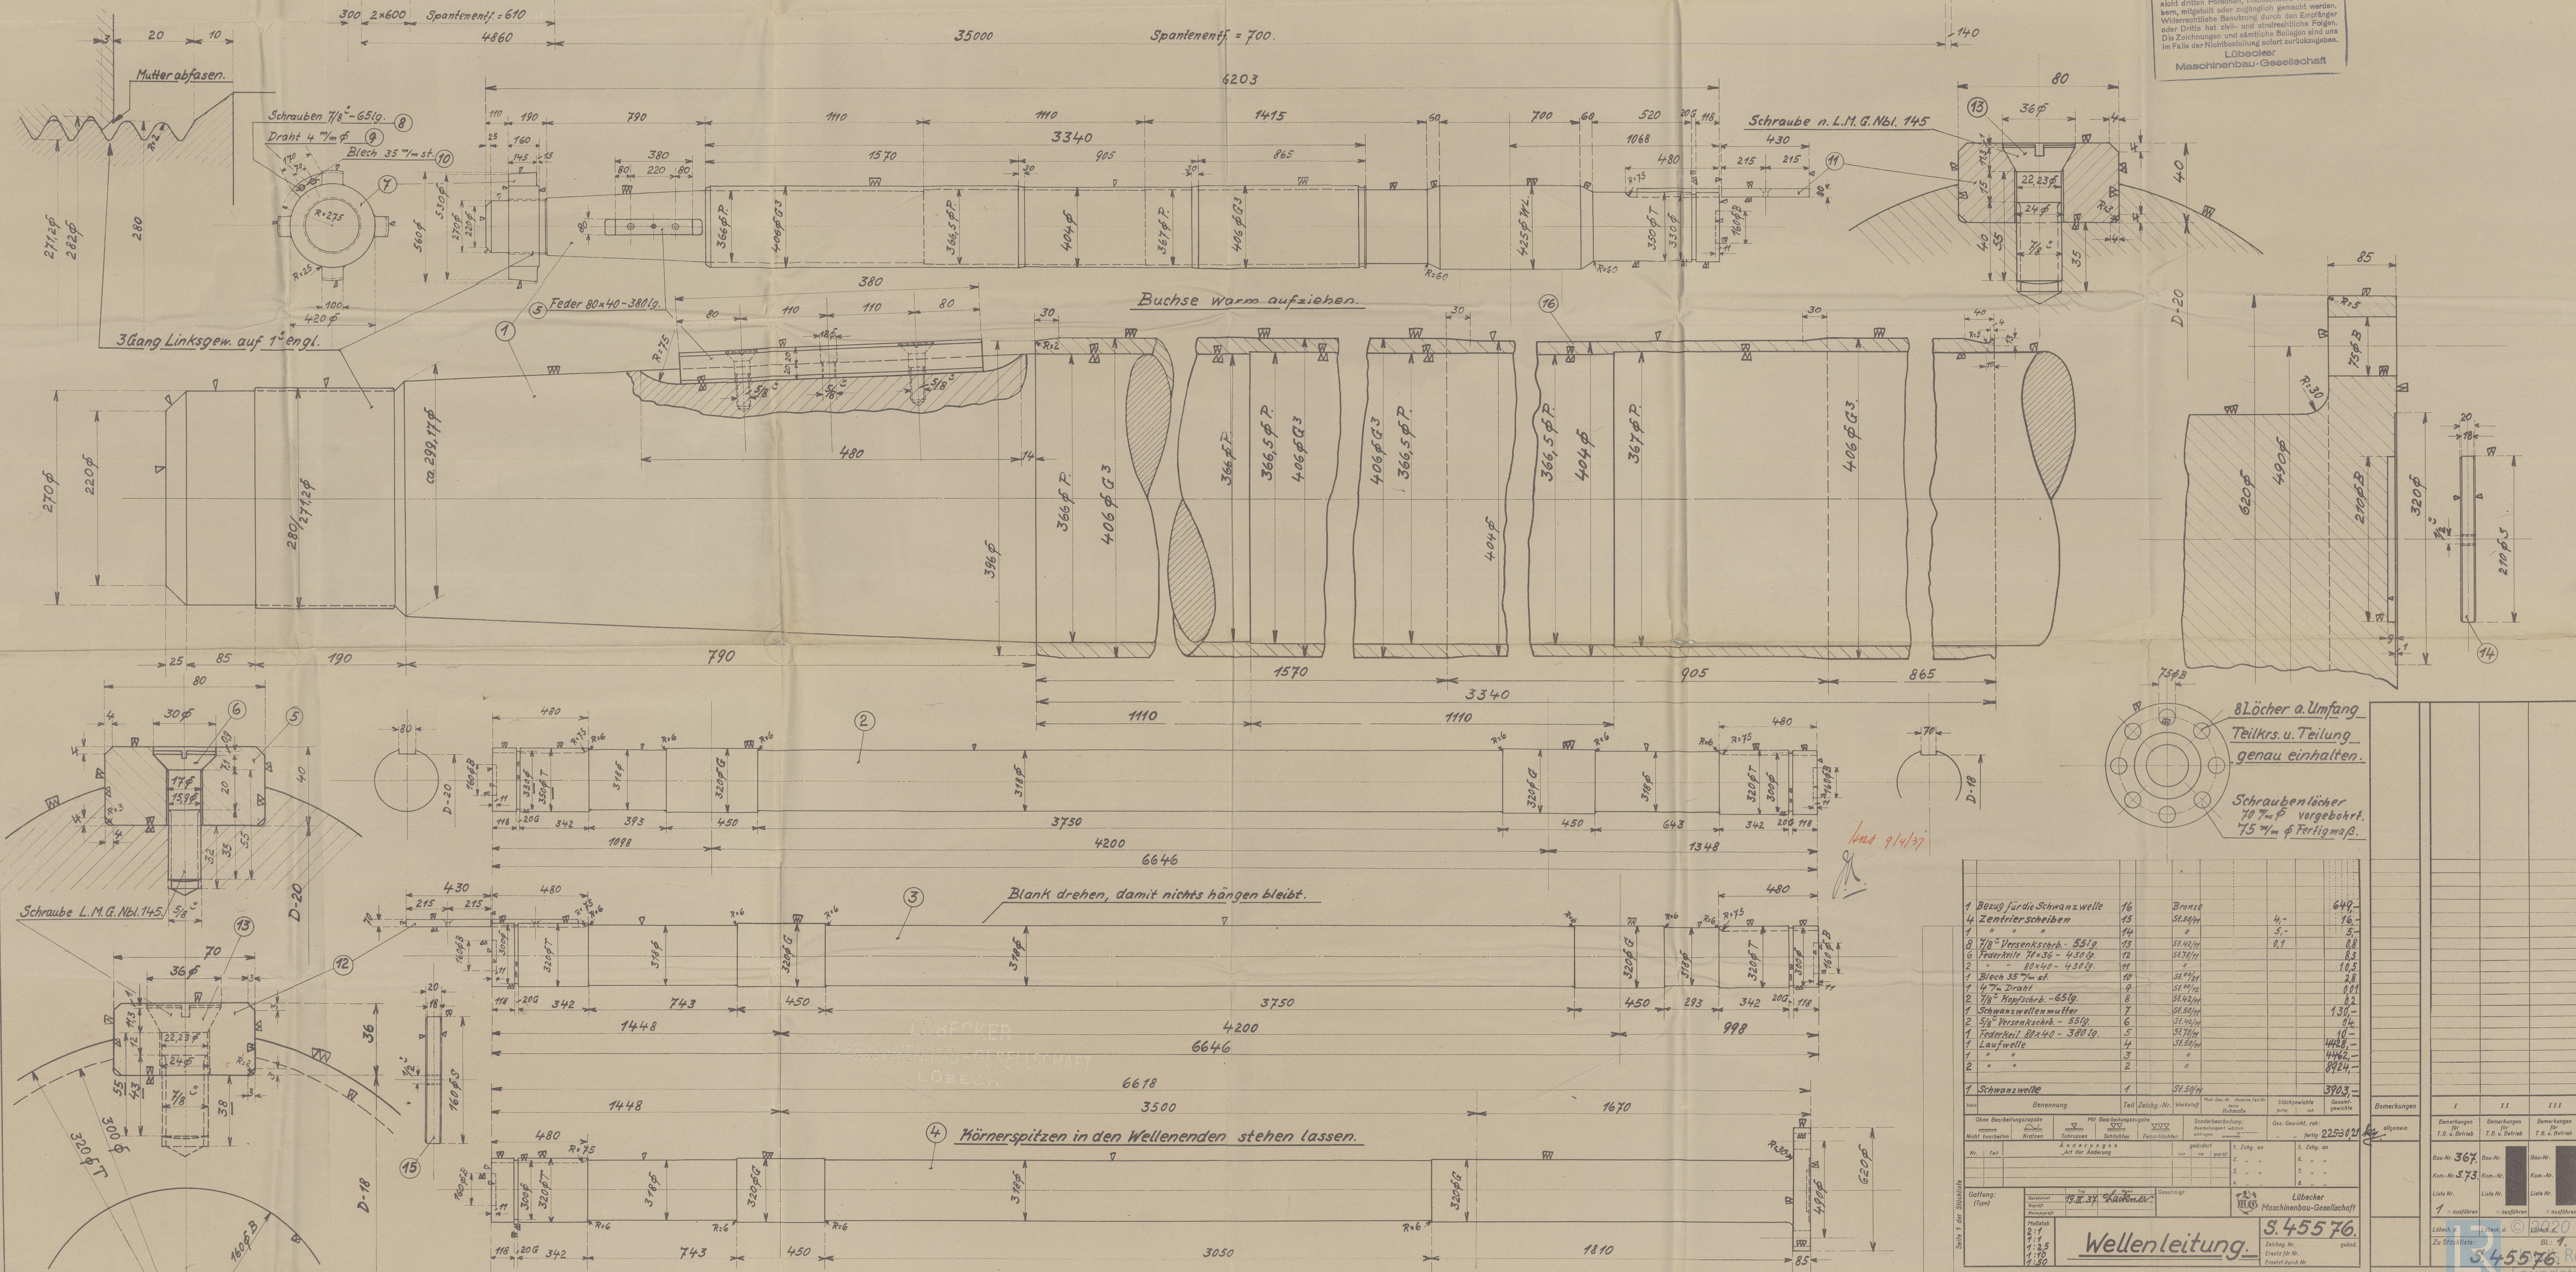


Das Urheberrecht an diesen Zeichnungen und sämtlichen Beilagen verbleibt uns. Sie sind dem Empfänger nur zum persönlichen Gebrauch anvertraut. Ohne unsere schriftliche Genehmigung dürfen sie nicht kopiert oder vervielfältigt, auch nicht dritten Personen, insbesondere Wettbewerbern, mitgeteilt oder zugänglich gemacht werden. Wiederrechtliche Benützung durch den Empfänger oder Dritte hat zivil- und strafrechtliche Folgen. Die Zeichnungen und sämtliche Beilagen sind uns im Falle der Nichtbestellung sofort zurückzugeben.

Lübecker
Maschinenbau-Gesellschaft

[illegible]

7				
9				

~~121~~

(22)

RETAIN

Shafting
Lübecker Maschinenbau-Gesellschaft
Yard No 367

Hamburg letter 5.4.1937

"Reimbek".



© 2020
W1183-0214

Lloyd's Register
Foundation