


S.S. Yewforest. Côte Babord.




Parties remplacées.

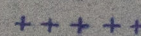


Limite des déformations.



Partie enlevée. eau.

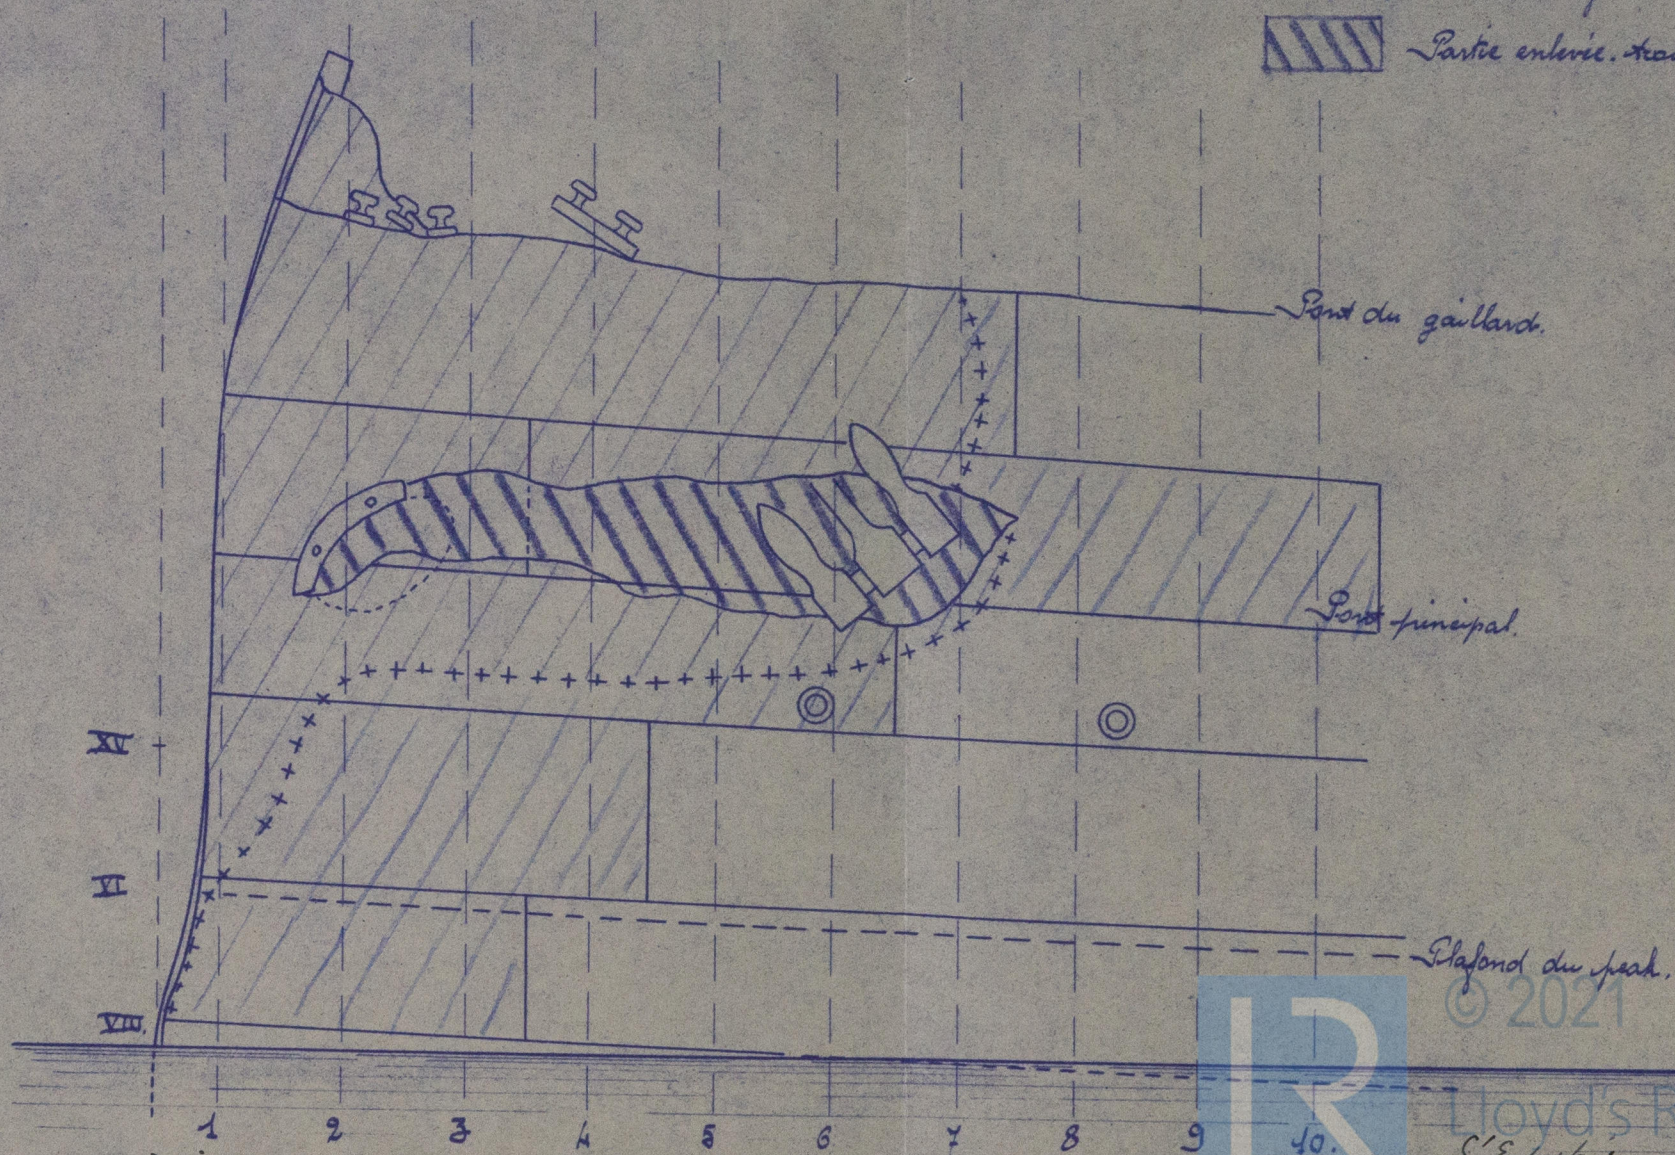

W139-0138

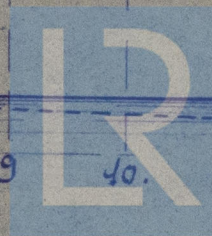

© 2021

Lloyd's Register
Foundation

L'Expert
G. J. J. J.