
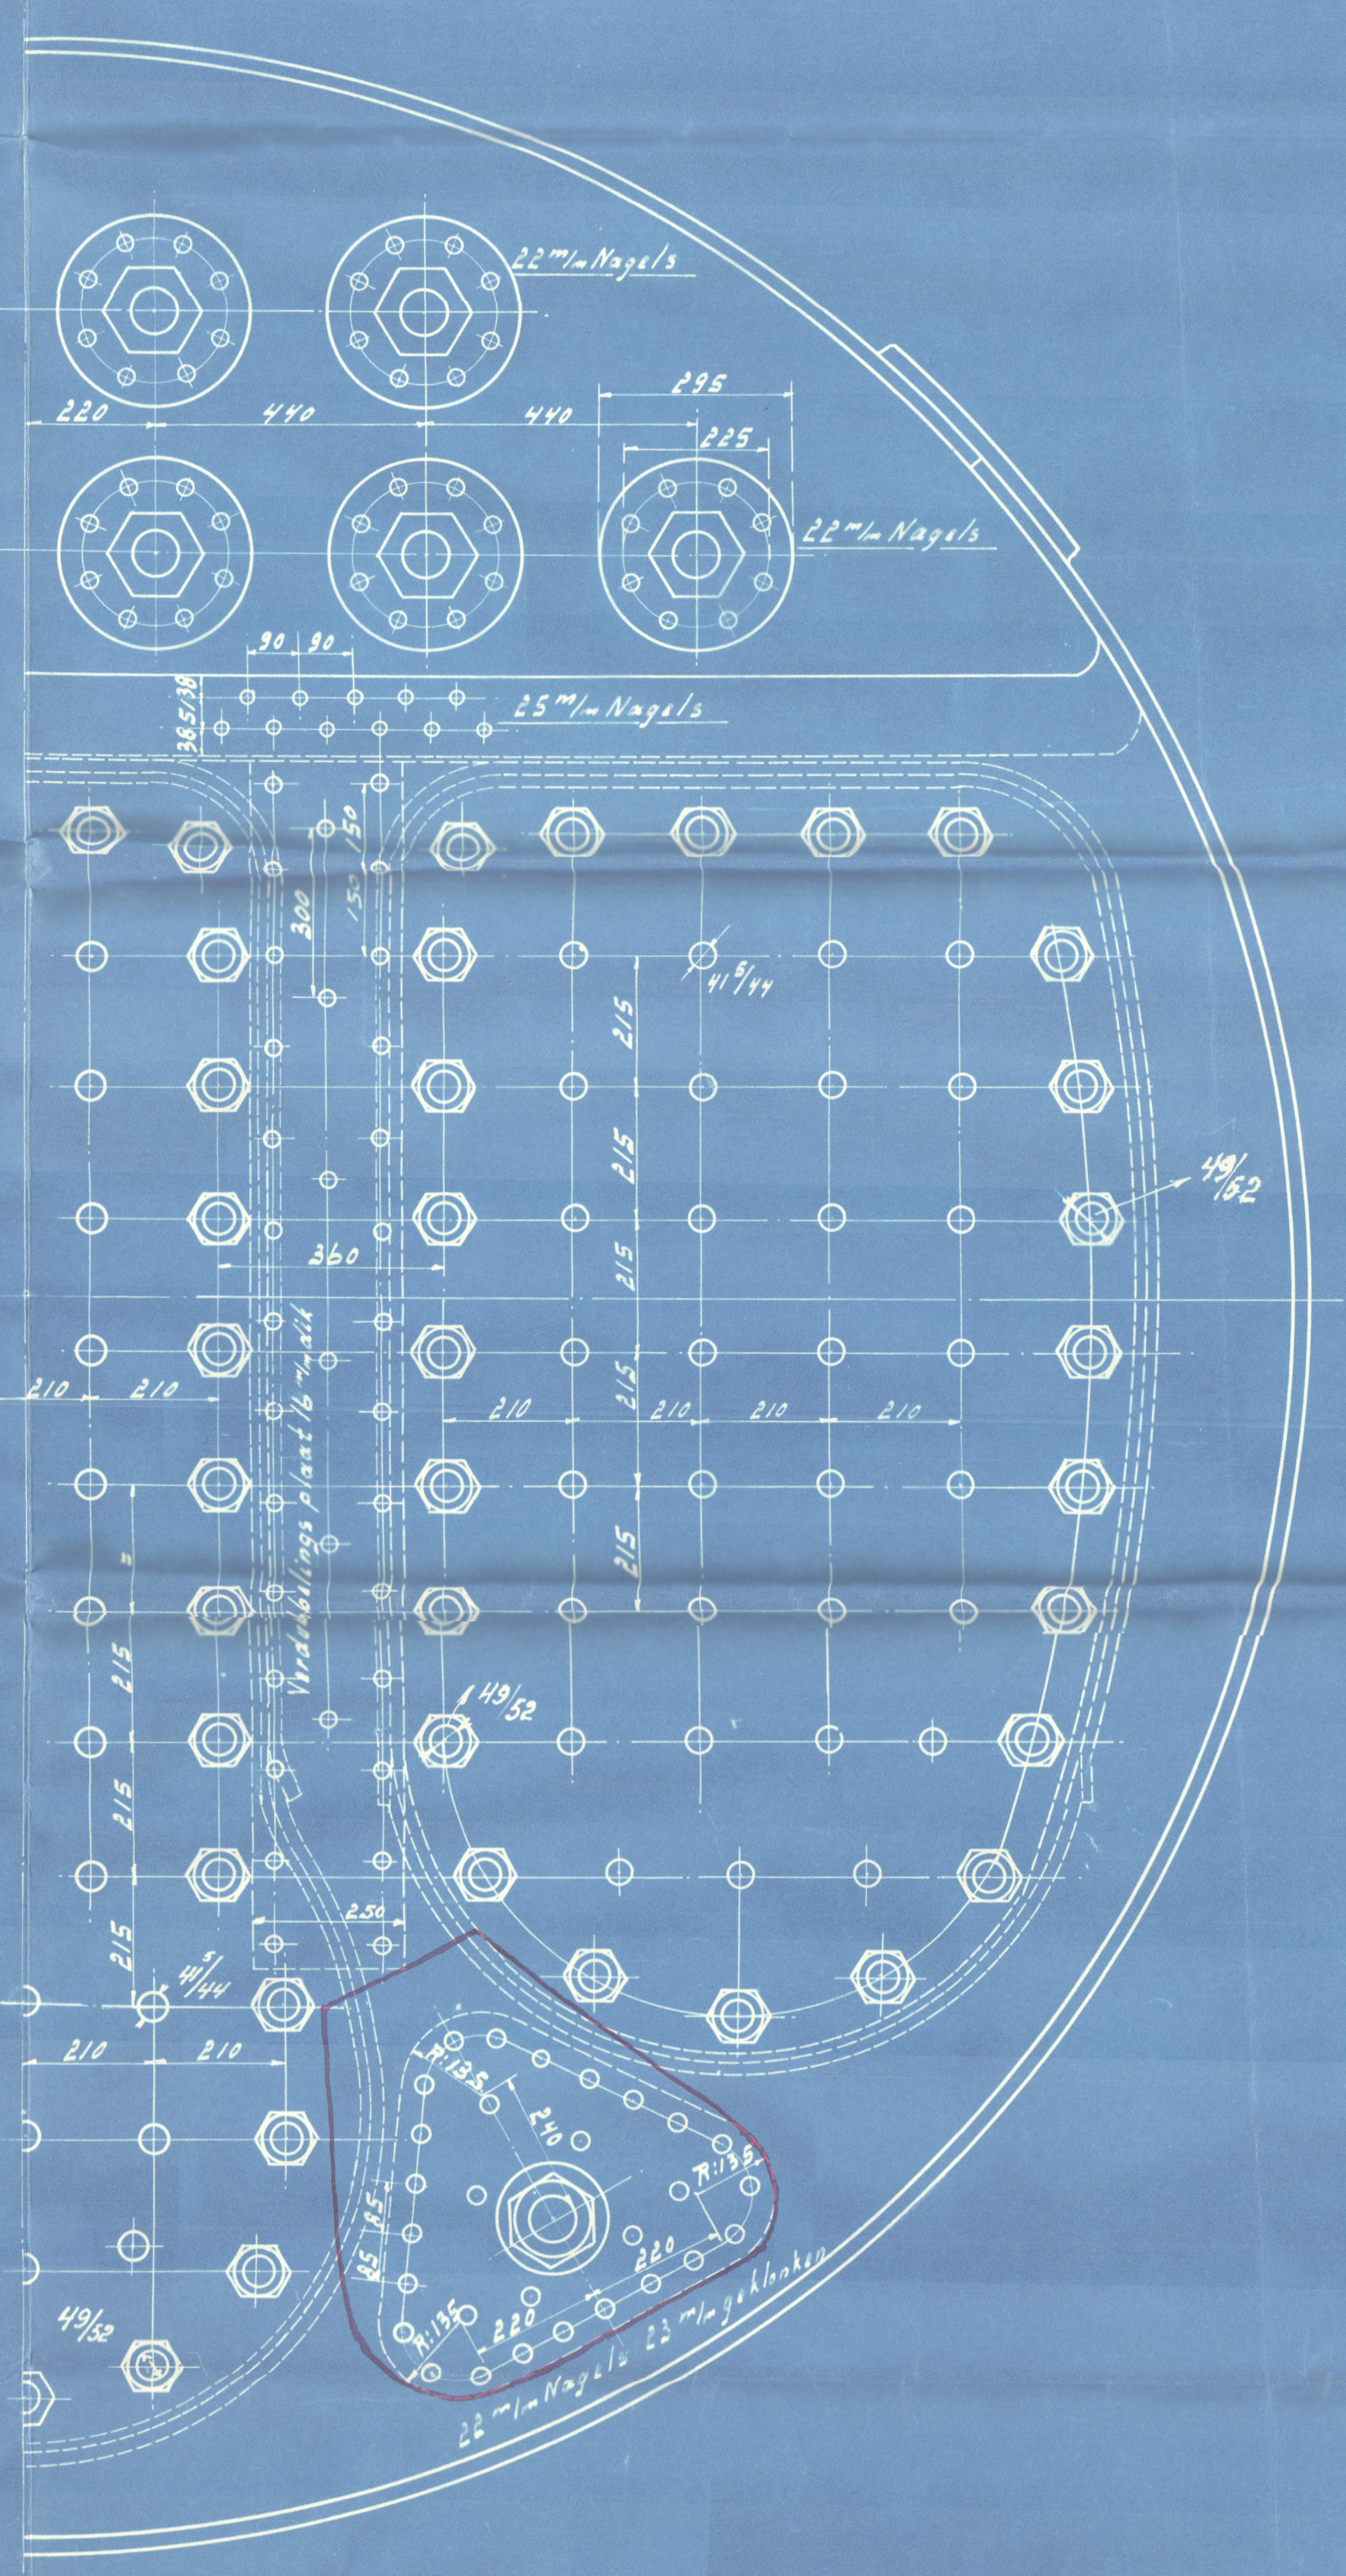
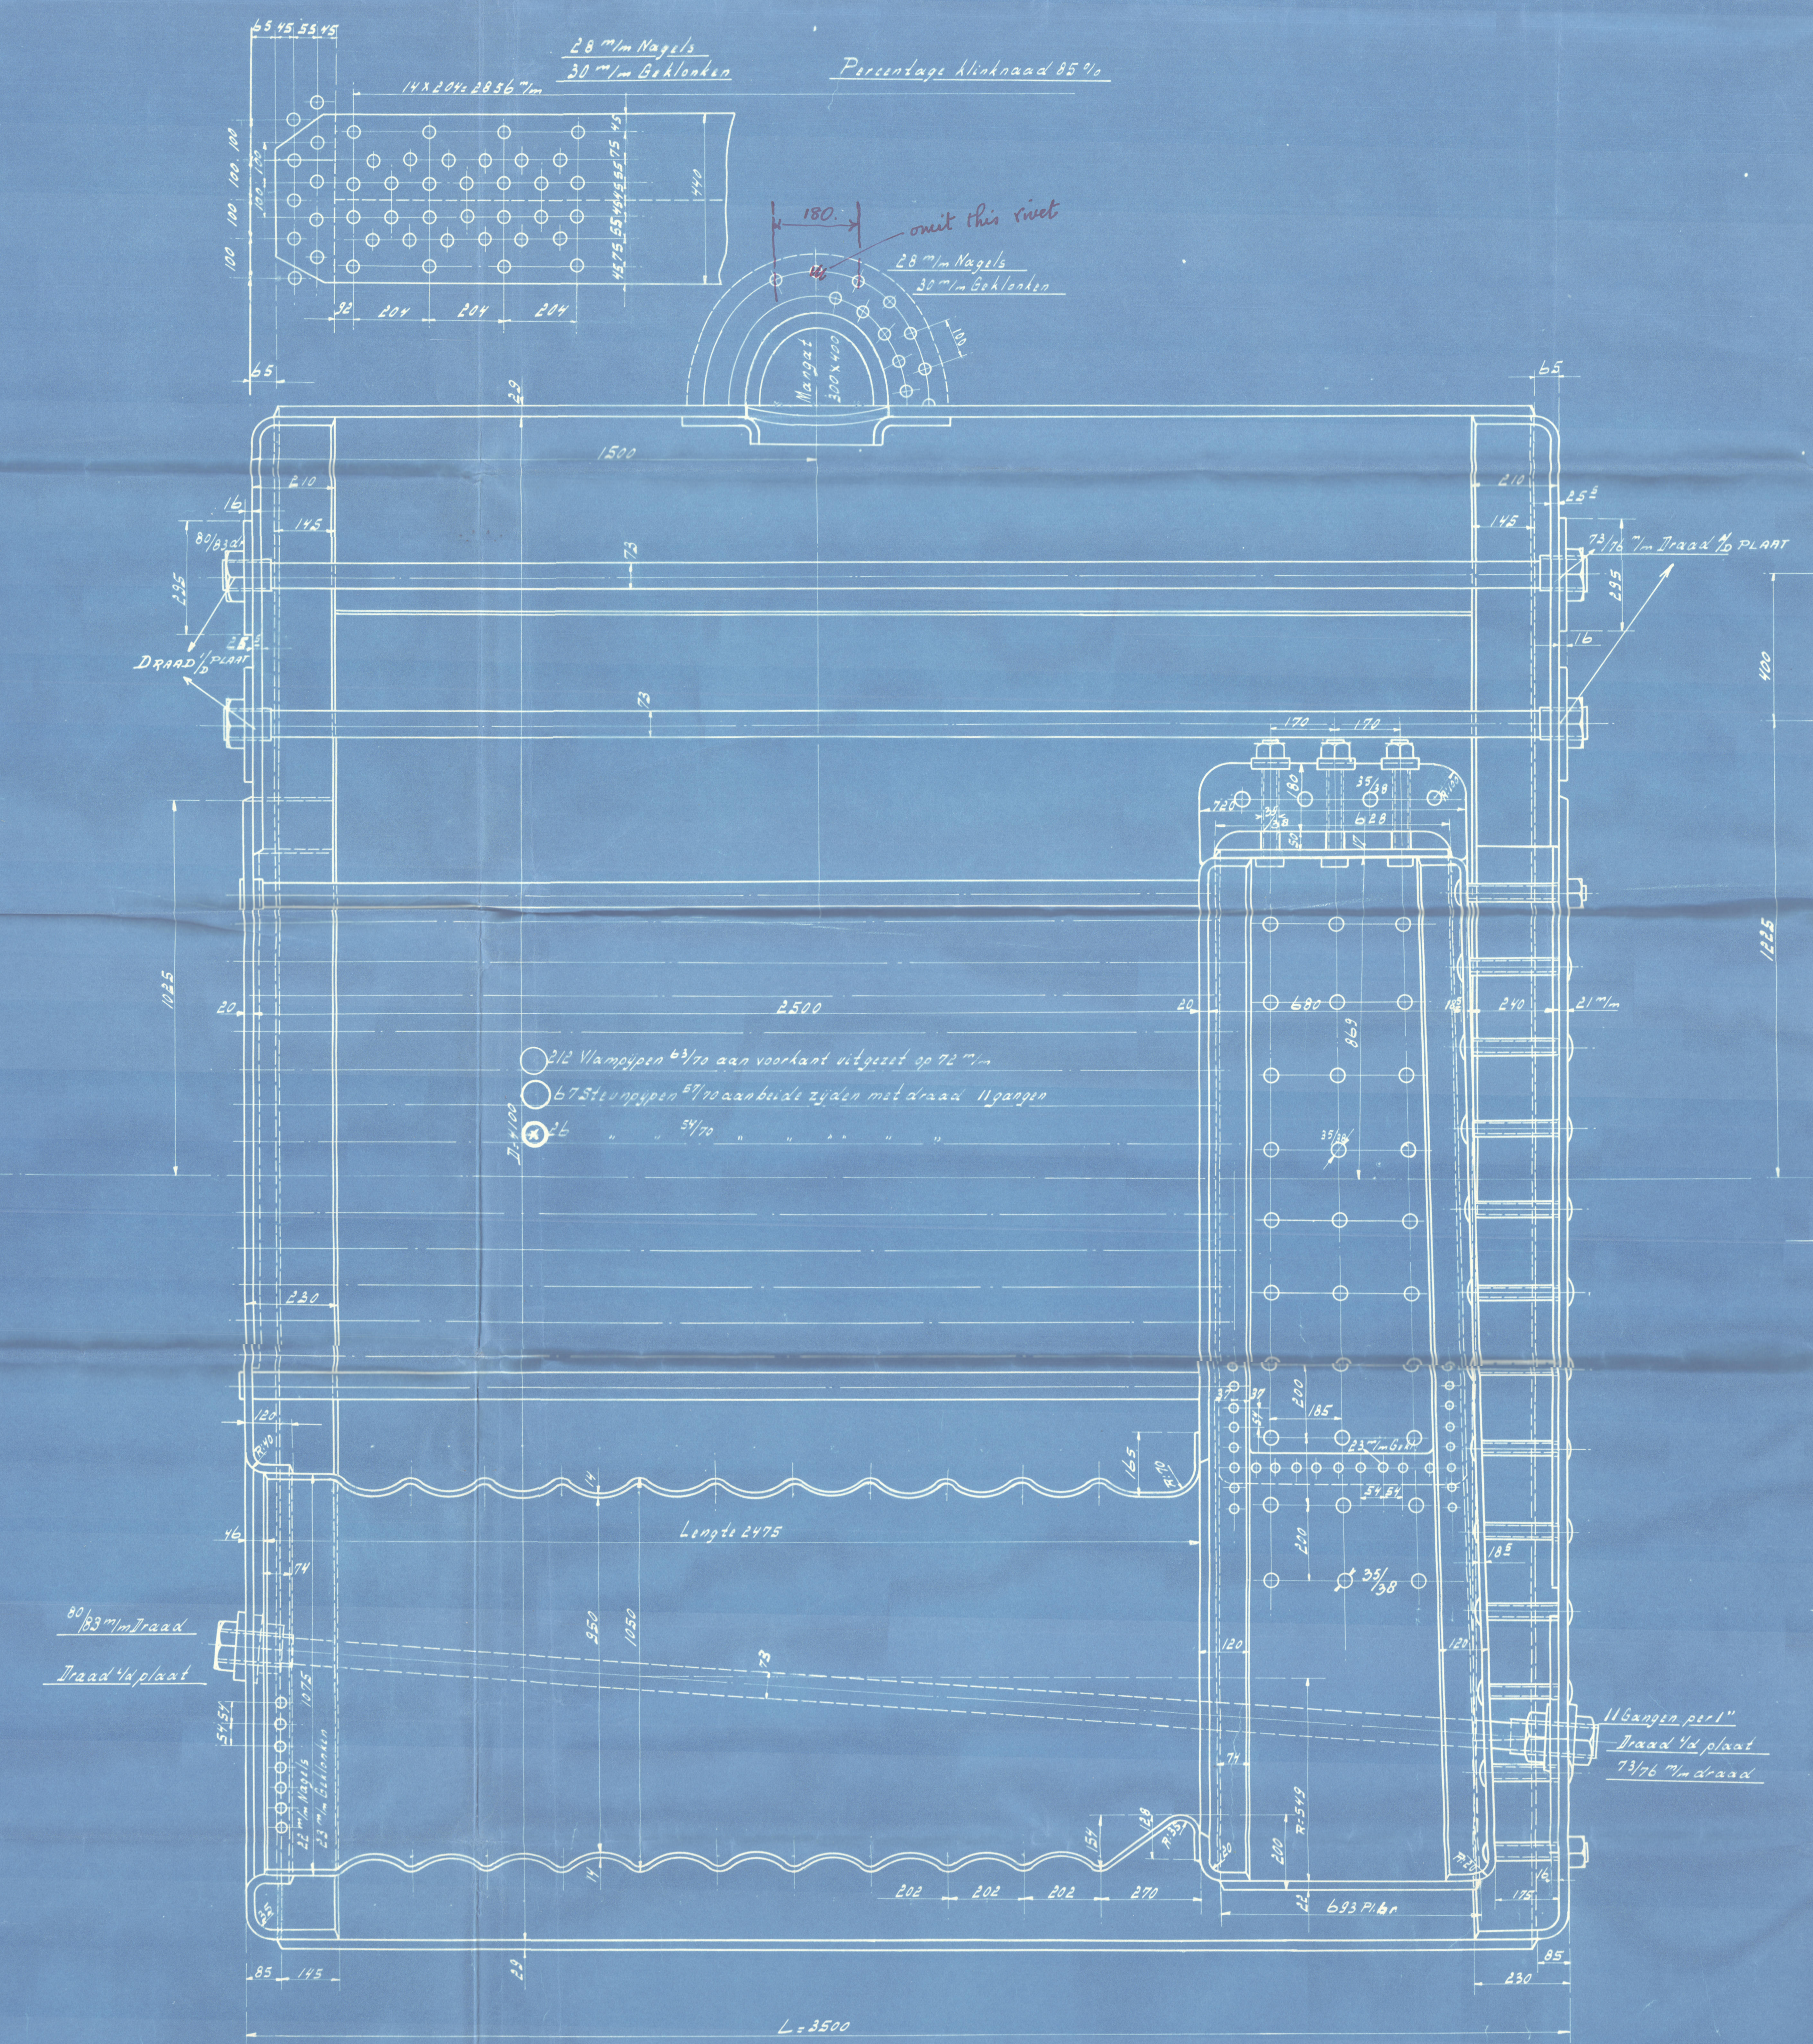


GEBR. STORK & CO.
AFD. SCHEEPSINSTALLATIES
HENGLO.

3 Boilers
3 STUKS BOOTKETELS VERWARMEND OPP. 185 M² STOOMDRUK 13 K²

SCHAAL 1:10

HET MATERIAAL IS SIEMENS MARTIN VLOEIJZER
VOOR ROMP-STRIJPEN EN VERSTERKINGSPLATEN TREKVASTHEID 44-50 K² REK. MINSTENS 20%
VOOR FRONT EN EINDPLATEN TREKVASTHEID 40-48 K² REK 23%
VOOR BINNENWERK TREKVASTHEID 40-48 K² REK 23%

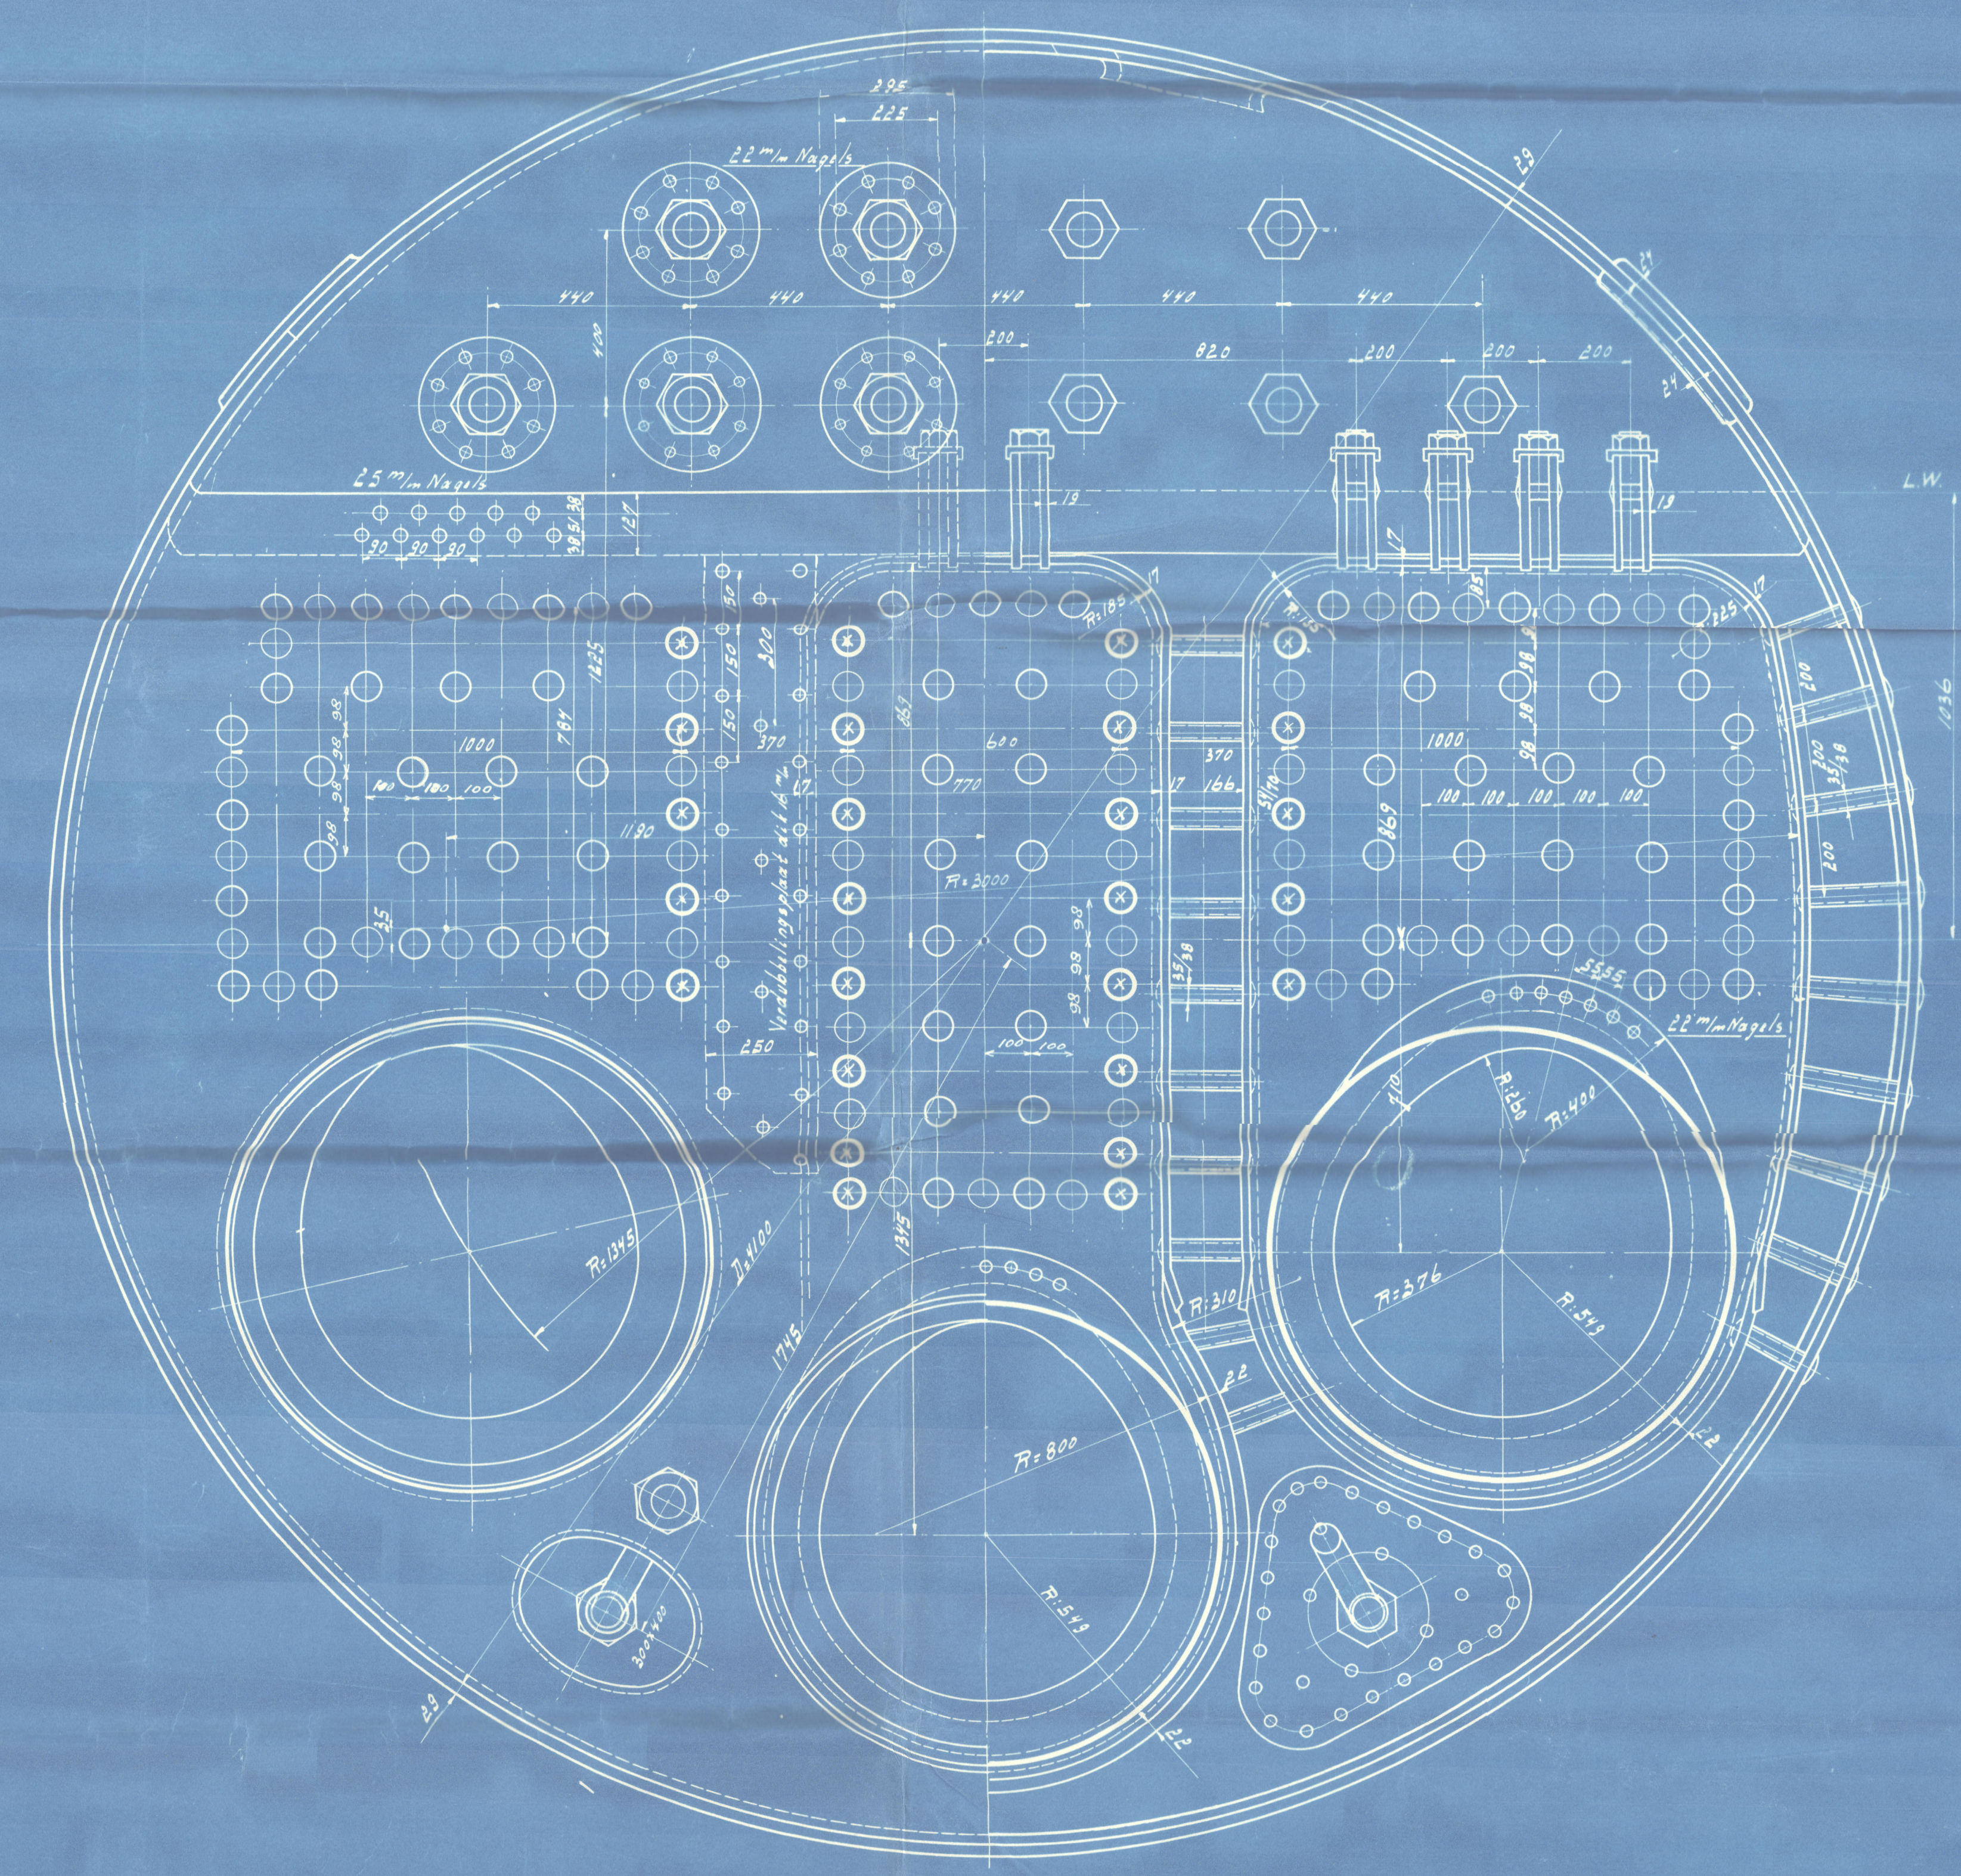

9904
Rell
2/1/20

Copy for London Office.

Gebr. Ottork. Engine Works.

S. S. Maristo

N. V. Int. Gen. Beton Scheepbouw
maats' de Maas, N^o 13.

3 main boilers.



~~Gen Br. 2810~~

Is Anjer
Rott 11998

W281-0136



© 2021

Lloyd's Register
Foundation