


MATERIAAL EISEN

DIAM. HD. CILINDER 670 ^m/_m
DIAM. MD. CILINDER 1100 ^m/_m
DIAM. LD. CILINDER 1850 ^m/_m
SLAG 1220 ^m/_m
WERKDRUK 14 KG/CM²
SCHROEFDIAMETER 5700 ^m/_m

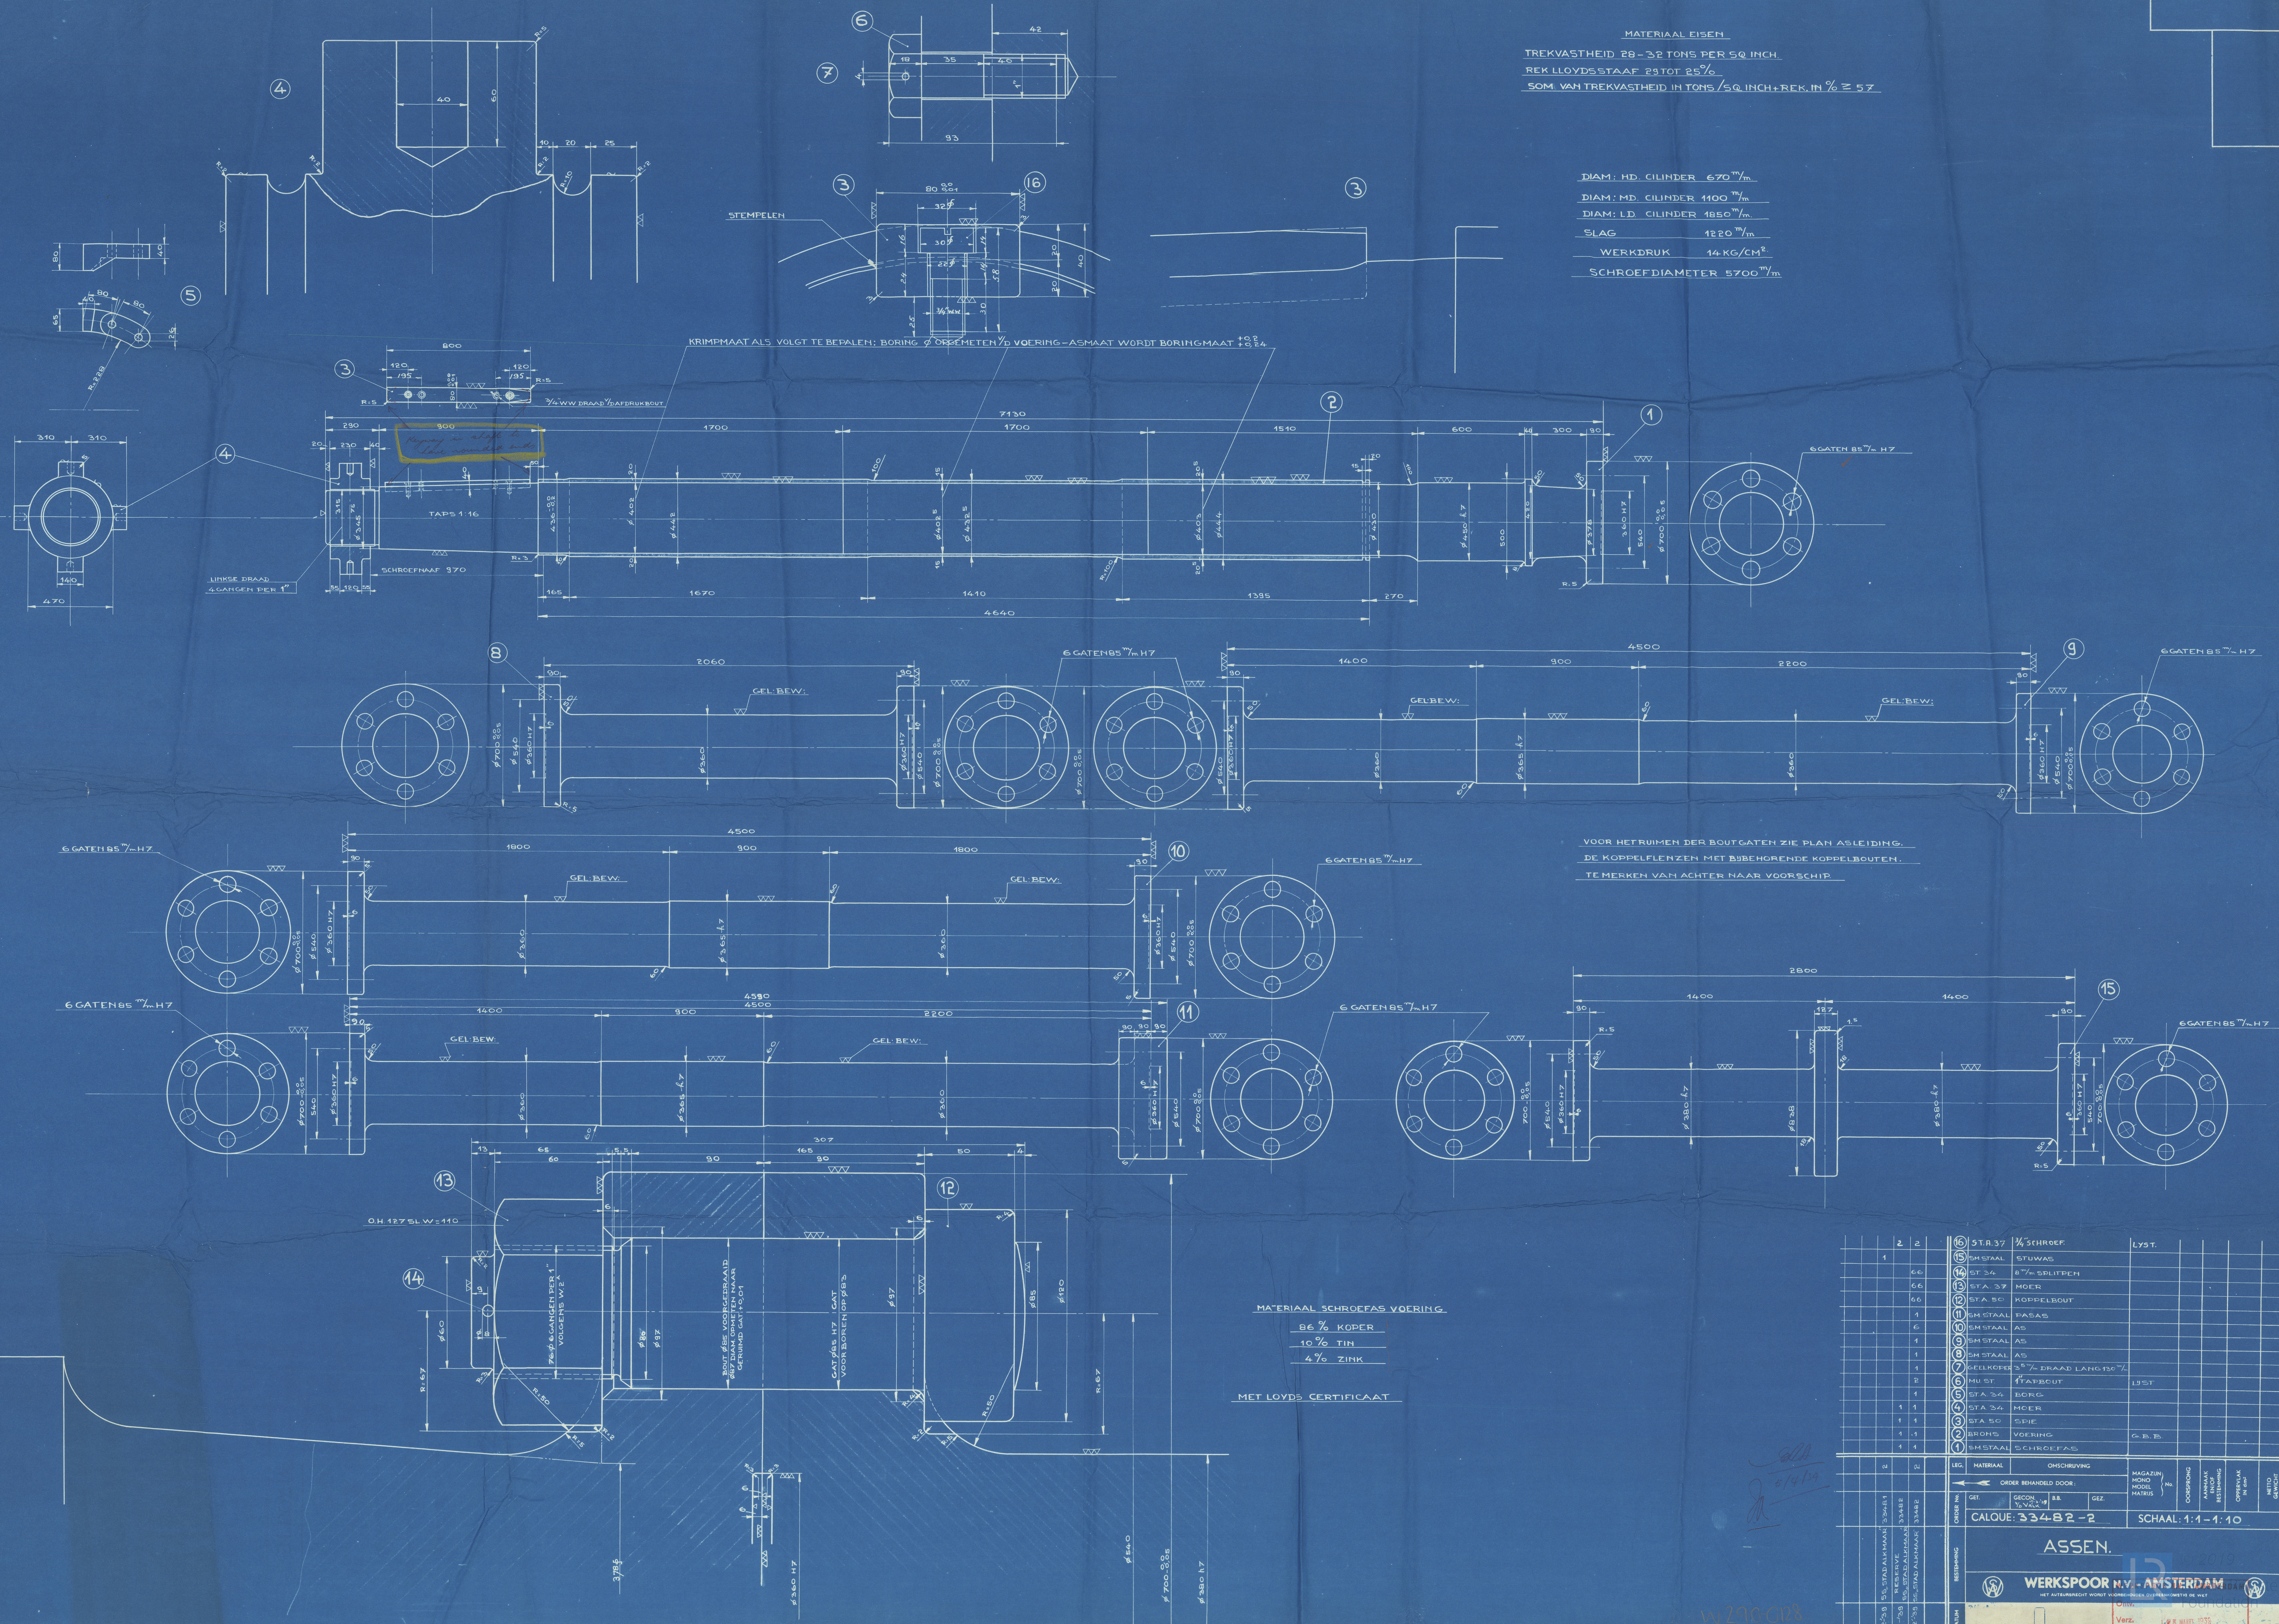

VOOR HET RUIMEN DER BOUTGATEN ZIE PLAN AFLEIDING.
DE KOPPELFLENZEN MET BIJBEHORENDE KOPPELBOUTEN.
TE MERKEN VAN ACHTER NAAR VOORSCHIP.

MATERIAAL SCHROEFAS VOERING
86 % KOPER
10 % TIN
4 % ZINK
MET LOYDS CERTIFICAAT

NO.	OMSCHRIJVING	LIJST.
Plan shafting
Wilton - Eijenoord Yard N^o 6 69
Amsterdam letter

E 28-3-39

25

GEN. BOX NO

54

"Stad

Alkmaar

Rot. 28950

© 2019

Lloyd's Register
Foundation

W290-0128

DATUM