


LONDON COPY.

W305-0323

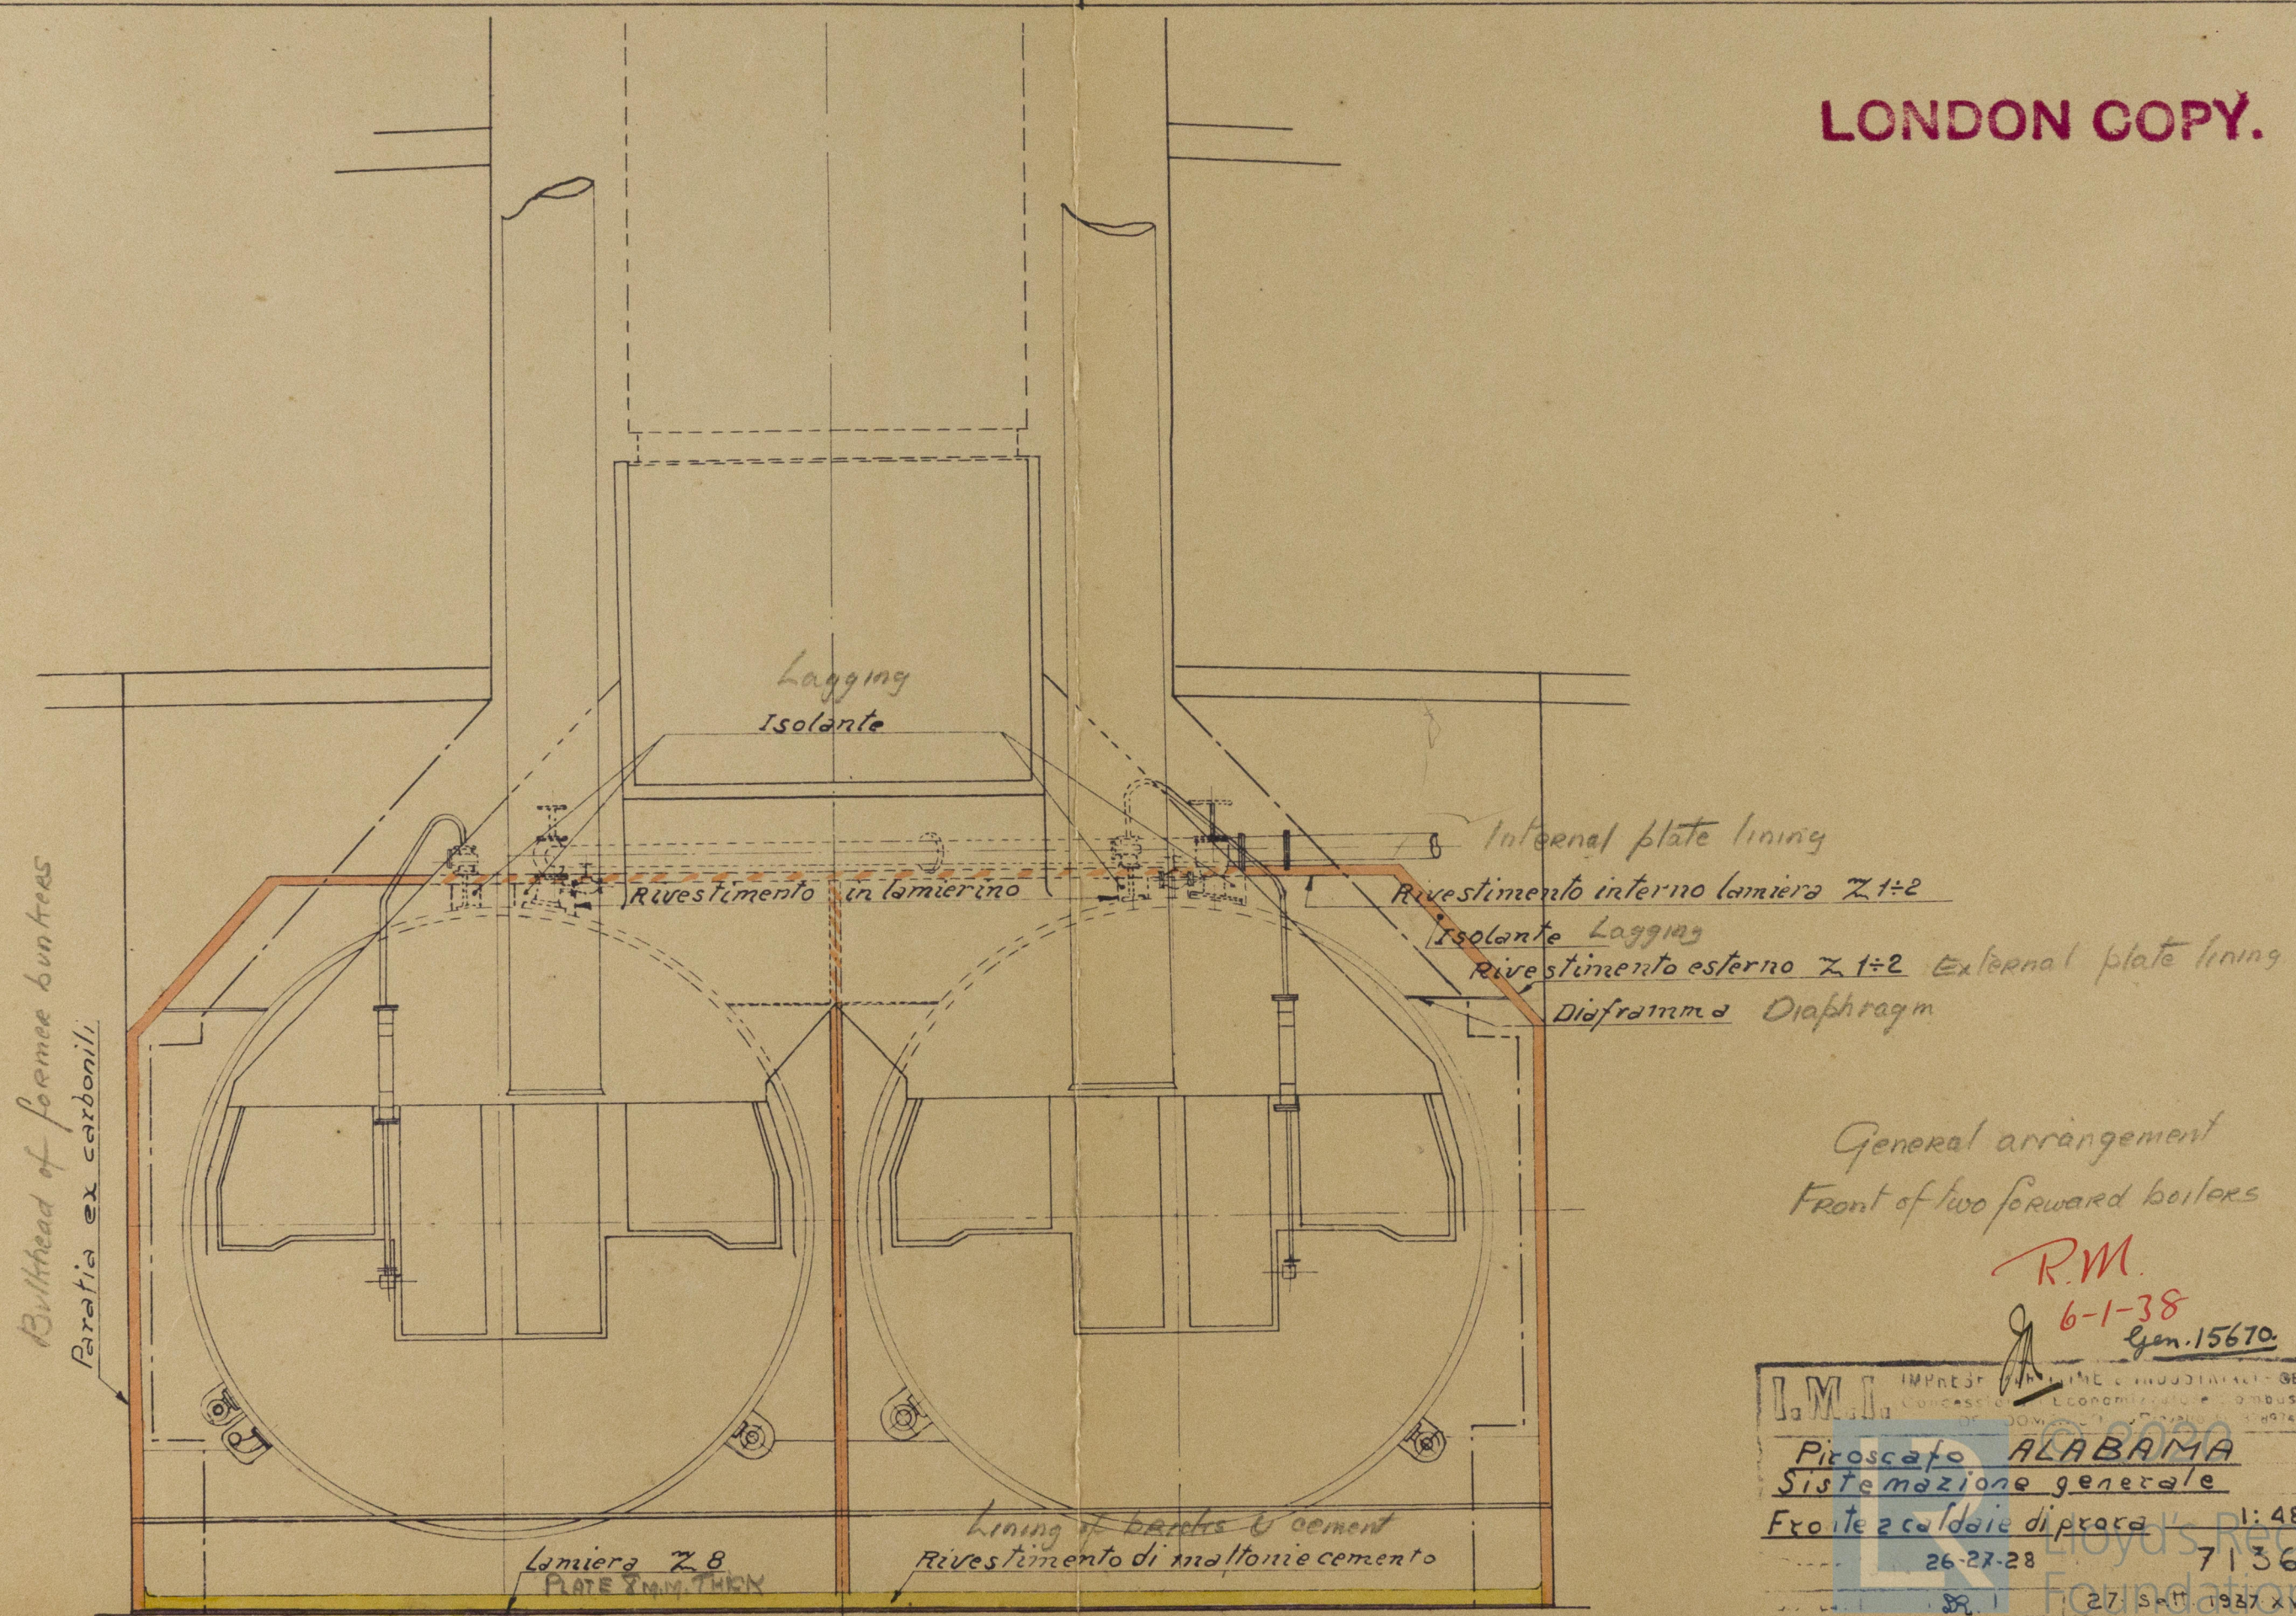

General arrangement  
Front of two forward boilers

R.M.  
6-1-38  
Gen. 15670


**Piroscapo ALABAMA**  
**Sistemazione generale**  
**Fronte 2 caldaie di prova** 1: 48  
26-27-28 7136  
27. Sept 1937 XV